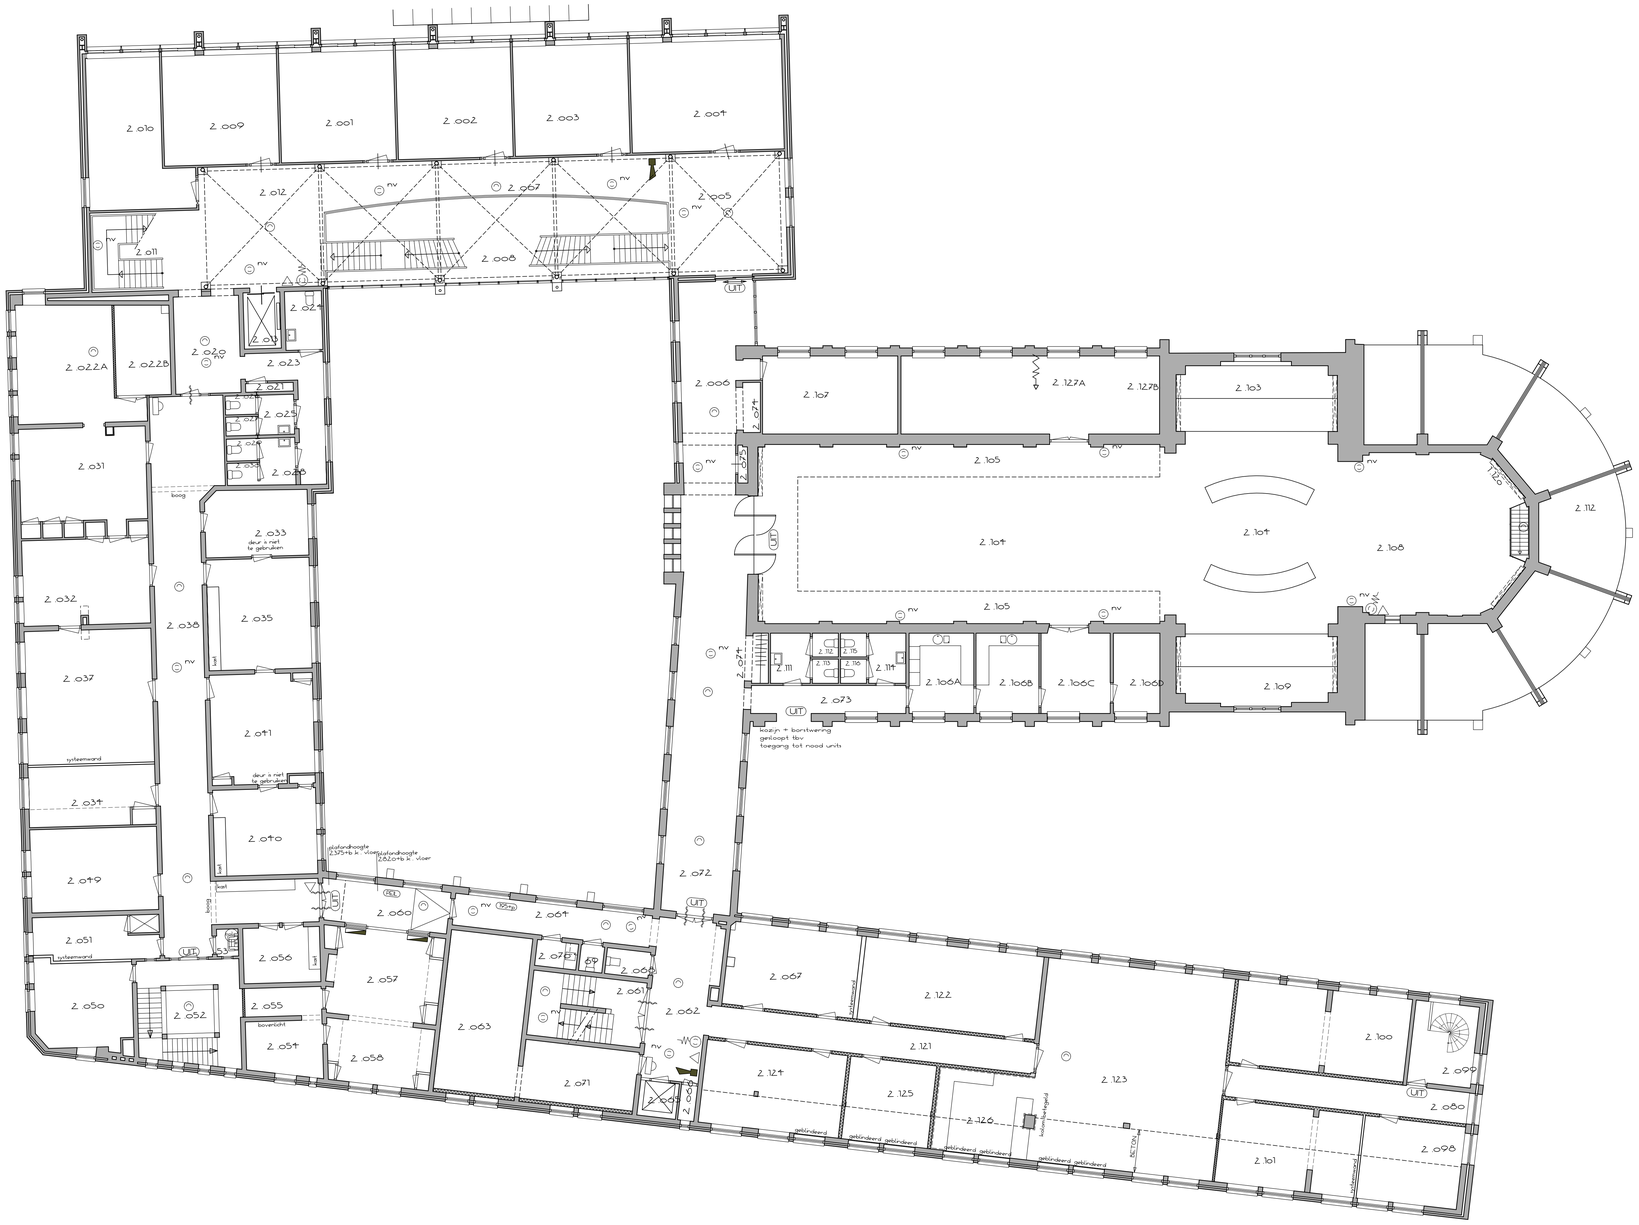

De Witte Oss
Architectuur | Projectmanagement | Bouwadvies

2202 VB kapel Sint Anna te Oudenbosch

opdrachtgever
gemeente Halderberge

fase	tekeningnr.	omschrijving
010	011	bestaande 1e verdieping

fase	datum	tekenaar	formaat	schaal
bestaande toestand	28-5-2021	NC	A0	1:100
	A 28-9-2021	NC	C 19-10-2021	NC
	B 12-10-2021	NC	D 5-5-2022	GV

Frankeweg 1
5349 AP Oss

info@dewitteoss.nl
www.dewitteoss.nl

0412 64 69 48