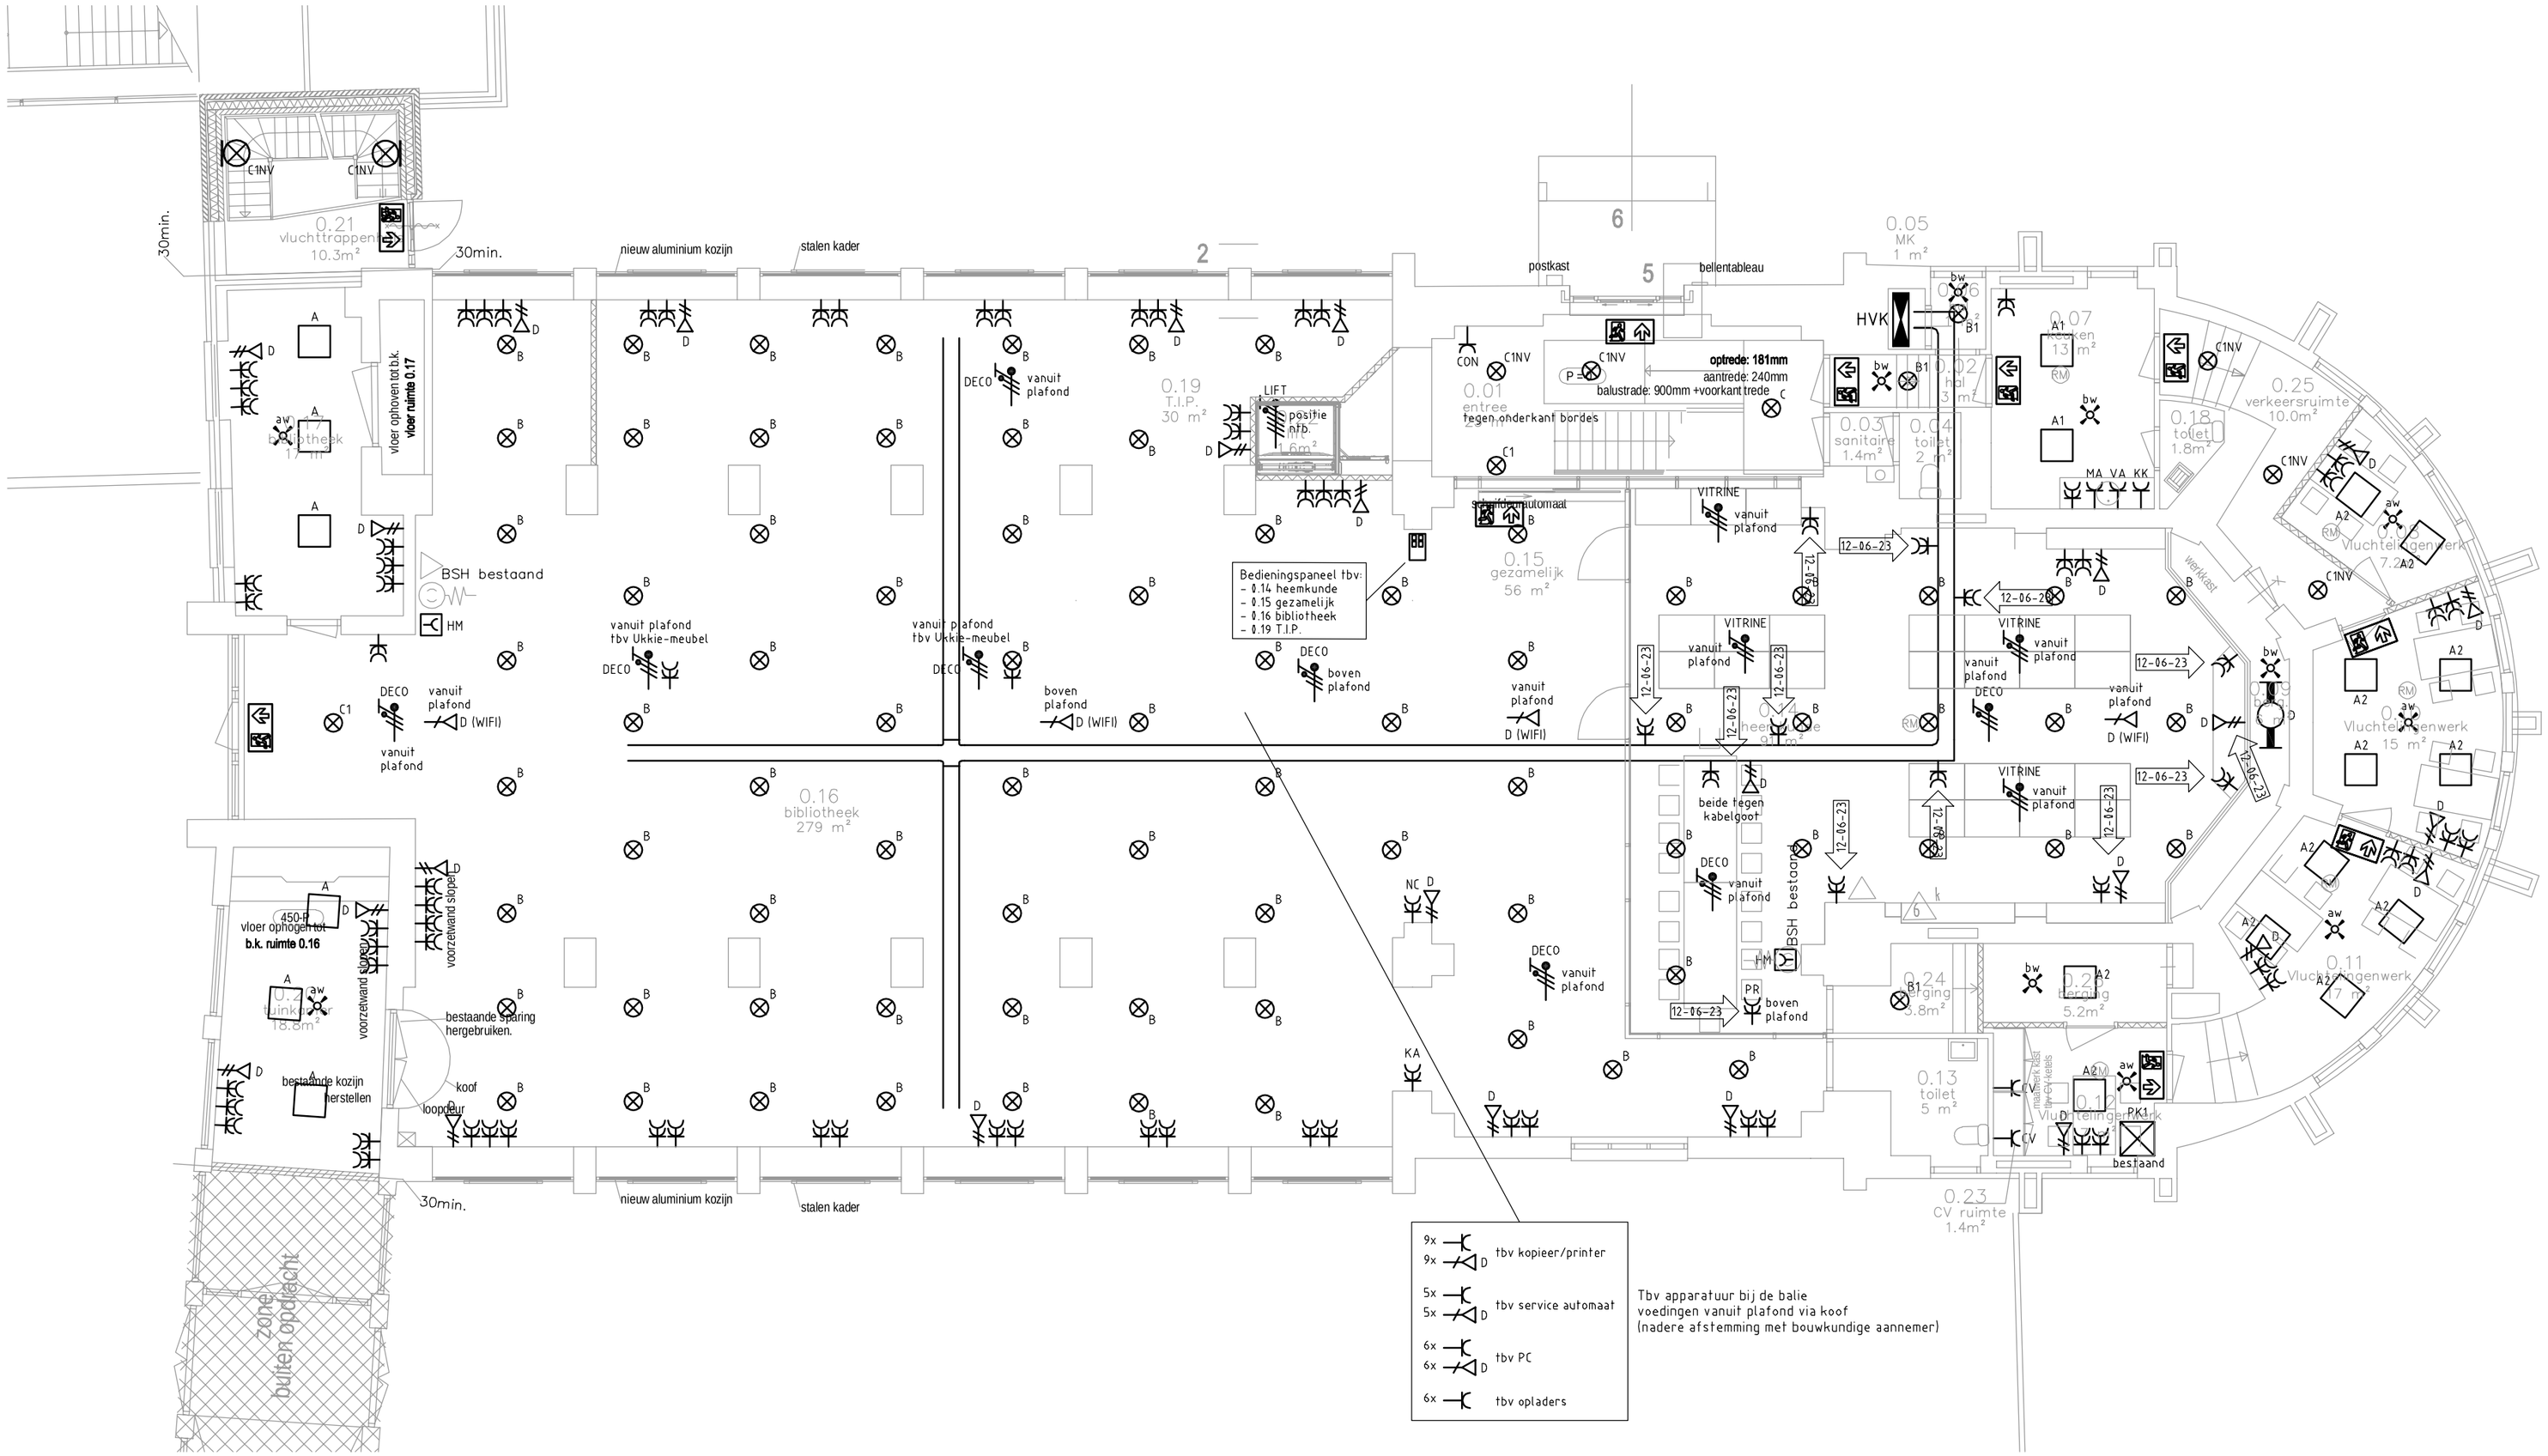

A 12-06-2023	RENOVATIE KAPEL OUDENBOSCH	SCHAAL	1:100
	BEGANE GROND	FORMAAT	A2
		GETEKEND	JEAN
	LICHT-, KRACHT- EN DATA-INSTALLATIE	GECONTROLEERD	VIAN
	ELEKTROTECHNISCHE INSTALLATIE	GEZIEN	VIAN
		WERKNUMMER	DATUM
		21462ALG	12-05-2023
		BLADNUMMER	
		ED-3900	
Gewijzigd		File: ED3900-21462ALG Xref: B5000-21462ALG	

KPMN NATUURLIJK DUURZAAM
telefoon 073 6419689
internet www.KPMN.nl
email victor.koopman@kpmn.nl