


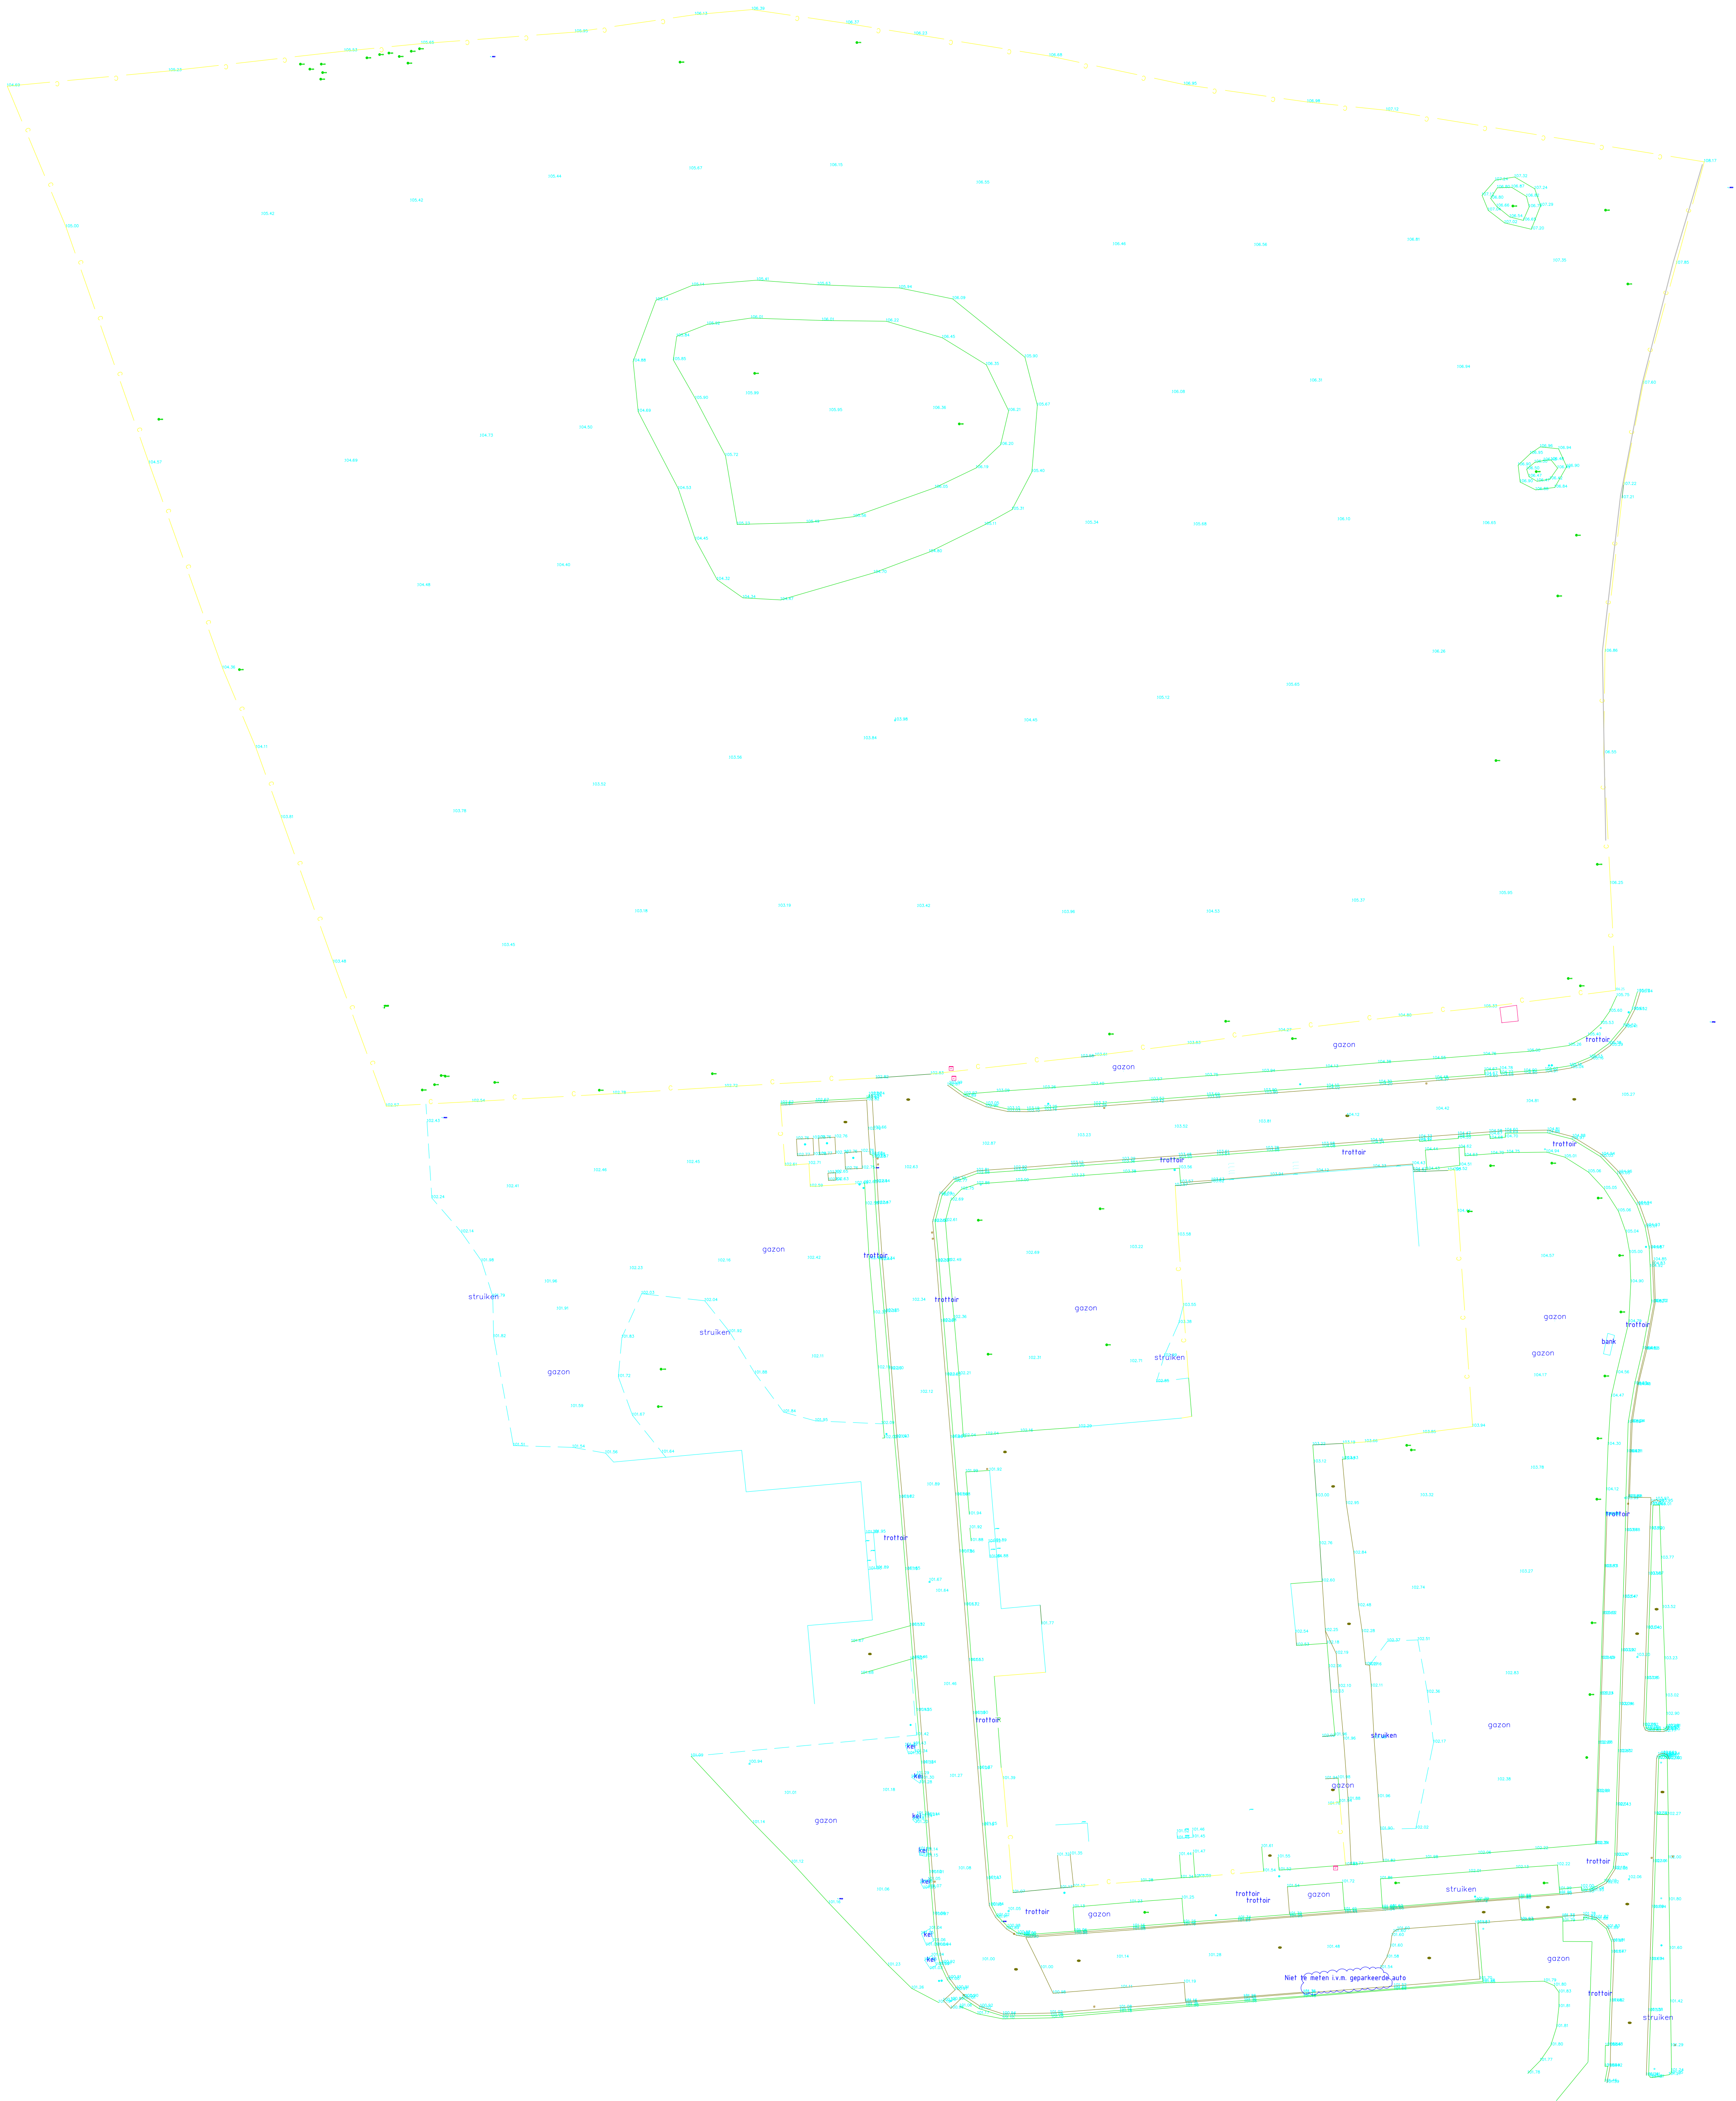

1	2	
---	---	---	---	---	---	---	---	---	----	----	-----	-----	------

OPMERKINGEN: Maten in meters tenzij anders vermeld Peilmaten in meters Lo.v. N.A.P.					
REV				DATUM	VER.
NO:	SCHAAL:	BLAD:	GETEKEND:	DATUM:	AKKOORD:
001	?	1/1	Phie	13-01-2023	
DR. L. T. Wietenstraat DR. L. T. Wietenstraat Terein inmeting					
gemeente Bronssom				AFDELING Informatiemanagement	
				TEAM BAG/GEO Informatievoorziening	