

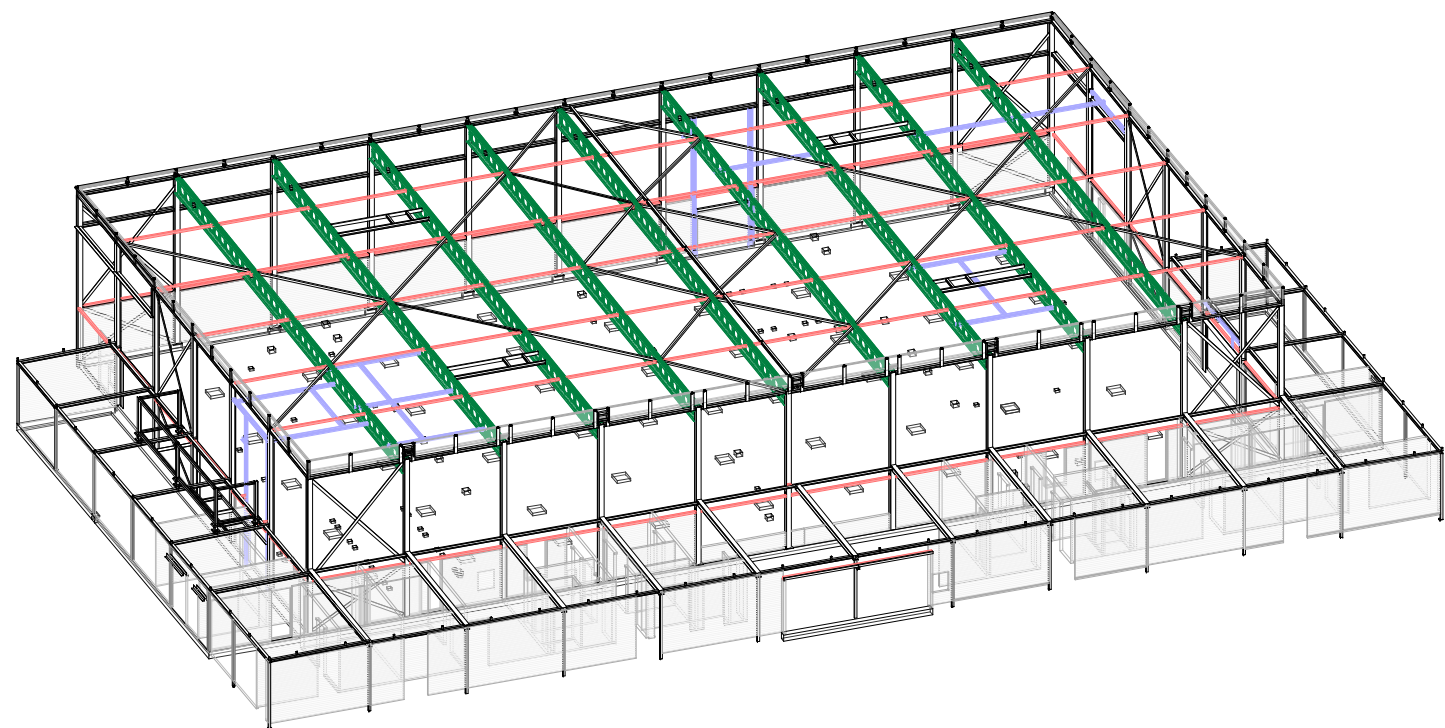


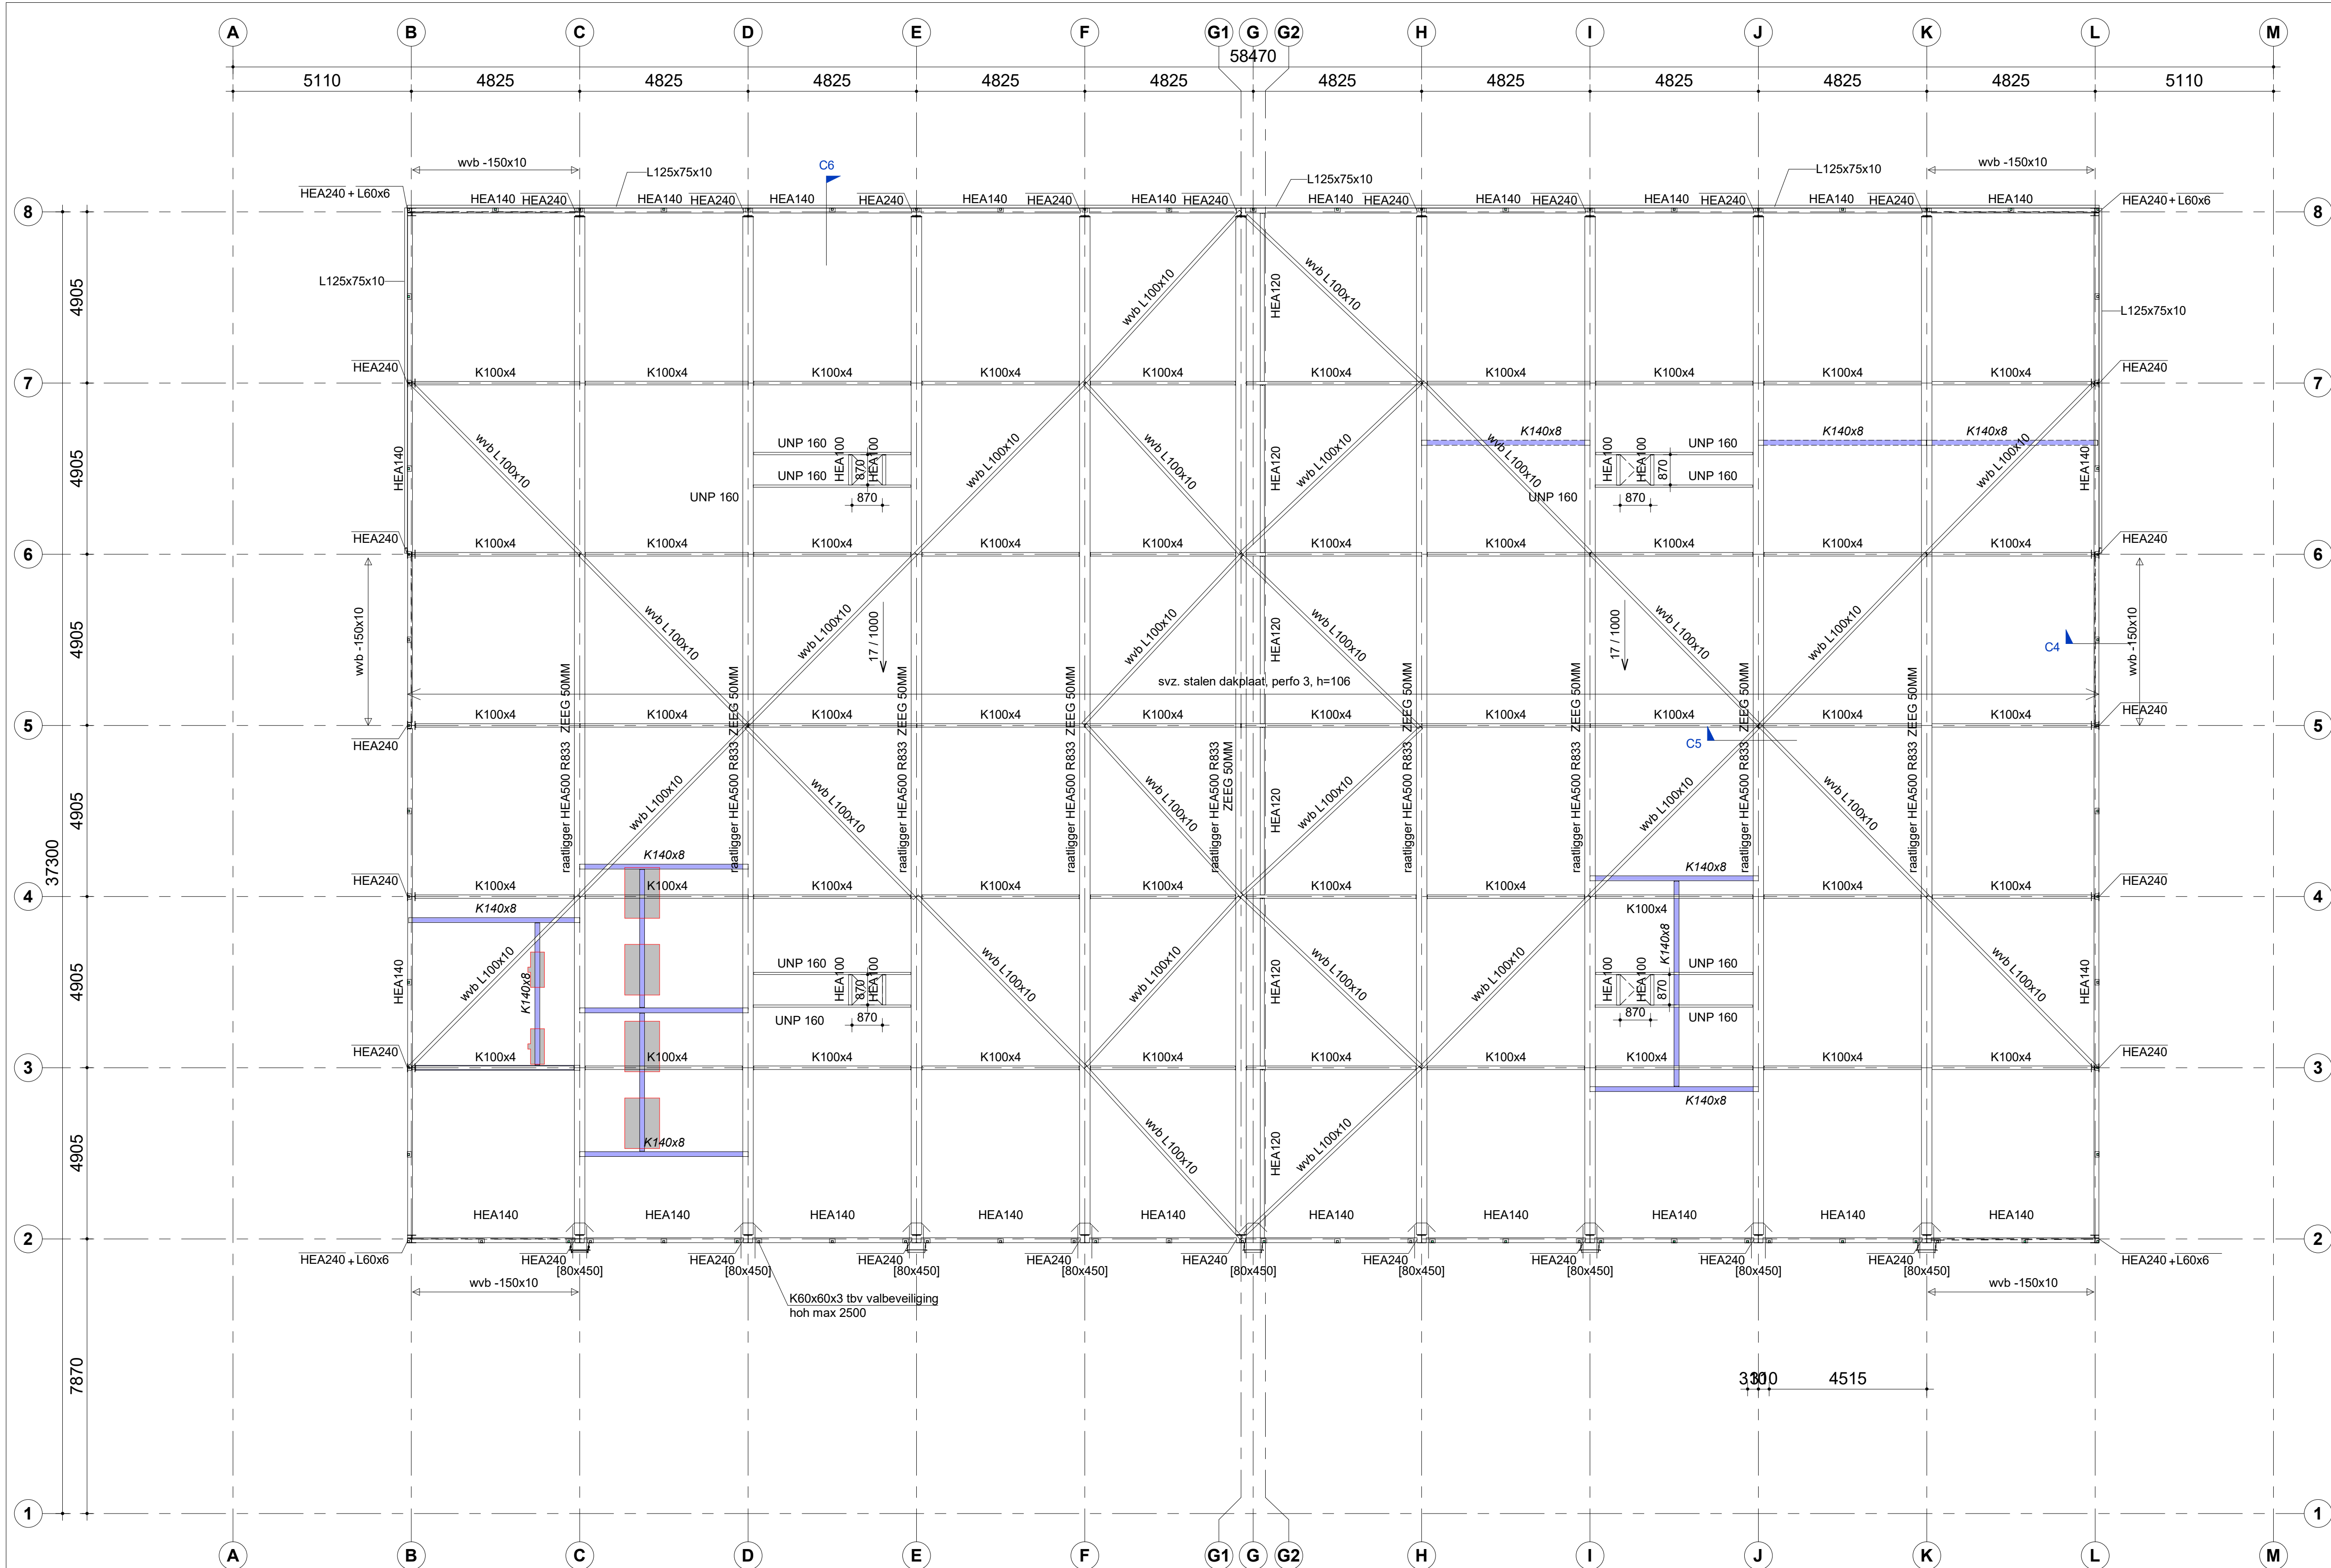


3D - view

Principedetails


detail kipsteun

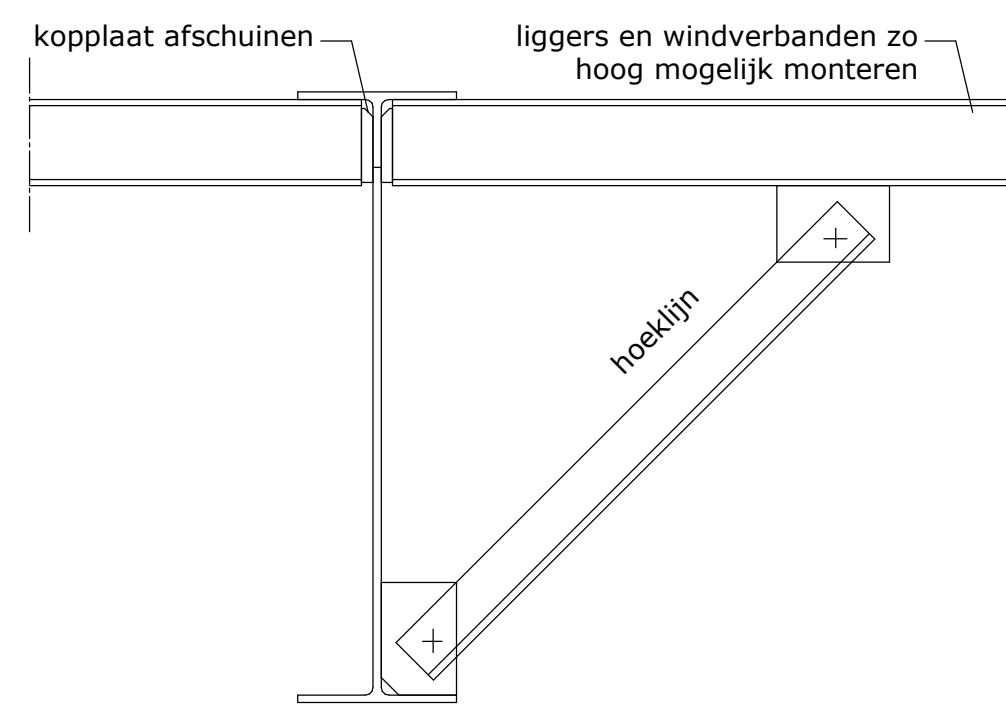

detail koker dakrand

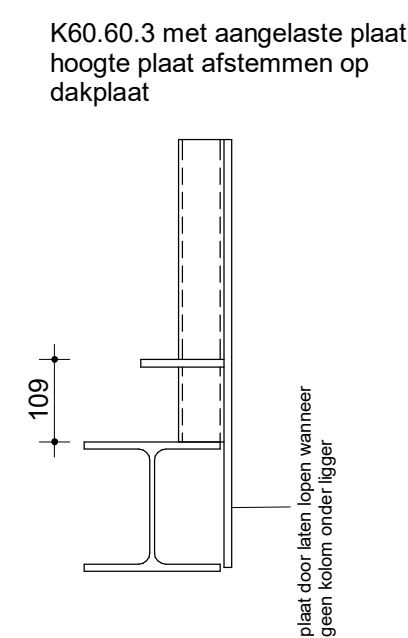


aansluiten stalen knikverkorters in sporthal

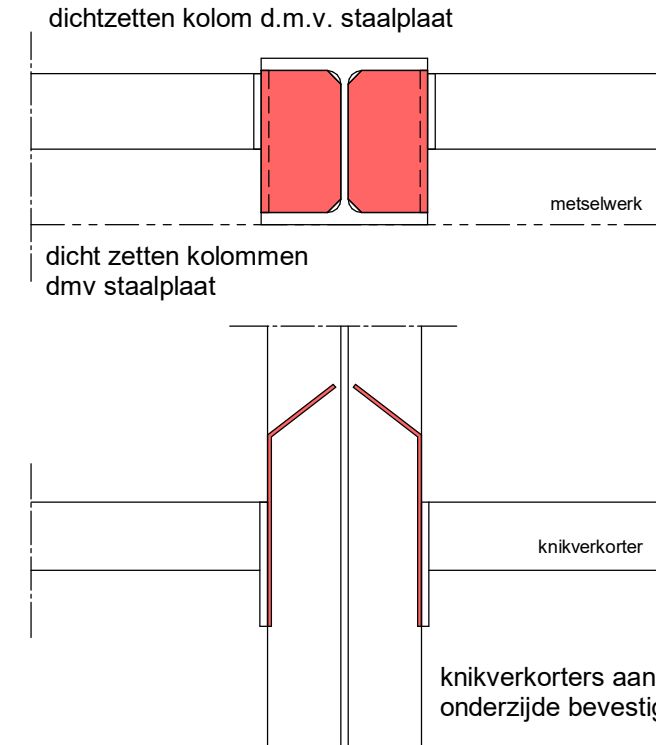

BOXSEL
ENGINEERING
Beneluxweg 13 - 4904SJ - Oosterhout
T 0162-451280
www.vanboxsel.nl - info@vanboxsel.nl

werknr.: 22-042 dd: 17-2-2023 naam: mr
Gecontroleerd op constructieve
uitgangspunten
Geen opmerkingen

Principedetails

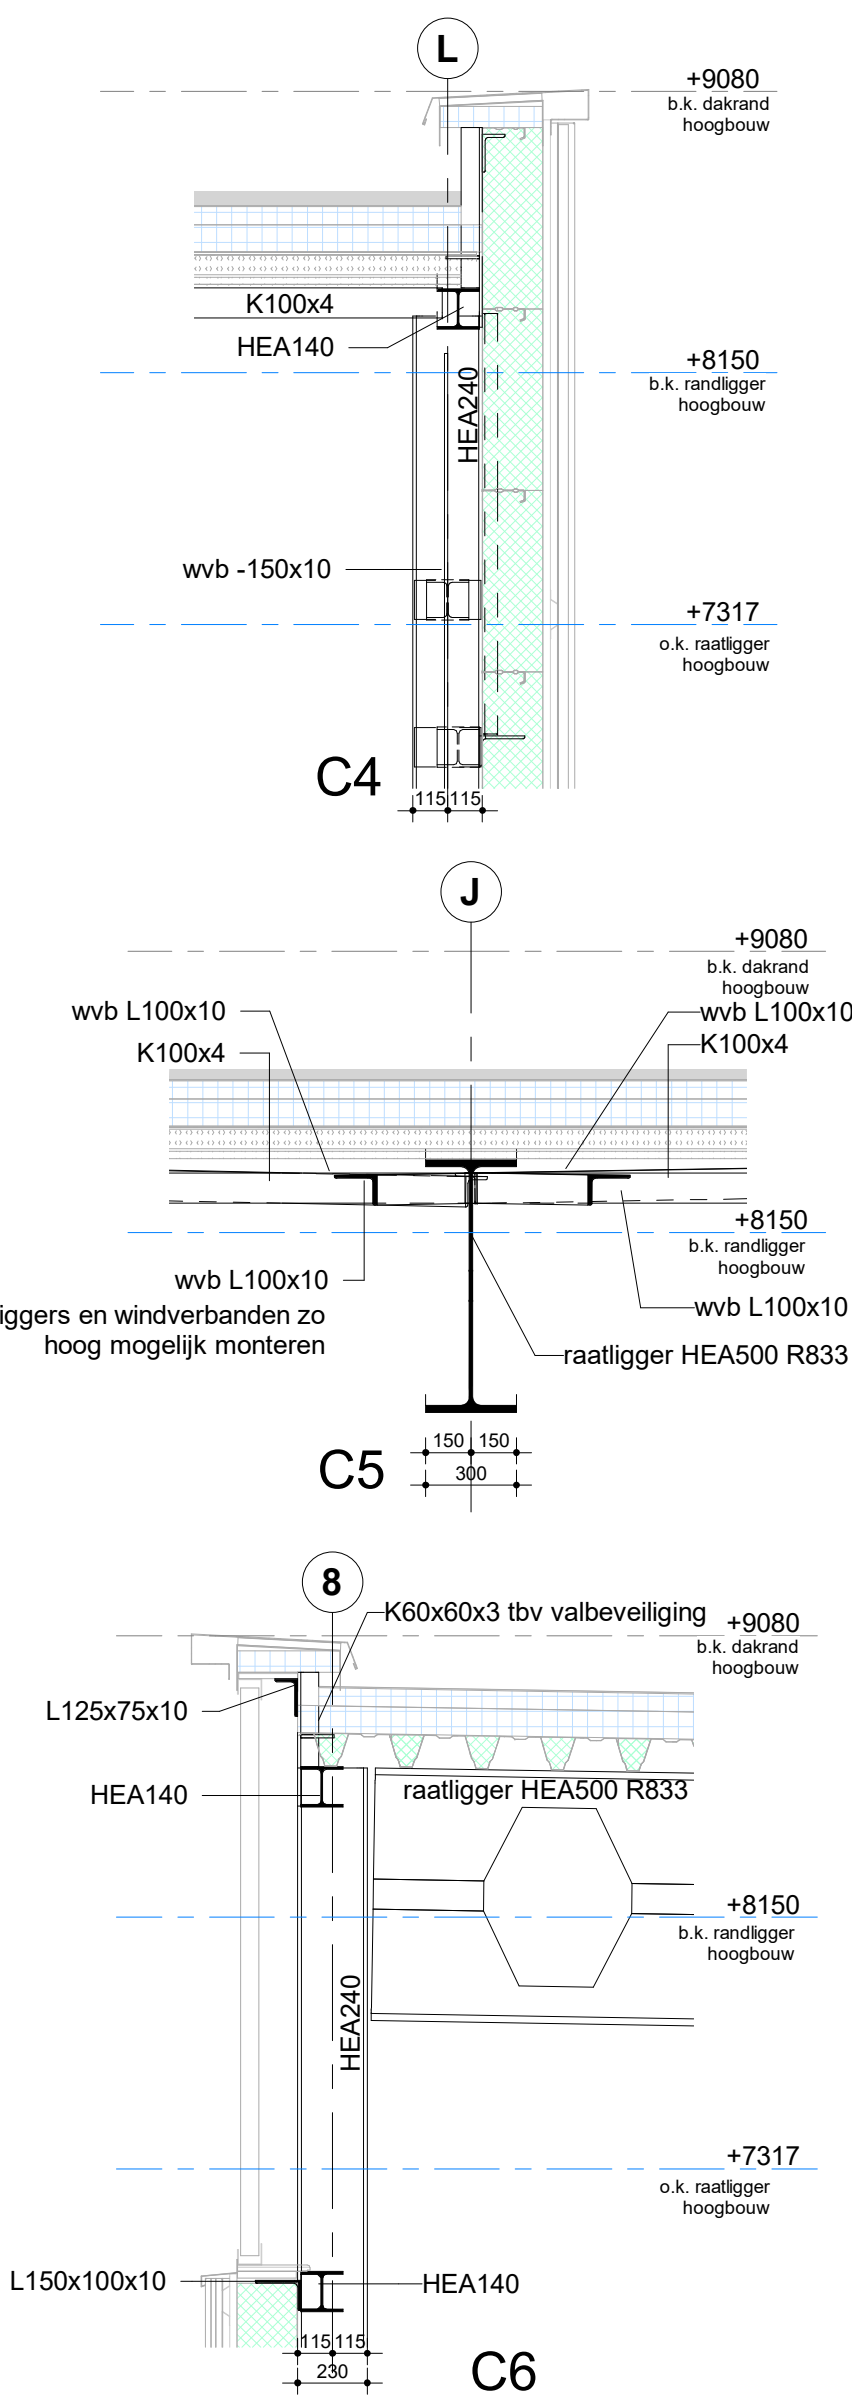

Renvooi

PEILMATEN op tekening zijn maten na belasting en exclusief mogelijke vervormingen van boutgaten, toleranties e.d.

staal kwaliteit: S235
kokers en buizen: S275
raatliggers: S355

verbindingen e.d. te berekenen door staalleverancier
kleur conform materiaal- en kleurenstaat

cursief staal tbv gymtoestellen ntb.

Overspanningsrichting:

svz. stalen dakplaat, perfo 3, h=106
svz. stalen dakplaat, h=158

Dak lage deel verzorgt schijfwerving en kipstabiliteit, ber. door leverancier
Platen verspreidend aanbrengen

VAESSEN
BOUWERS IN BEWEGING
| Vaessen Algemeen Bouwbedrijf B.V. | Zalmweg 1c | 4940 AE Raamsdonksveer |
| T: (0162) 52 21 20 | E: info@vaessenbv.nl | I: www.vaessenbv.nl |

Opdrachtgever:
gemeente Pijnacker-Nootdorp
Oranjeplein 1, 2641 EZ Pijnacker

Project:
Jan Janssen Sporthal
Sportparkweg 34, 2631GA te Nootdorp

onderdeel: **constructie dak hoogbouw**

status: definitief
fase: **uo**
datum: 23-02-2023
formaat: A1

getekend: K. Dwivedi
gecontroleerd: MR
akkoord:
schaal: 1:100

projectnr: **222001**
bladnr: **28-02**