
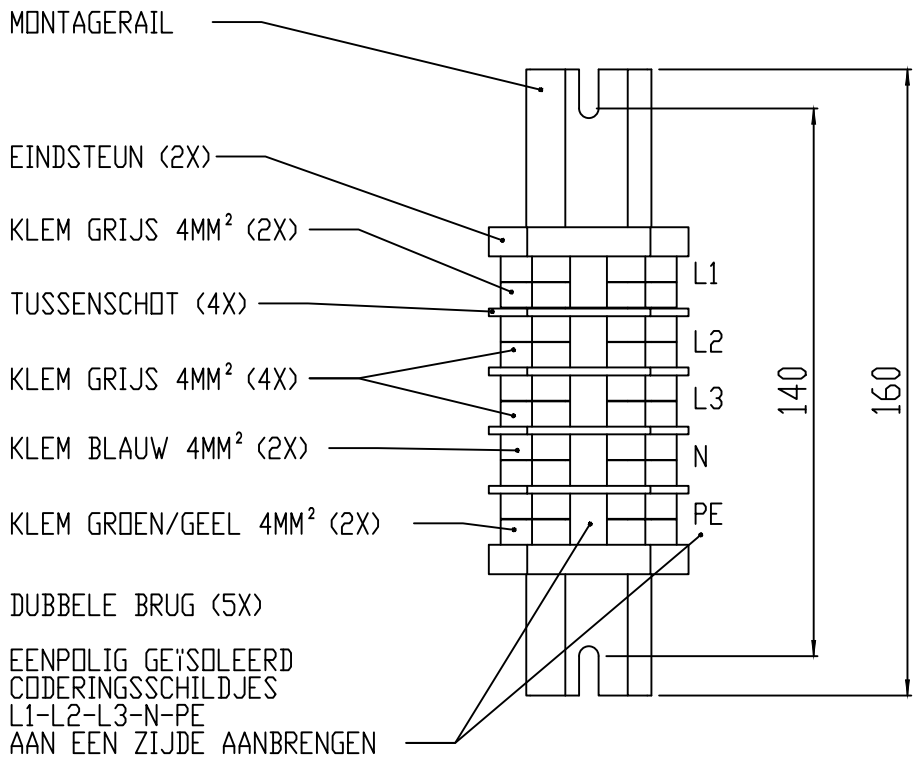


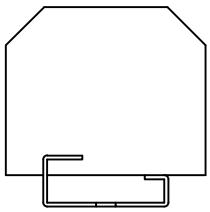

- Wijz D:
- Contactblokken demonteren.
- In aansluitkast monteren.
- Aardrail vernietigen.

	WIJZ: D	Zie tekening	10-04-2017	MG
	REV.	WIJZIGINGEN	DATUM	PAR.

Maaiveld fietsparkeren	DATUM:	22-05-2000
	GETEKEND:	M.V.D.GOOR
OMSCHRIJVING: KLEMMENSTROOK	SCHAAL:	1:2
	FORMAAT:	A4
ProRail	Tolerantie Klasse: ISO 2768-m Ruwheids Klasse:	WERKNR:
	MATEN IN MM (TENZIJ ANDERS VERMELD)	CONC/DEF: –
	AMERIKAANSE PROJECTIE	GEKONTR: –
		TEKENINGNUMMER: 7141-145 / BLAD: 1/1

ALLE RECHTEN VOORBEHOUDEN. VERVEELVOUDIGING OF OPENBAARMAKING, GEHEEL OF GEDEELTELIJK, IS NIET TOEGESTAAN ZONDER HET SCHRIFTELIJKE TOESTEMMING VAN DE AFFICHERSCHRIJVING.

ALL RIGHTS ARE RESERVED. REPRODUCTION IN WHOLE OR IN PART IS PROHIBITED WITHOUT THE WRITTEN CONSENT OF THE COPYRIGHT OWNER.