



Verbouwing Vrouwenopvang Aartsheidegelaan 23 'S - Hertogenbosch

principe fundatie nieuw te maken lift

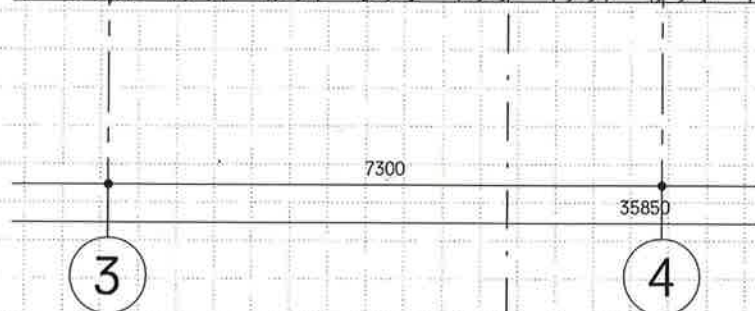

Grond Rondom Liftput injecteren tot
 ca. 1750 Perit. onder best. fundeering
 Beton put: Betonkwaliteit C20/25; Milieuklasse XC2

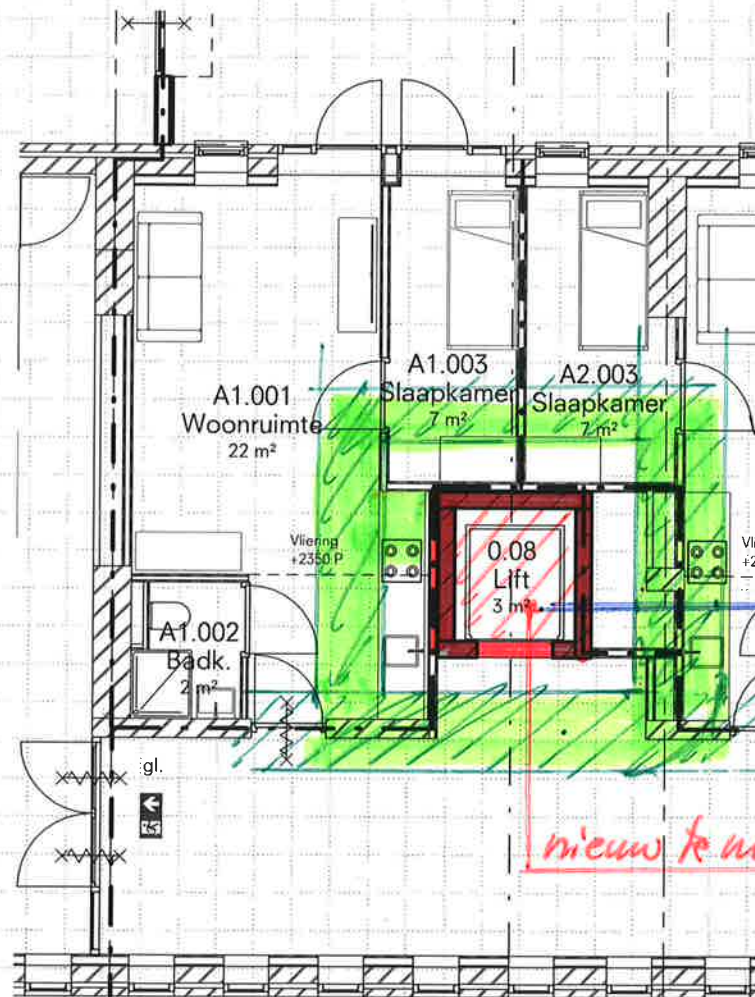