



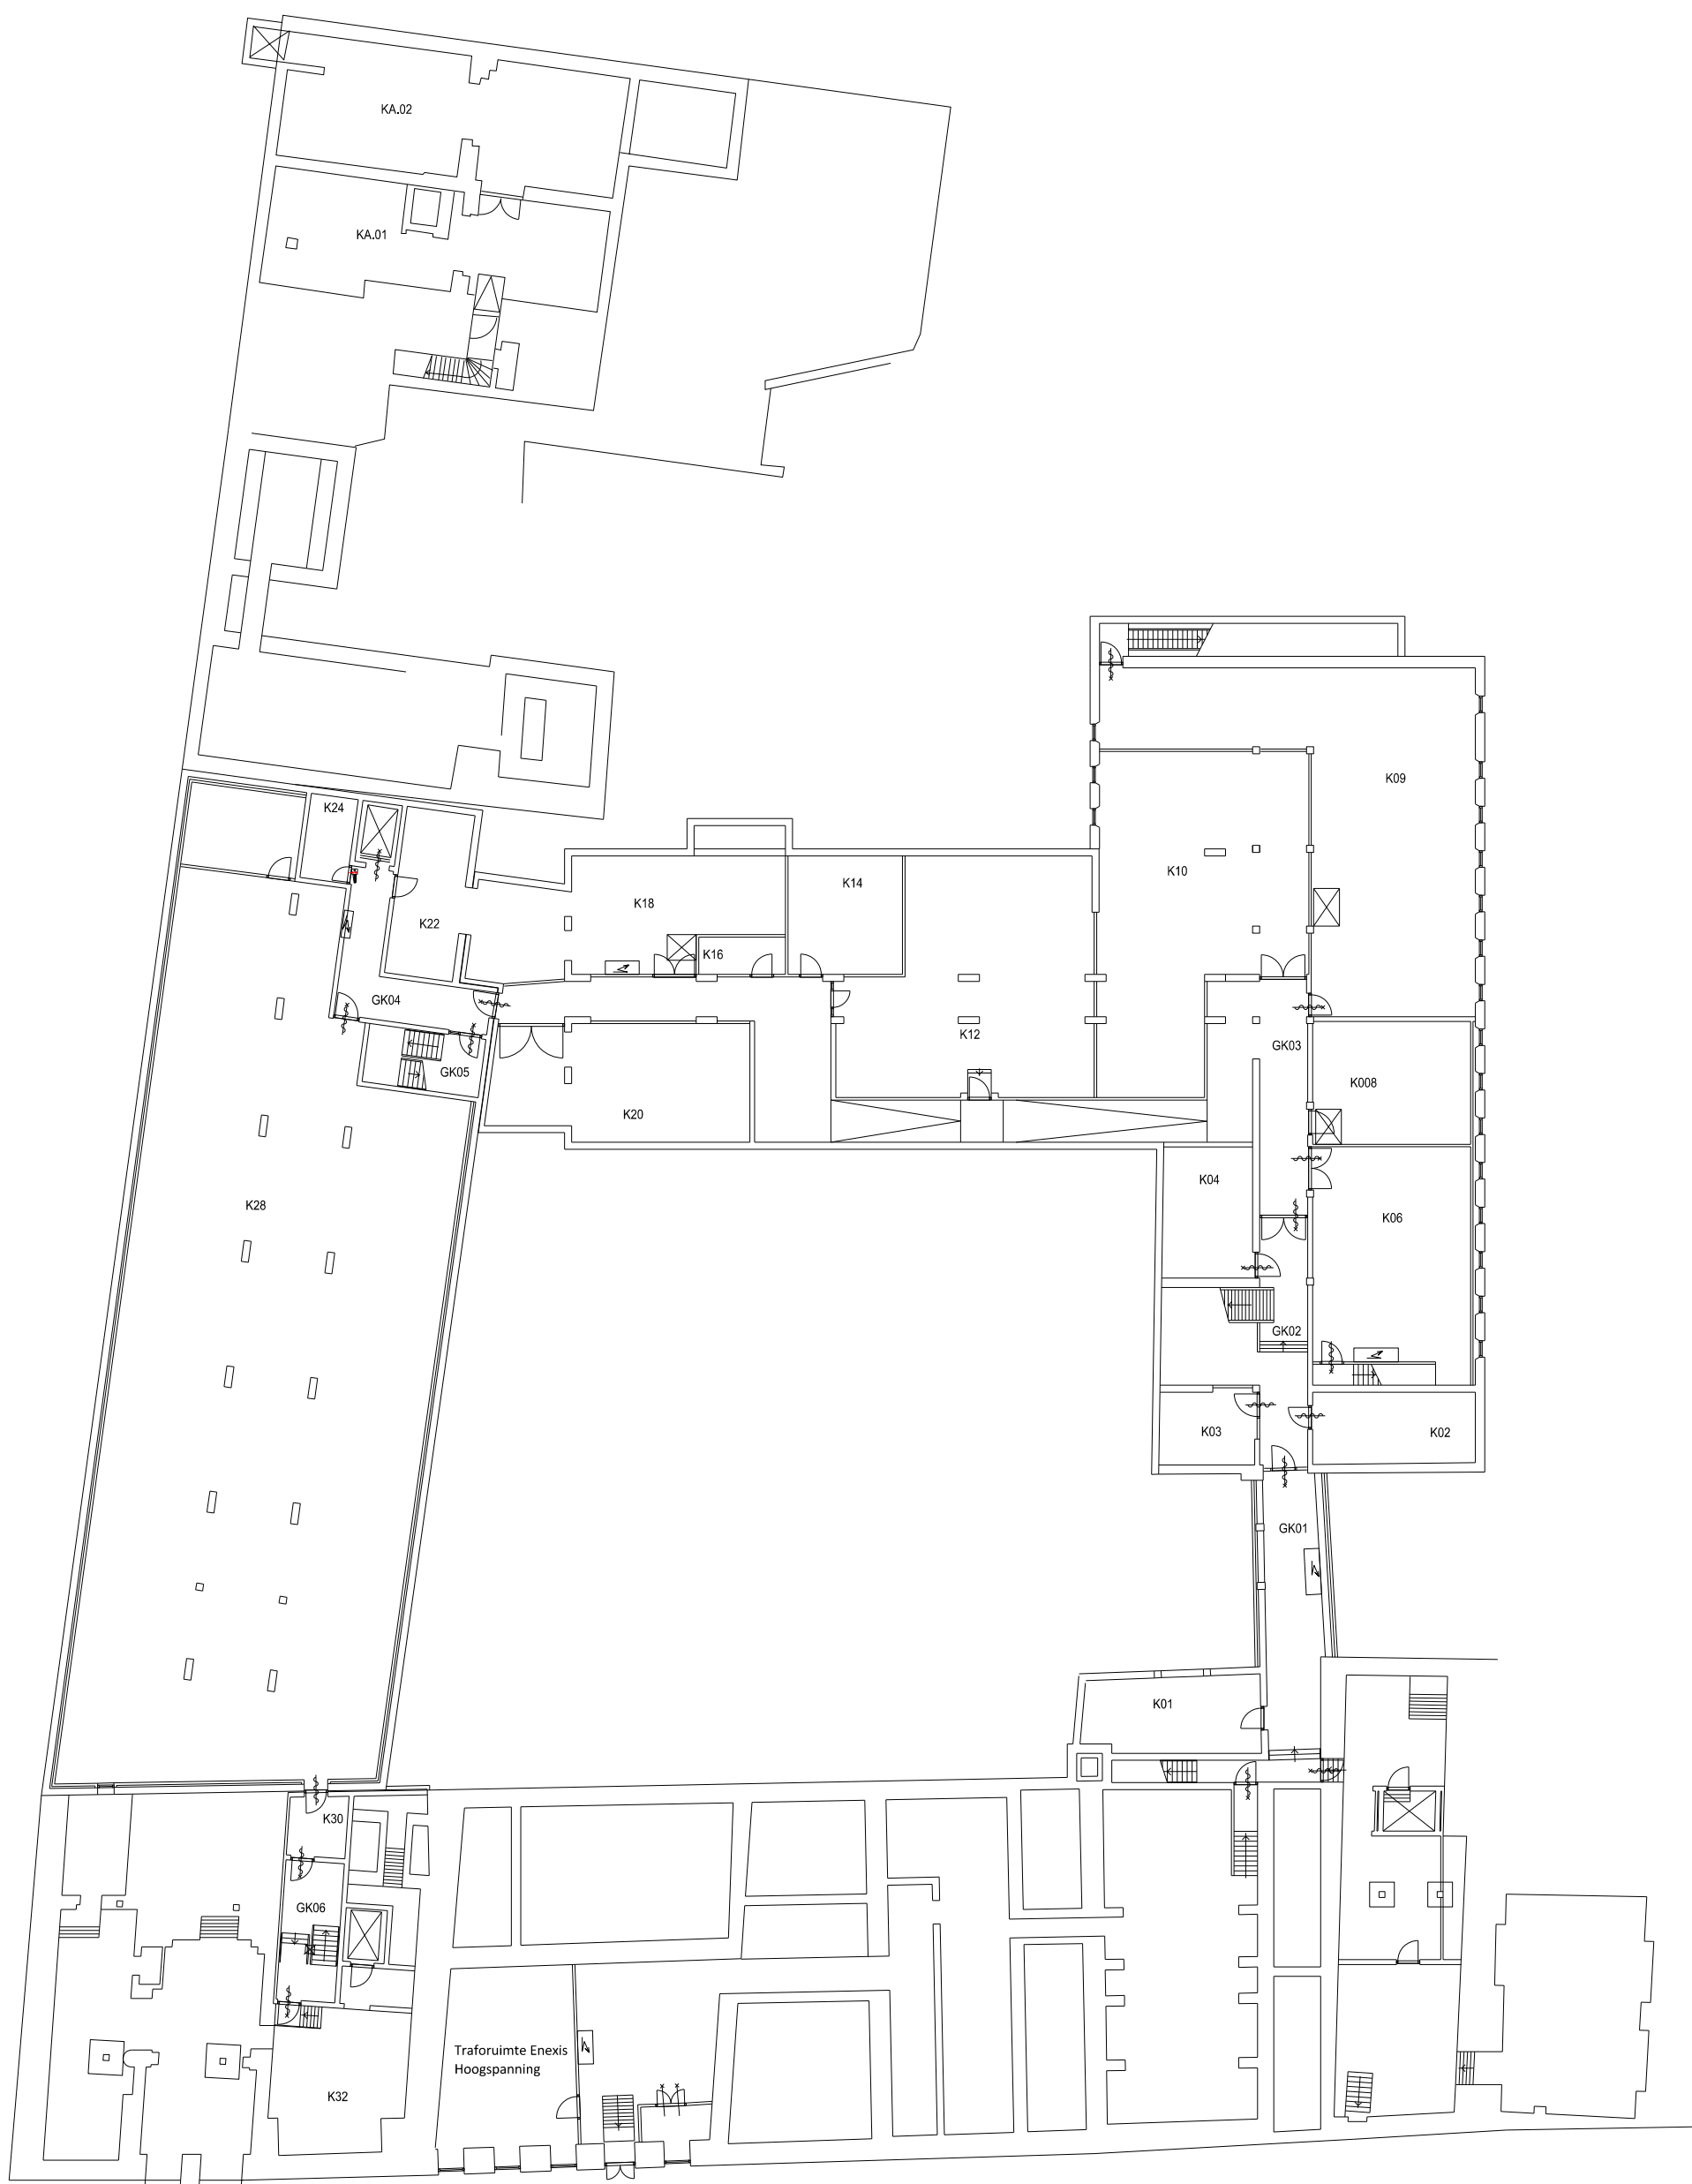


Kelder



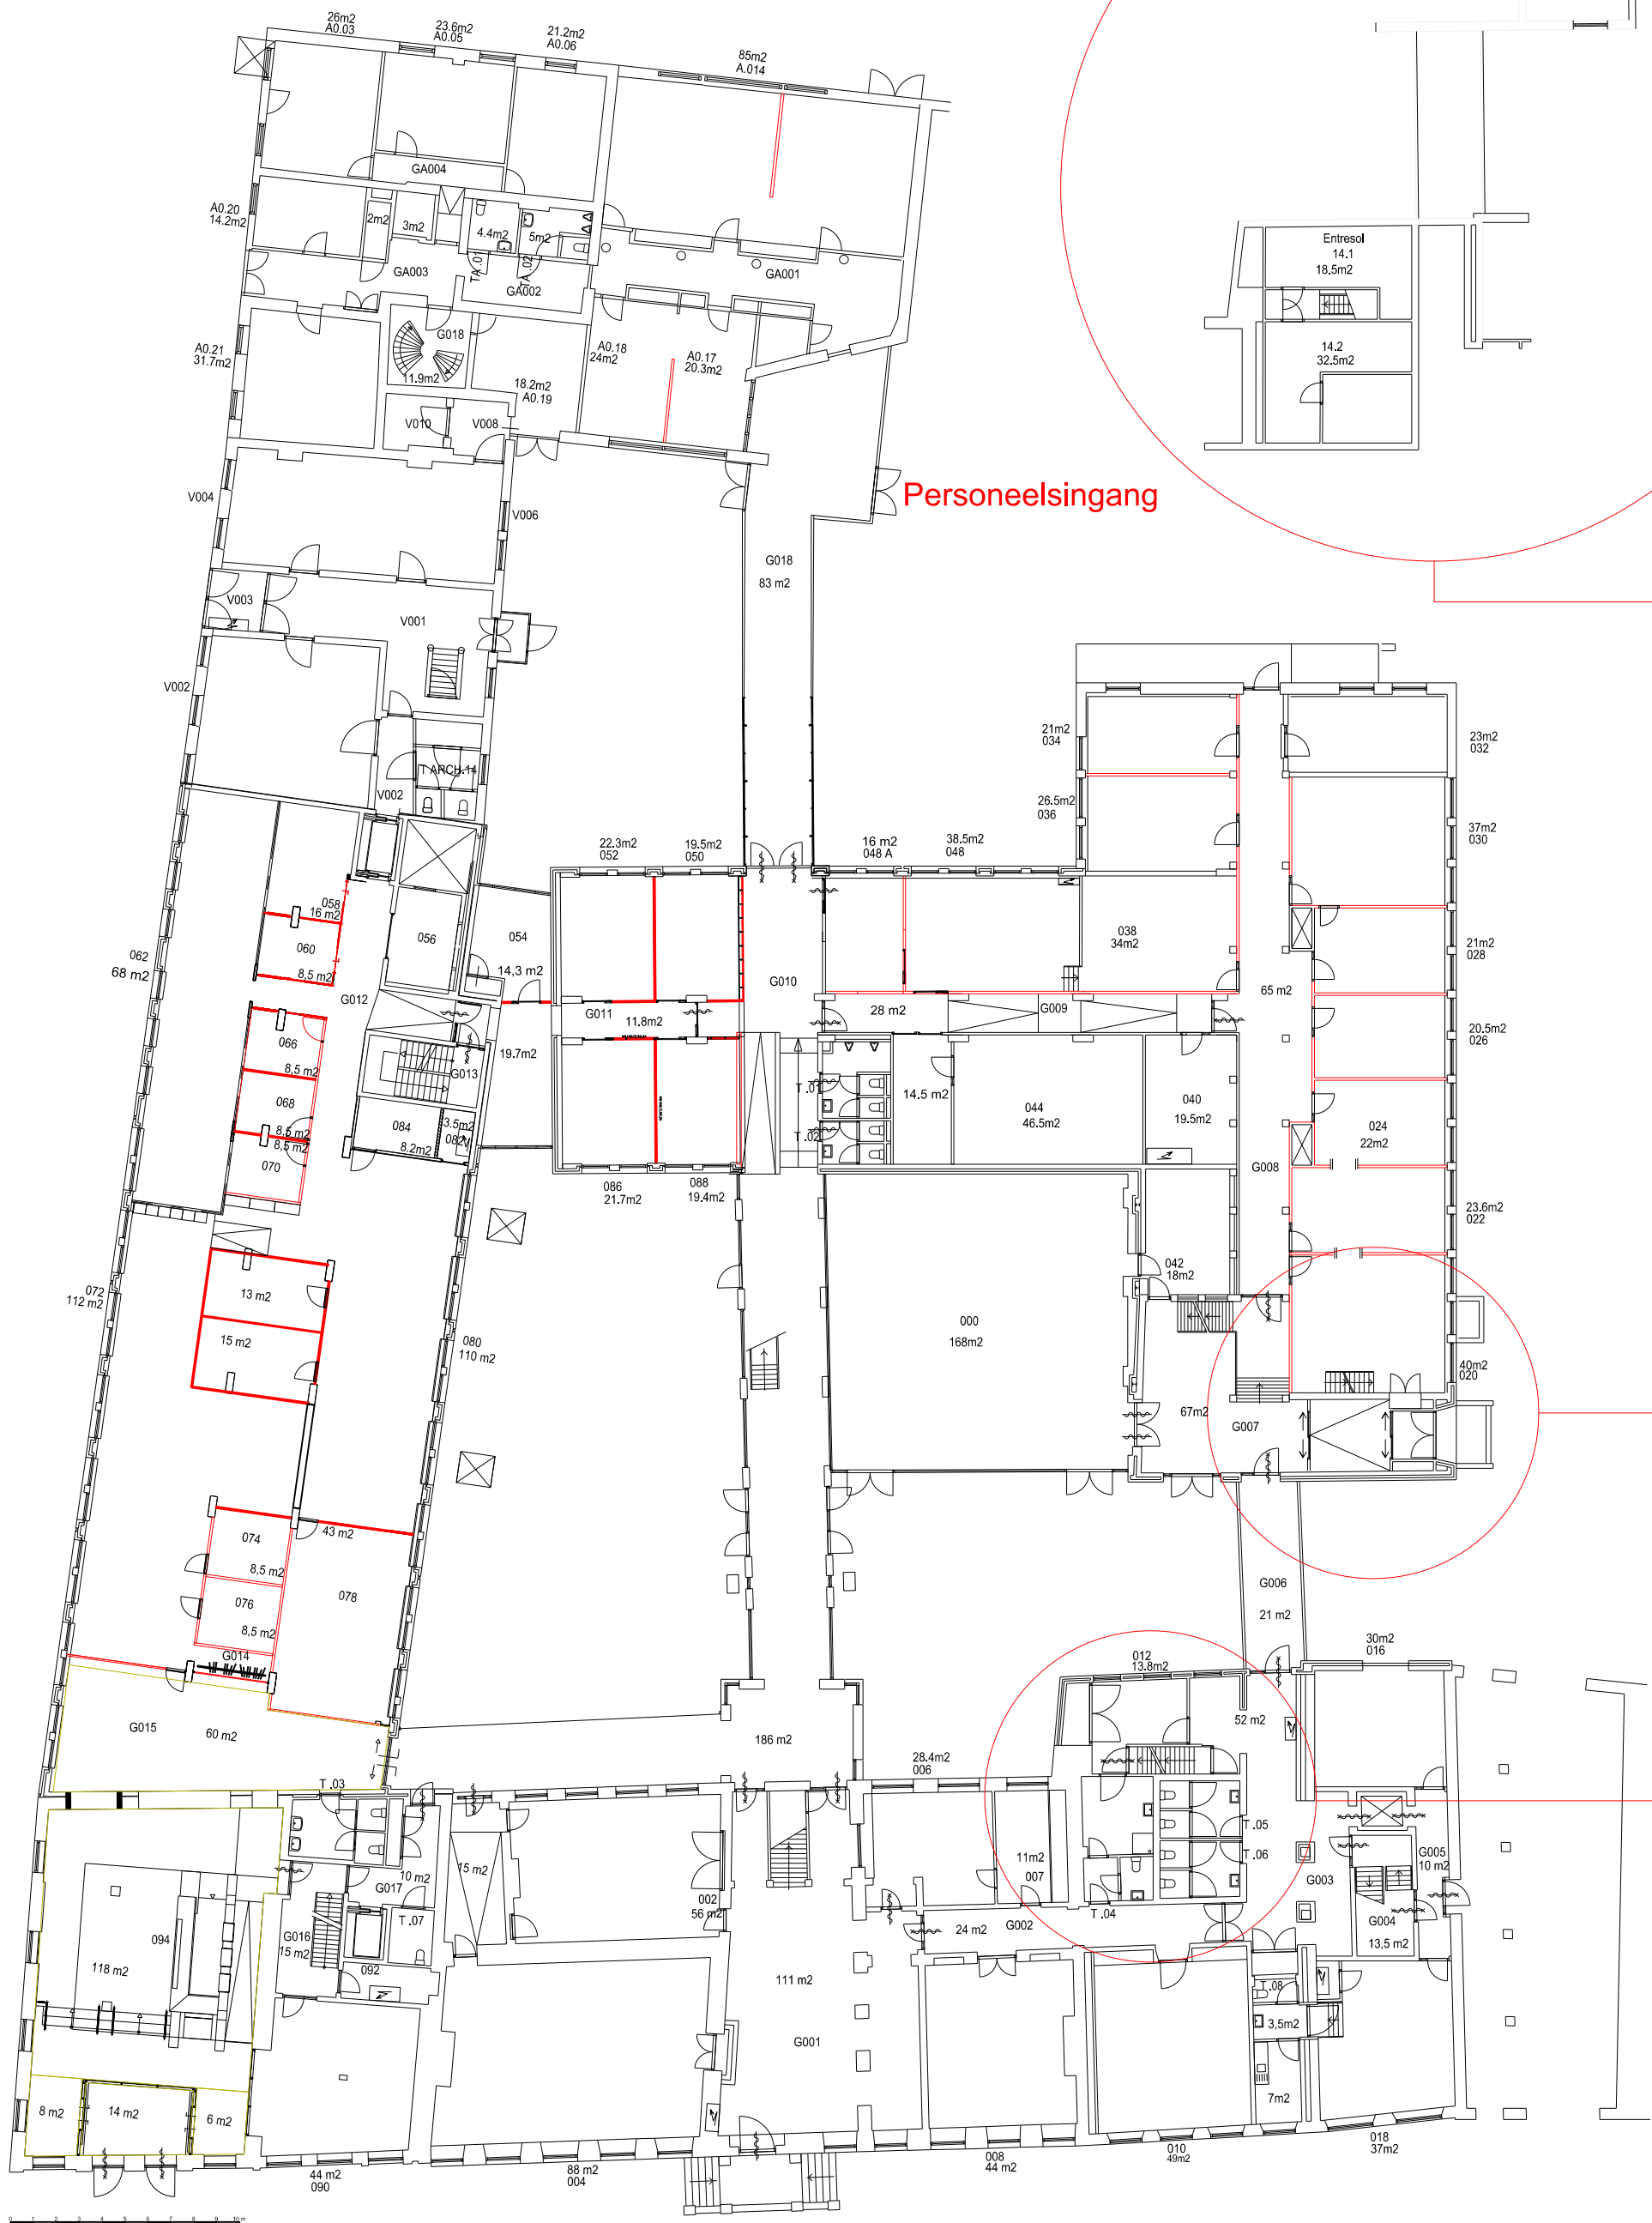


Begane grond

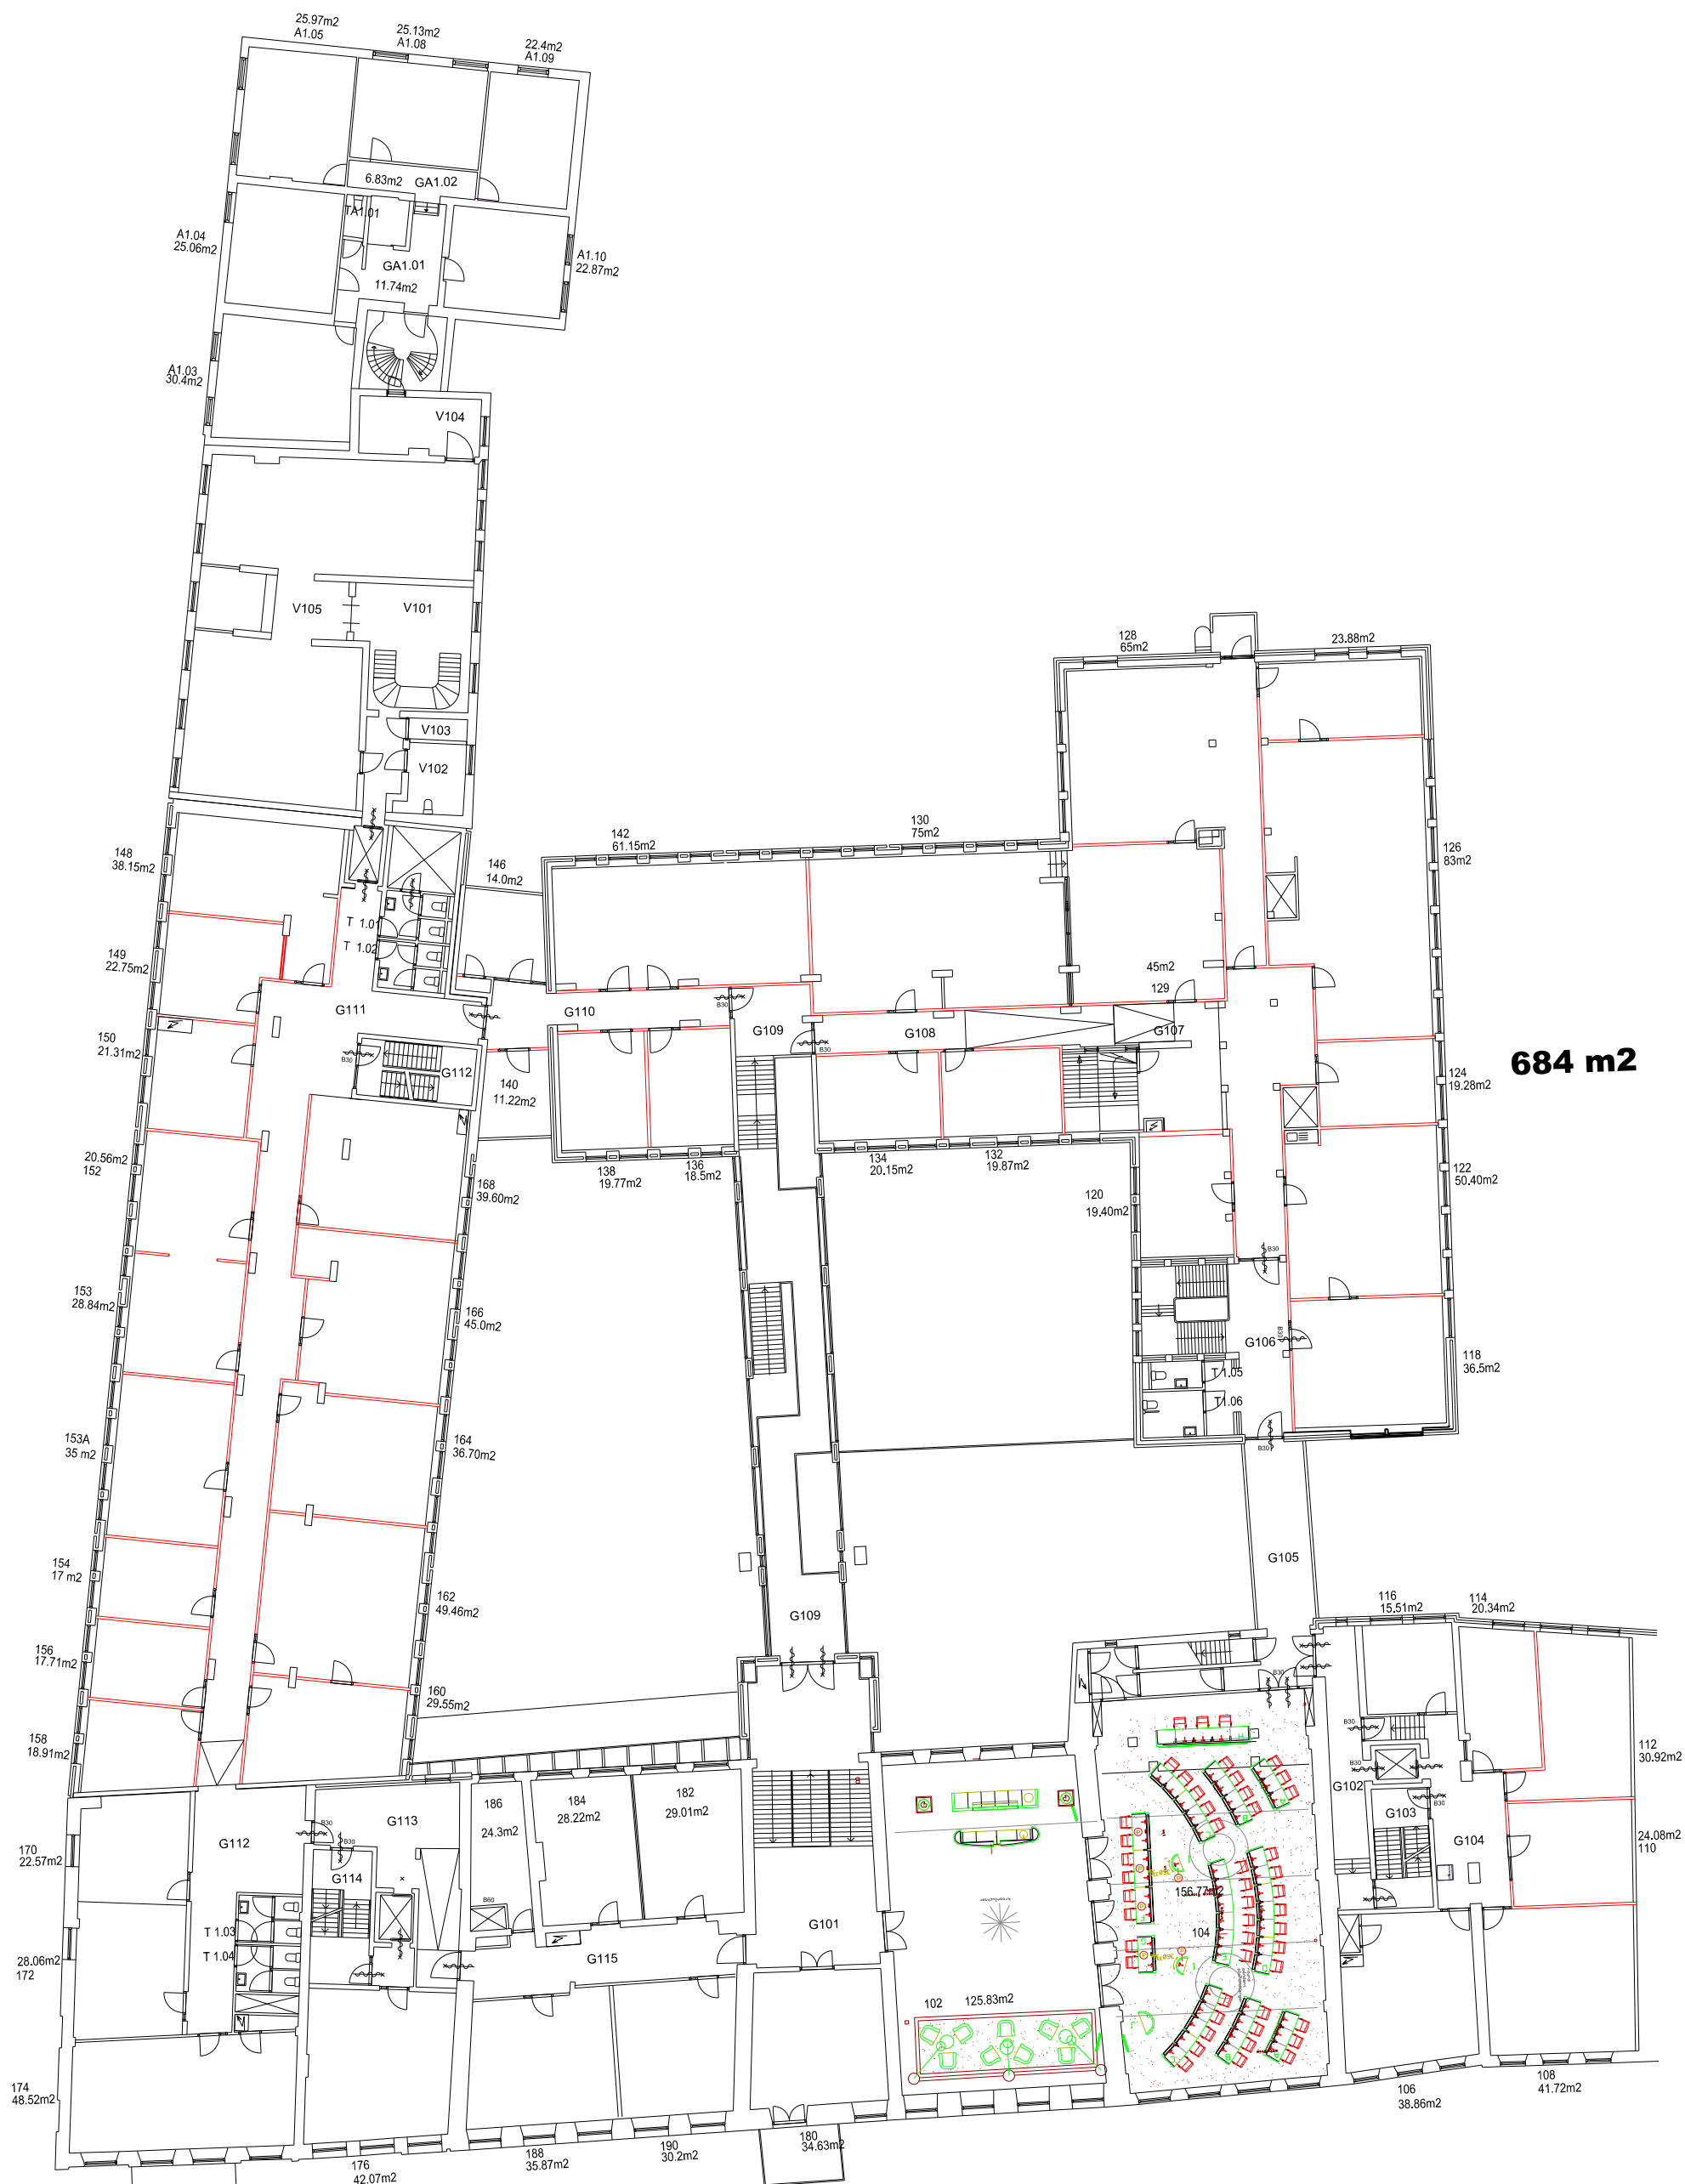

1e Verdieping



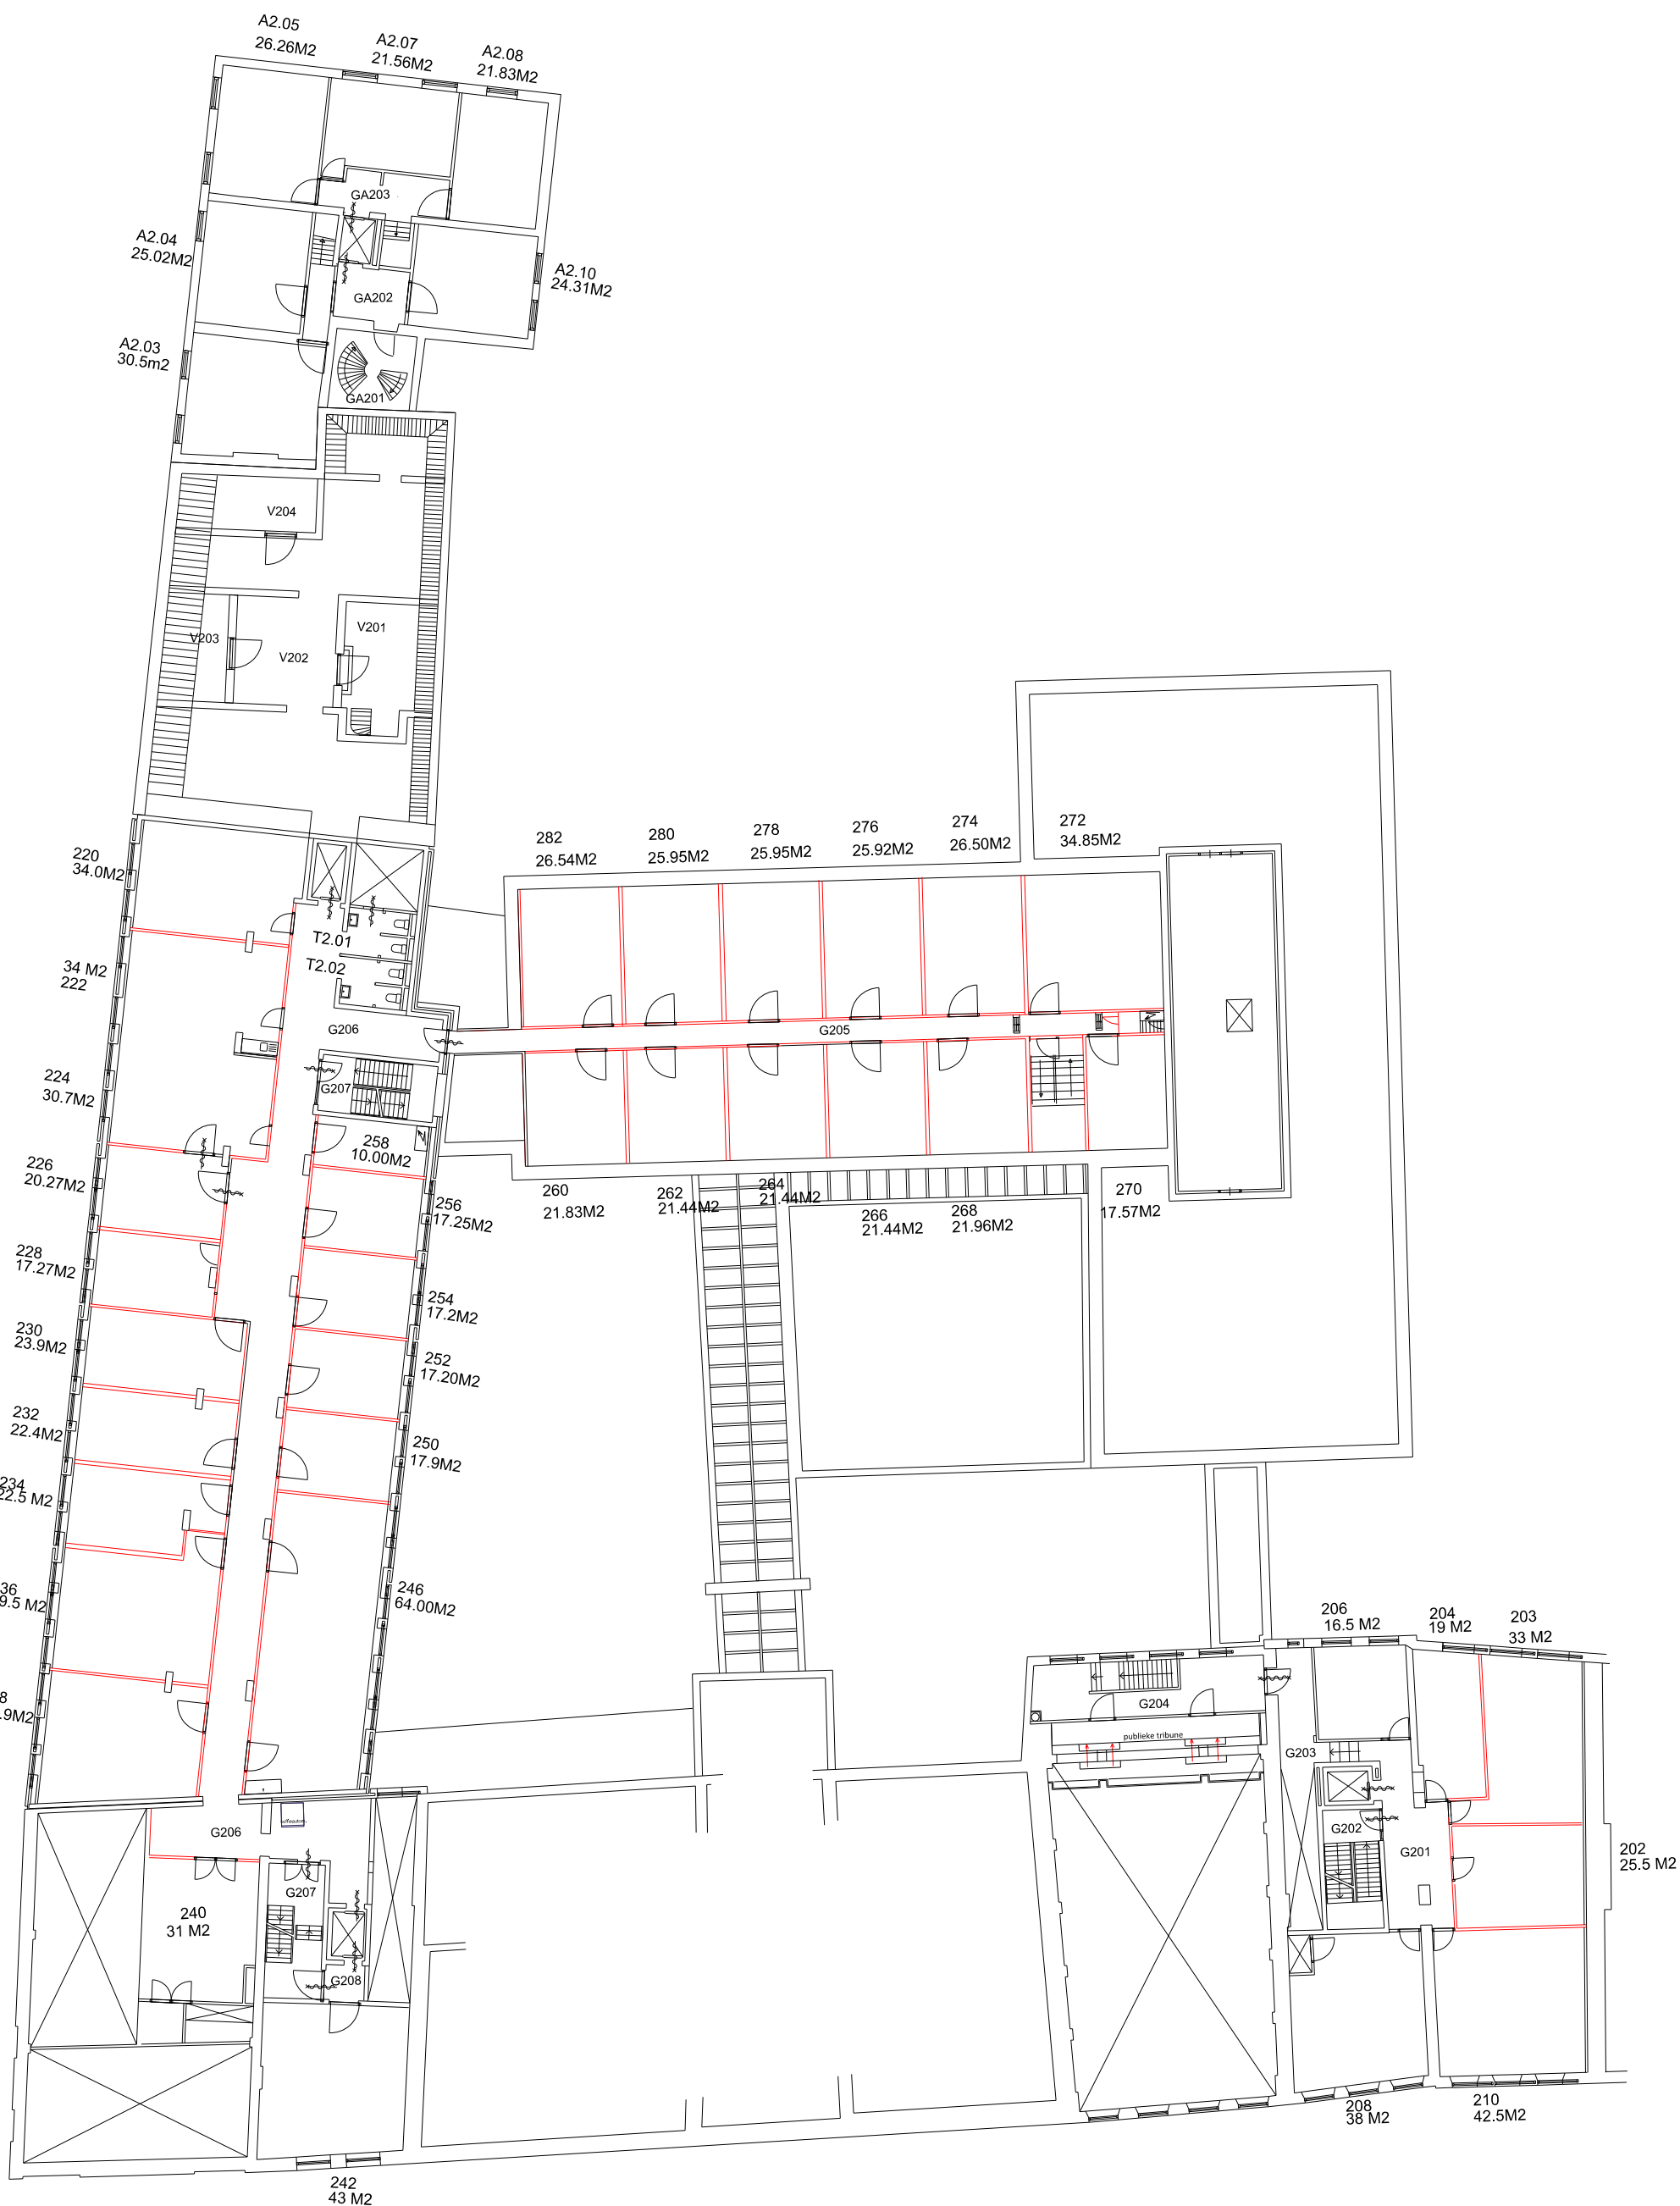

2e Verdieping

0 1 2 3 4 5 6 7 8 9 10 m

