



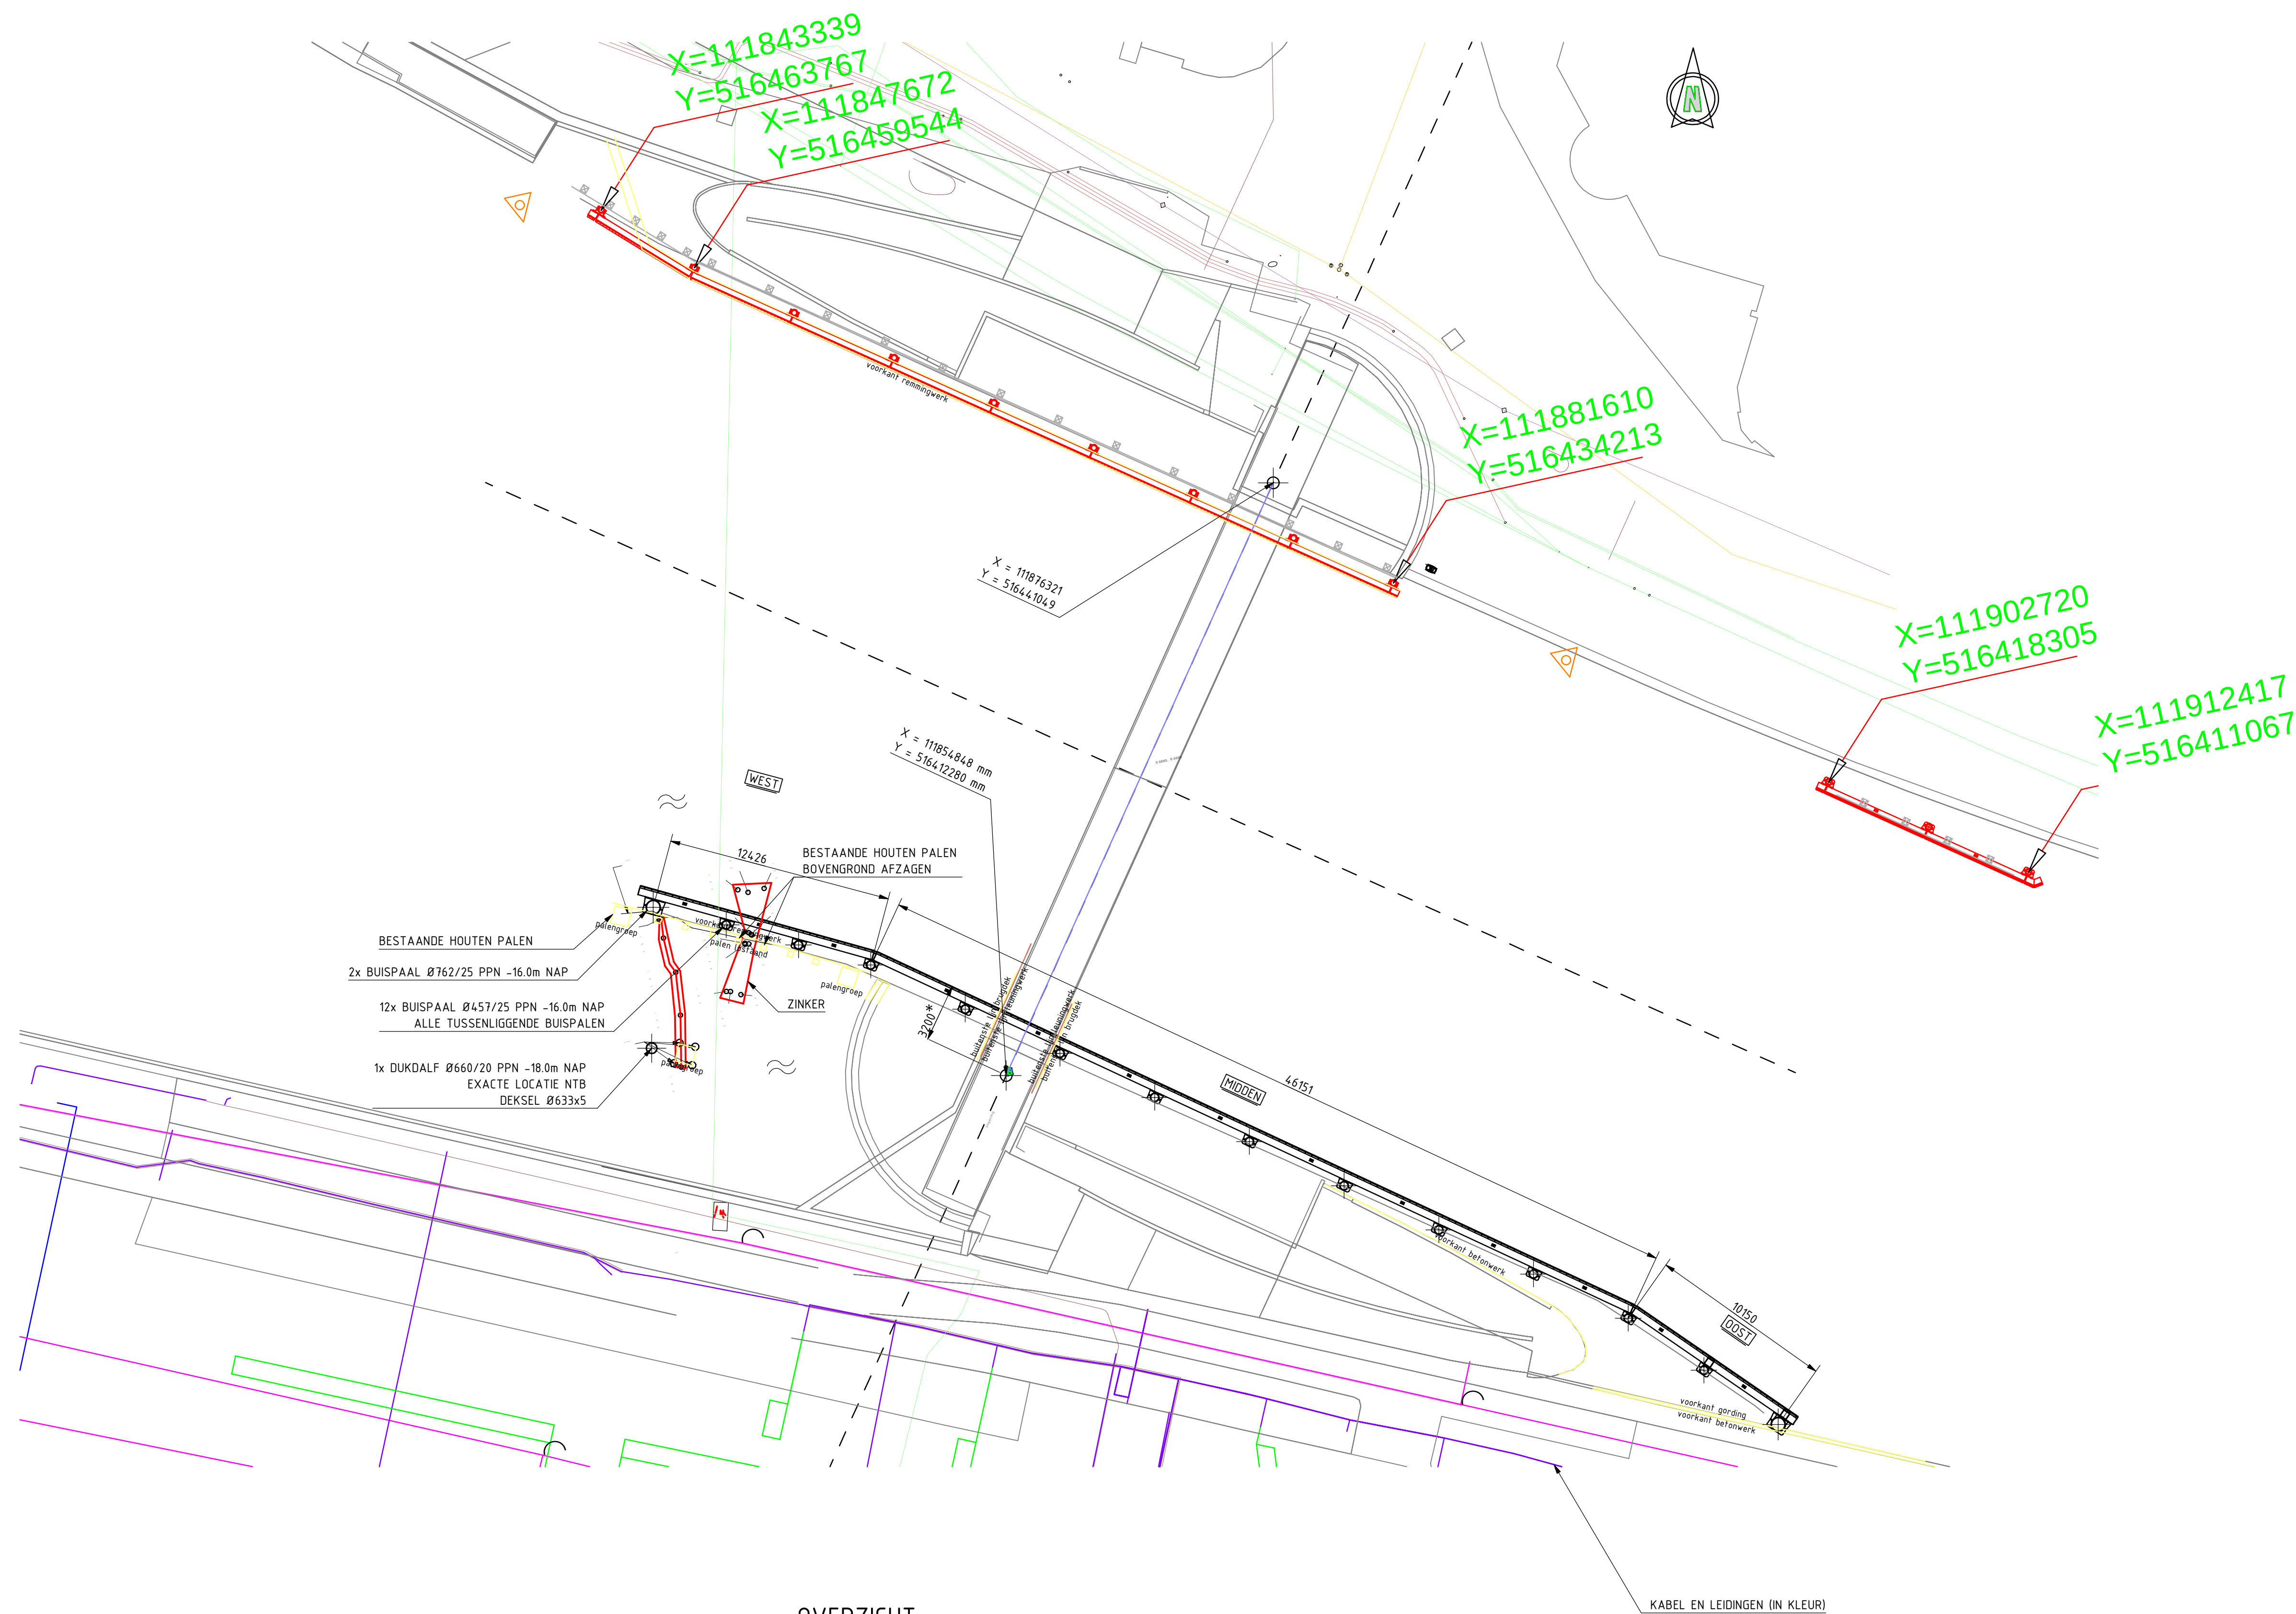

OVERZICHT
MET DE STER AANGEGEVEN MAAT VAN 3200* :
DE EXACTE POSITIE VAN DE REMMINGWERK T.O.V.
KADE IN HET WERK INMETENE EN BEPALEN
SCHAAL 1 : 200

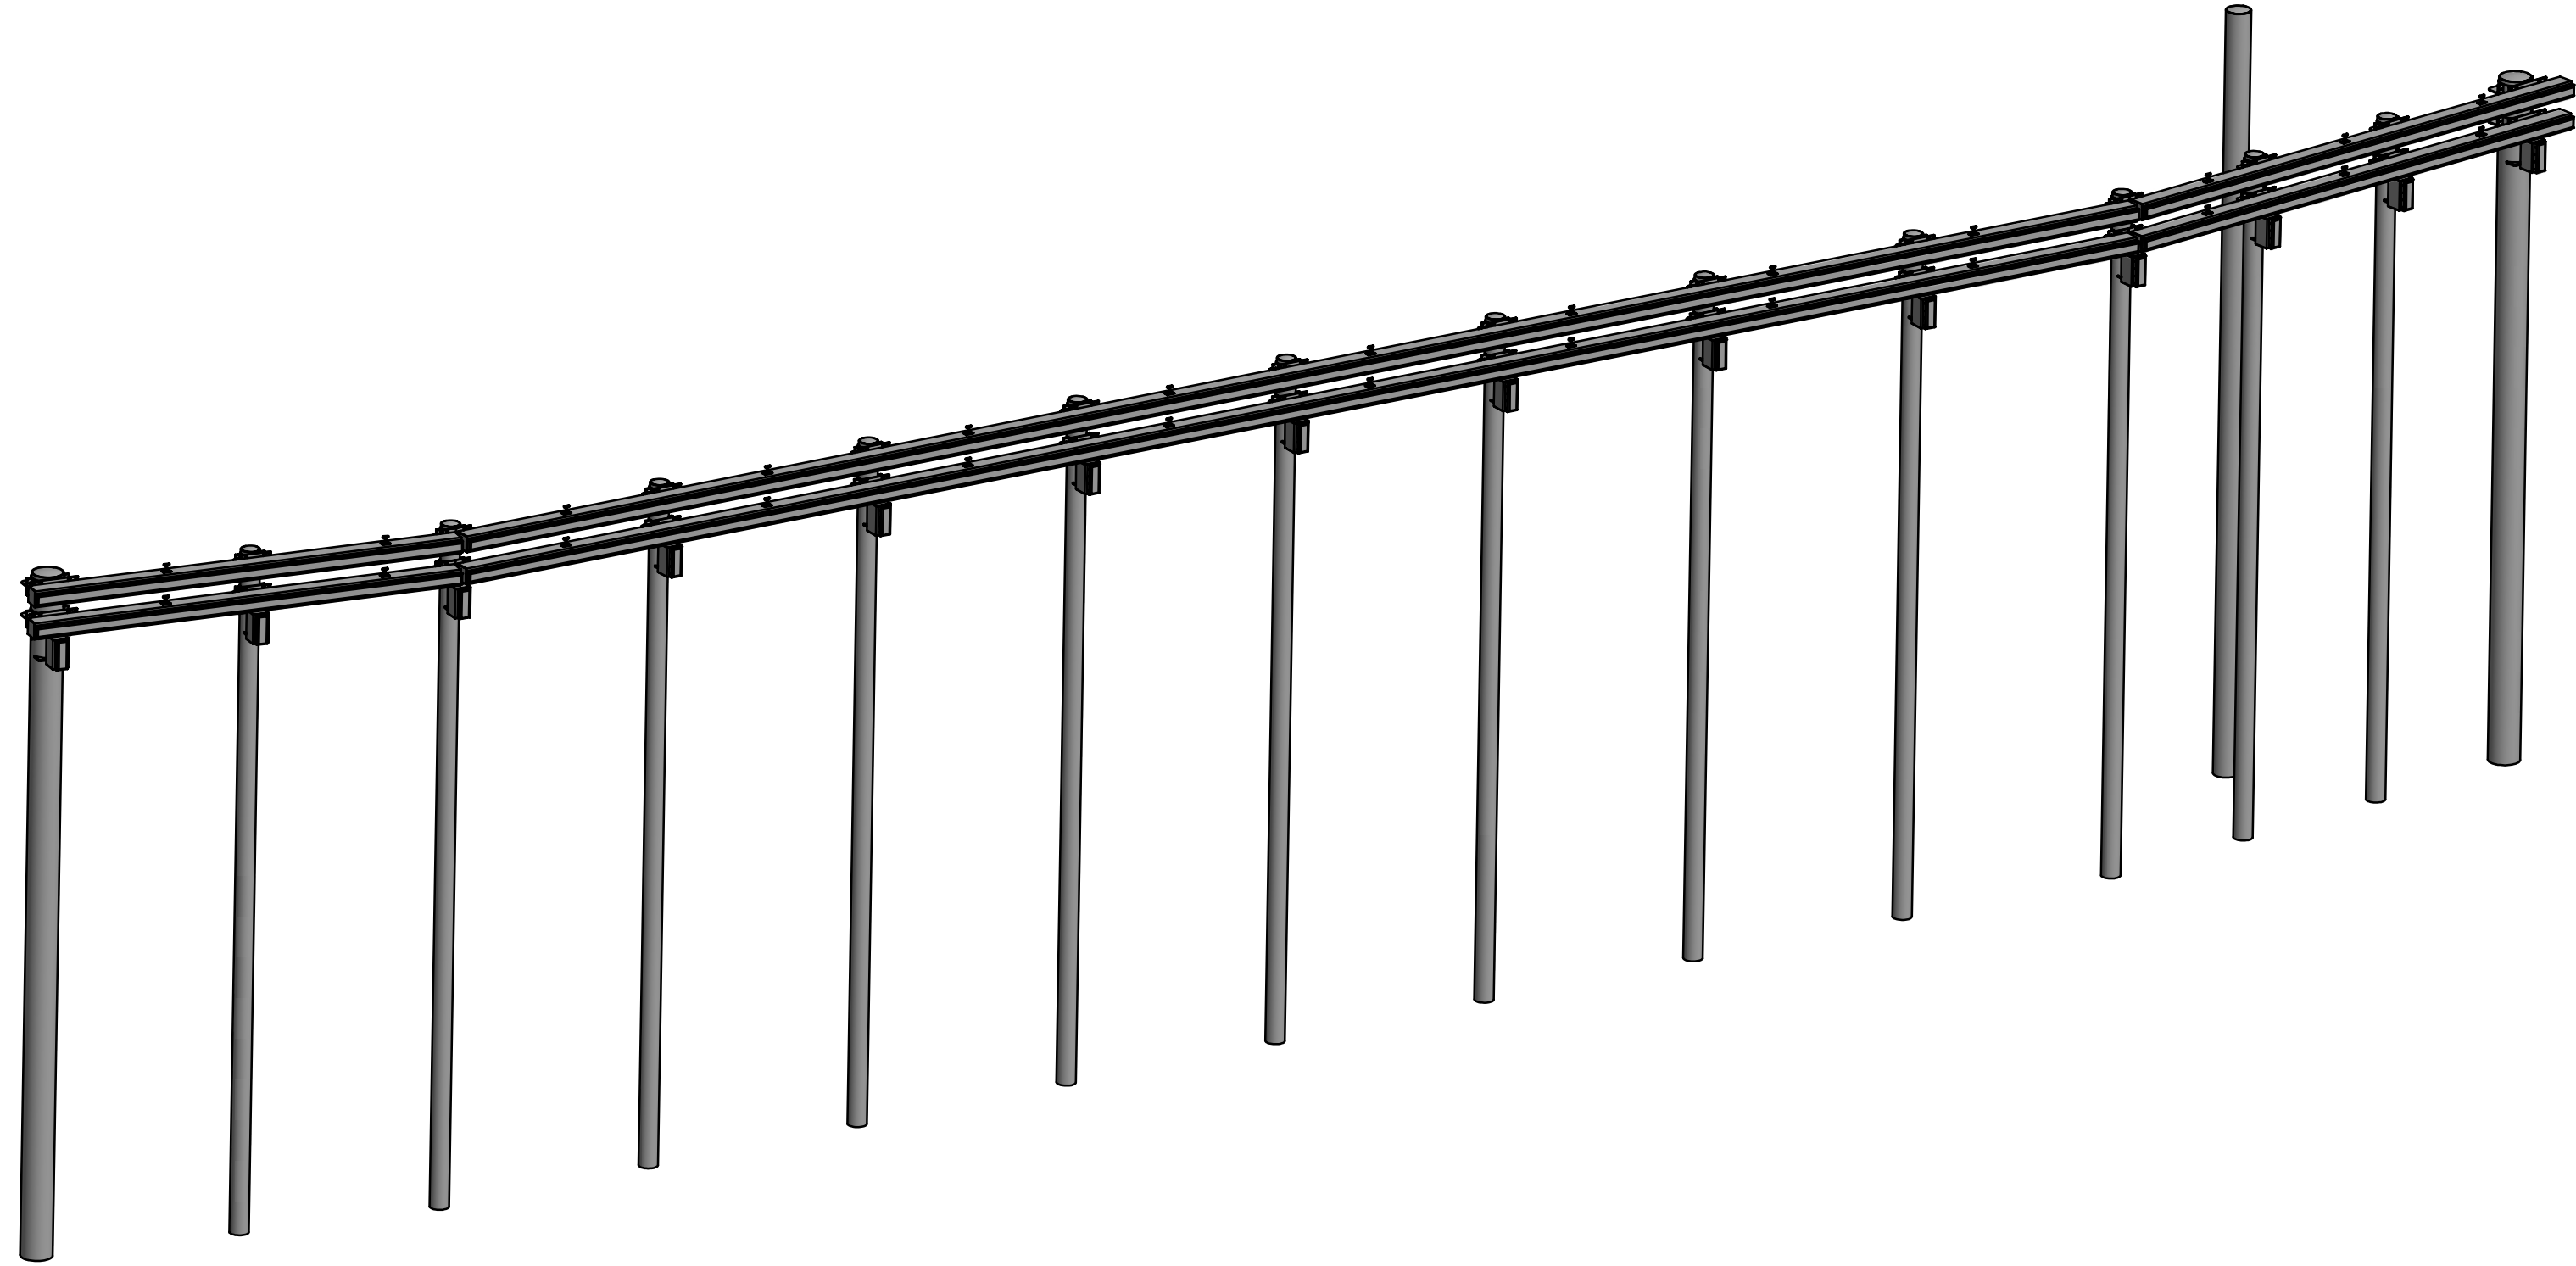

ISOMETRISCH AANZICHT

TENZIJ ANDERS AANGEGEVEN:

ALGEMEEN

- MATEN IN HET WERK INMETEN EN CONTROLLEREN
- CONSERVERING STAALDELEN: CONFORM BESTEK
- HOOGTEMATEN AANGEGEVEN IN m TOV NAP, OVERIGE MATEN IN mm
- TOLERANTIES VOLGENS NEN-ISO 2768-1/2 mK

MATERIAAL, BEVESTIGINGSMIDDELEN EN ANKERS

MATERIAAL:

- STAAL t < 16mm : S355J2, ALS t > 30mm : STAAL MOET ONDER MEER VRIJ ZIJN VAN DOUBBELINGEN EN ONREGELMATIGHEDEN (SPLINTERS, WALBLADDERS EN OVERWALSINGEN), PUTCORROSIE OF VERBORGEN GEKREKEN
- BUISPROFIELIEN WAARWEGEWAALST: X65
- INDIEN RVS IS AANGEGEVEN WORDT BEDOELD: RVS 316L (1.4404)

BEVESTIGINGSMIDDELEN EN ANKERS:


- ANKERS, BOUTEN EN SCHROEVEN < M16: RVS, KWALITEIT A4, STERKTEKLASSE 70
- ANKERS, BOUTEN EN SCHROEVEN ≥ M16: THERMISCH VERZINKT, KLASSE 8.8, MOEREN KLASSE 8
- SCHROEFDRAADVERBINDINGEN: UITVOEREN COMPLEET MET BIJBEHORENDE MOEREN EN SLUITRINGEN
- ISOMETRISCH PASSEND
- CILINDERKOP- EN PLATVERZONKEN SCHROEVEN UITVOEREN MET BINNENZESKANT

LASSEN:

- ALLE AANSLUITENDE STAALDELEN CONSTRUCTIEDELEN, NIET MECHANISCH VERBODEN, VERBINDEN D.M.V. LASSEN
- LASSEN RONDOM EN DOORGAAND UITVOEREN
- GEHEEL OMSLOTEN RUIMTEN LUCHTDICHT AFLASSEN
- LUCHTDICHTHEID AANTONEN MIDDELS AFPERSEN EN EEN LEKDETECTIEVLOEISTOF GATEN TBV DOORVERBINDEN VAN RUIMTEN MAXIMAAL 1:20
- DOORSNEDE HOEKLASSEN:
 - a min = 0.8 x t min (ENKELE HOEKLAS)
 - a min = 0.4 x t min (DUBBELE HOEKLAS)
 - a min = 5 (ALGEMEEN)
- INDIEN HOEKLASSEN DOOR DE GEOMETRIE NIET MOGELIJK ZIJN, DE LASSEN UITVOEREN ALS (HALVE) V-NADEN EN/OF K-NADEN
- DE LASDOORSNEDEN GROTER OF GELIJK AAN DE HIERBOVEN VERMELDE a-MATEN VOOR HOEKLASSEN
- LOCATIES VAN NIET OP TEKENING AANGEGEVEN NOODZAKELIJKE DELINGEN IN OVERLEG MET DIRECTIE
- NOODZAKELIJKE DELINGEN IN DOORGAANDE PLATEN, BUIZEN EN PROFIELIEN: VOLLEDIG DOORGLAST EN 100% US ONDERZOEKT
- AANSLUITINGEN IN PLATEN VAN ONGELIJKE DIKTE : AFSCHUININGEN ONDER HELLING VAN MINIMAAL 1:5 AANBRENGEN
- LASSEN IN RVS NABEETSEN EN VERKLEURINGEN T.G.V. LASSEN VERWIJDEREN
- OVERGANGSLASSEN VAN RVS AAN S355 MEENEMEN IN DE CONSERVERING


BIJBEHORENDE TEKENINGEN:

- INFR210413-02-DETAIL-REMMINGWERK-ZUID

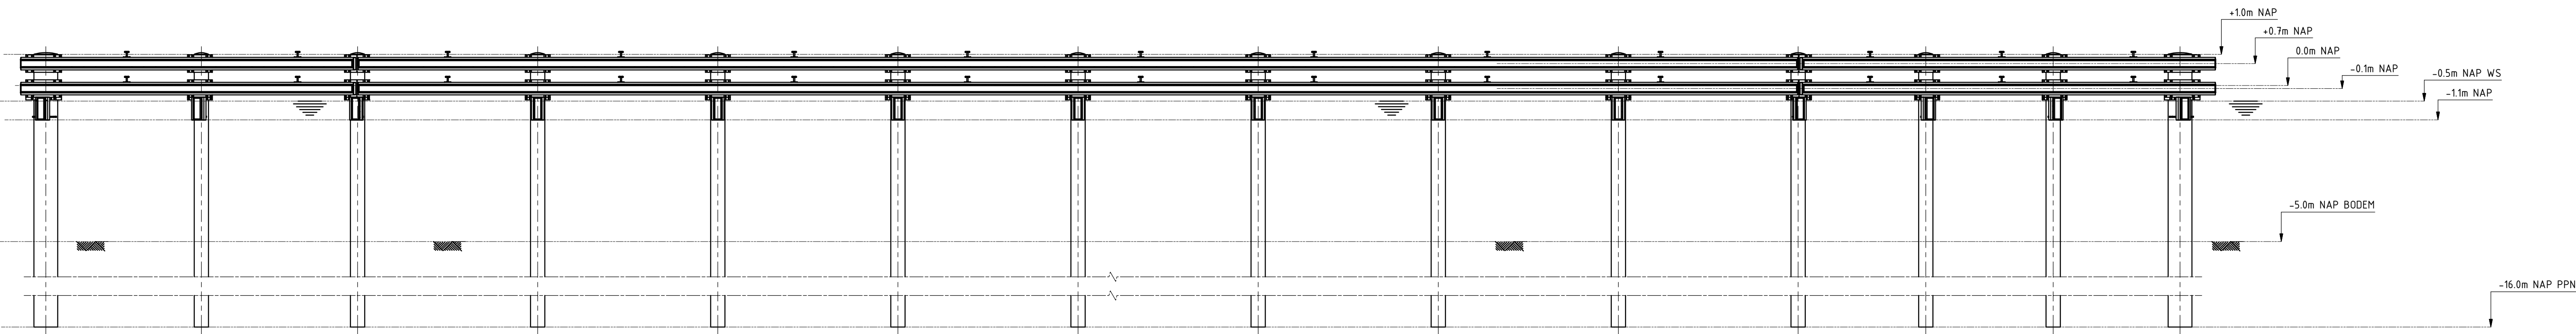


VOORAANZICHT

SCHAAL 1 : 100

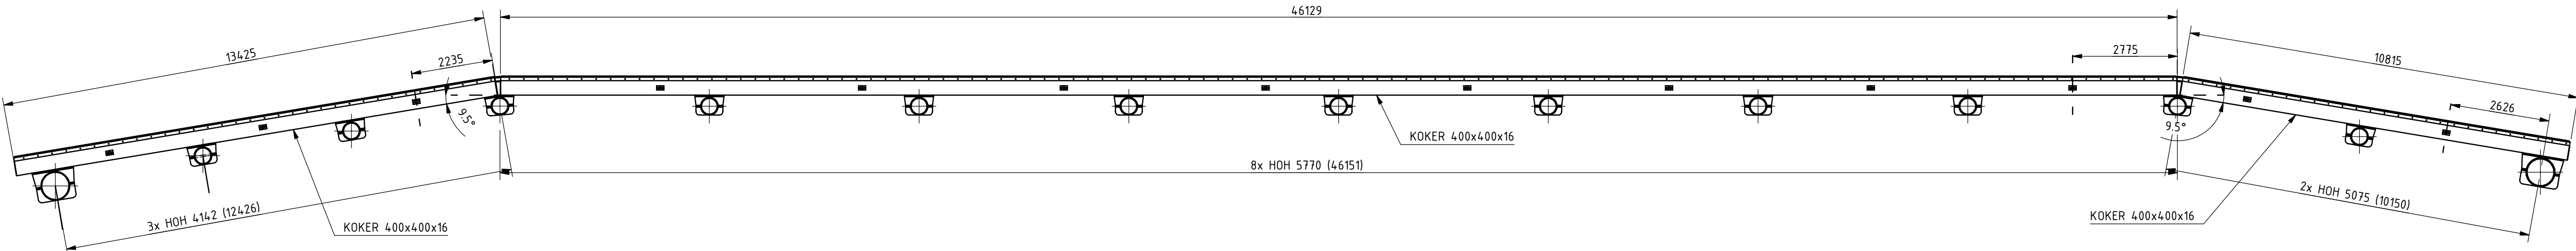

BOVENAANZICHT

SCHAAL 1 : 100

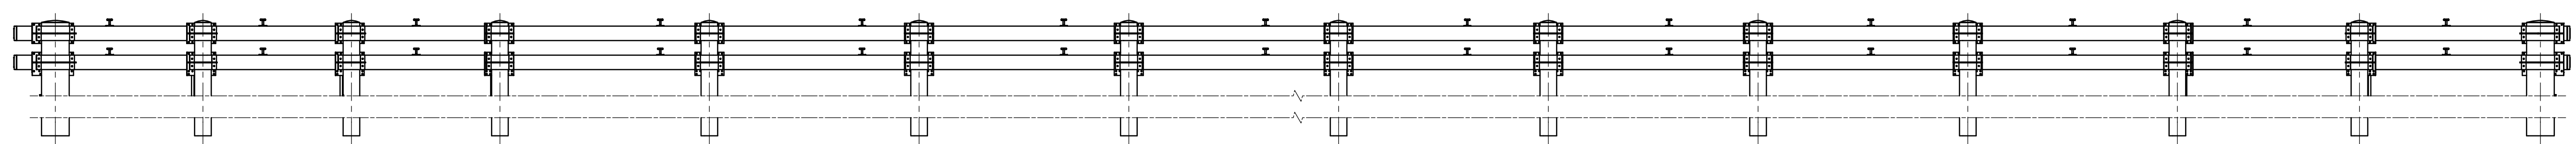

ACHTERAANZICHT

SCHAAL 1 : 100

1	14-09-2021	Overzicht remmingen	S8	BvA	M2
REV	DATUM	OPMERKINGEN	GETEKEND	GECONTR.	GEDEIN

OPDR. GEEVER

REVISIE: BEHEER

GEDEIN

GEDEIN

