


Intredepunt: 132227.52, 410263.62
Locatie: Zanddonkweg

Naam boring: 1378
Peildatum: 20-06-2015
Hoogte Schaal 1:100
Lengte Schaal 1:150

Uittredepunt: 132261.46, 410271.17
Locatie: Zanddonkweg

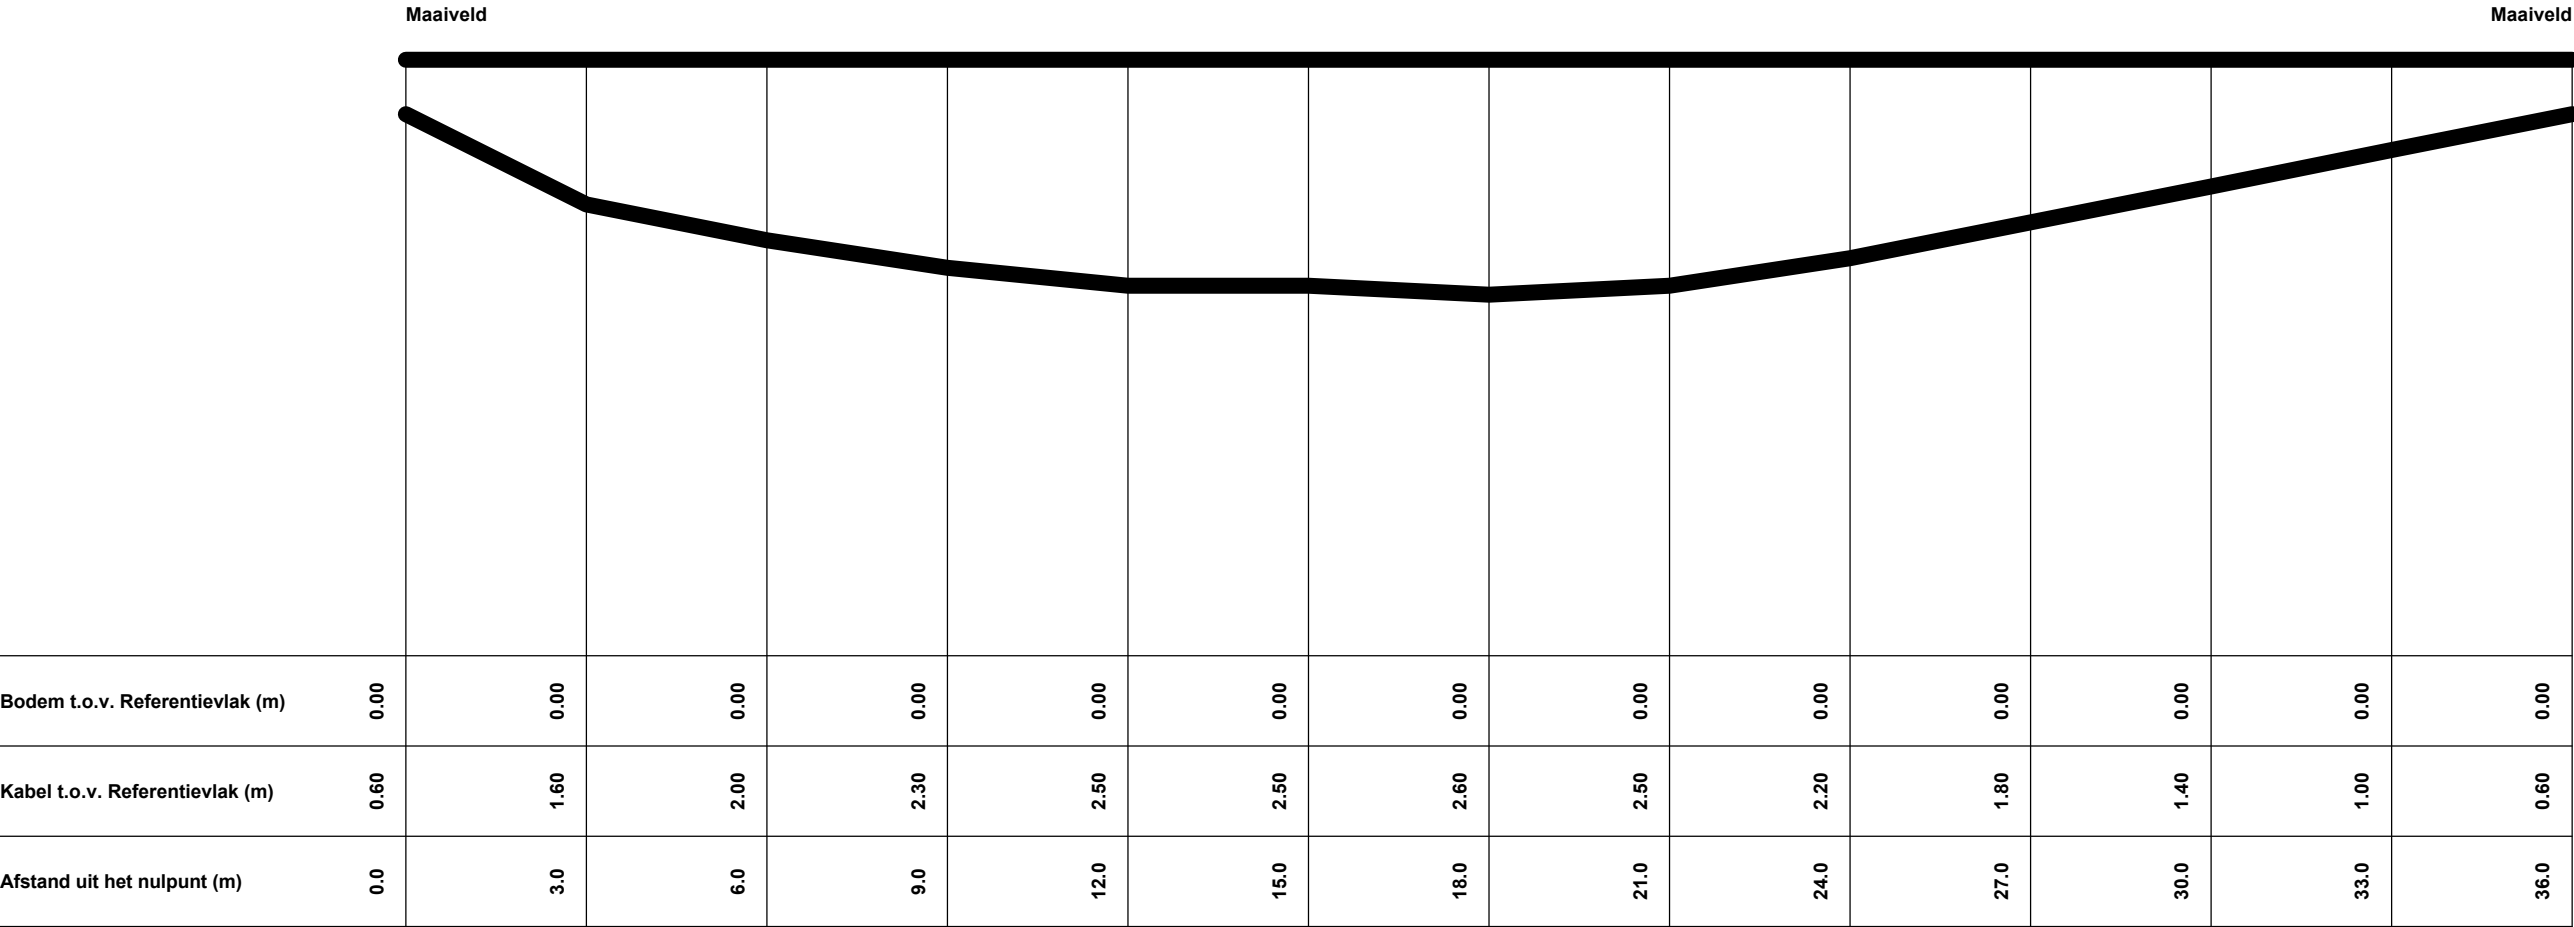

Copyright © KPN B.V. All Rights Reserved.

Tekening Type	Waterkruising
Formaat	A3
Naam	1378
Meldnummer	22O085207
Datum	4 jul 2022
Geprint door	KPN Klic-WION
Detailnaam	1378
Peildatum	20 jun 2015