



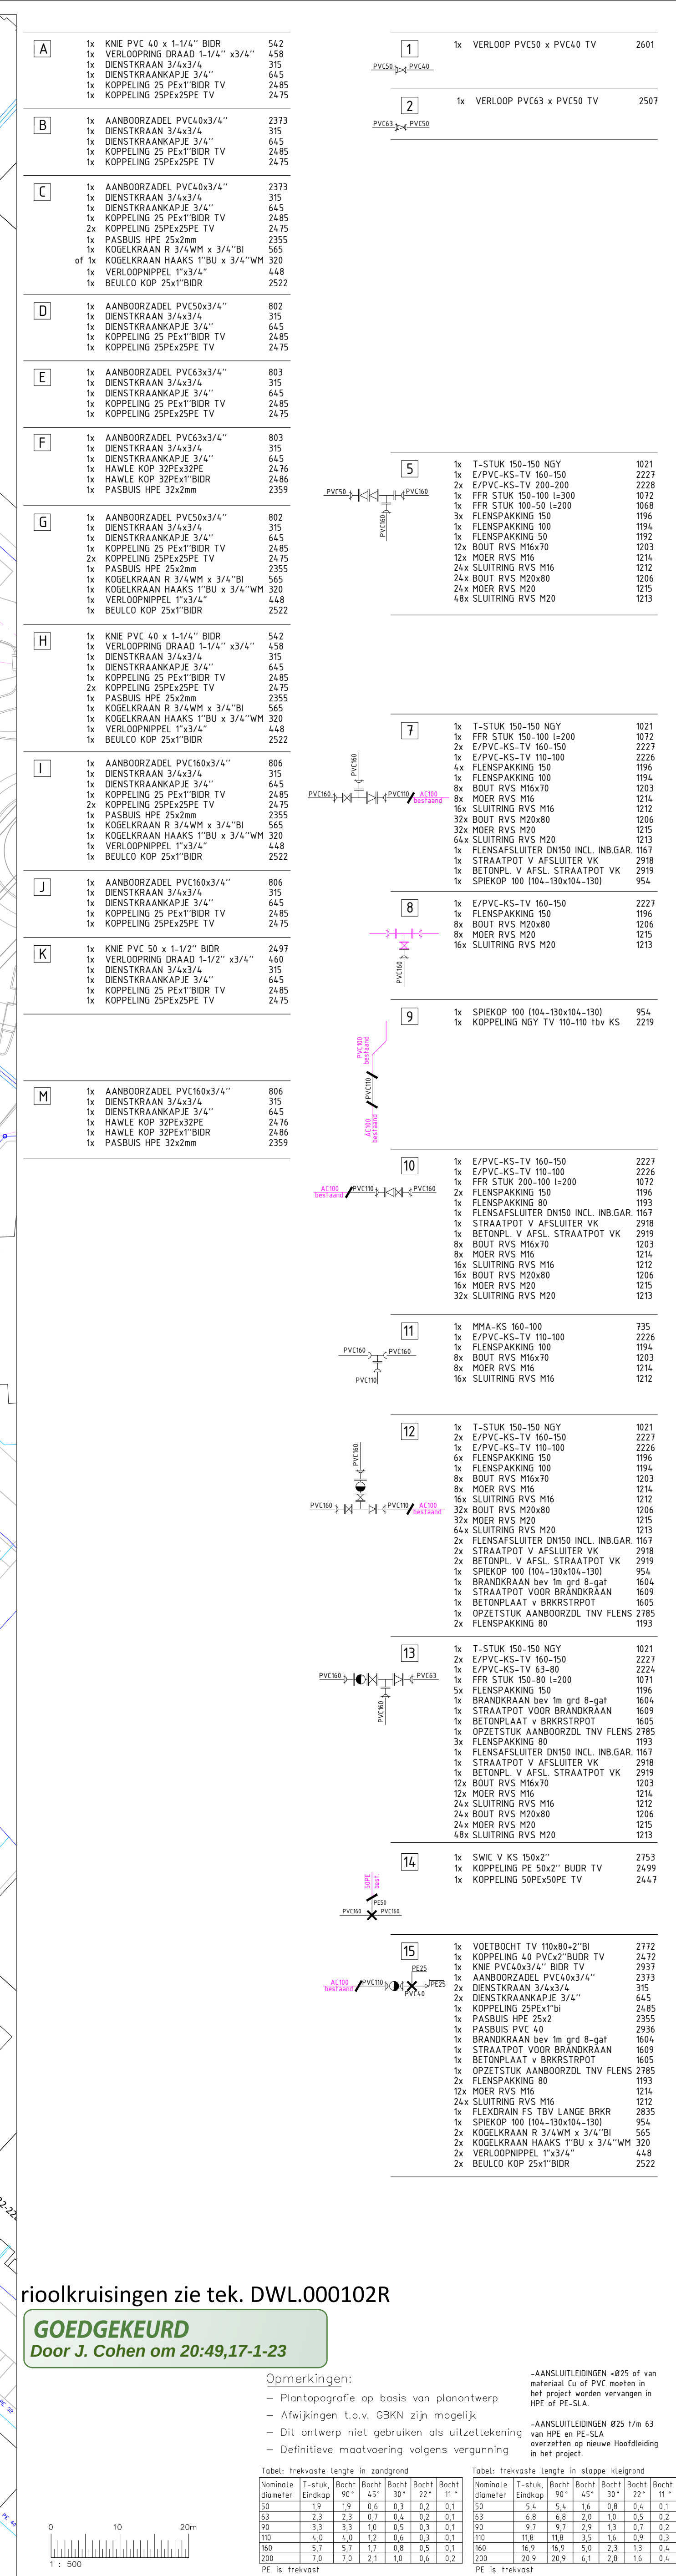

Opmerkingen: - Plantopografie op basis van plantontwerp - Afwijkingen t.o.v. GBKN zijn mogelijk - Dit ontwerp niet gebruiken als uitzetlekening - Definitieve maatvoering volgens vergunning	- AANSLUITLEDINGEN Ø25 of van materiaal Cu of PVC moeten in het project worden vervangen in HPE of PE-SLA. - AANSLUITLEDINGEN Ø25 1/n 63 van HPE en PE-SLA overzetten op nieuwe Hoofdleiding in het project.
---	---

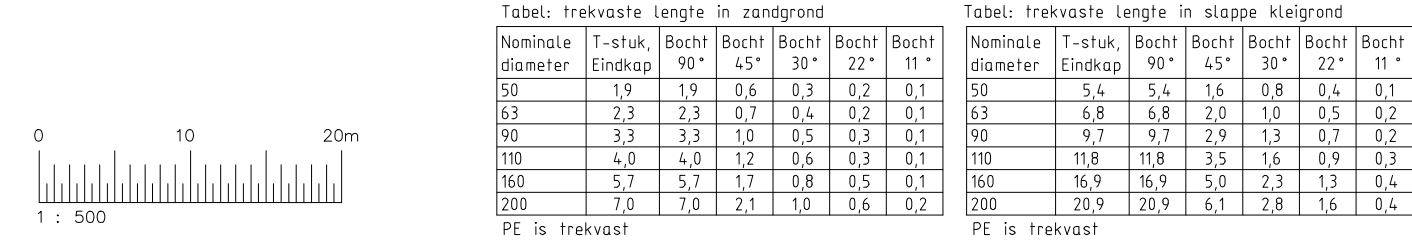

	A			C	
	B			D	
	get.	gewijzigd	d.d.	get.	gewijzigd
					d.d.
Lokatie=plaats: Raadhuishoofdendorp					Opdrachtgever: PWN
Onderwerp: Reconstructie					
Status: DOW					
Discipline: Drinkwater					
get.: J. Rijkhoff	d.d. 30-8-2022	Projector.: VWB-22200	Bestek.: 		
get.: J. Willeink	d.d. 16-12-2022	Schaal: 1:500			
get.: C. Cohen	d.d. 16-12-2022	Aantal bladz.: 2			
Tekening: 01			AD	DWL-000102	

nieuw te leggen	te vervangen	IN BEDRIJF	BUITEN BEDRIJF	MANTELBUIS	AANSLUITLEIDING, in bedrijf
PVCØ160	PVCØ160	GEPROJECTEERD	BRANDKRAAN, beveiligd	AANBOORPUNT dienstleiding	AANSLUITLEIDING, geprojecteerd
	PVCØ110	TE VERVERGEN	AFSLUITER	AANBOORPUNT ontl. - spuider	AANSLUITLEIDING, vervallen
PVCØ63 max. 52 aansluit.		VERVALLEN	LEIDING, verloop		AANSLUITLEIDING, te vervangen
PVCØ50 max. 8 aansluit.		TE ROOIJEN	EINDKAP		
PVCØ40 max. 4 aansluit.					