



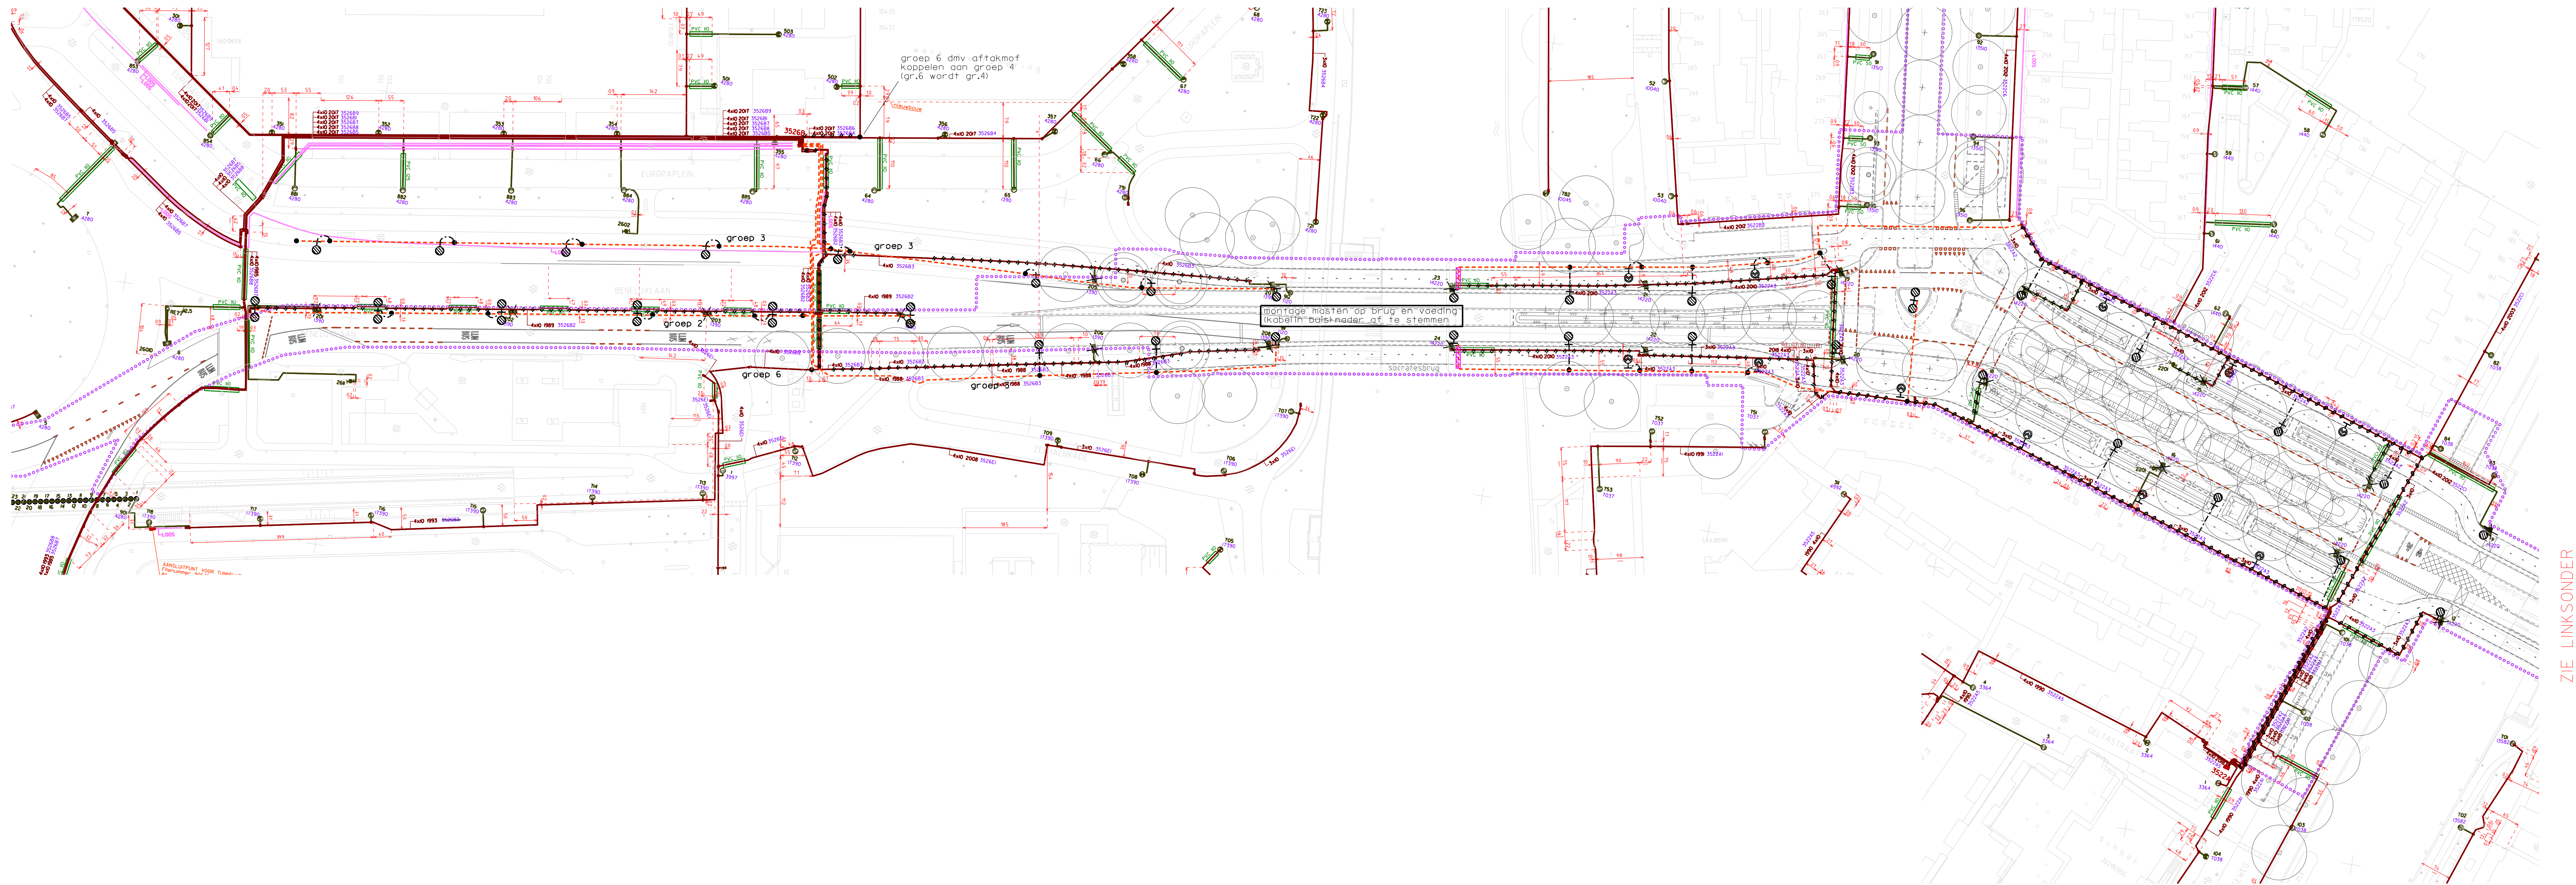

ZIE LINKSONDER

ZIE RECHTSBOVEN

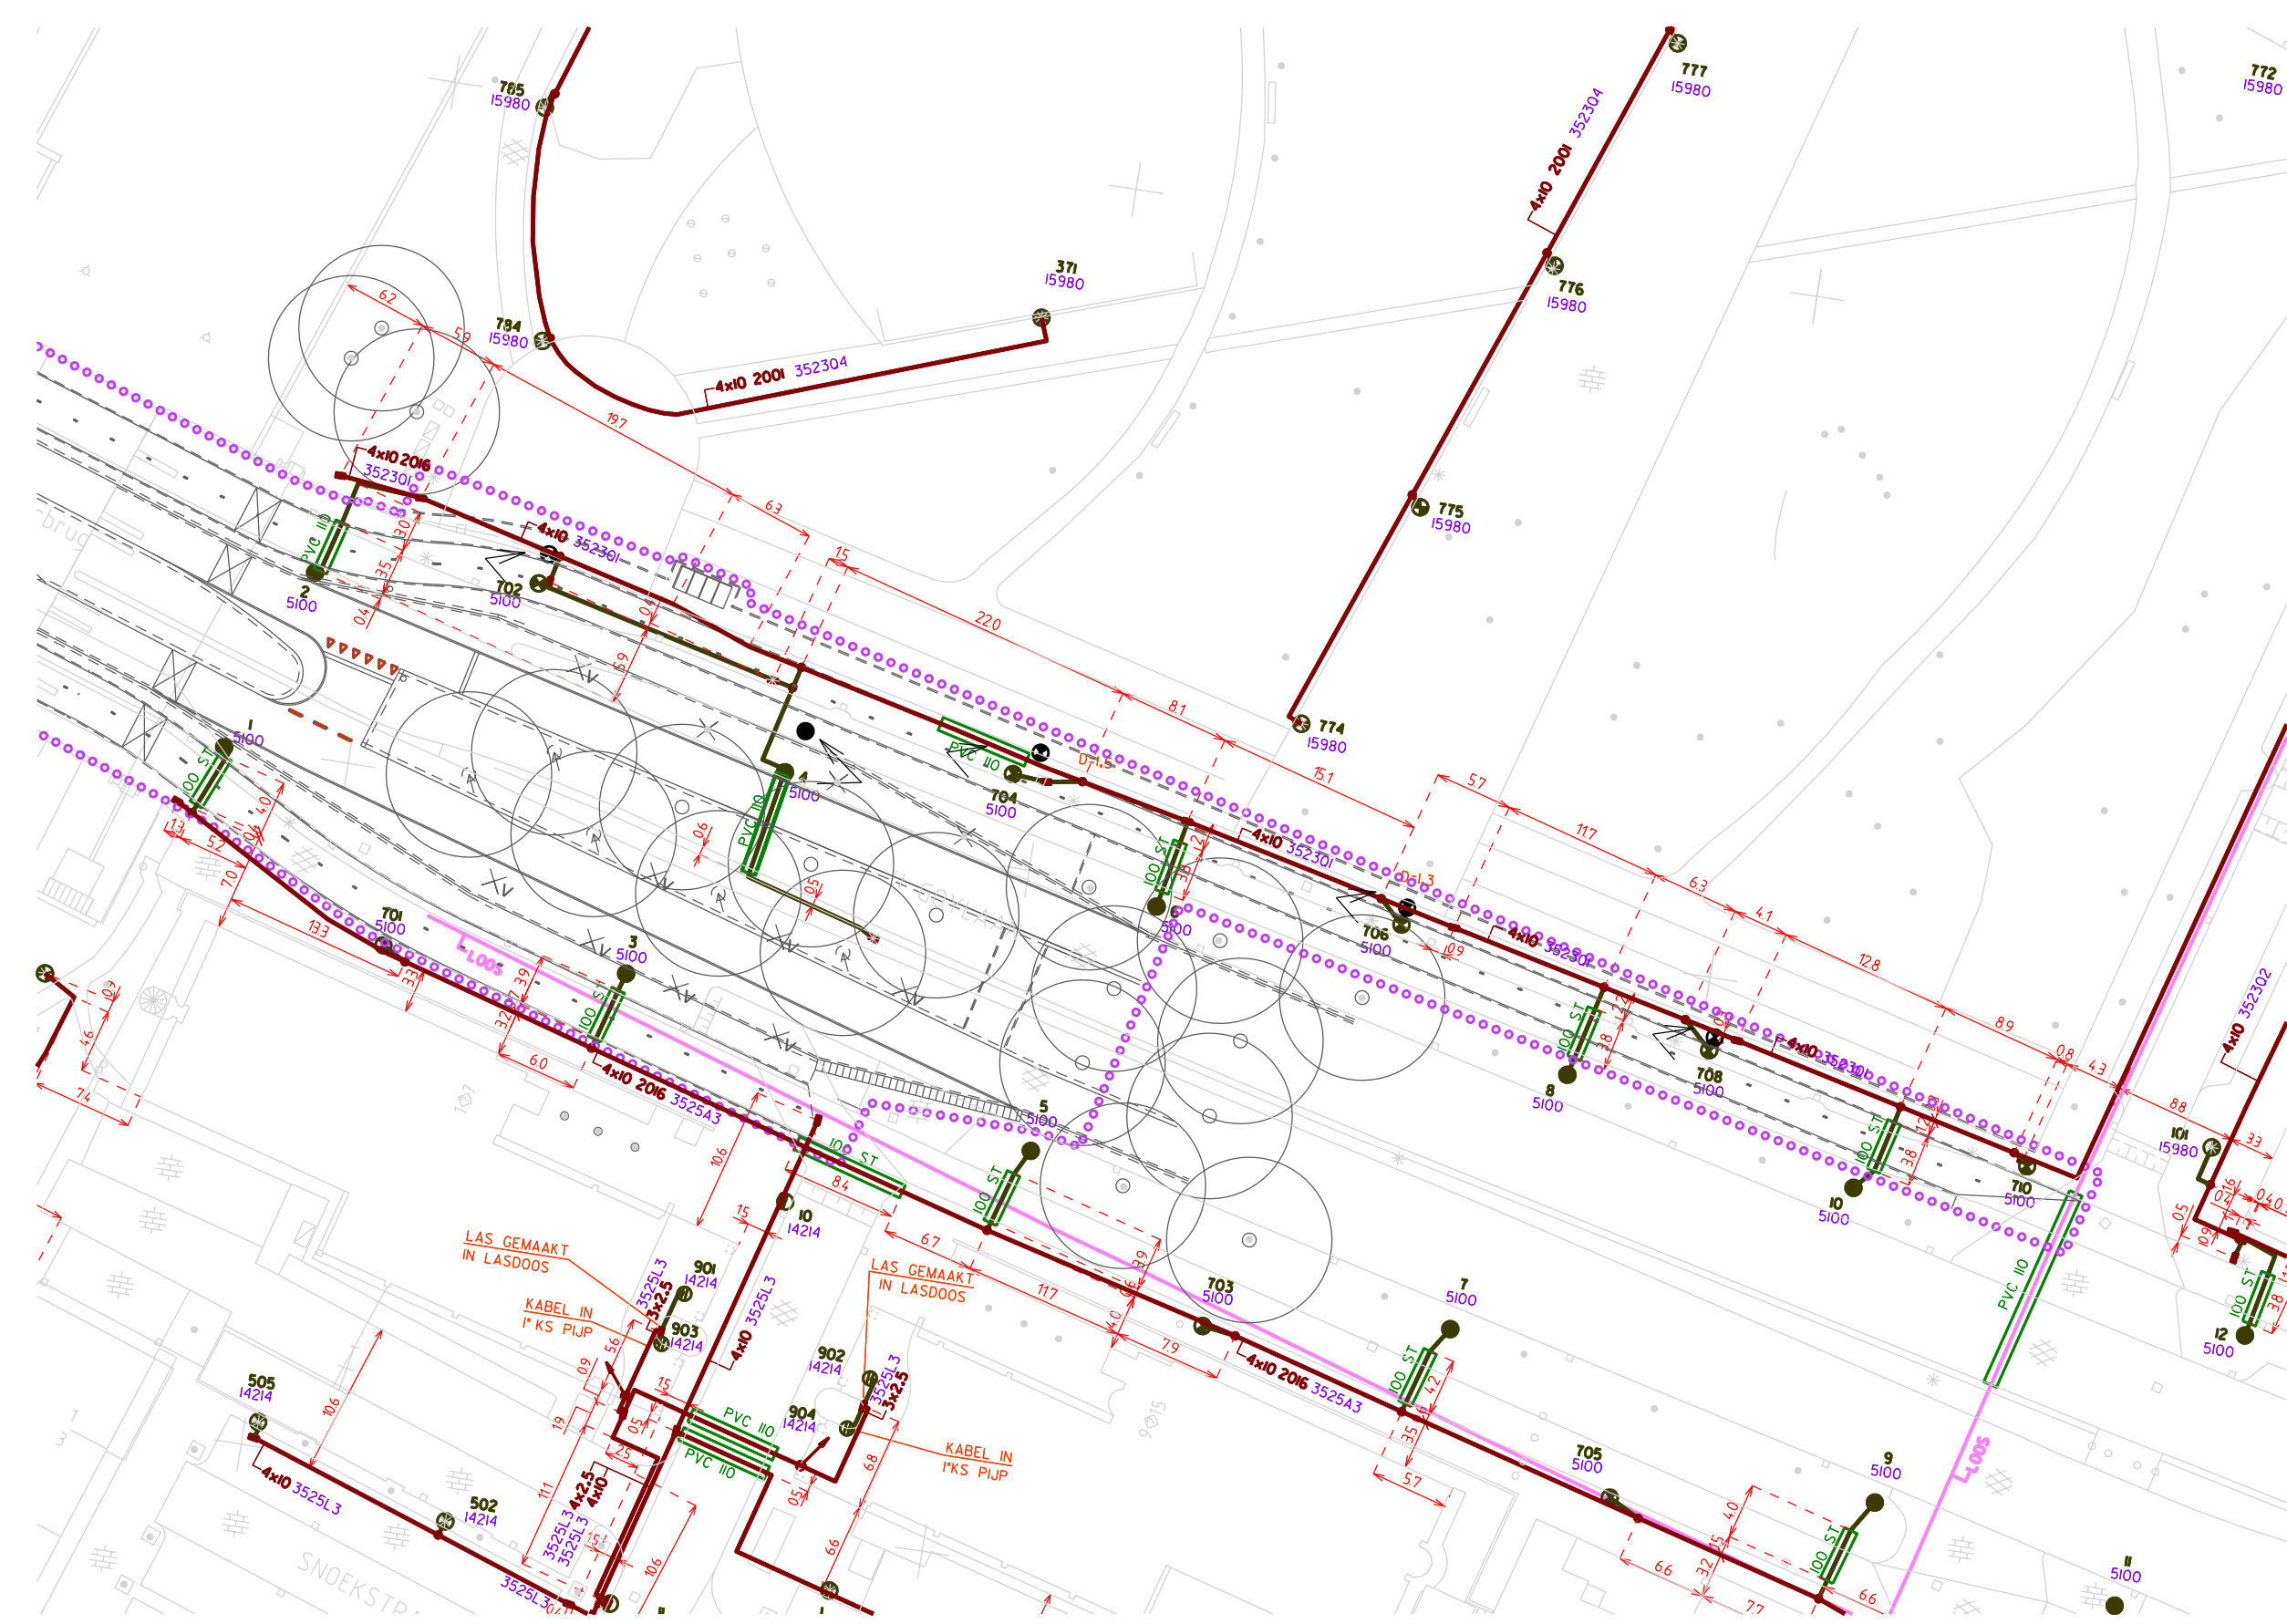

- Verklaring
- te leggen kabel 4x10mm
 - te leggen kabel 4x2,5mm
 - te verwijderen kabel
 - kabel te vervangen voor 4x10mm, aftakkers naar mast voor 4x2,5mm
 - te maken kabelmof
 - te leggen mantelbuis 110mm
 - te maken persing
 - te verwijderen mast, Luma armatuur hergebruiken en monteren op 8m mast.
 - te plaatsen mast 8 AKUH Luma
 - te plaatsen mast 8m dubbele uithouder Luma
 - te plaatsen mast 5 AKPH 794
 - verplaatsing

C					
B					
A	20.06.22	E.Willemsen N.Birgomi	A.Klink		
Wijz.	Datum	Getekend	Getoetst	Vrijleg.	Aard der wijziging

Stadsbedrijven



Gemeente Utrecht

Opdrachtgever	Schaal 1:500	Formaat A0
Beheer	Bestek	
Project	Projectnummer	Status concept
Socrateslaan	Tekeningnummer	Datum 8-4-2022
	Verse	
Onderdeel	Getekend E.Willemsen	
Openbare verlichting	Getoetst N.Birgomi	
	Vrijgegeven A.Klink	

Stadsingenieurs

Bescheiden Stadsplein 1, 3521 AZ Utrecht
Postadres Postbus 8375, 3508 RJ Utrecht
Telefoon 030 - 286 4323
www.utrecht.nl/nv