




Alle toegevoegde maten (in het zwart) zijn de afstanden van de bovenkant van de kabels en leidingen tot aan de nieuwe maaiveldhoogte.

Voorbeeld:

- 0,45m d.w.z. De bovenkant van de leiding ligt 45 cm onder het nieuwe maaiveld.
- + 0,12m d.w.z. De bovenkant van de leiding komt 12 cm boven het nieuwe maaiveld uit.
- +/-...m K&L locatie waar dekking minder is dan 50 cm. De gemarkeerde K&L raakvlakken worden opgelost in samenwerking met de netbeheerders.

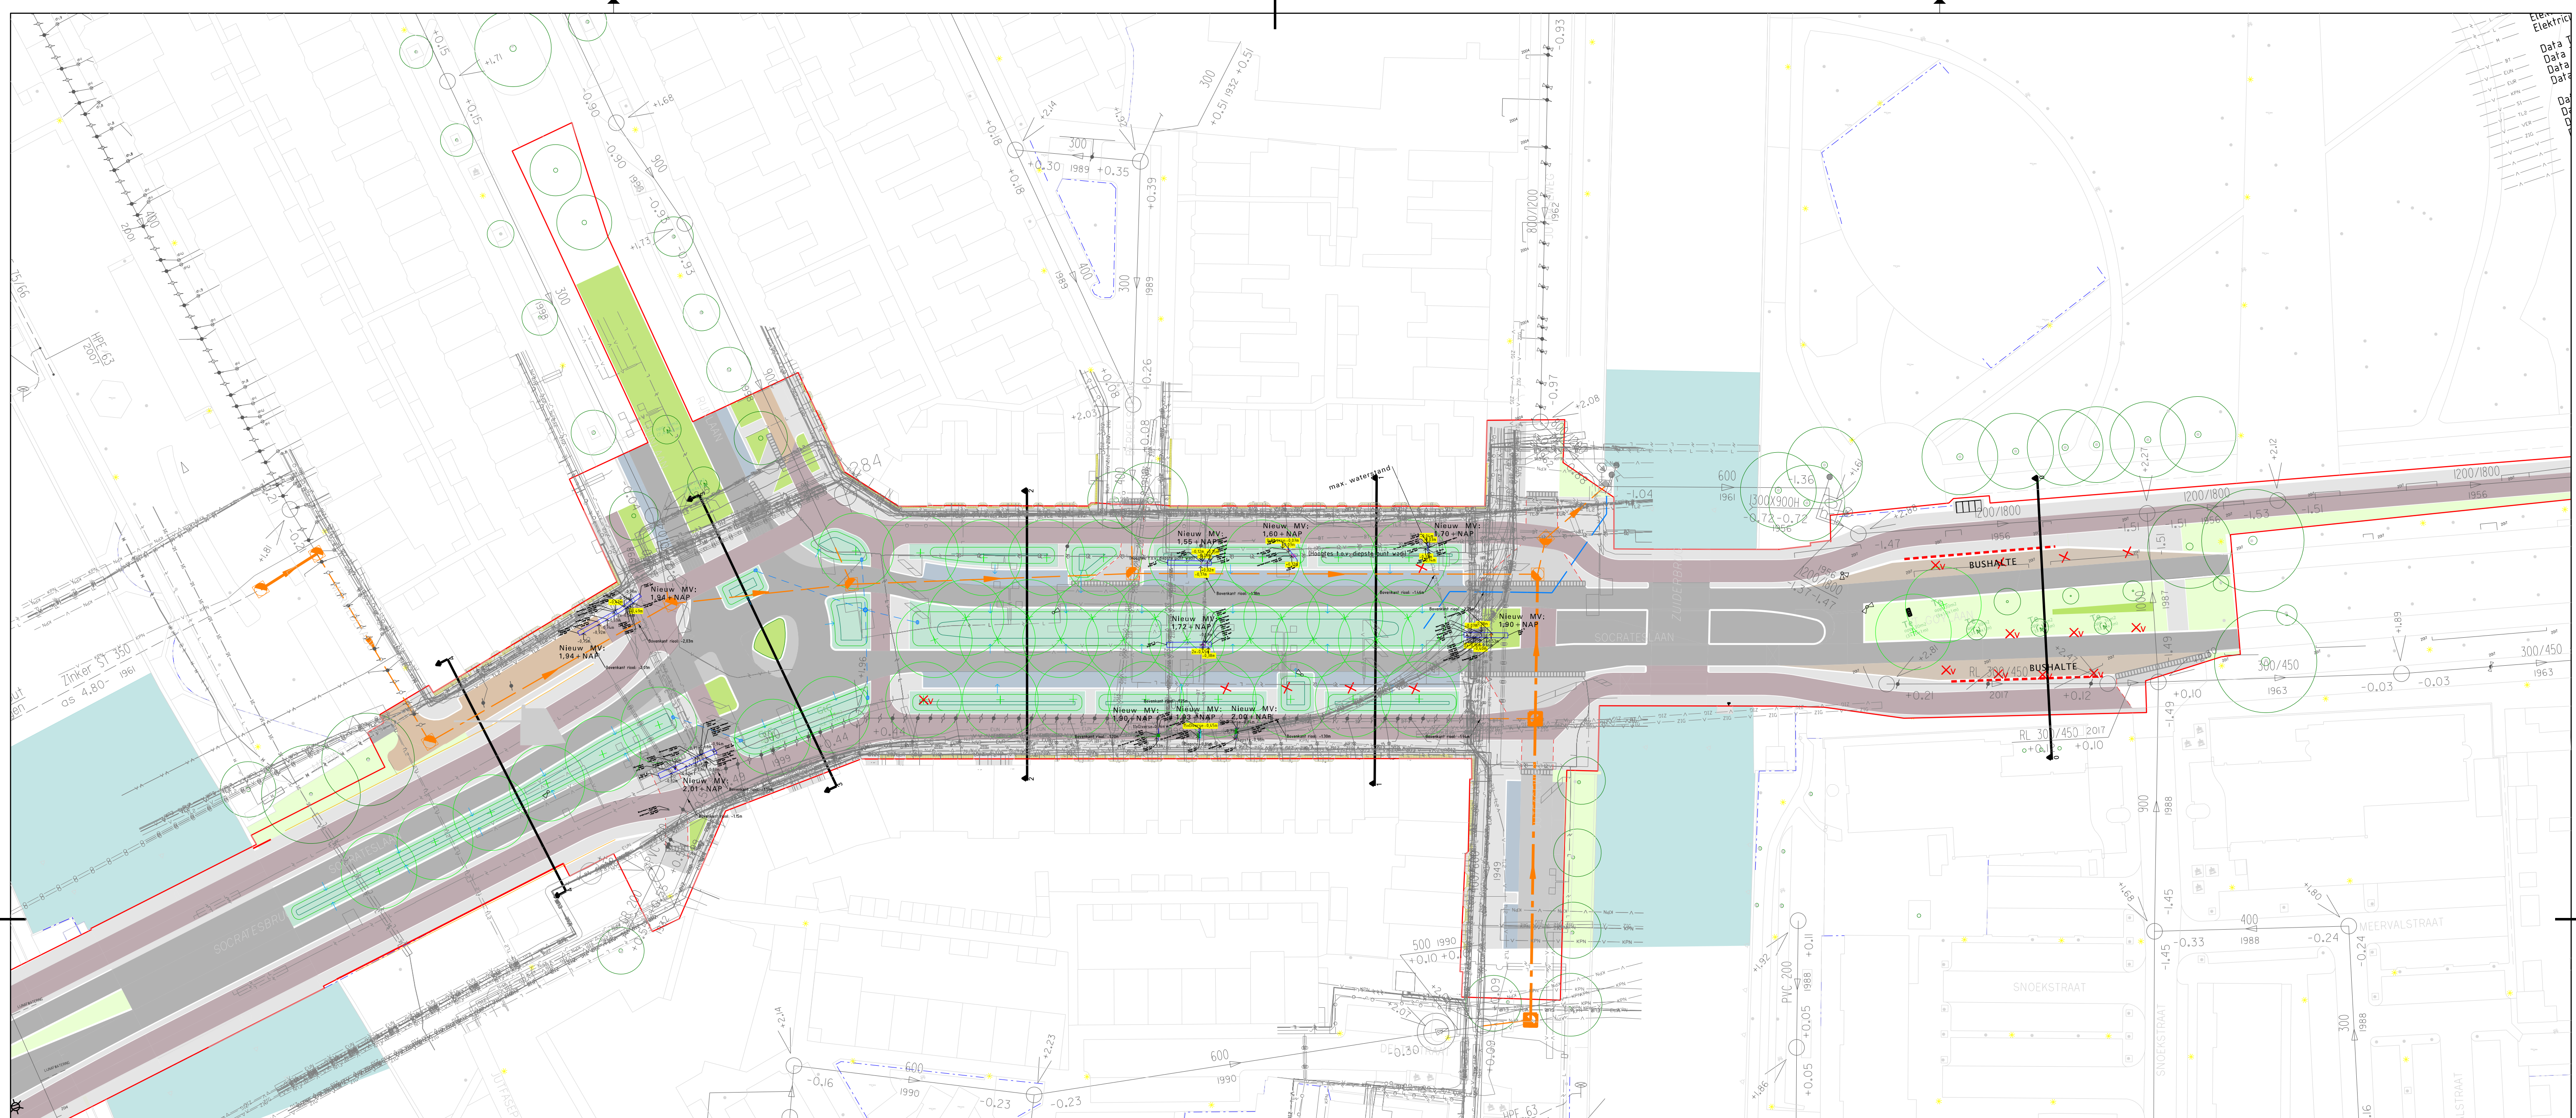

 Gemeente Utrecht		Stadsbedrijven		Stadsingenieurs Bezoekadres: Stadsplein 1 Postadres: Postbus 8375, 3503 RJ Utrecht Telefoon: 030 - 286 4323 Mail: stadsingenieurs@utrecht.nl	
Opdrachtgever: Gemeente Utrecht					
Project: Socrateslaan					
Onderdeel: Proefsleuven t.o.v. Maaiveld Nieuwe Situatie					
Status: CONCEPT		Fase: DO	Behoort bij: -	Schaal: 1:500	
Opsteller: M. Zeckendorf		Goedgekeurd en vrijgegeven: H. Kriete	Paraaf:	Datum: 23-06-2022	Formaat: A0
Projectnummer: 330.0145		Tekeningnummer: Proefsleuven	Bladnummer: 1	Aantal bladen: 1	Wijziging: V4
Auteursrechten voorbehouden			Documentnr:	Plotdatum: 23-6-2022	
Bestandsnaam: \\donstad.org\diensten\SW\BU\U\Proj\330 M&M\330.0145.01.10.006 - BSV Socr. Beneluxbaan Oost in: SI\05 Ontwerpfase\5.4. Definitief ontwerp\5.4.6 VRE-Rolering\WB_330.0145_Socrateslaan_M200_Rio.dgn					