


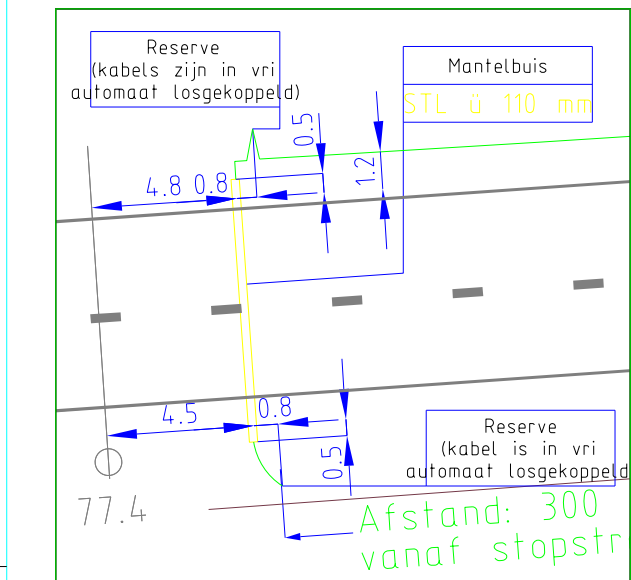

vanaf stopstreep

[illegible][illegible]