
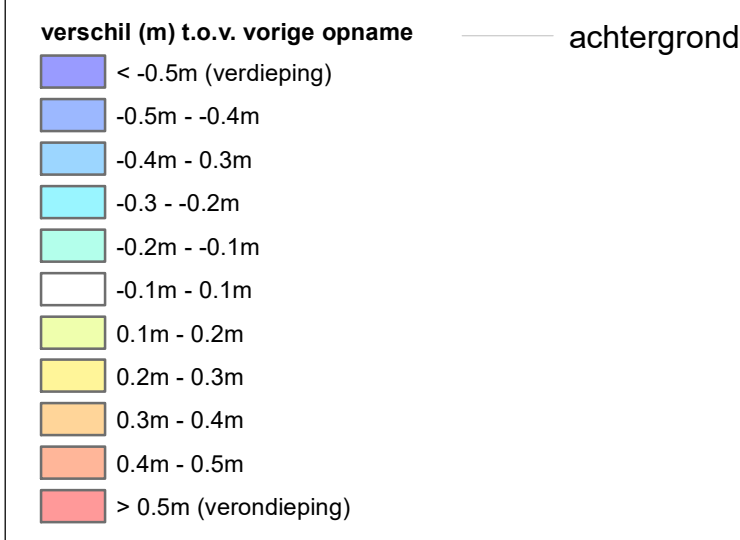


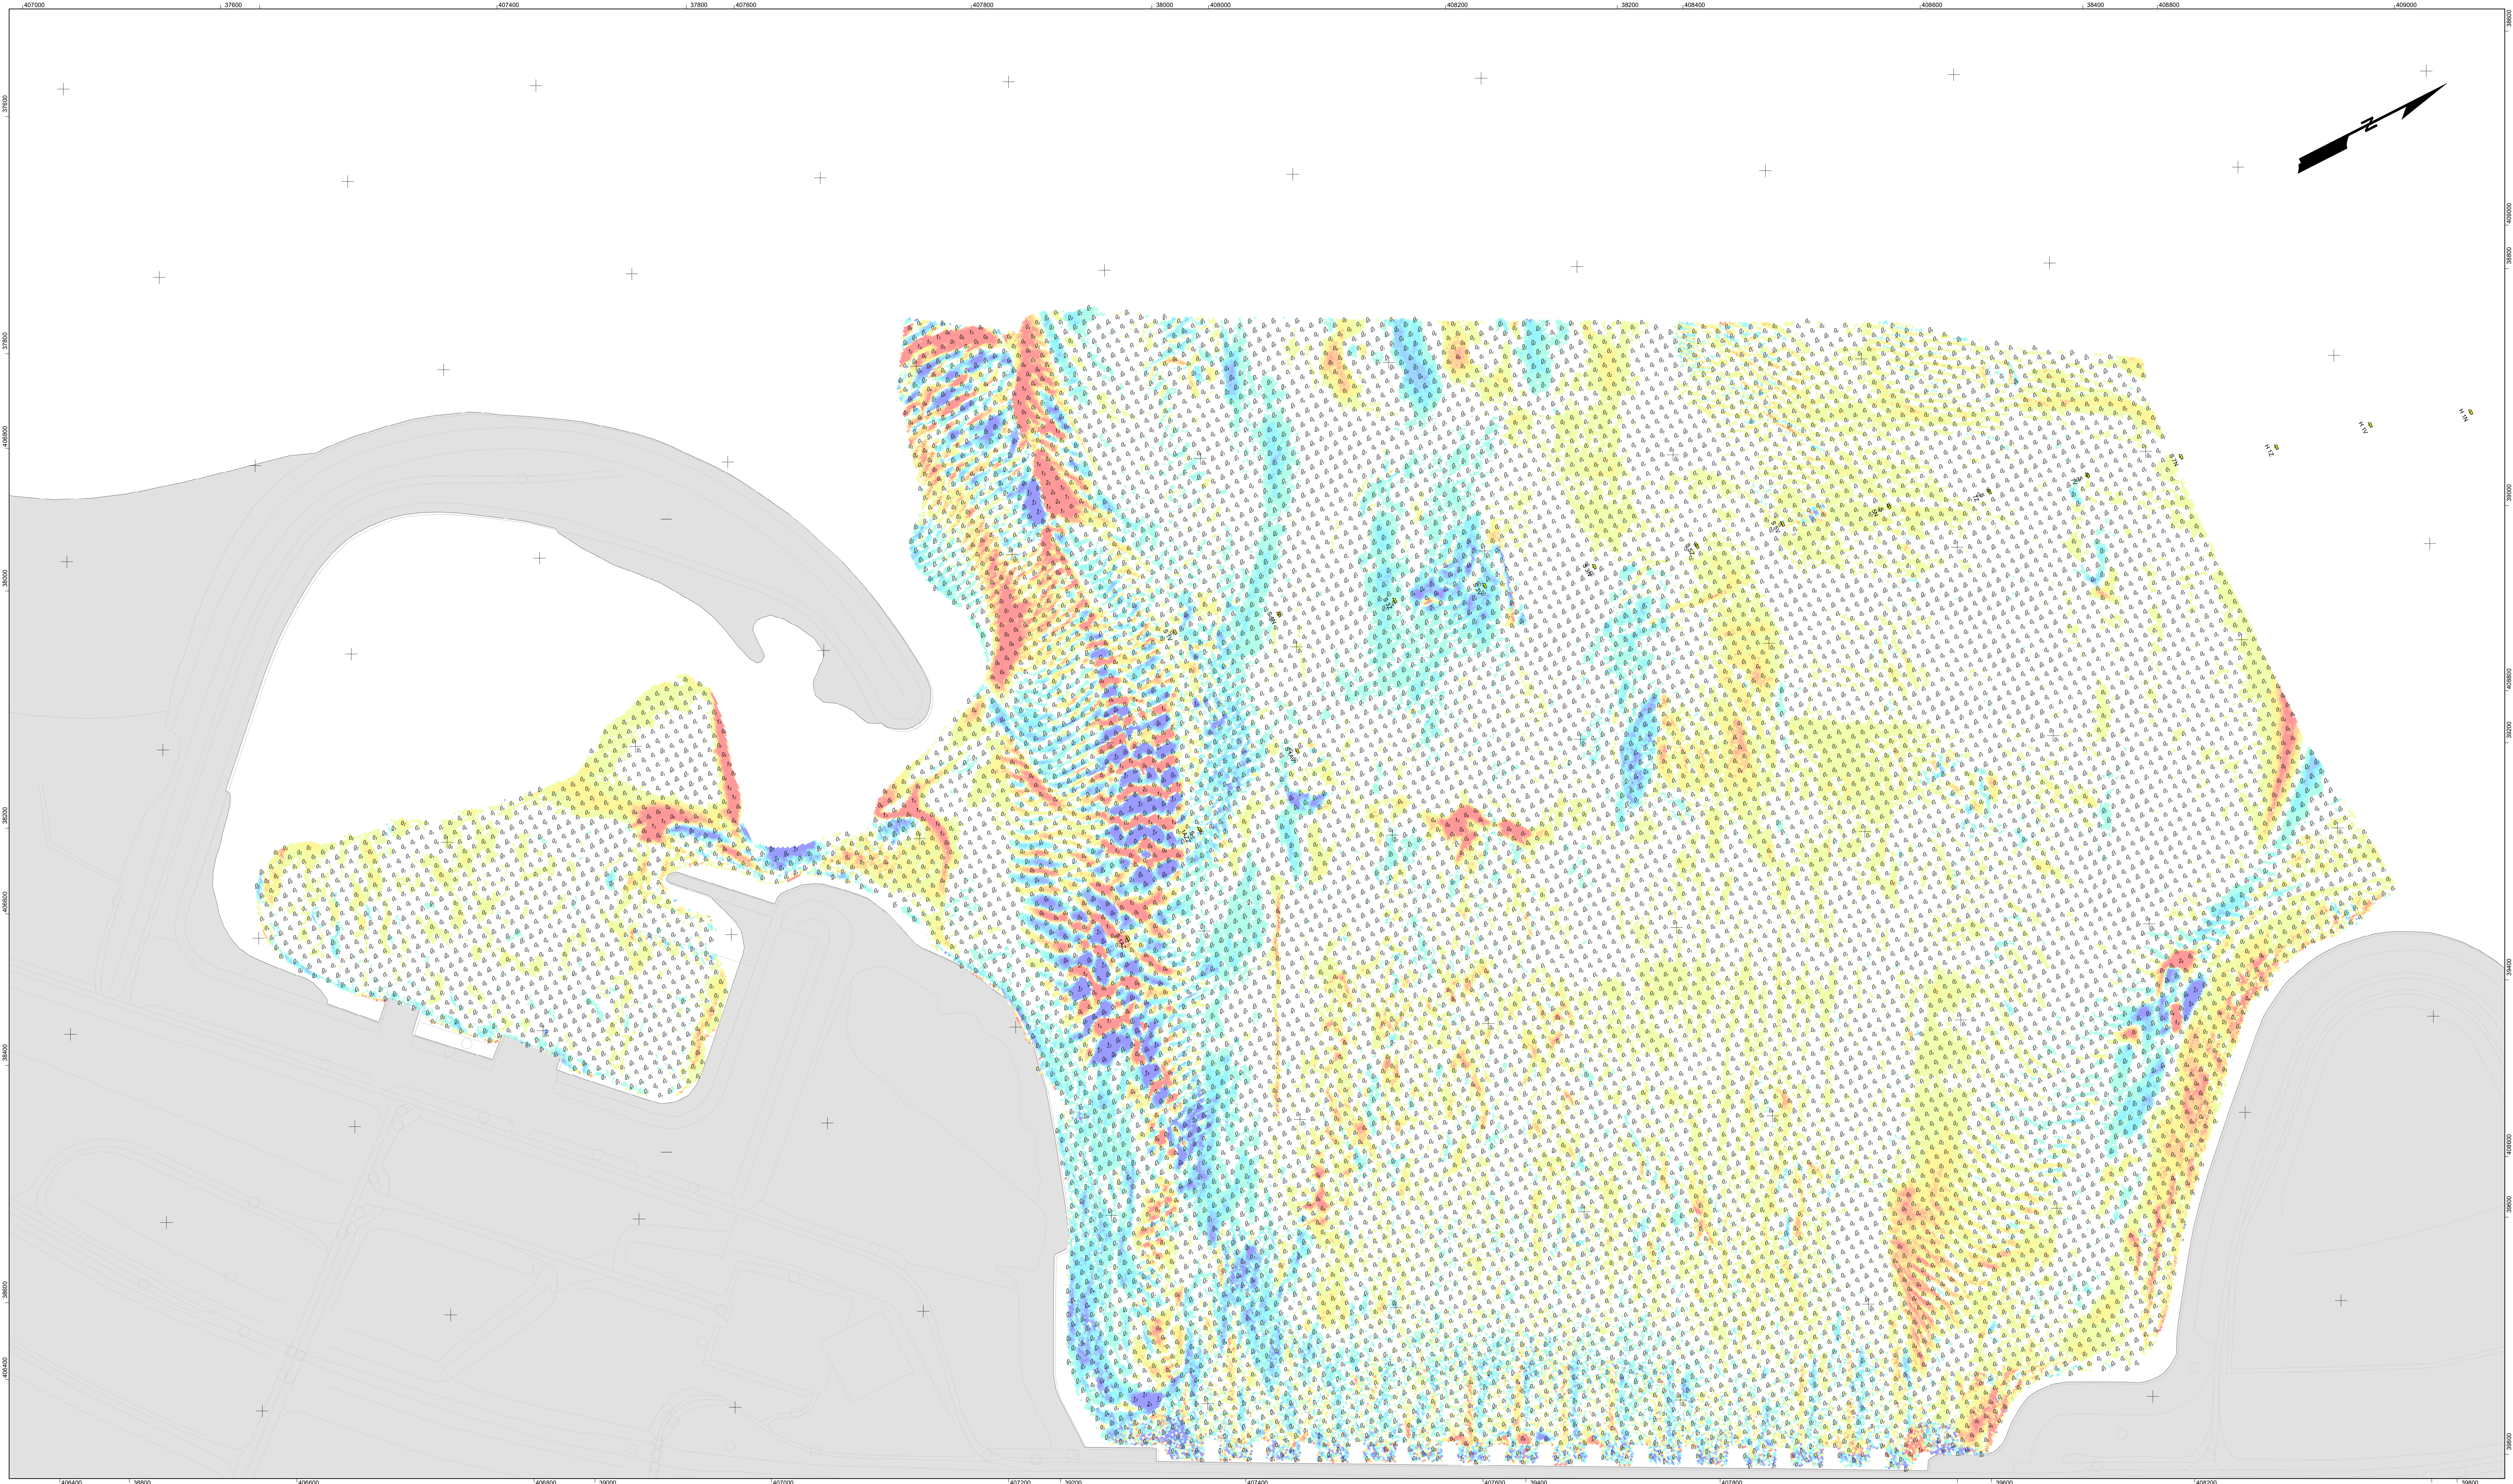


achtergrond

Gridcelgrootte is 1*1 meter
Verschilcijfers (m) is gebaseerd op gemiddelde
verschil van gridcel van 10*10 meter

1: verschilcijfer boven vorige opname
2: verschilcijfer onder vorige opname

Geodetische informatie
Projectie : Rijksdriehoekstelsel
Geodetische Datum : Amersfoort
Ellipsoïde : Bessel
Verticale Datum : NAP
Referentiestation : NETPOS
Plaatsbepaling : GPS-RTK
Coördinaten : Omgekeerd van ETRS89 via
RDNAPTRANS2008 naar RDNAP

Algemene informatie
Meetvaartuig : Scaldis
Ingenomen met : EM2040c
Inwinsoftware : Qinsy 8.1
Verwerkingssoftware : Qloud 2.2
Presentatiesoftware : ArcGIS
Datum vorige opname : 14-09-2020

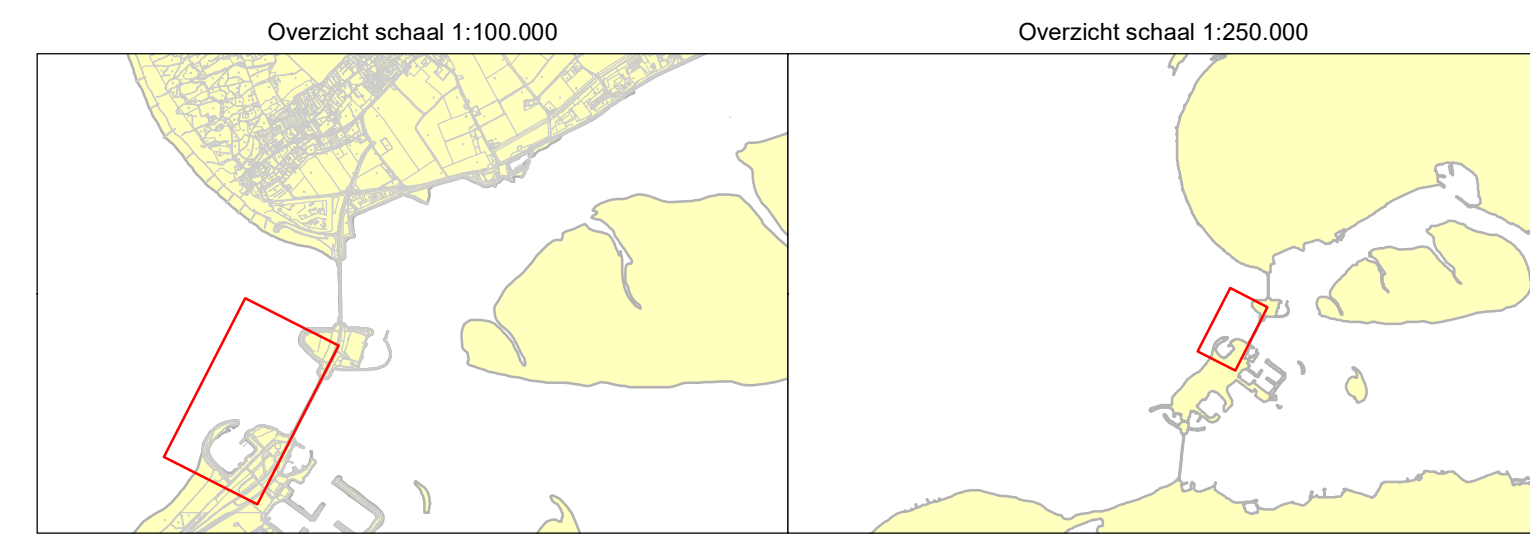

Oosterschelde
Schaar WestBodembescherming
Diepteverschillen / Multibeam / Opnamedatum 25 februari 2021 t.o.v. 14 september 2020



PRS projectcode : 21OOS2002mi2_01
Kaarlnummer : 21OOS2002mi2v_01
Kaarlsentie : blad 1 van 1
Normering data : NL norm A
Formaat : A0
Schaal : 1:2.000
Getekend : Gecontroleerd
CVK : JP
29-3-2021 : 29-3-2021