

DAM 0 5

R 6N

R 6V

R 6Z

R 6N

R 6V


DAM 0 1

De lodinggegevens zijn bestemd voor het beheer-, onderzoek- en advieswerk van RWS


Deze kaart is niet bestemd voor nautisch gebruik

Geodetische informatie		Algemene informatie	
Projectie	Rijksdriehoekstelsel	Meetvaartuig	Scaldis
Geodetische datum	Amersfoort	Ingewonnen met	EM2040C
Ellipsoïde	Bessel		
Referentievlak	NAP	Irwinsoftware	Qinsy 8.1
Hogteconcordie	NETPOS	Verwerkingsssoftware	Cloud 2.2
Plaatsbepaling	GPS-RTK	Presentatiesoftware	ArxGIS
Transformatie	Omgekeerd van ETRS89 via RD/NAPTRANS2008 naar RD/NAP	Datum vorige opname	27-8-2019

verschil t.o.v. vorige opname	Gridcelgrootte is 111 meter
< -0.8m (verdieping)	Verschilcijfers (m) is gebaseerd op gemiddelde verschil van gridcel van 10'10 meter
-0.8m - -0.6m	1 _s verschilcijfer boven referentievlak
-0.6m - -0.4m	2 _s verschilcijfer onder referentievlak
-0.4m - -0.2m	
-0.2m - -0.1m	
-0.1m - 0.1m	
0.1m - 0.2m	
0.2m - 0.4m	
0.4m - 0.6m	
0.6m - 0.8m	
> 0.8m (verdieping)	

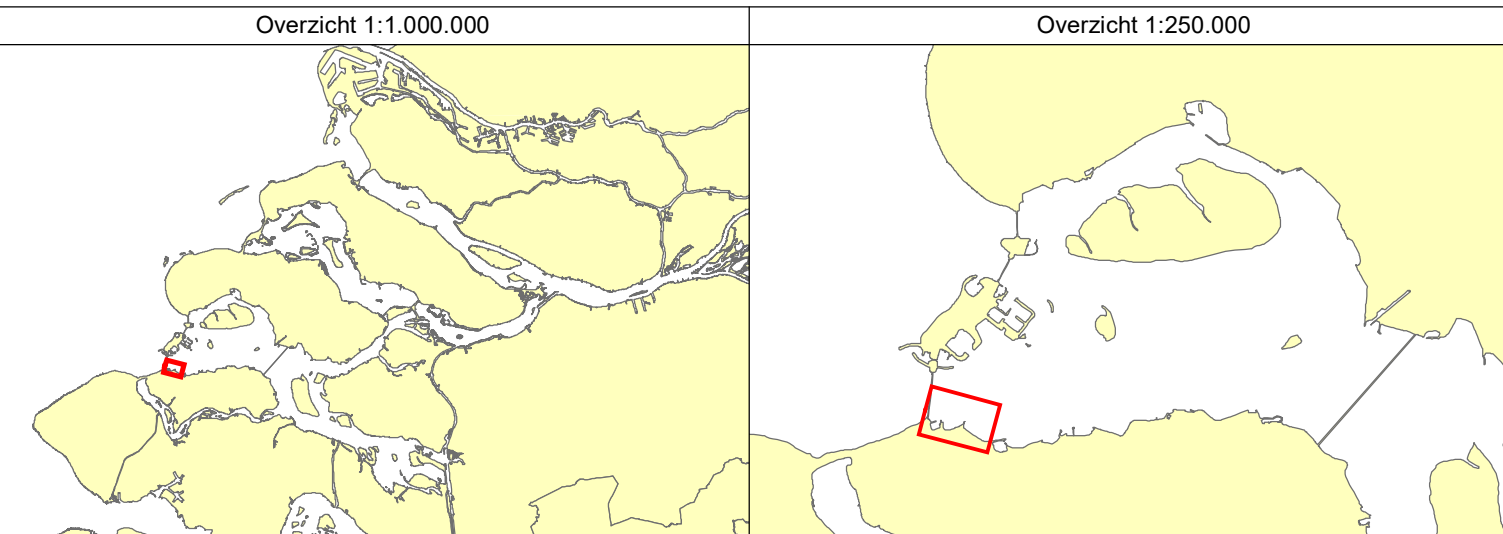

Oosterschelde
Noord Beveland Oostoever OSK + Jacobahaven
Diepteverschillen / Multibeam / Opnameperiode 26 februari - 1 april 2021 t.o.v. 27 augustus 2019

 Opdrachtgever:	 RWS CIV Inventaris en Gegevens Analyse Mobiliteit Meten tein Zw & Delta Postbus 1118 1700 CA IJmuiden Tel: 0118-622000	PRS projectcode	2100S2104mi2_1
		Kaartnummer	2100S2104mi2_1v
		Kaartserie	blad 1 van 1
		Normering data	NL_norm A
		Formaat	A0_L
Opdrachtnummer:	 kragten	Schaal	1:2.000
			
		Getekend	Gecontroleerd
		LIBA	JP
		23-4-2021	23-4-2021