


Geodetische informatie	Algemene informatie
Projectie : Rijksdriehoekstelsel	Meetvaartuig : Scaldis
Geodetische Datum : Amersfoort	Ingewonnen met : EM2040C
Ellipsoïde : Bessel	Inwinssoftware : Qinsy 8.1
Verticale Datum : NAP	Verwerkingssoftware : Cloud 2.2
Referentiestation : NETPOS	Presentatiesoftware : ArcGIS
Plaatsbepaling : GPS- RTK	Datum vorige opname : 02-08-2016
Coördinaten : Omgerekend van ETRS89 via RDNAPTRANS2008 naar RDNAP	

verschil (m) t.o.v. vorige meting	— achtergrond	Gridcelgrootte is 1*1 meter Dieptecijfers (m) is gebaseerd op gemiddelde diepte van gridcel van 10*10 meter 1 _u dieptecijfer onder referentievlak 1 _s dieptecijfer boven referentievlak
< -0.8m (verdieping) -0.8m - -0.6m -0.6m - -0.4m -0.4m - -0.2m -0.2m - -0.1m -0.1m - 0.1m 0.1m - 0.2m 0.2m - 0.4m 0.4m - 0.6m 0.6m - 0.8m > 0.8m (verondieping)		

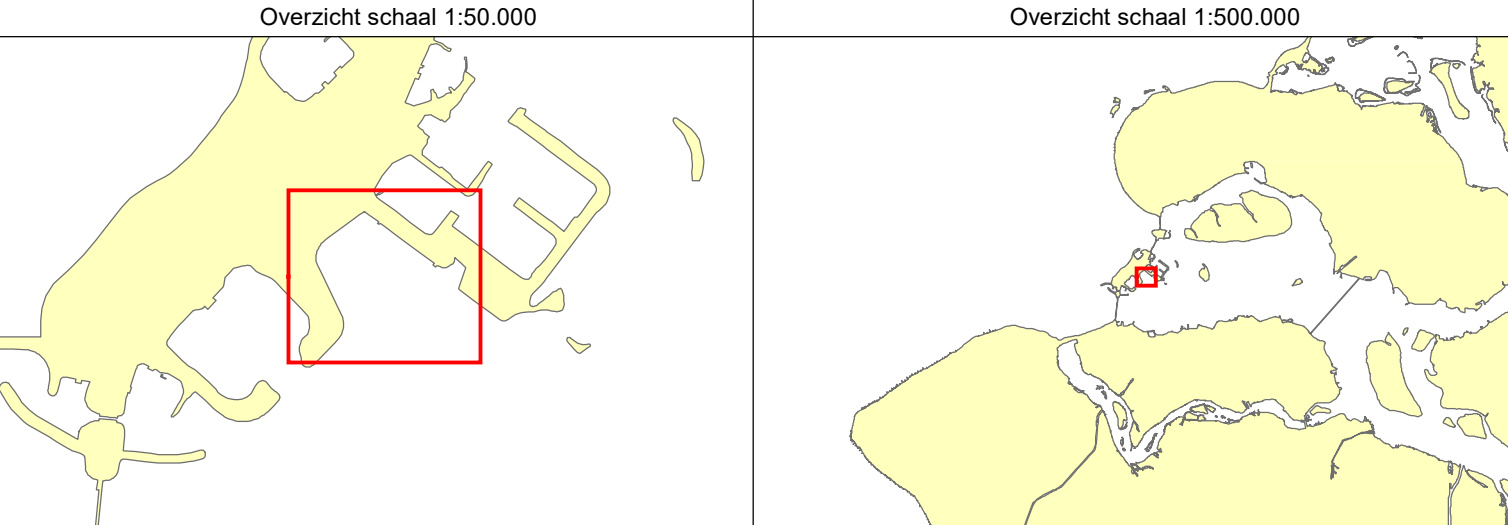

Oosterschelde Betonhaven			
Diepteverschillen / Multibeam / Opnamedatum 6 april 2021 t.o.v. 2 augustus 2016			
Opdrachtgever:	 RWS CIV Inwinnen en Gegevens Analyse Poelendaesingel 18 Middelburg tel: 0118-622000	PRS projectcode	21OOS2211m4_1
		Kaartnummer	21OOS2111m4_1v
		Kaartserie	blad 1 van 1
		Normering data	NL Norm A
		Formaat	A1
Opdrachtnemer:		Schaal	1:2.000
		Getekend	Gecontroleerd
		LBA	JP
		28-4-2021	28-4-2021