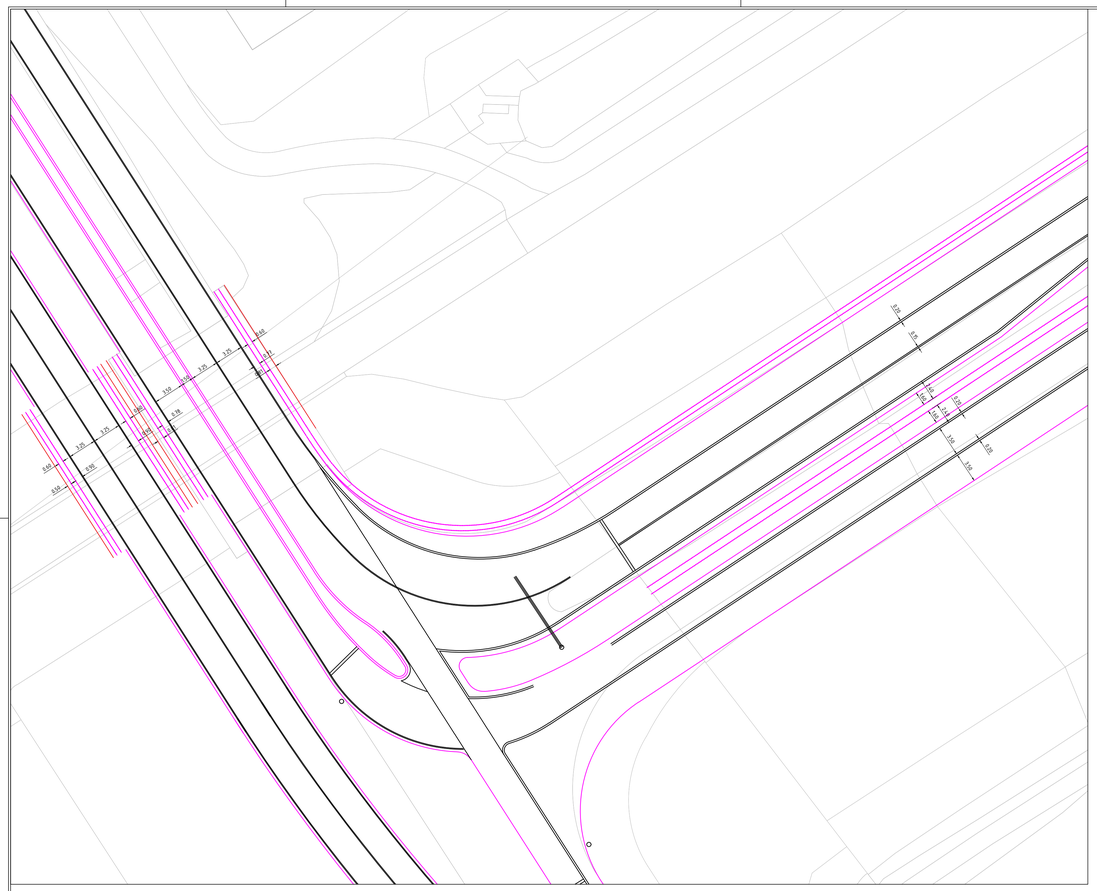

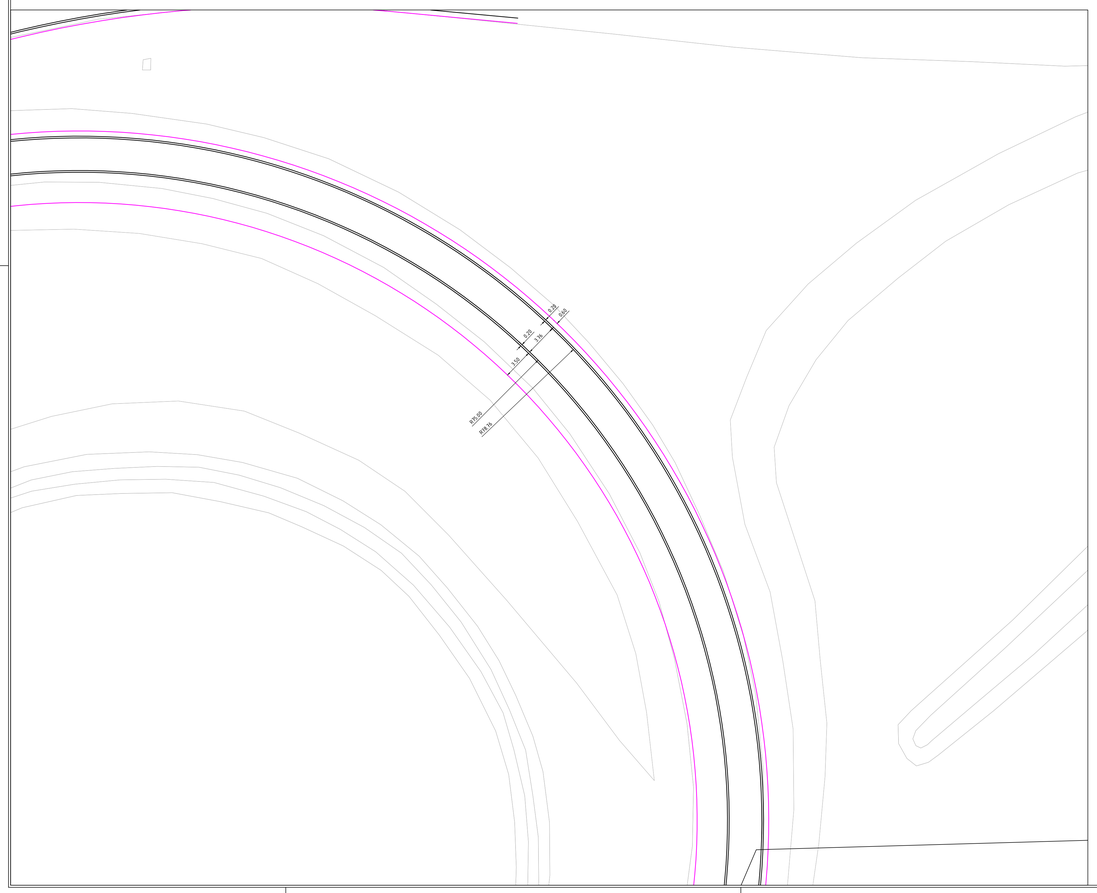

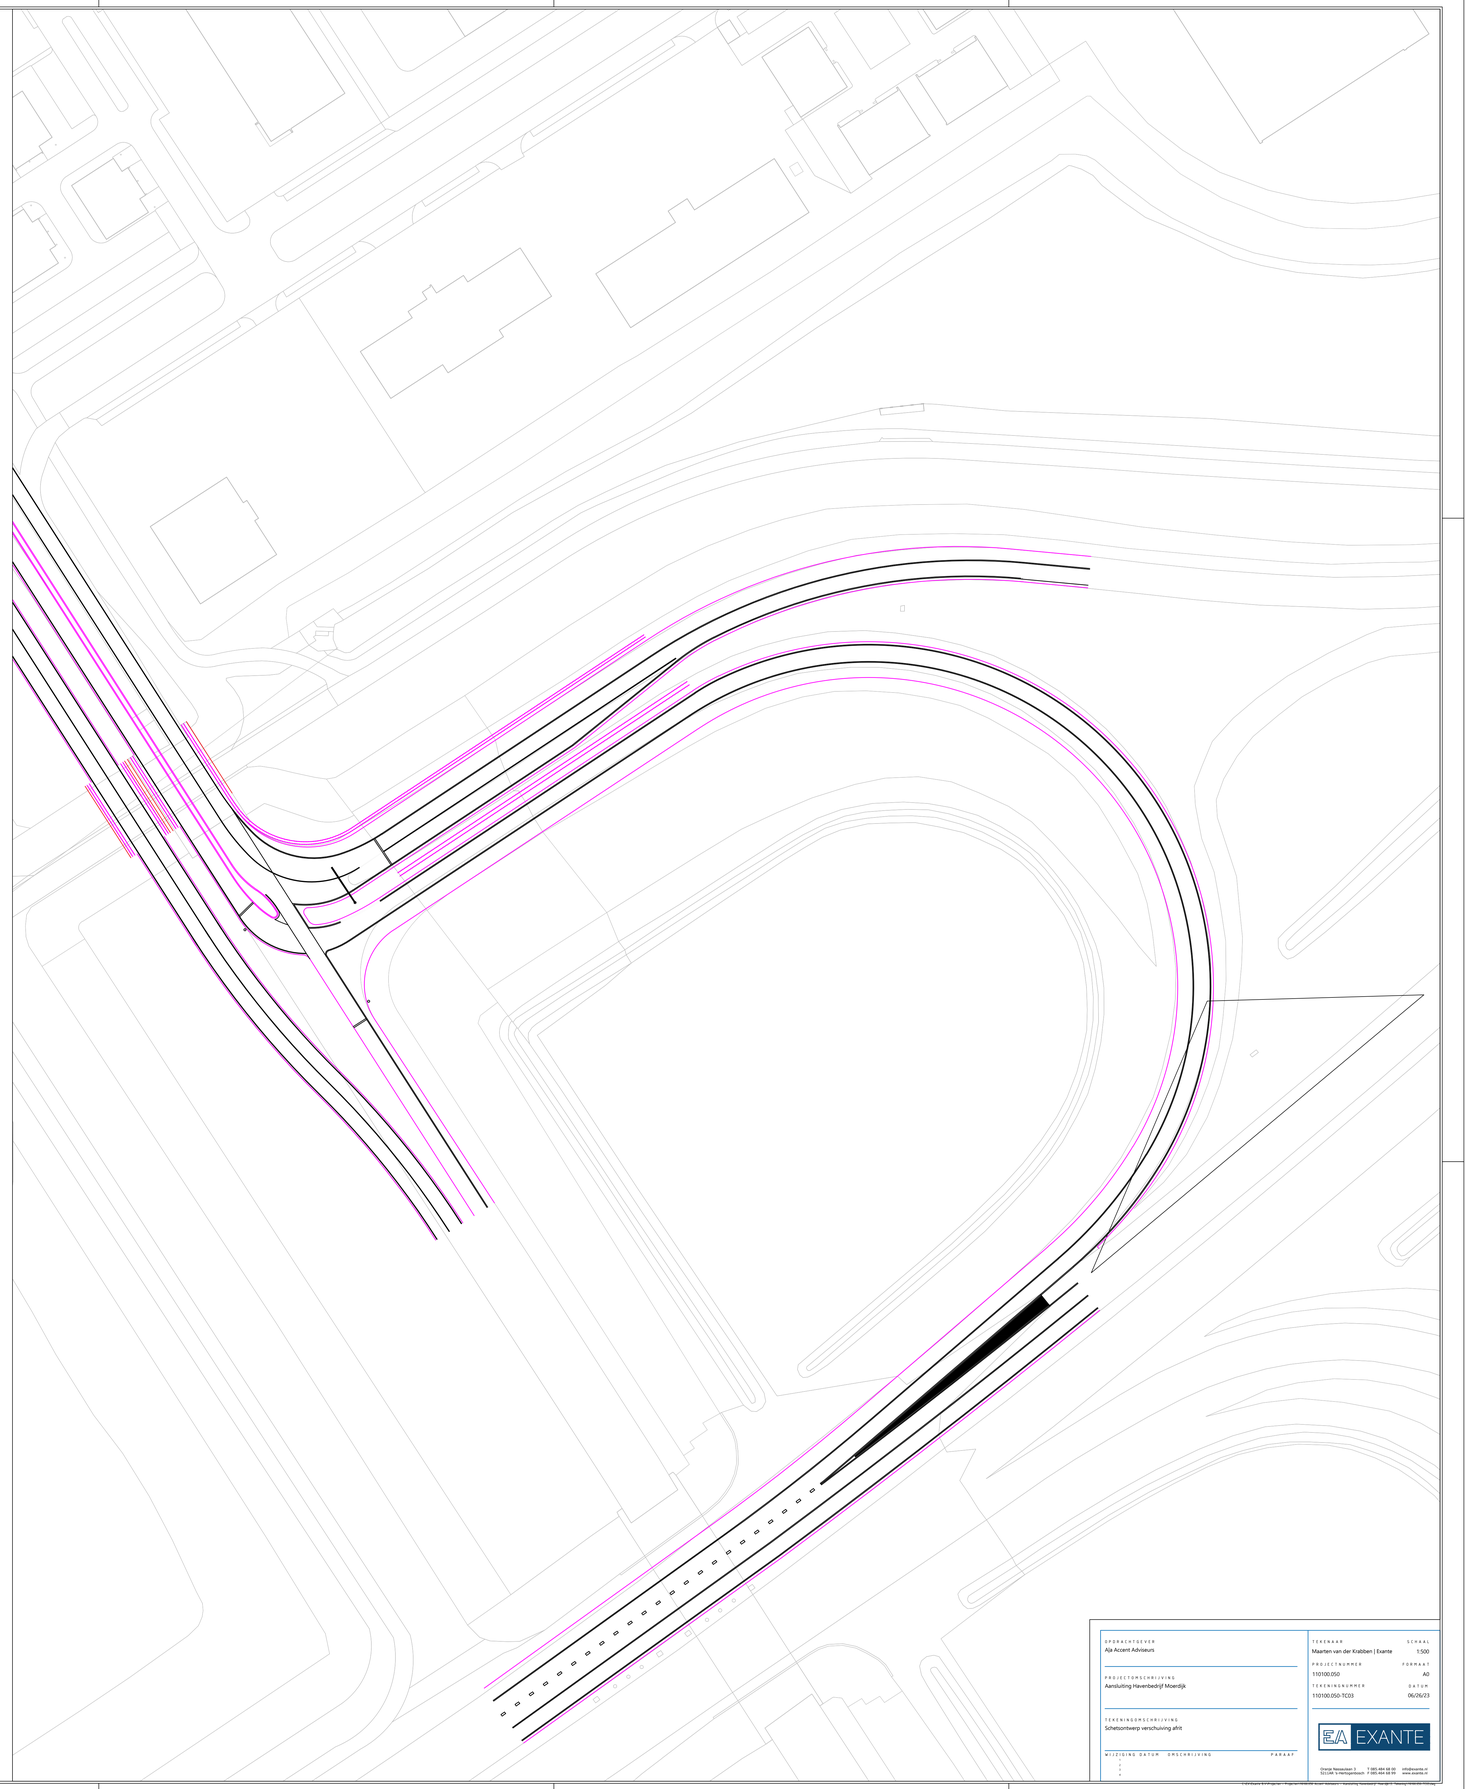

OPDRACHTGEVER
Alja Accent Adviseurs

PROJECTOMSCHRIJVING
Aansluiting Havenbedrijf Moerdijk

TEKENINGOMSCHRIJVING
Schetsontwerp verschuiving afrit

WIJZIGING	DATUM	OMSCHRIJVING	PARAAF
-			
-			
-			

TEKENAAR
Maarten van der Krabben | Exante

SCHAAL
1:500

PROJECTNUMMER
110100.050

FORMAAT
A0

TEKENINGNUMMER
110100.050-TC03

DATUM

EXANTE

T 085 484 68 00
F 085 484 68 99
info@exante.nl
www.exante.nl

