


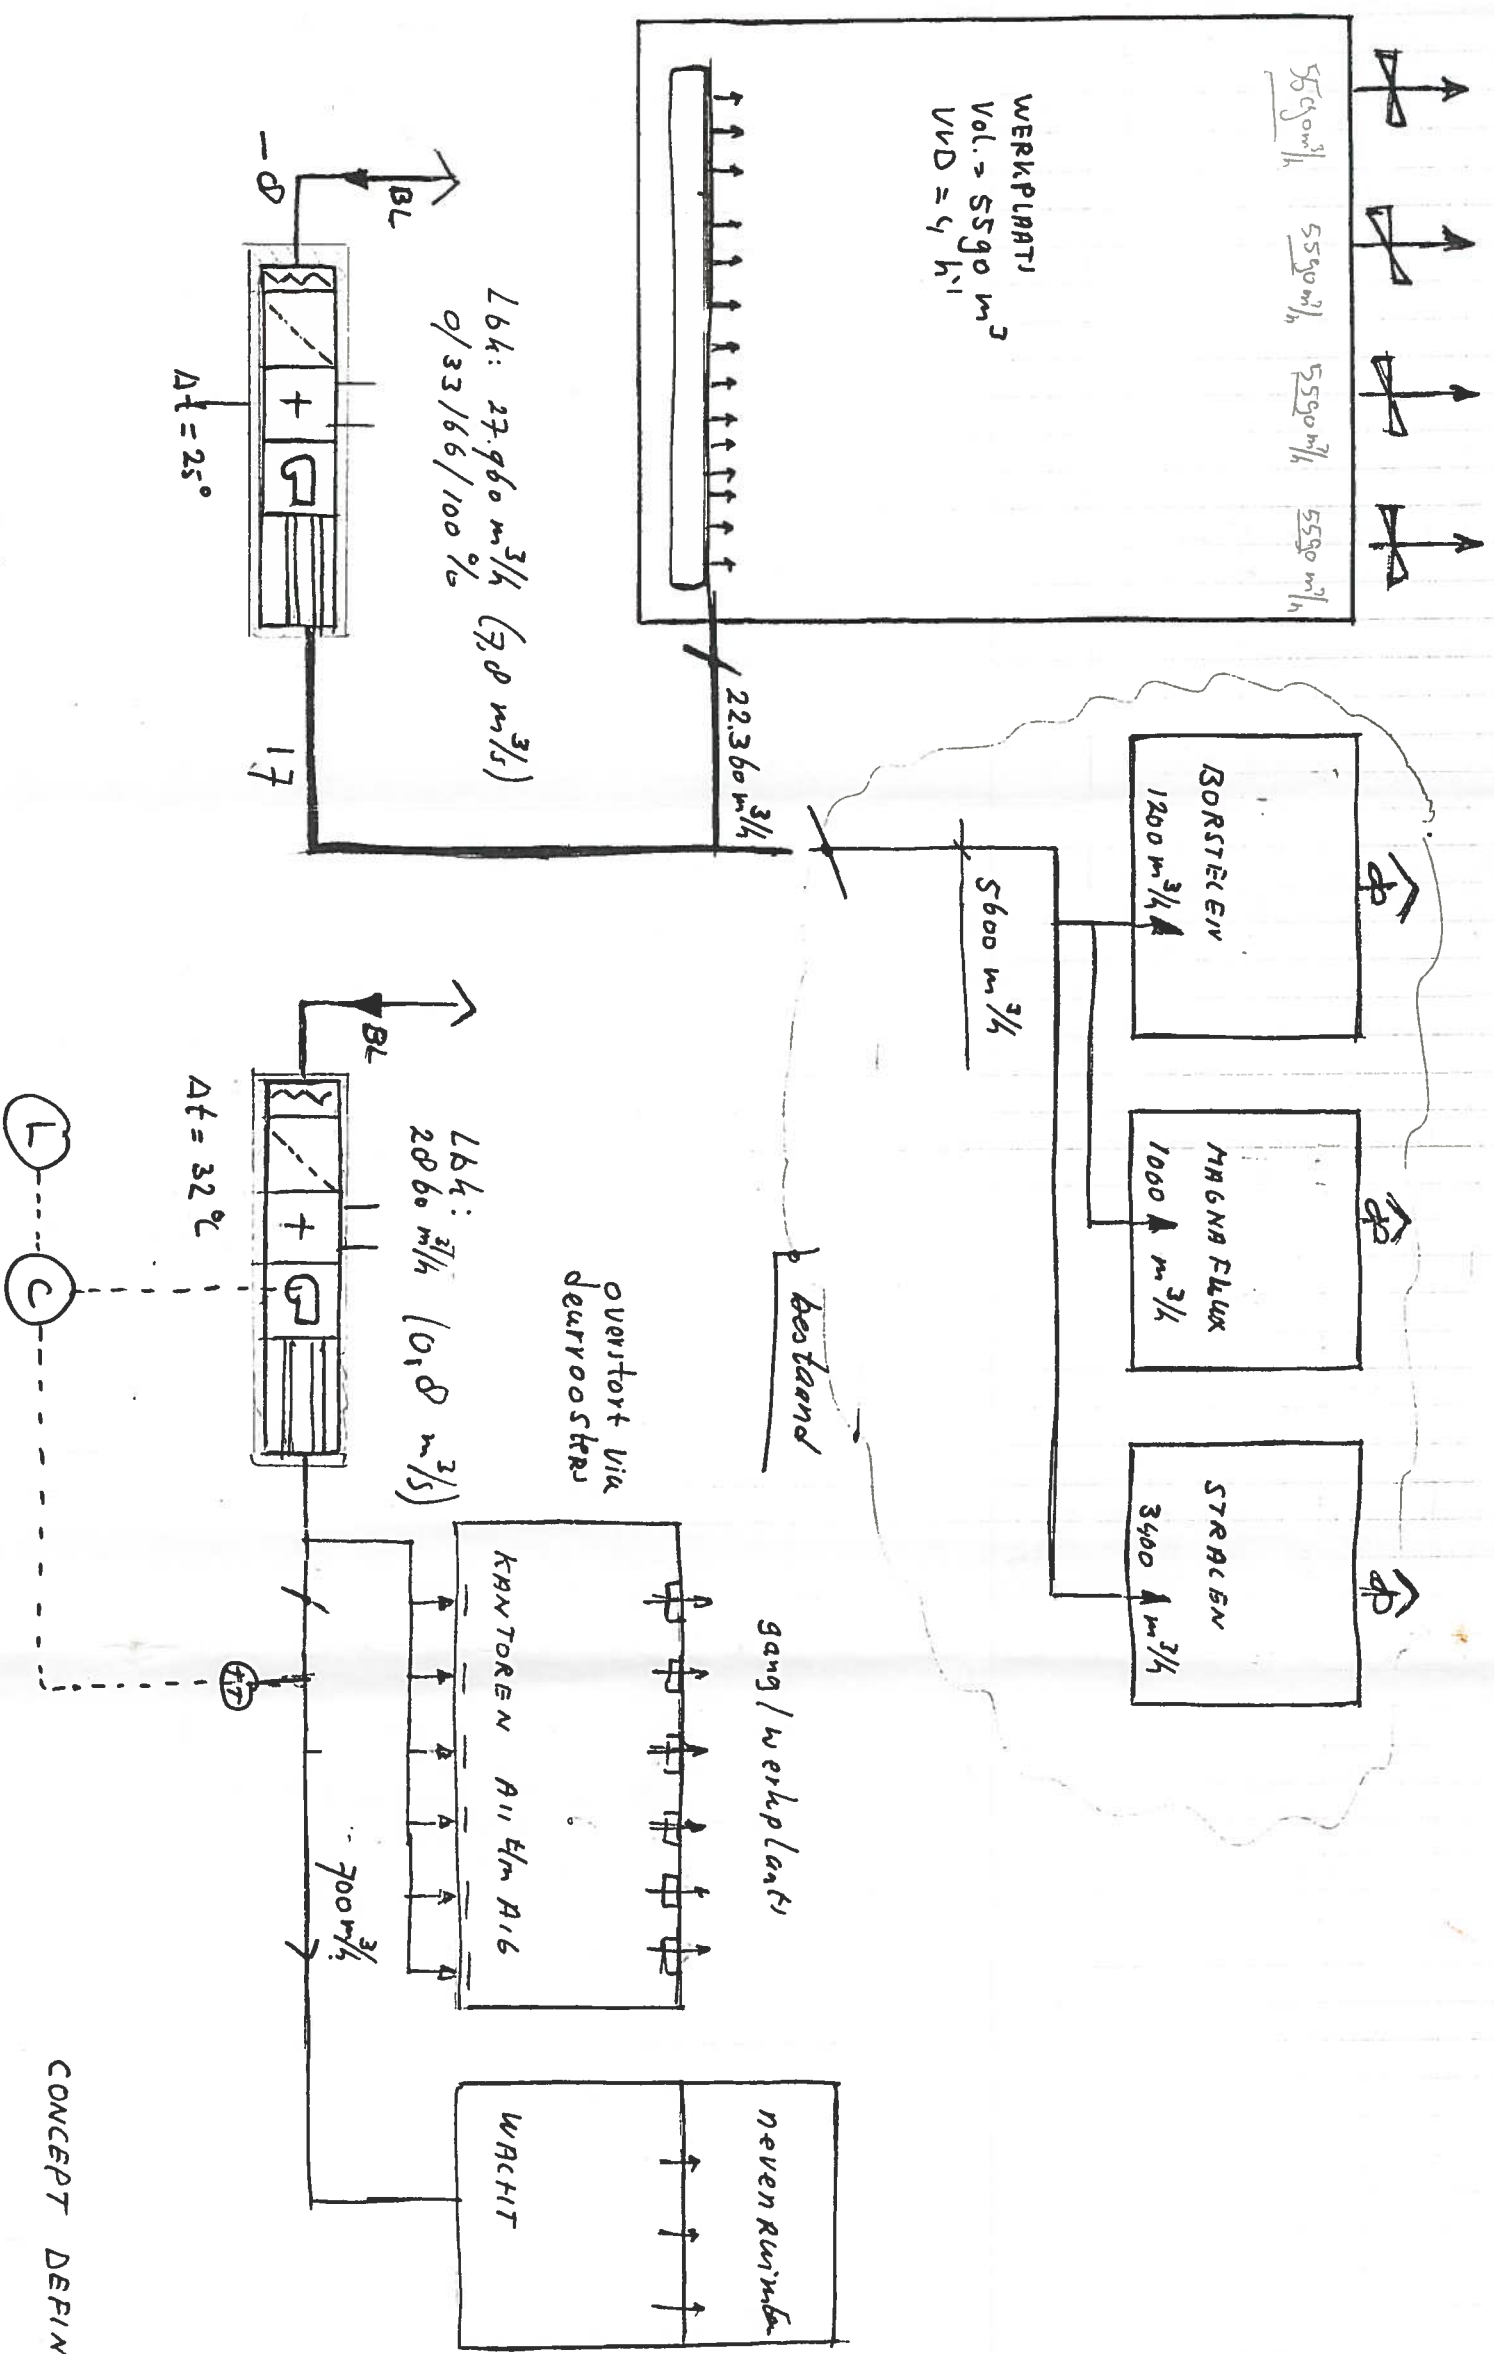

CONCEPT DEFINITIEF ONTWERP

WERK: BEWAPENINGS WERKPLAATSEN 14B15				BESTEK NR.:	
GET	TEMID	20-7-93	ONDERWERP:	C	
GEC			WIJZIGING VENTILATIE	B	
GEZ.			UITBREIDING	A	
NAAM	DATUM		PRINCIPESCHEMA VENTILATIE	WIJZIGING	PAR. DATUM
MINISTERIE VAN DEFENSIE				SCHAAL: —	FORMAT A3
Dienst gebouwen, werken en terreinen				TEKENING NR.:	
directie noord-holland				1k	
Dienstkring Den Helder, Nieuweweg 3, Postbus 194					
1780 AD Den Helder					
EIGENDOM DIENST GEBOUWEN, WERKEN EN TERREINEN					
REPRODUCEREN ZONDER TOESTEMMING VOORAF IS NIET TOEGESTAAN					