


Bijlage Nota van inlichtingen 22 mei 2023 Tijdelijke huisvesting De Zwanebloem Zwaanshoek

Schets buitenterrein

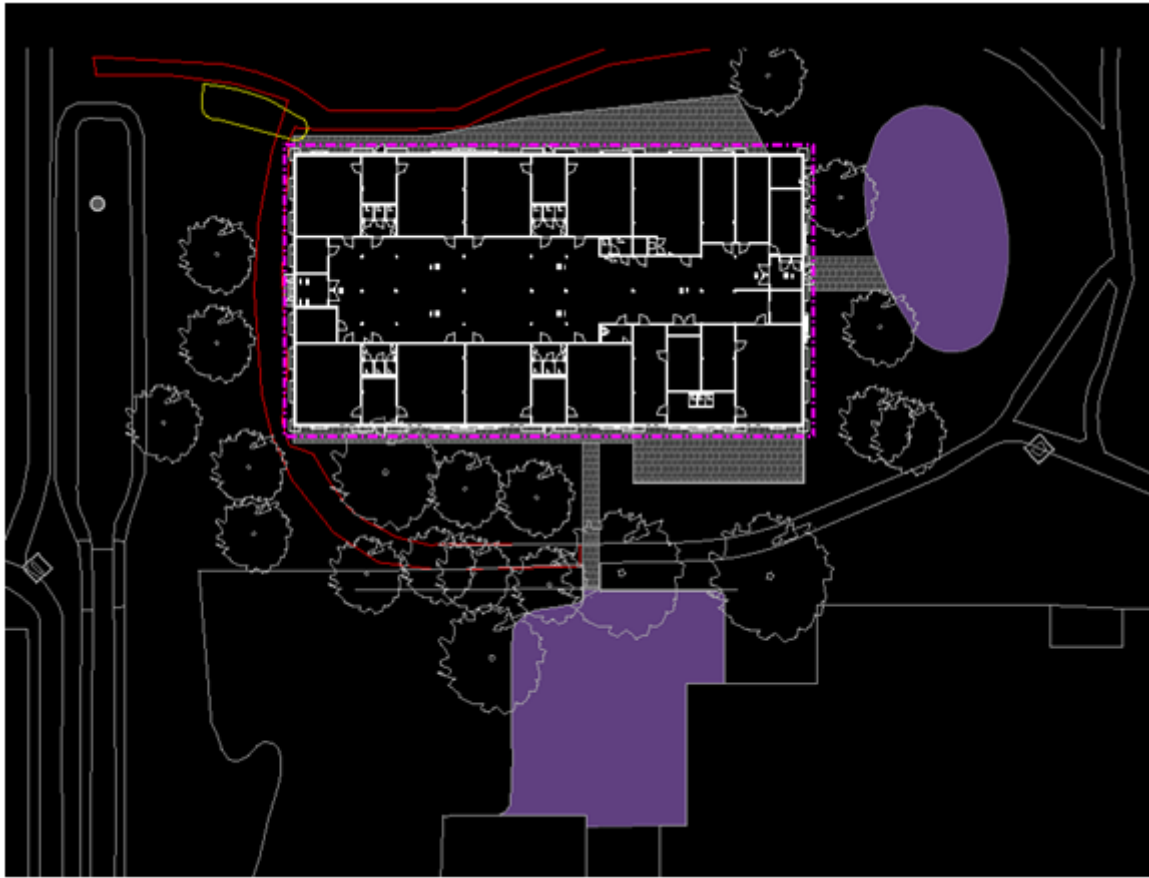

Paars = bestaande verharding

Grijs = nieuwe verharding, circa 300 m².