


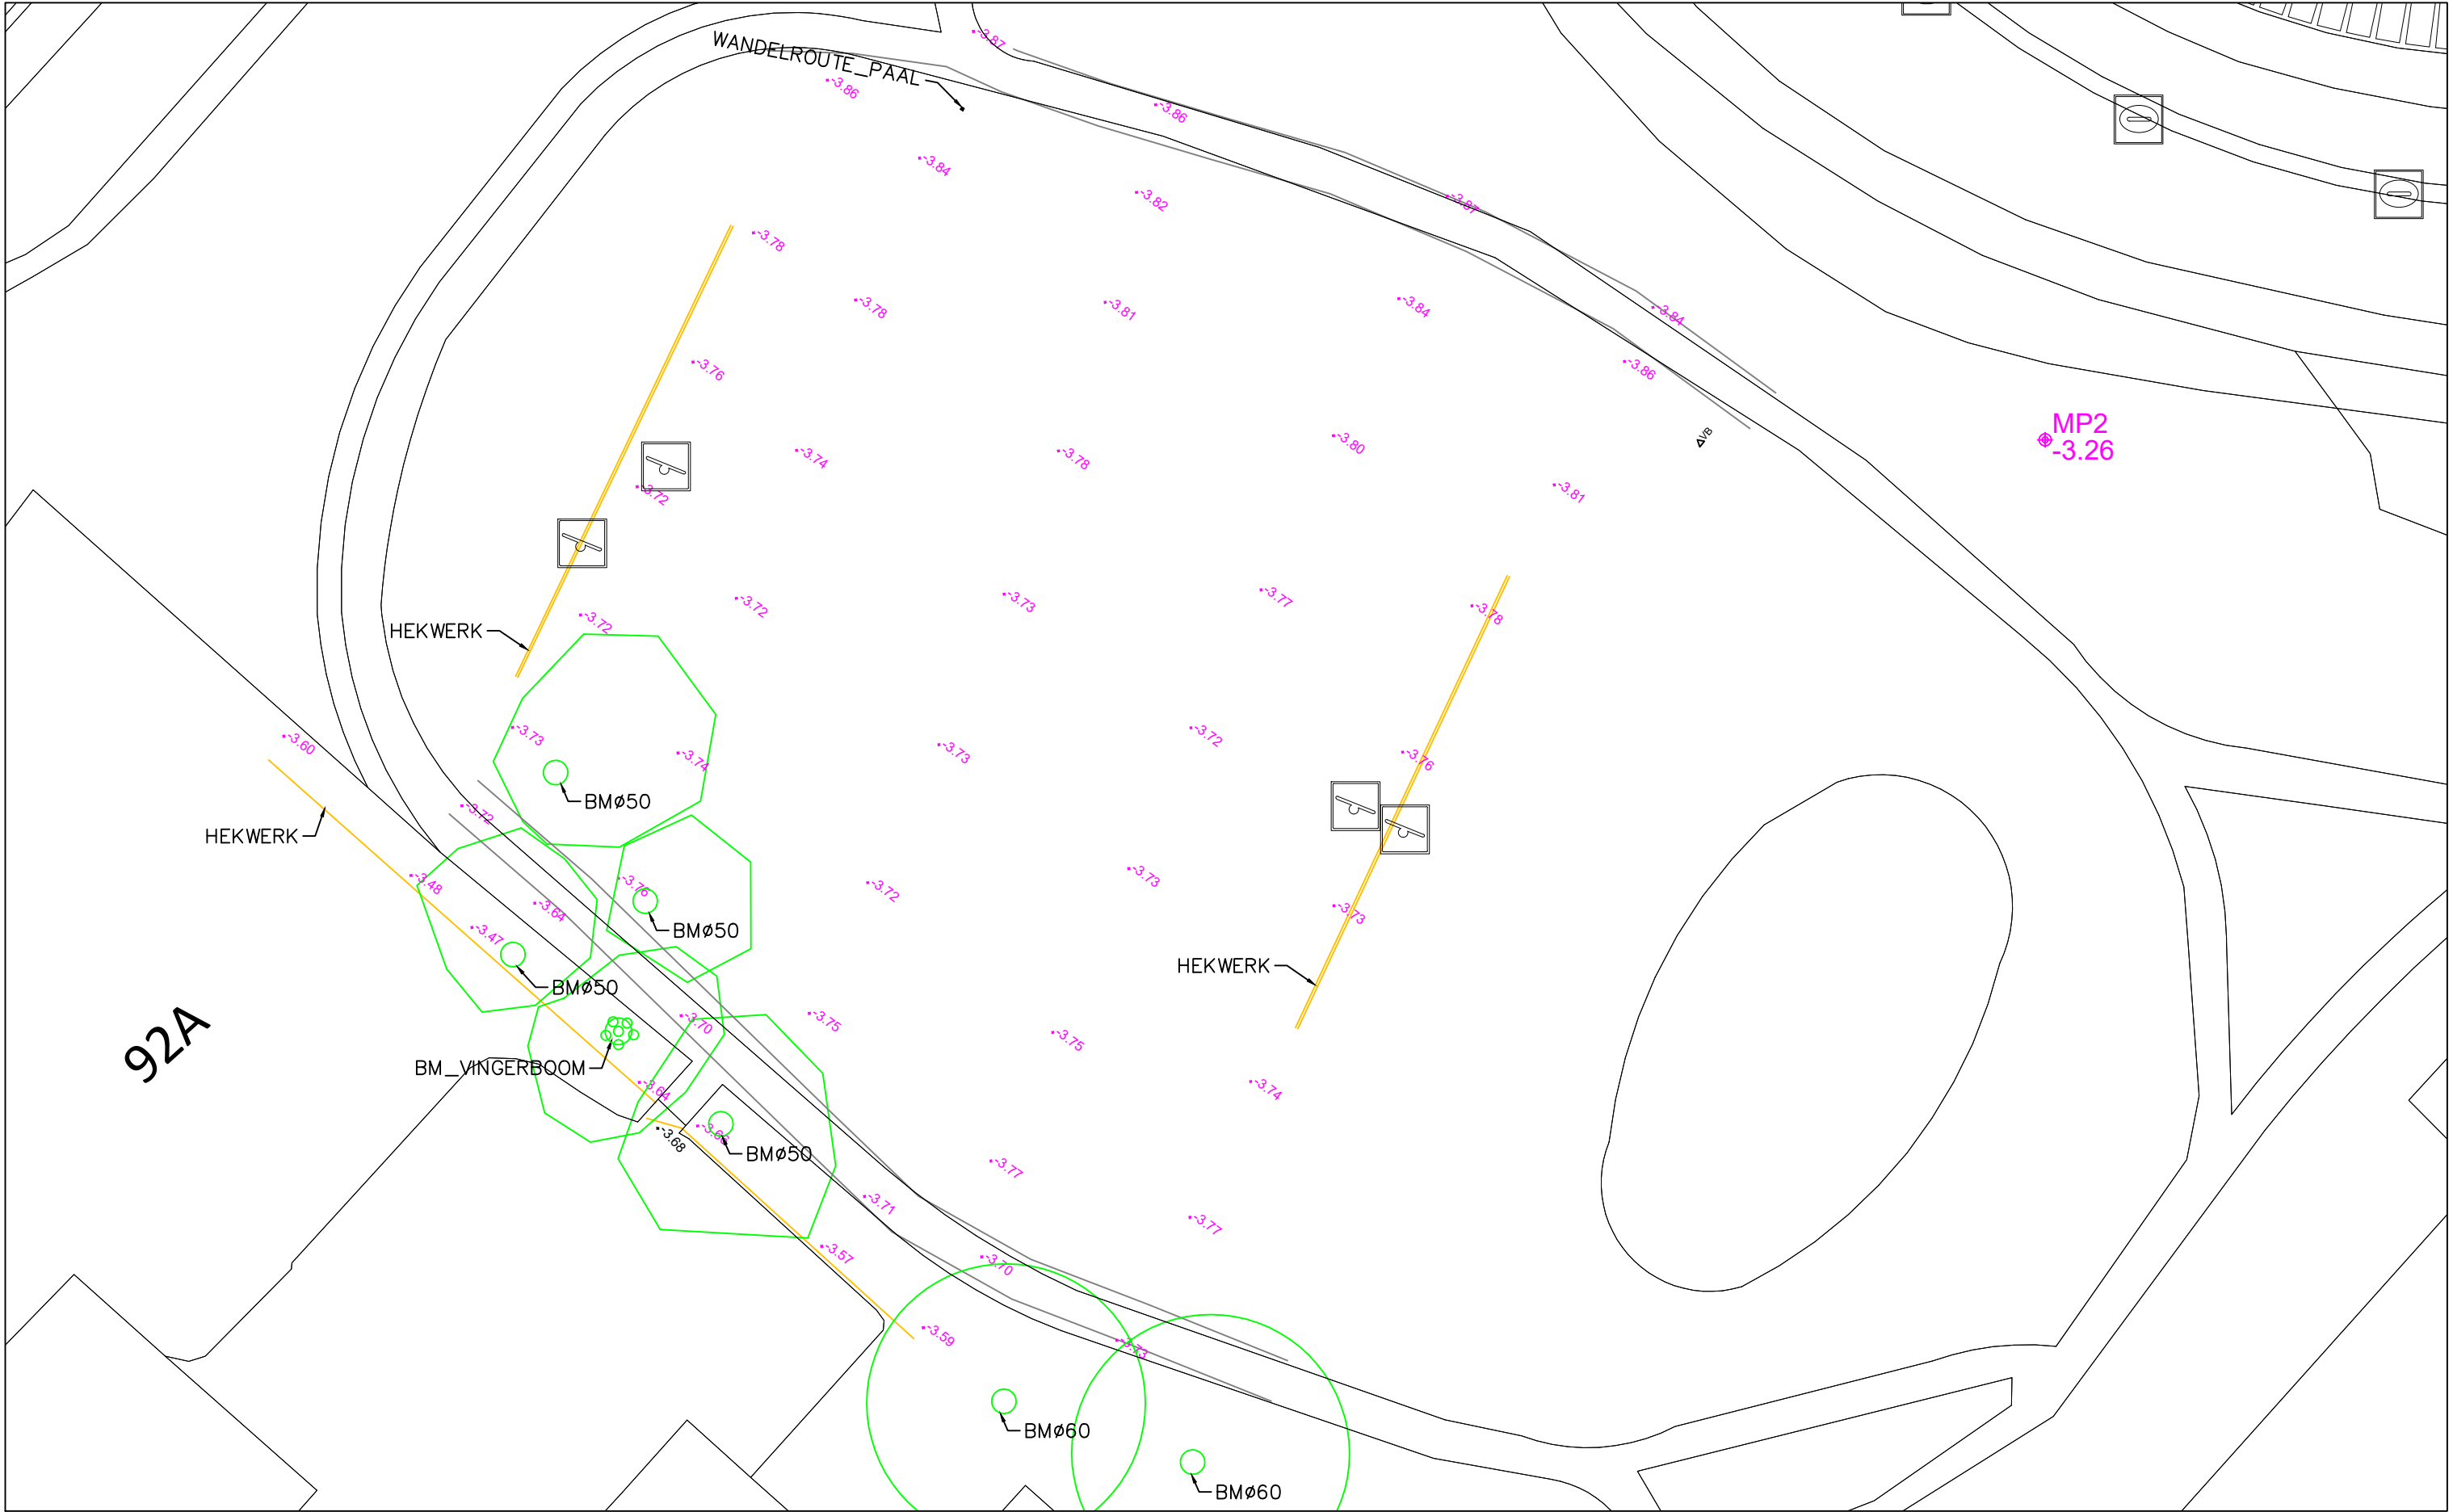

project	Zwaanshoek Noppenstraat
opdrachtgever	Gemeente Haarlemmermeer
onderdeel	Nulmeting mv en bomen

schaal	1:250
formaat	A3
getekend	
datum	09122022
project nr	

Smit GWW Survey
Blechtekum 6
2151 SJ Nieuw-Vennep
info@smit-gww-survey.nl
tel : 06 83655146