

Renvooi Algemeen



- Gebruiksoppervlakte
- Verblijfsruimte minimale hoogte = 2600mm
- Verkeersruimte
- Brandwerendheid hoofdconstructie 90 min. WBD80
- Ventilatiesysteem:
 - mechanische afvoer en mechanische toevoer via gebalanceerd WTW ventilatiesysteem.
 - Ventilatiesysteem:
 - mechanische afvoer en natuurlijke toevoer
 - De inrichting van de voorziening voor de toevoer van verse lucht en de afvoer van binnenlucht moet voldoen aan NEN 1067
- Beglazing:
 - kooltinten voorzien van HR++ beglazing, $U = 1,0W/m^2K$ dikte volgens opgave leverancier.
- Kierdichting:
 - De draaiende delen t.v.v. een dubbele aanslag met goede elastische kierdichtingsprofielen en strippen (Klasse II)
- Algehele beperking van de luchtdoorlatendheid volgens NEN 2686.
- Isolatie eisen volgens NEN 1068 en NEN 1070.
 - * begane grondvloer - $R_c = \min. 3,7 m^2K/W$
 - * gevels - $R_c = \min. 4,7 m^2K/W$
 - * dak - $R_c = \min. 6,3 m^2K/W$
- Trappen volgens NEN 3509.
- Wering van vocht binnen en buiten volgens NEN 2778.
- Waterinstallatie volgens NEN 1006.
- Elektrische installatie volgens NEN 1010.
- Dilatatie in de wanden nader te bepalen in overleg met de fabrikant.
- Inbraakwerendheid conform Politiekeurmerk
 - Al het hang- en sluitwerk volgens NEN 5096 weerstandsklasse 2.SKG **
- De natte ruimtes worden voorzien van tegels op wanden en vloeren.
 - Pisfons in de natte ruimtes worden voorzien van een afwerking die watervast is.
- Er dient een valbeveiliging te worden aangebracht die een veilige werkplek kan garanderen voor onderhoud aan het platte dak, e.e.a. volgens NEN 795
- Het gebouw dient te zijn voorzien van een brandmeldinstallatie.
 - uitvoering minimaal een niet automatische bewaking zonder doormelding
 - de brandmeldinstallatie dient te voldoen aan de eisen die worden gesteld in de NEN2535:2009+C1 2010.
- Hoofdconstructie conform volgens opgave constructeur
- Wering van geluid volgens NEN 5077.
- Wering van geluid t.b.v. luchtvoersystemen - volgens NPR 5072

PEIL = 0 = b.k. begane grondvloer =+N.A.P.

Renvooi Brandveiligheid

- 25 brandslanghaspel conform het gestelde in NEN-EN 671-1
- hoofdingang brandweer via hooftentree
- ontruimingsmelder/ handbrandmelder: onderdeel van ontruimingsinstallatie conform het gestelde in NEN 2575
- mobiel blustoestel conform het gestelde in NEN-EN 4001 uitvoering i.o.m. adviseur / leverancier
- nv noodverlichting conform het gestelde in NEN-EN 1838 en de meest recente uitgave van het boek "Een brandveilig gebouw installeren" (uitgave Nederlandse Brandweer Federatie)
- RM niet-ioniserende rookmelder aangesloten op electronet conform NEN2555 en voldoende aan ministeriële regeling in rookruimte hithelders toepassen conform NEN 2535
- slowwhoop - signaal: onderdeel van ontruimingsinstallatie conform het gestelde in NEN 2575
- vluichtdeur voorzien van panieksluiting en dringer
- transparantverlichting veiligheidsignalering volgens NEN 6088 en NEN-EN 1838 route linksaf
- transparantverlichting veiligheidsignalering volgens NEN 6088 en NEN-EN 1838 route rechtsaf
- transparantverlichting veiligheidsignalering volgens NEN 6088 en NEN-EN 1838 route rechtdoor
- transparantverlichting veiligheidsignalering volgens NEN 6088 en NEN-EN 1838 route trap af links
- transparantverlichting veiligheidsignalering volgens NEN 6088 en NEN-EN 1838 route trap af rechts
- 30min. brandwerende scheiding
- 60min. brandwerende scheiding
- WBD80 30 minuten
- WBD80 30 minuten, zelfsluitend
- WBD80 60 minuten
- WBD80 60 minuten, zelfsluitend

Definitieve positie en aantallen zijn later te bepalen door de installateur

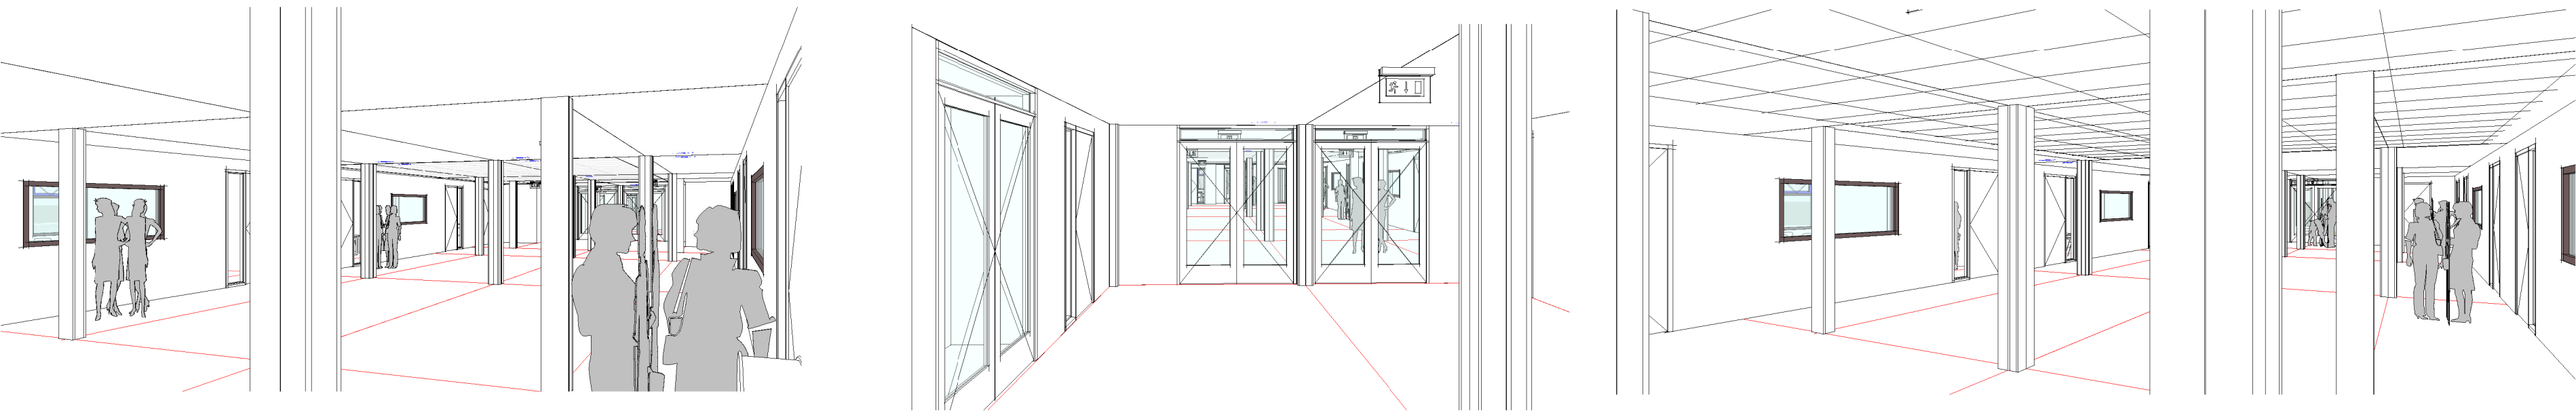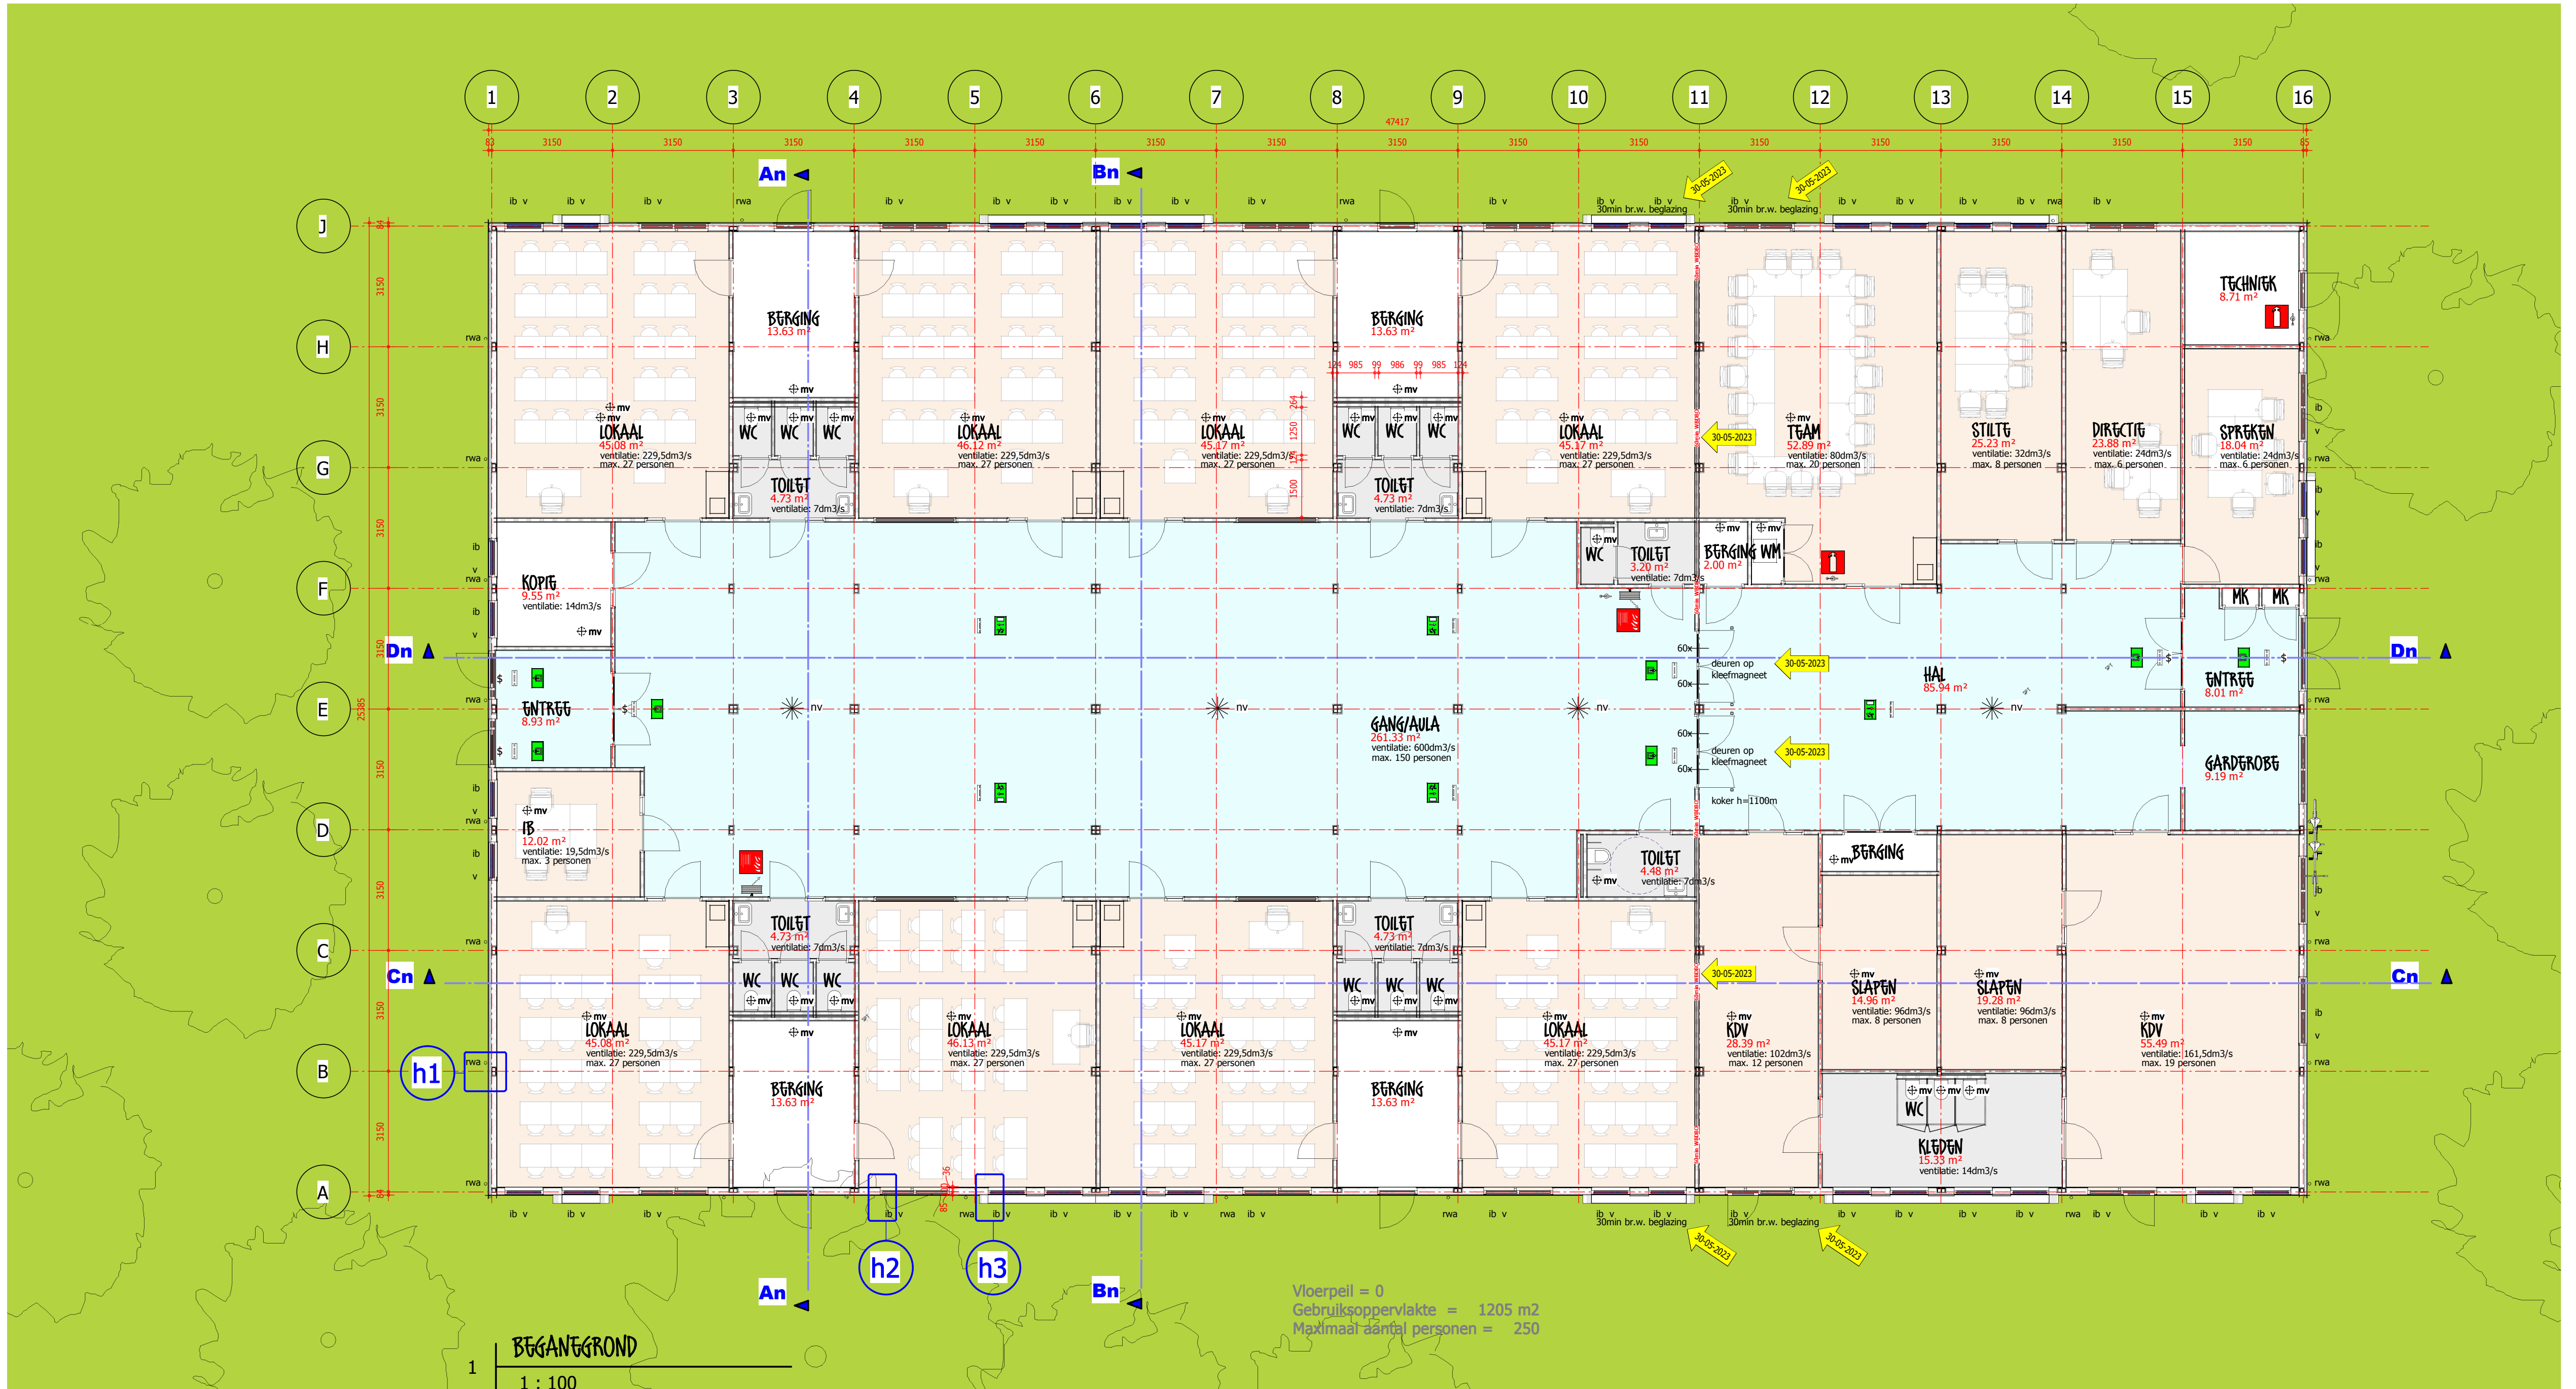

3D ANZICHTEN GANG/AULA

J: 20-05-2023
I: 22-05-2023
H: 04-06-2023
G: 21-04-2023
F: 21-04-2023
E: 21-04-2023
D: 21-04-2023
C: 21-04-2023
B: 21-04-2023
A: 21-04-2023

DATUM: 21-04-2023
SCHAAI: 1:100
DOSSIERNR: 2292
BLADNR: n100



NIEUWBOUW TIJDELIJKE LOKALEN BASISSCHOOL
"DE ZWANENBLOEM" TE ZWAANSHOEK.

ONDERDEEL:
PLATTEGROND

OPDRACHTGEVER:
GEMEENTE HAARLEMMEER LUSTER INGENIEURSBUREAU POSTBUS 250 2130 AF HOOFFDORP

Deze tekening is het eigendom van Bouwontwerpburo Splatch bv en mag zonder schriftelijke toestemming niet worden gereproduceerd, verspreid of anderszins openbaar gemaakt. Het is niet toegestaan deze tekening te kopiëren of te verspreiden.

formaat: A1