
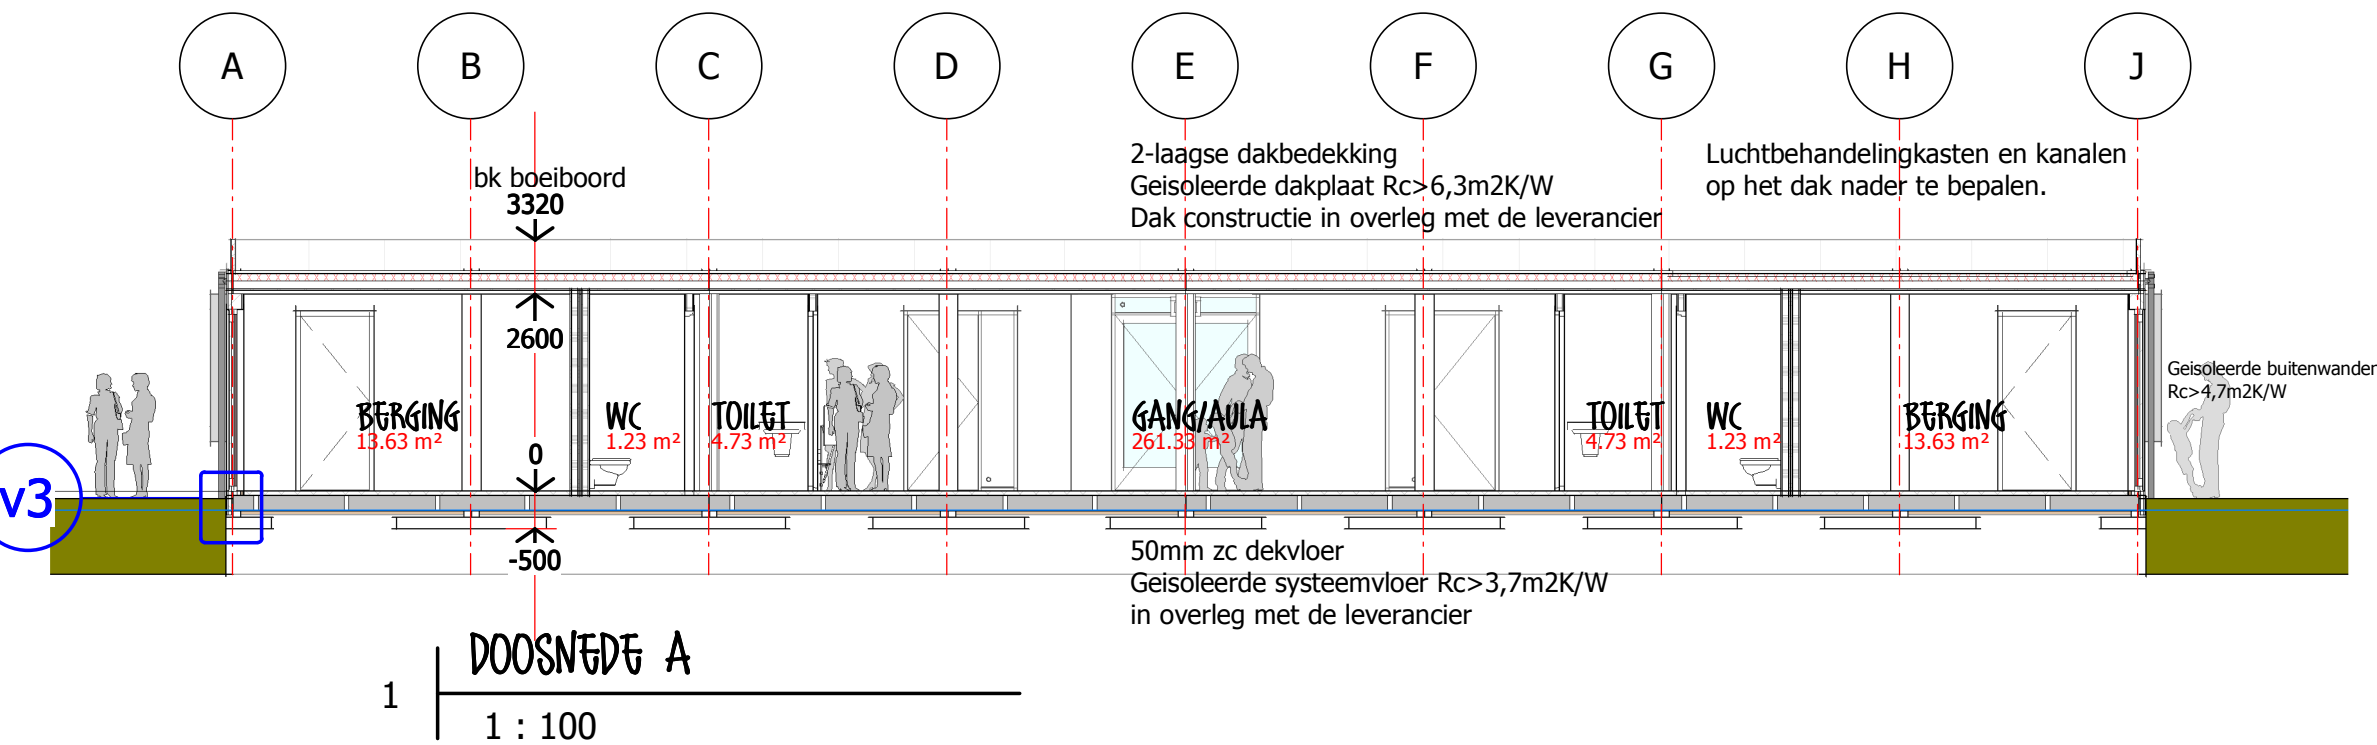
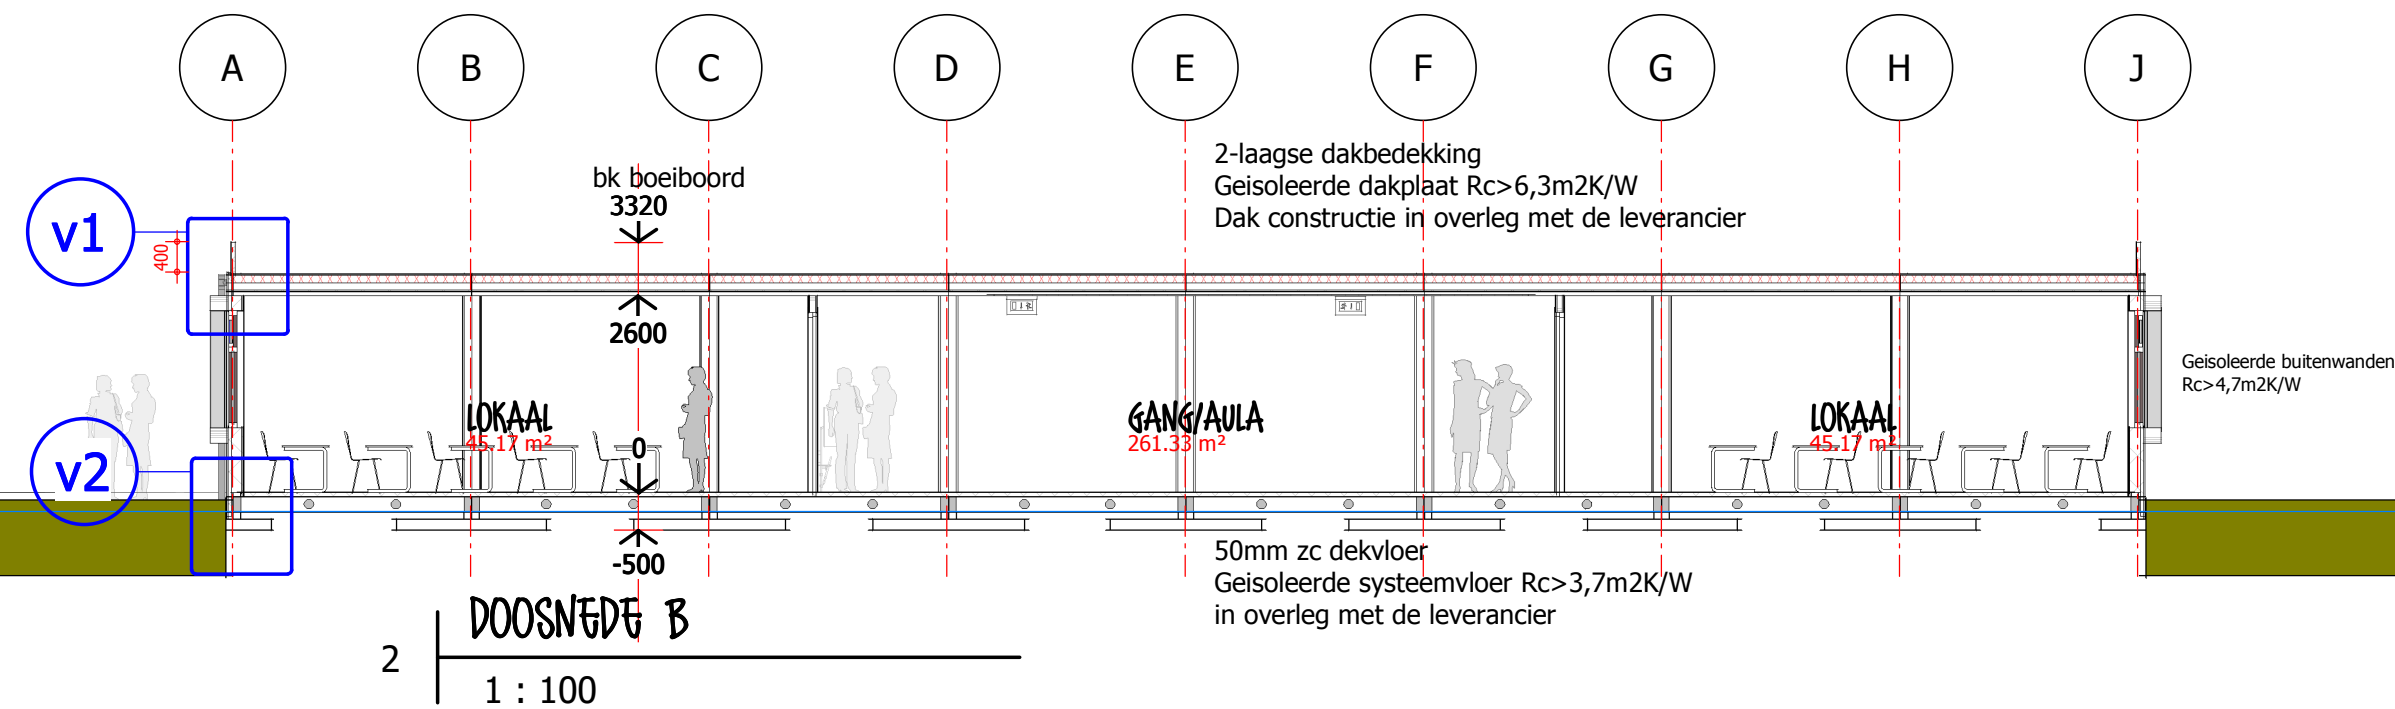
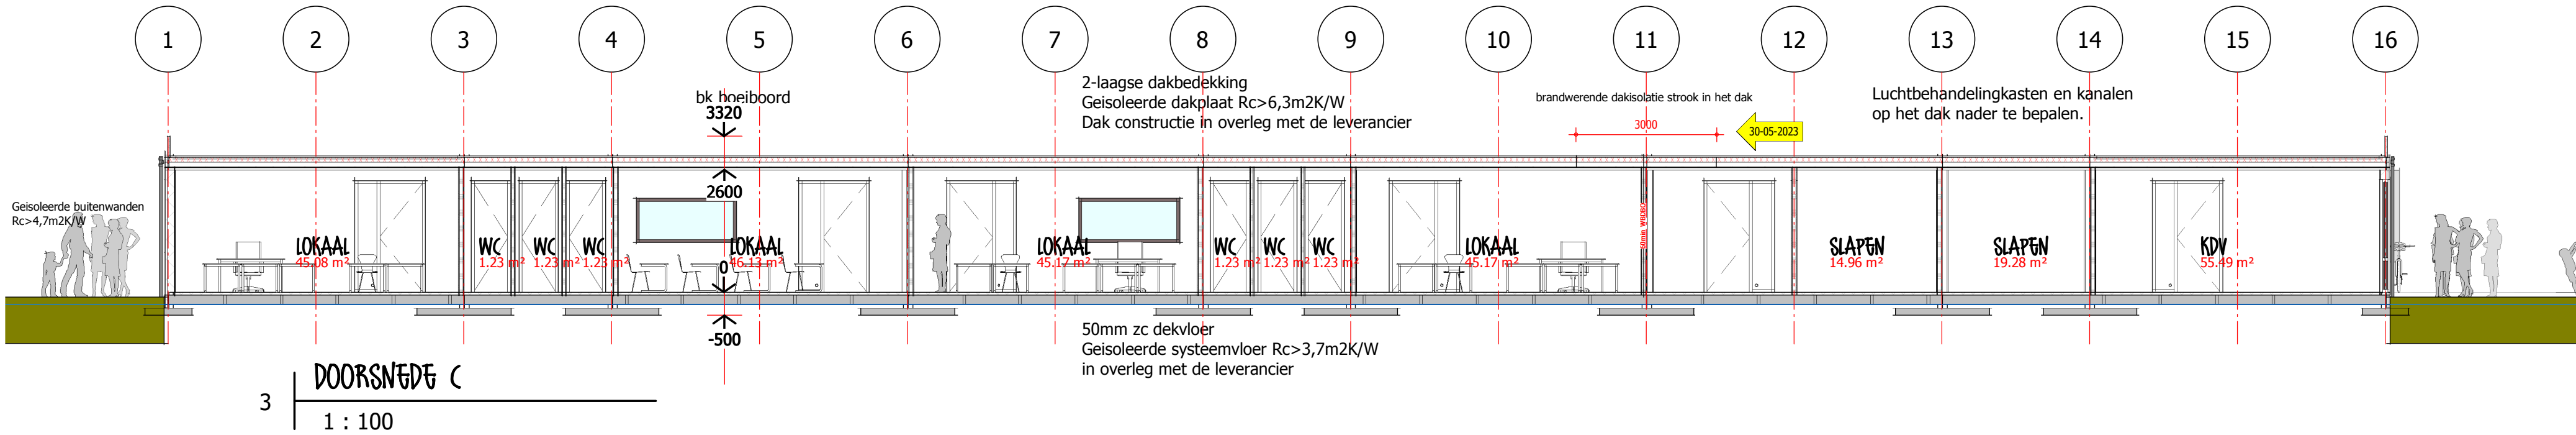


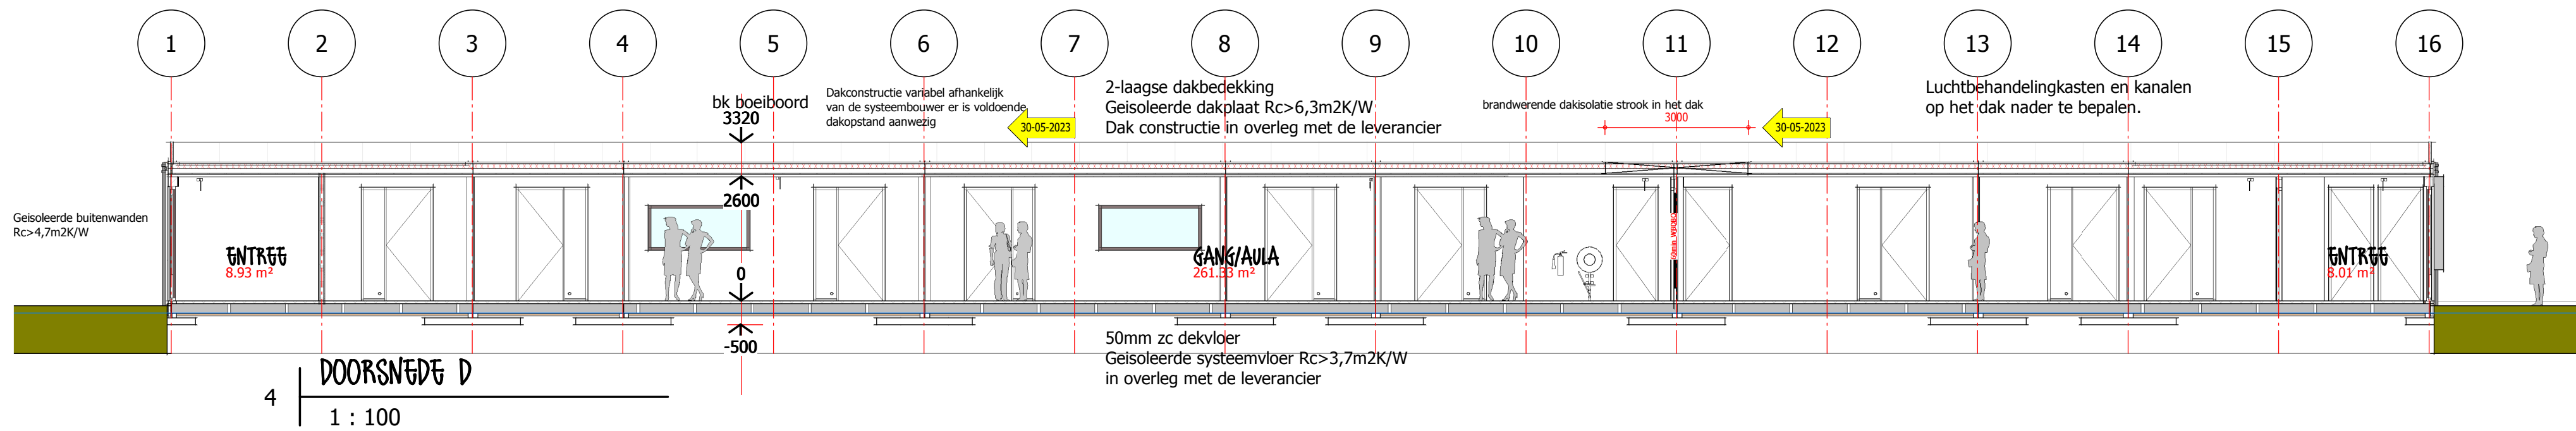

J:
I:
H:
G:
F:
E:
D:
C:
B:
A:

30-05-2023
01-05-2023

DATUM: 21-04-2023
SCHAAL: 1/100
DOSSIERNR.: 2292
BLADNR.: n300

BOUWONTWERPBUREAU SPLATCH bv
BOLSTRALAAN 17, 2132 PJ HOOFFDORP
TELEFOON 023 5624210
WWW.SPLATCH.NL E-MAIL INFO@SPLATCH.NL

**NIJEUWBOUW TIJDELIJKE LOKALEN BASISCHOOL
"DE ZWANENBLOEM" TE ZWAANSHOEK.**

ONDERDEEL:
DOORSNEDEN

OPDRACHTGEVER:
GEMEENTE HAARLEMMEER LUKSTER INGENIEURSBUREAU POSTBUS 250 2130 AF HOOFFDORP.

Deze tekening blijft eigendom van Bouwontwerpbureau Splatch bv, en mag zonder haar schriftelijke toestemming niet worden gecopieerd, verspreid of anderszins openbaar gemaakt. Indien u niet de afzender van deze tekening bent, wordt verzocht de afzender hiervan in kennis te stellen. Maten onderling en in het werk te controleren.

formaat: A2