


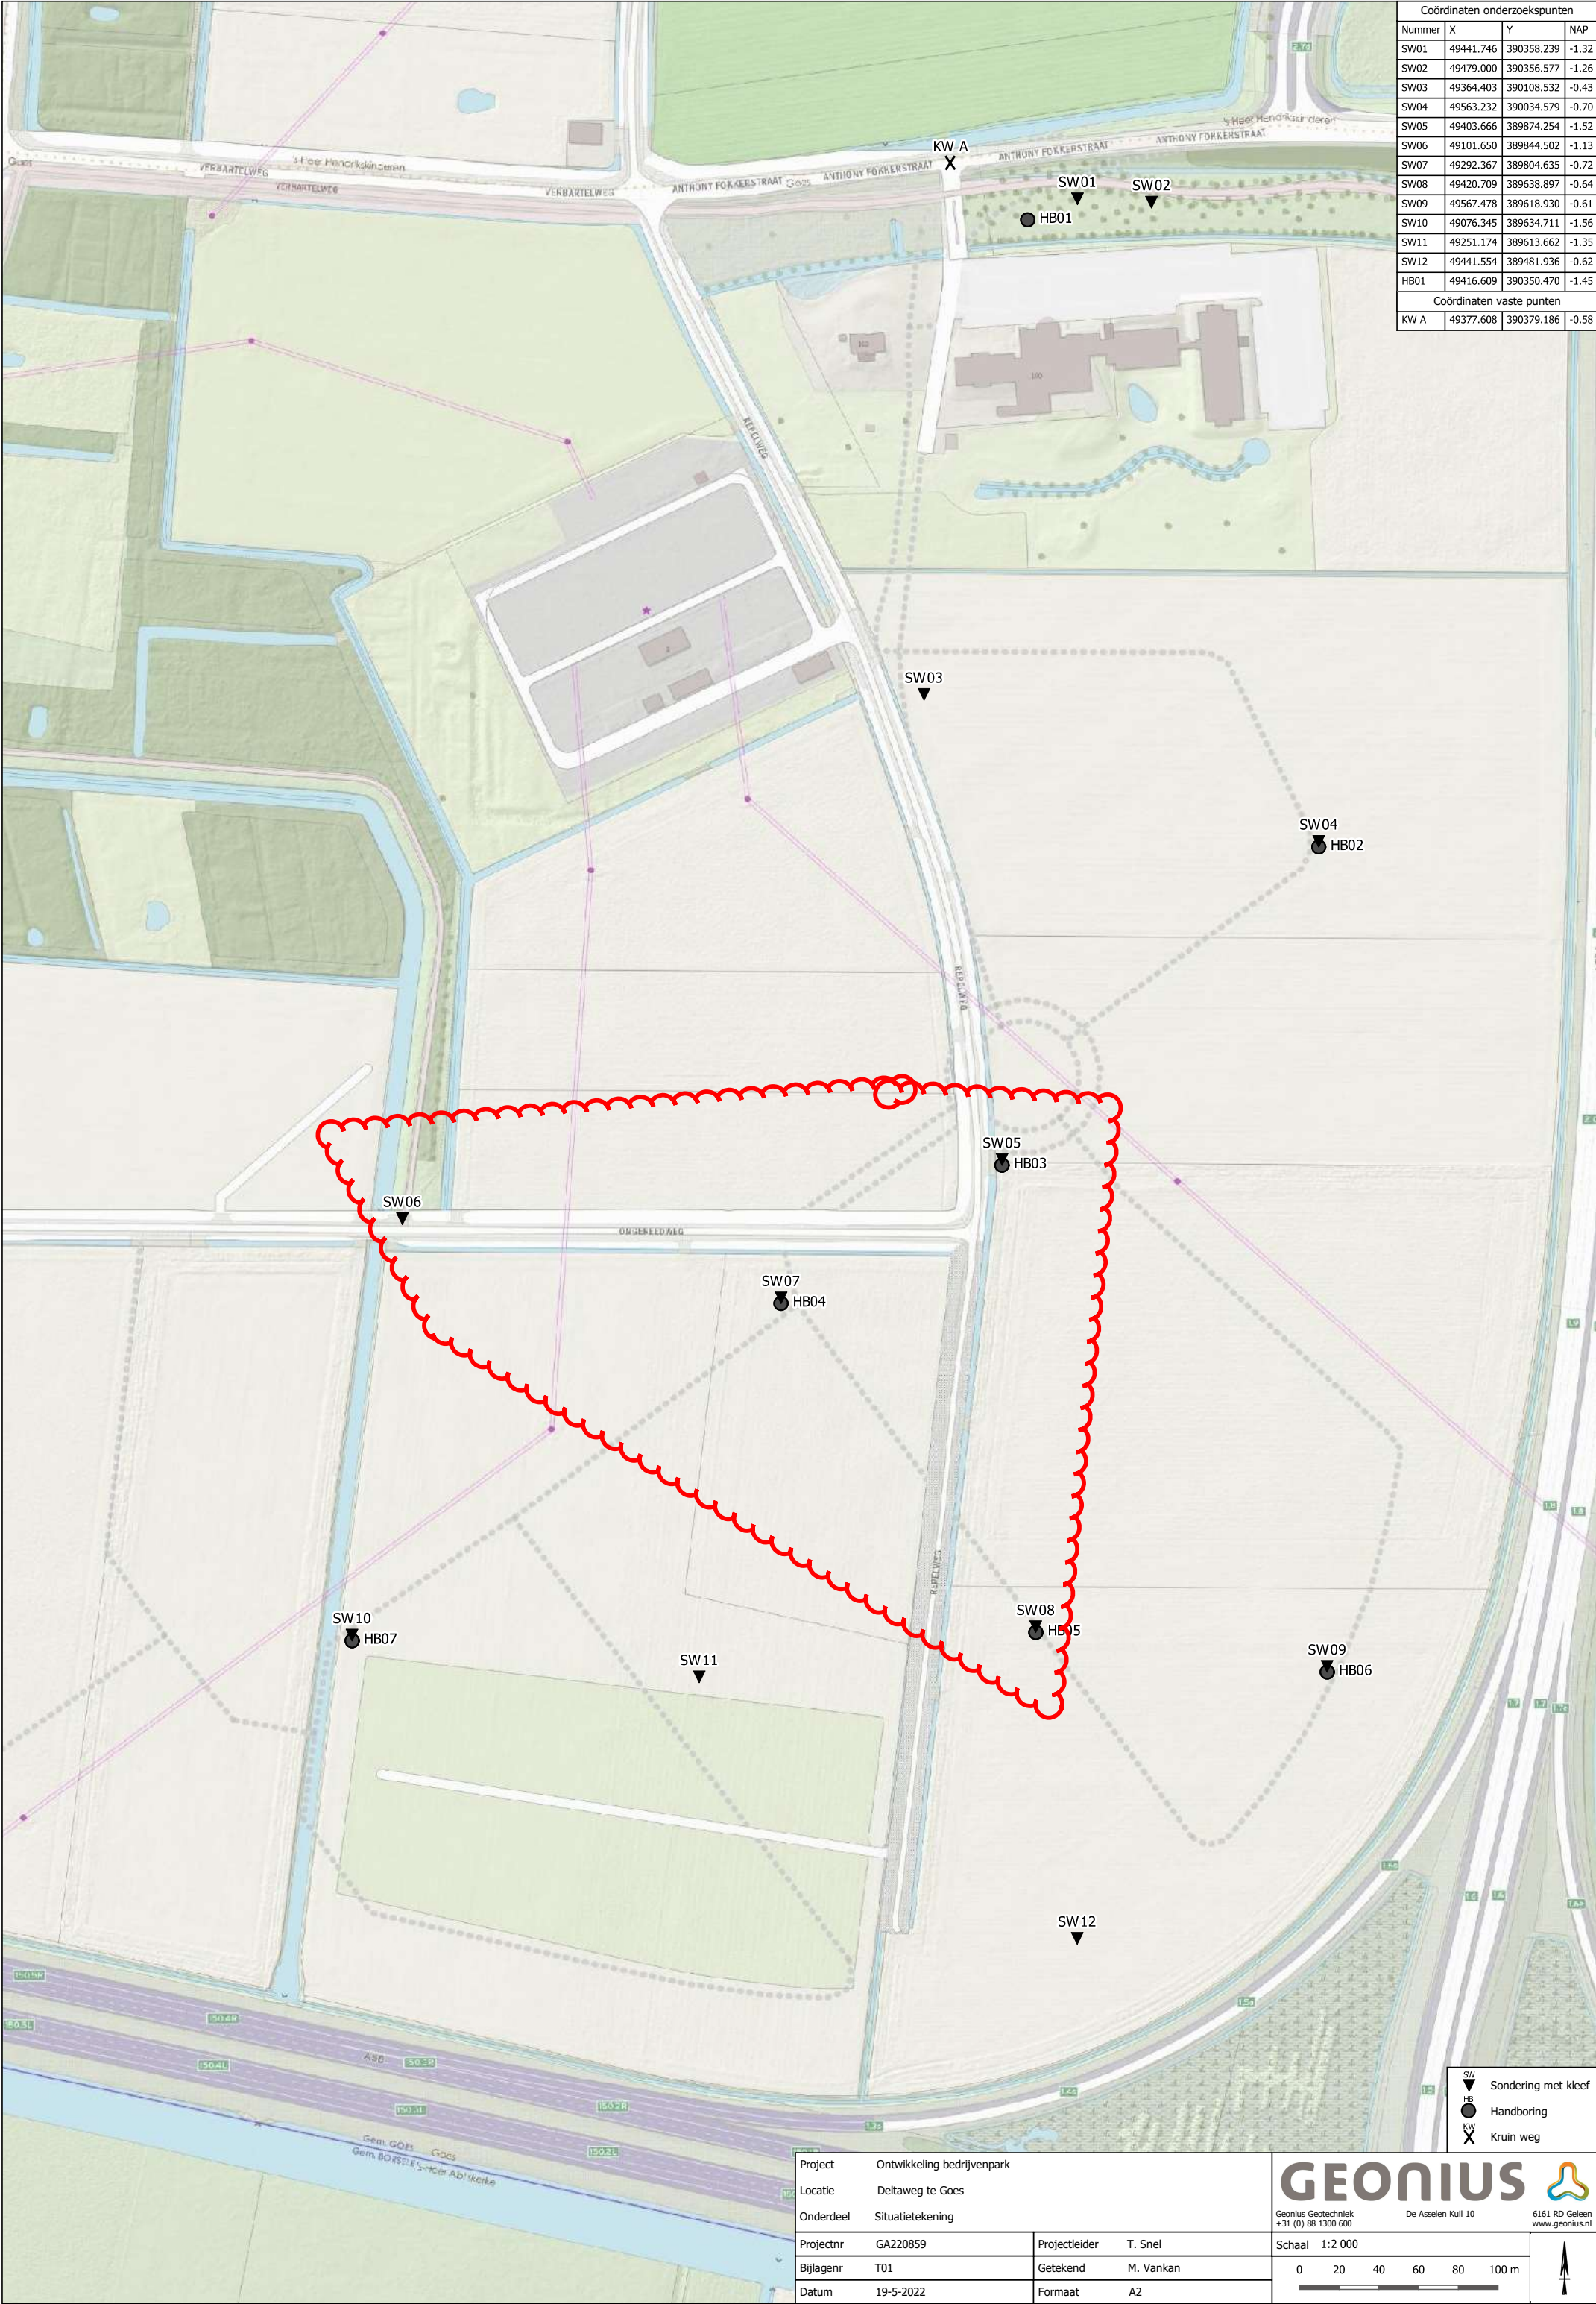

Coördinaten onderzoekspunten			
Nummer	X	Y	NAP
SW01	49441.746	390358.239	-1.32
SW02	49479.000	390356.577	-1.26
SW03	49364.403	390108.532	-0.43
SW04	49563.232	390034.579	-0.70
SW05	49403.666	389874.254	-1.52
SW06	49101.650	389844.502	-1.13
SW07	49292.367	389804.635	-0.72
SW08	49420.709	389638.897	-0.64
SW09	49567.478	389618.930	-0.61
SW10	49076.345	389634.711	-1.56
SW11	49251.174	389613.662	-1.35
SW12	49441.554	389481.936	-0.62
HB01	49416.609	390350.470	-1.45
Coördinaten vaste punten			
KW A	49377.608	390379.186	-0.58

- SW Sondering met kleef
- HB Handboring
- KW Kruin weg

Project	Ontwikkeling bedrijvenpark	
Locatie	Deltaweg te Goes	
Onderdeel	Situatietekening	
Projectnr	GA220859	Projectleider T. Snel
Bijlagenr	T01	Getekend M. Vankan
Datum	19-5-2022	Formaat A2

GEONIUS


Geonius Geotechniek
+31 (0) 88 1300 600

De Asselen Kuilt 10

6161 RD Geleen
www.geonius.nl

Schaal 1:2 000

0 20 40 60 80 100 m

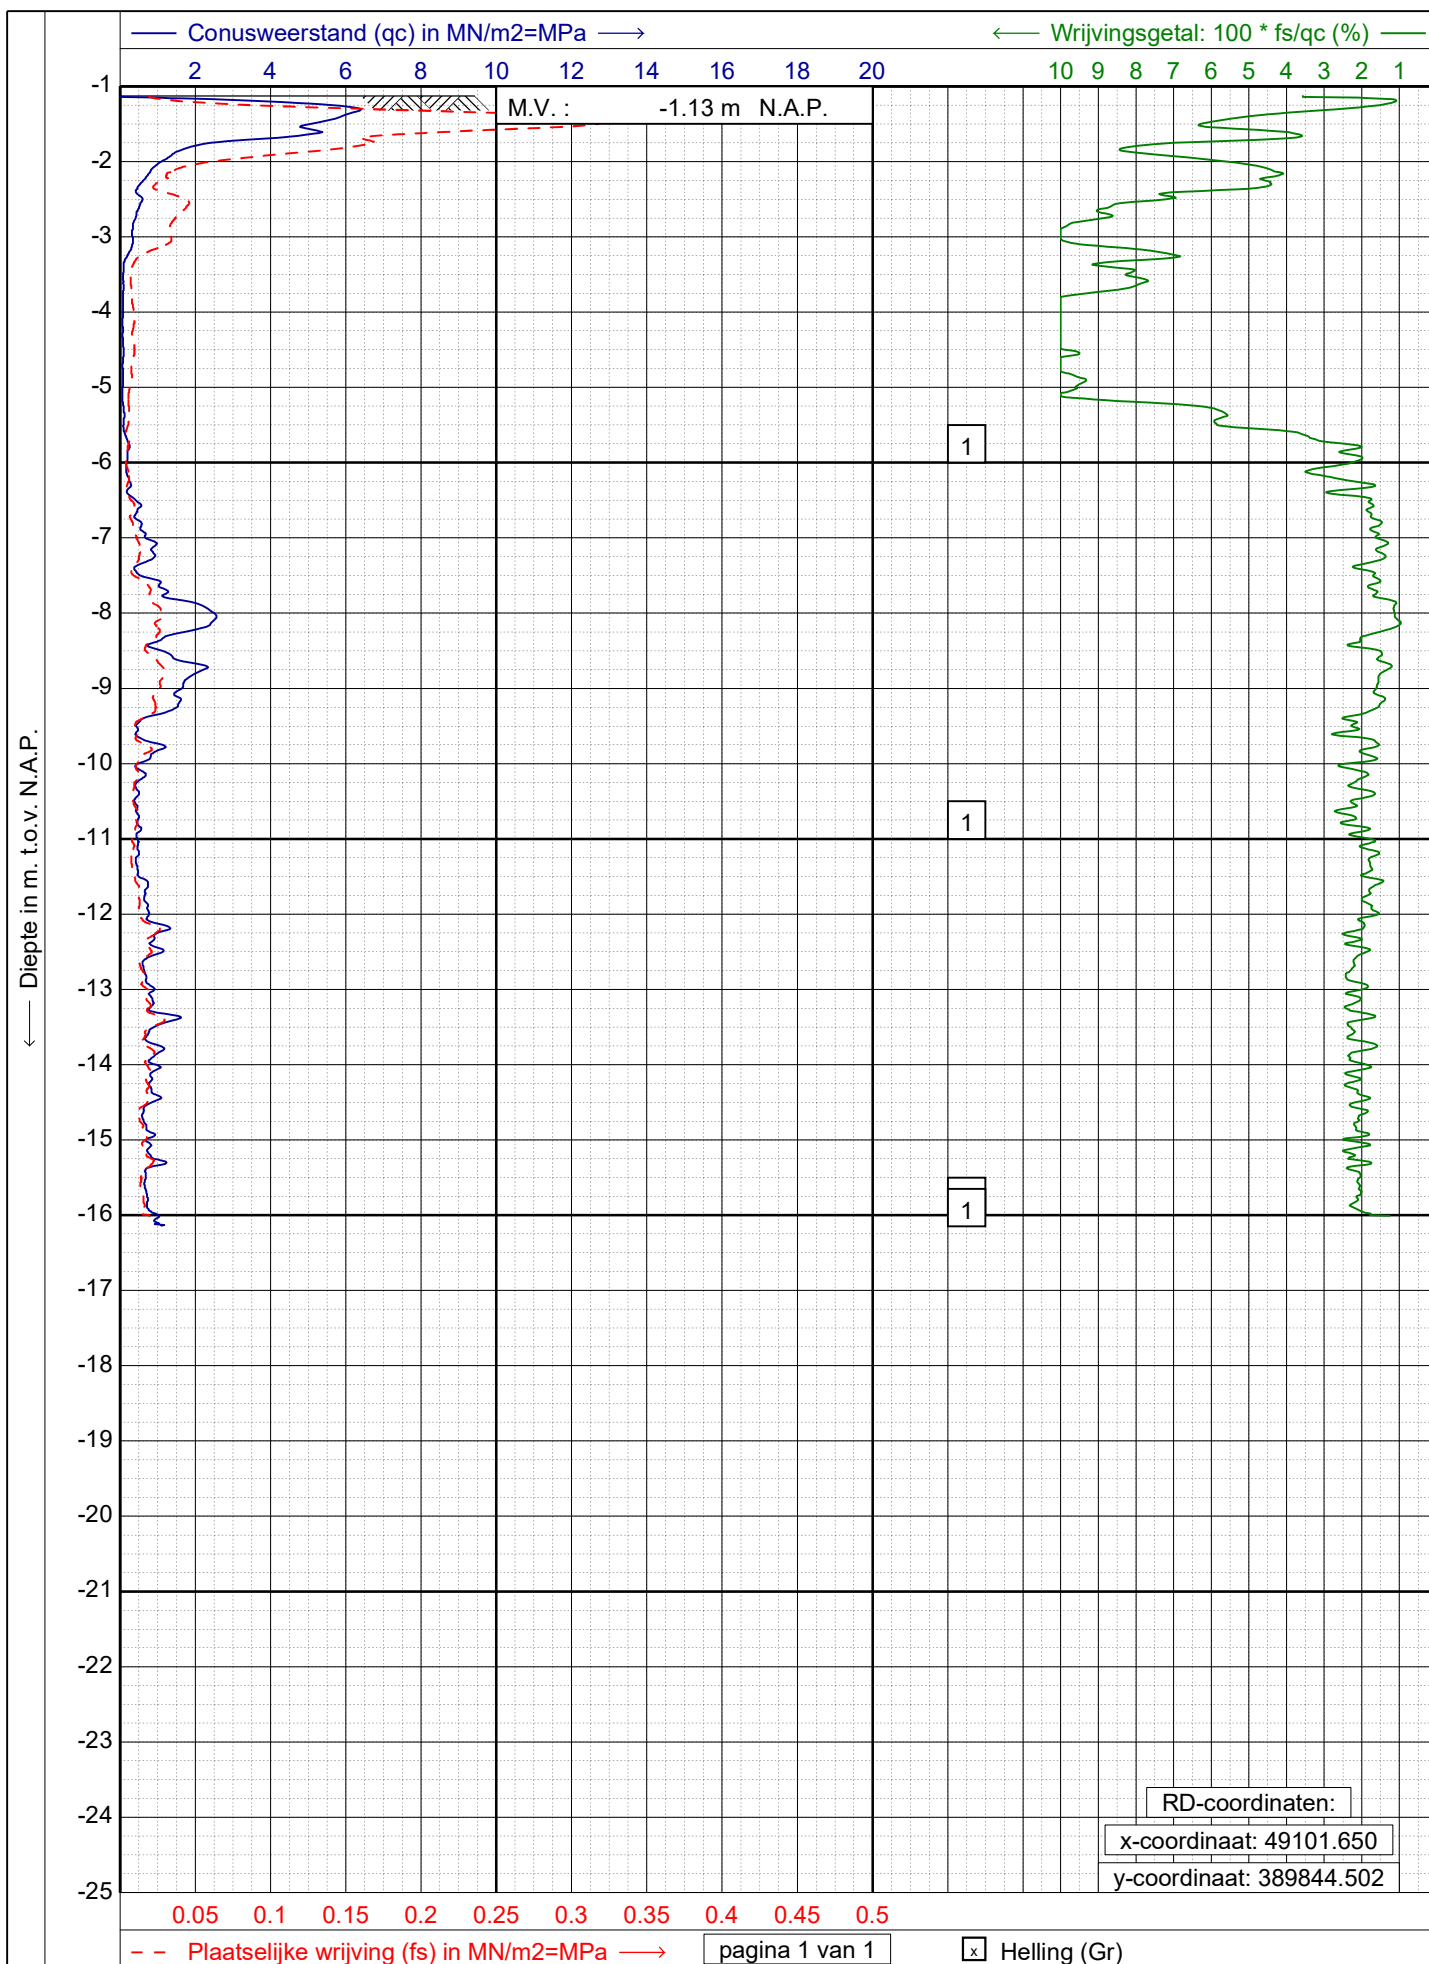

GEONIUS
www.geonius.nl
E-mail: info@geonius.nl
Tel.: 088-1300600

Sondering volgens NEN-EN-ISO 22476-1, klasse 2 Type: TE1

Project : **Ontwikkeling bedrijvenpark**

Locatie : **Deltaweg te Goes**

Datum : **18-05-2022**

Conus : **S15-CFI.2081**

Opdracht : **GA220859**

Sondering : **06**