

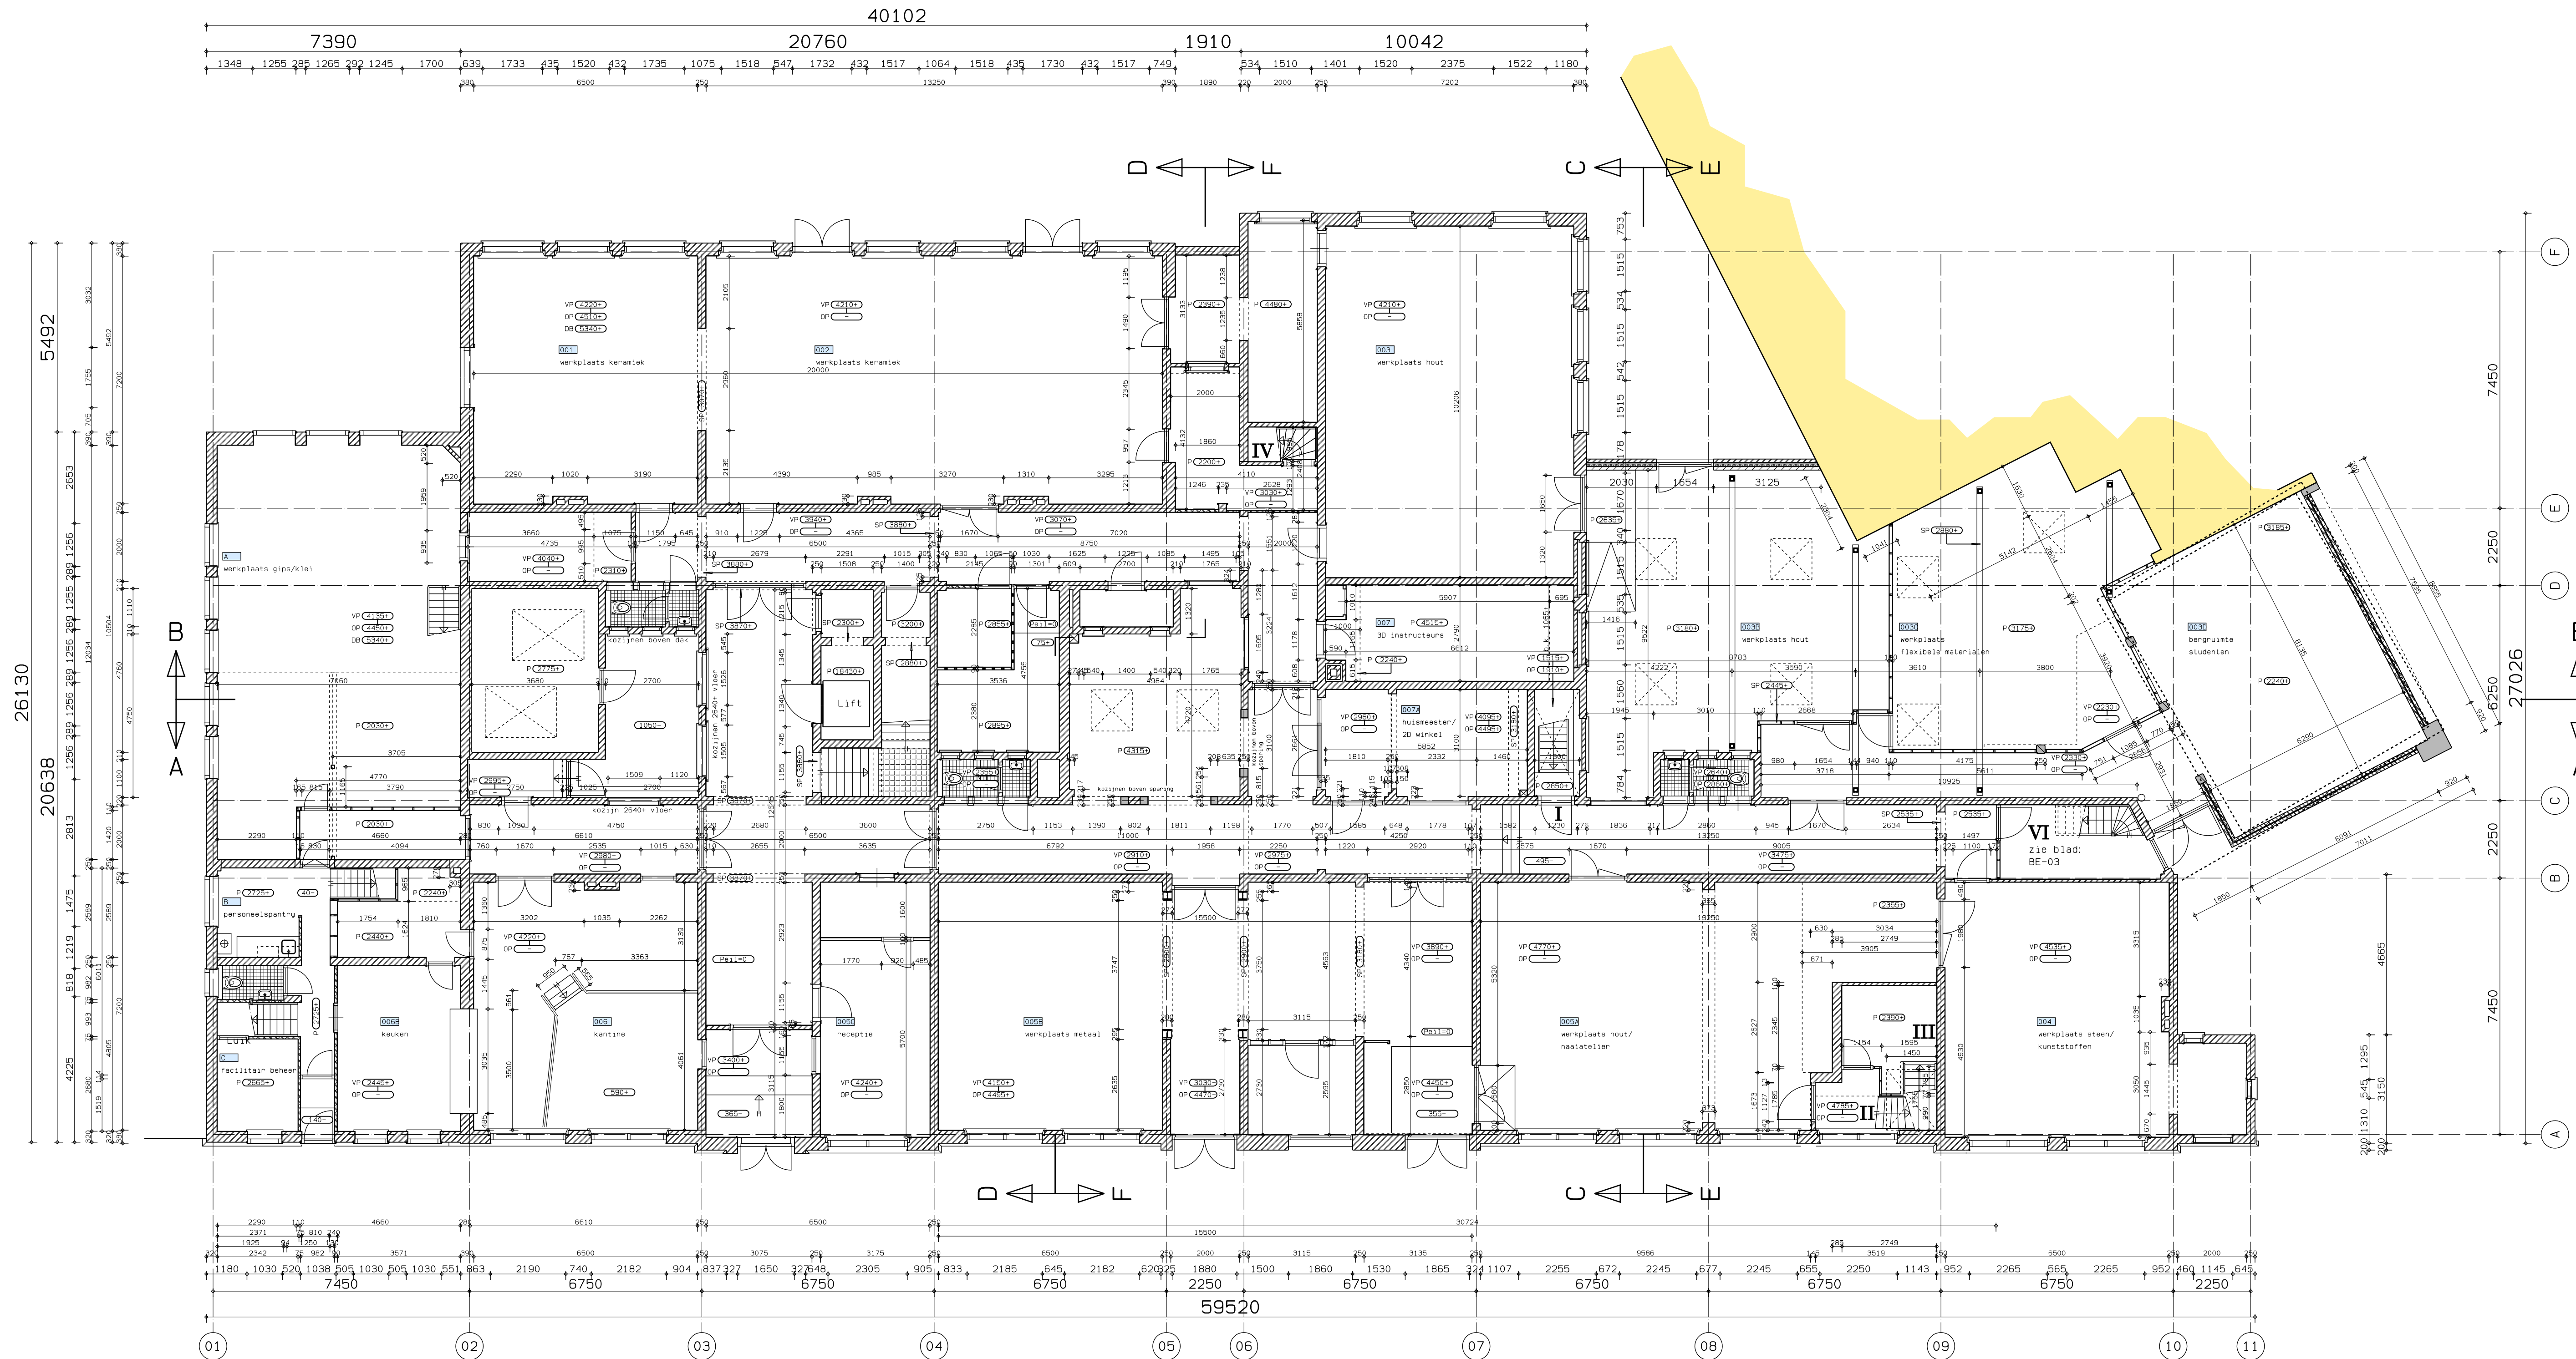
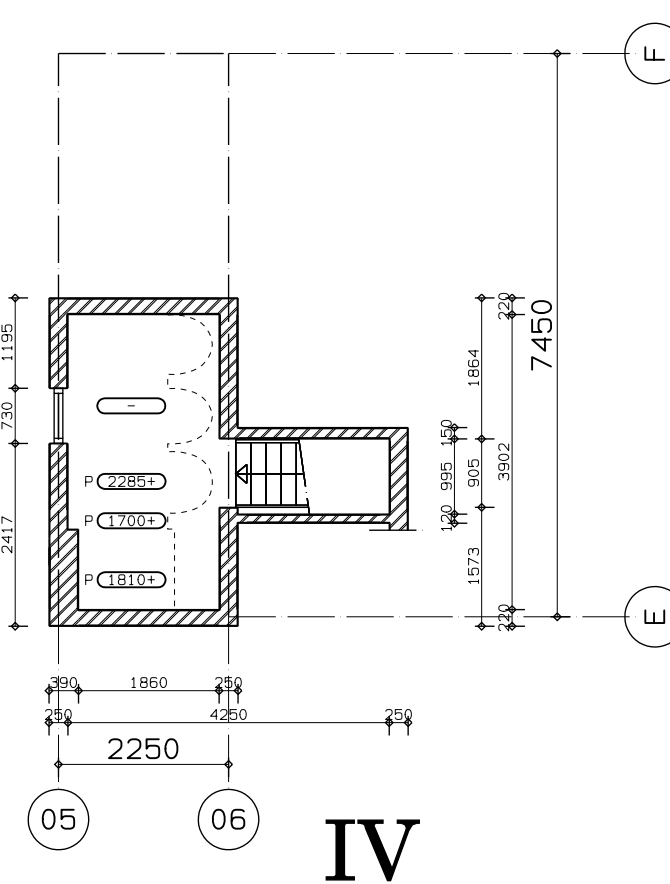
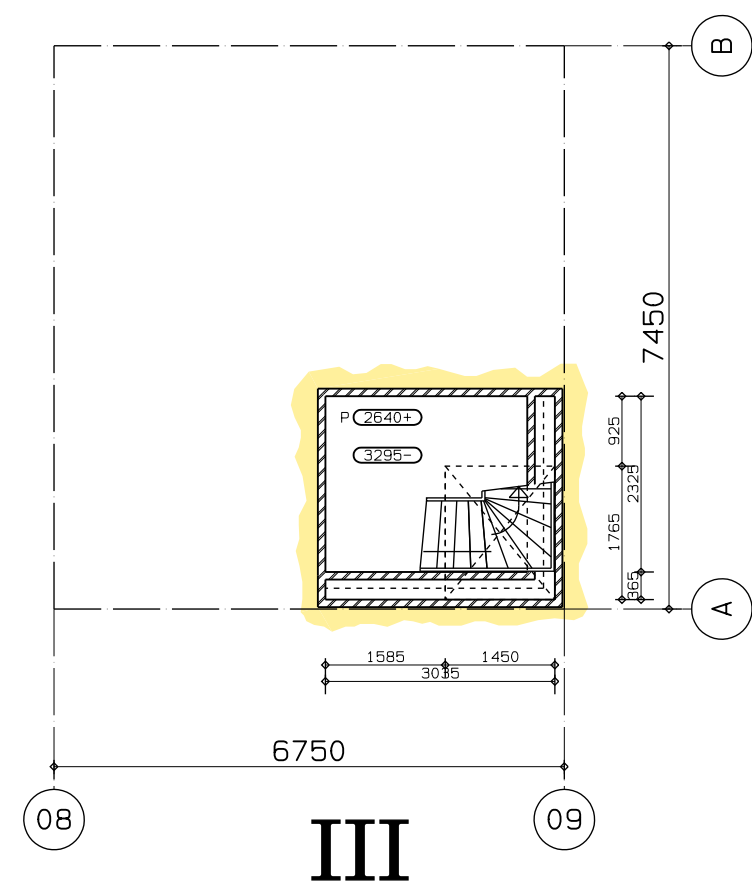


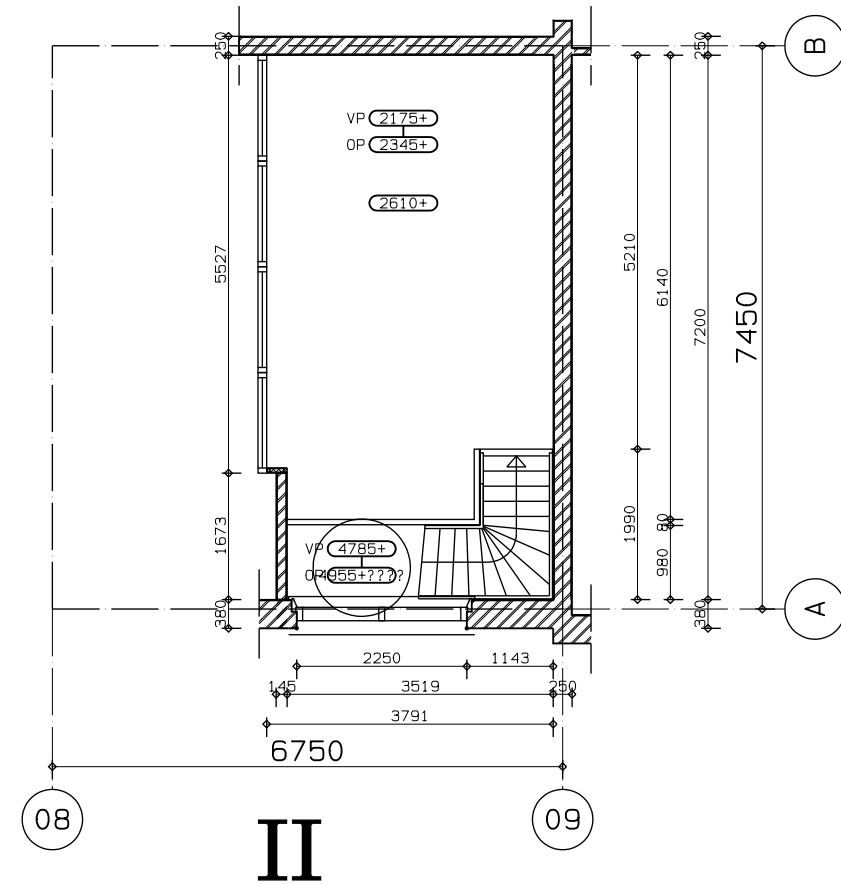


BEGANE GROND

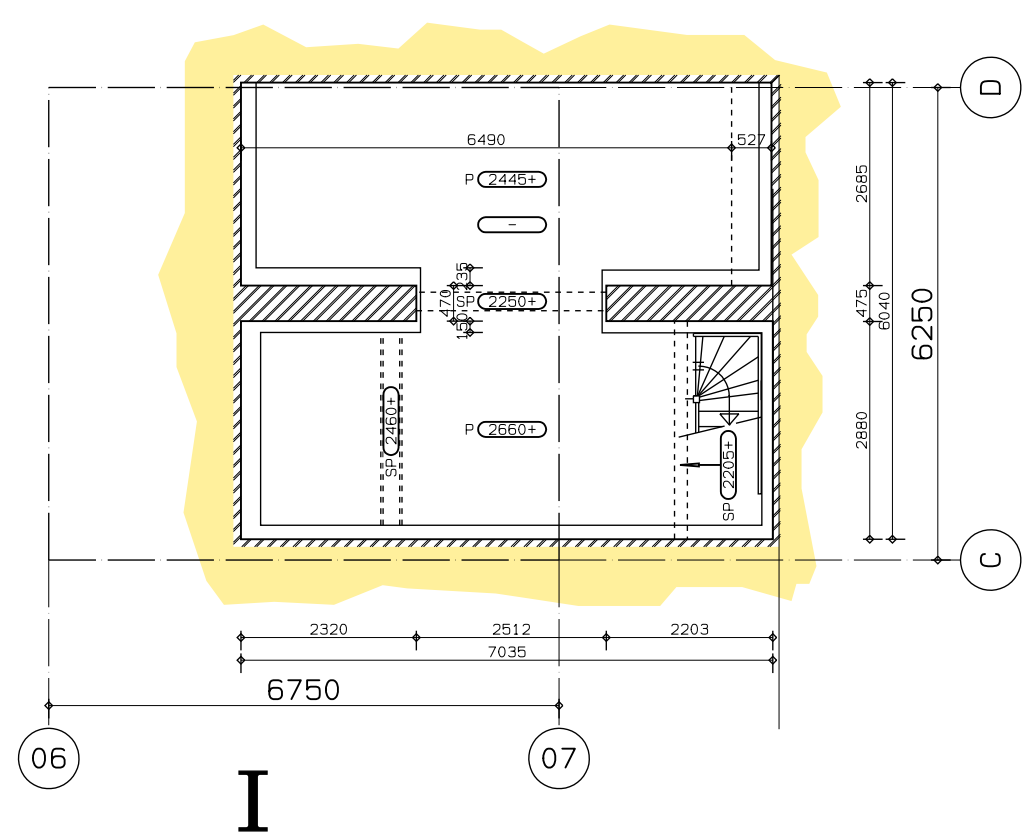

- RENVOOI PEILMAATVOERING
- VR XXXX peilmaat vloer t.o.v. begane grondvloer
 - VP XXXX peilmaat Verlaagd Plafond t.o.v. vloer
 - OP XXXX peilmaat Oud Plafond t.o.v. vloer
 - SP XXXX peilmaat Sparing t.o.v. vloer
 - P XXXX peilmaat Plafond
 - VP XXXX peilmaat dakbeschoet

MAATVOERING DIEN IN HET WERK GECONTROLEERD TE WORDEN!

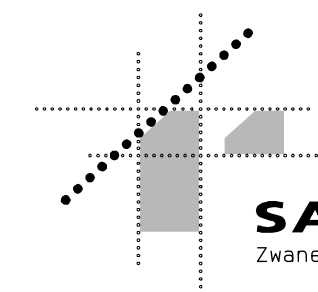

SAARBERG & PARTNERS BV
Zwanendreef 2 2841 NT Moordrecht Tel. 0182-378088 Fax. 0182-378340

ARCHITECTEN
EN INGENIEURS

opdrachtgever :
Amsterdamse Hogeschool voor de Kunsten
project :
Academie voor beeldende vorming te Amsterdam

bladmetschrijving:
Bestaande situatie
Begane grond

schaal: 1:100
form: A1
proj. c.:
get.:
datum : 02-12-2009

wijziging :
A 21-12-2009
B
C
D

E
F
G
H

werknr.:
S2009-13
bladnr.:
BE - 02