



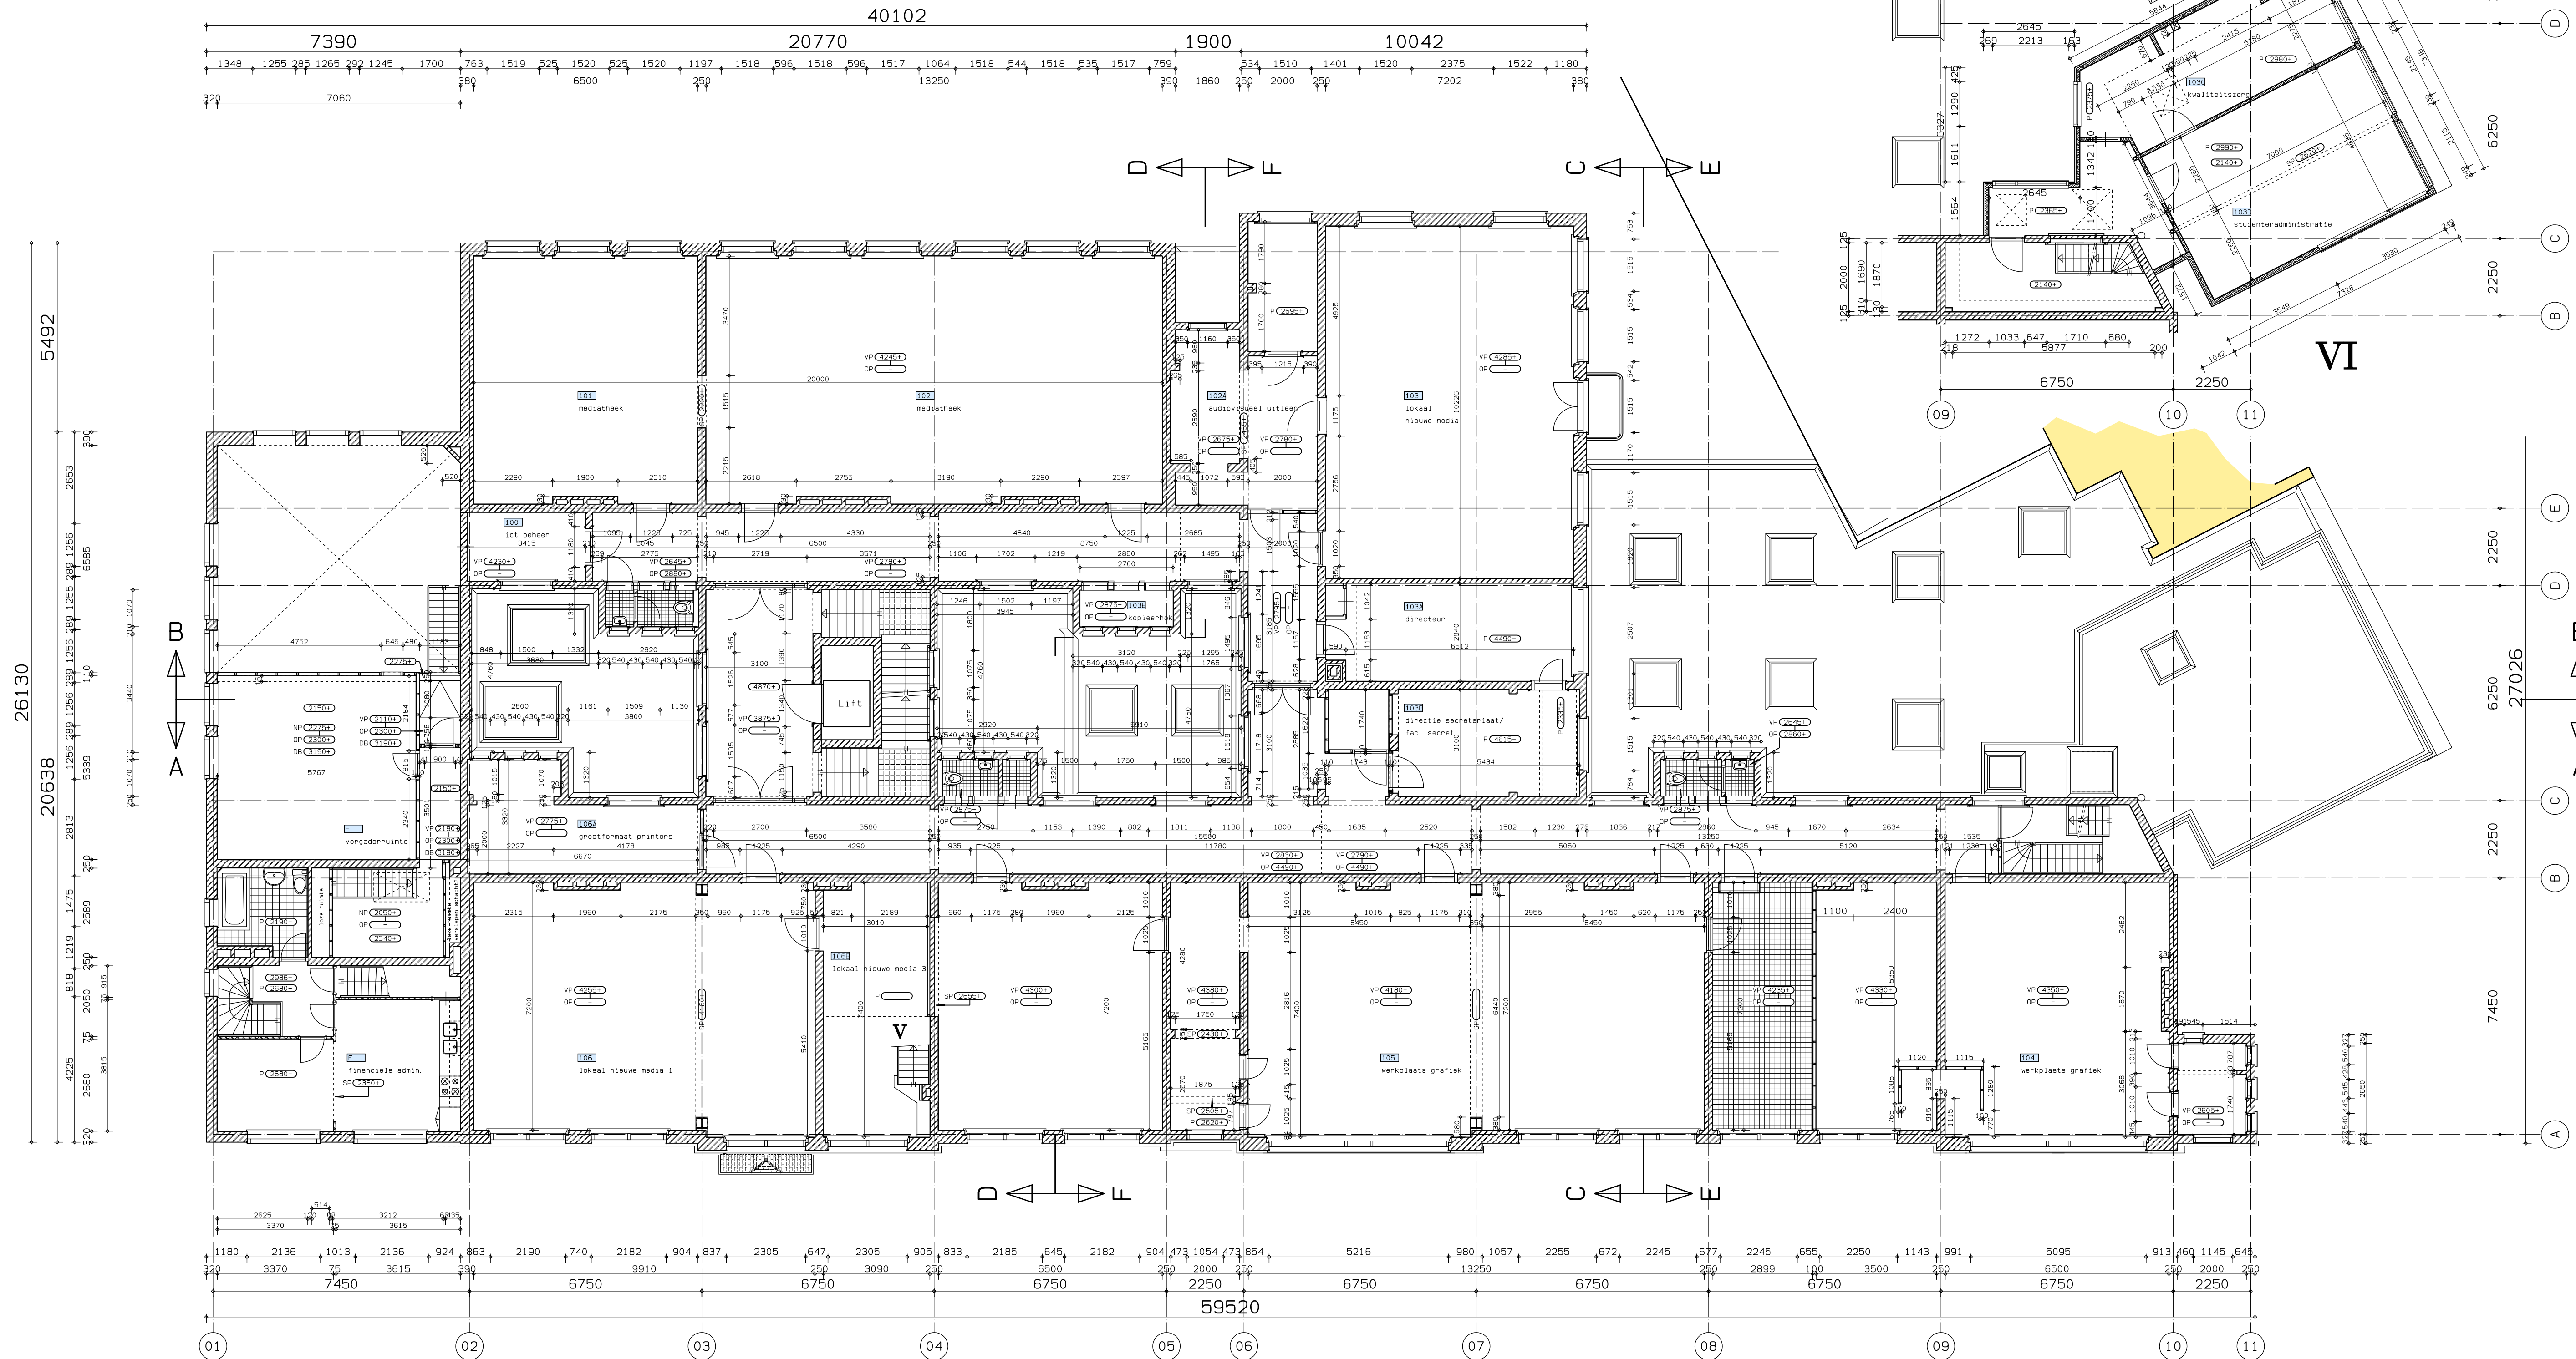

EERSTE VERDIEPING

MAATVOERING DIEN IN HET WERK GECONTROLEERD TE WORDEN!

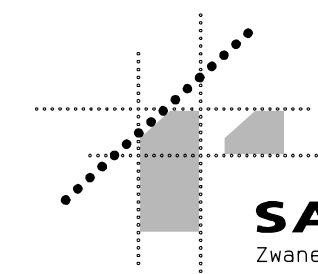

SAARBERG & PARTNERS BV
Zwanendreef 2 2841 NT Moordrecht Tel. 0182-378088 Fax. 0182-378340

ARCHITEKTEN
EN INGENIEURS

- RENVOOI PEILMAATVOERING
- XXXX peilmaat vloer t.o.v. begane grondvloer
 - VP XXXX peilmaat Verlaagd Plafond t.o.v. vloer
 - OP XXXX peilmaat Oud Plafond t.o.v. vloer
 - SP XXXX peilmaat Sparing t.o.v. vloer
 - P XXXX peilmaat Plafond
 - VP XXXX peilmaat dakbeschoet

opdrachtgever :
Amsterdams Hogeschool voor de Kunsten
project :
Academie voor beeldende vorming te Amsterdam
bladmetschrijving:
Bestaande situatie
Eerste verdieping
schaal: 1:100
form: A1
proj. c.: B
get.: C
datum: 02-12-2009
wijziging :
A 21-12-2009
B
C
D
E
F
G
H

werknr.:
S2009-13
bladnr.:
BE - 03