




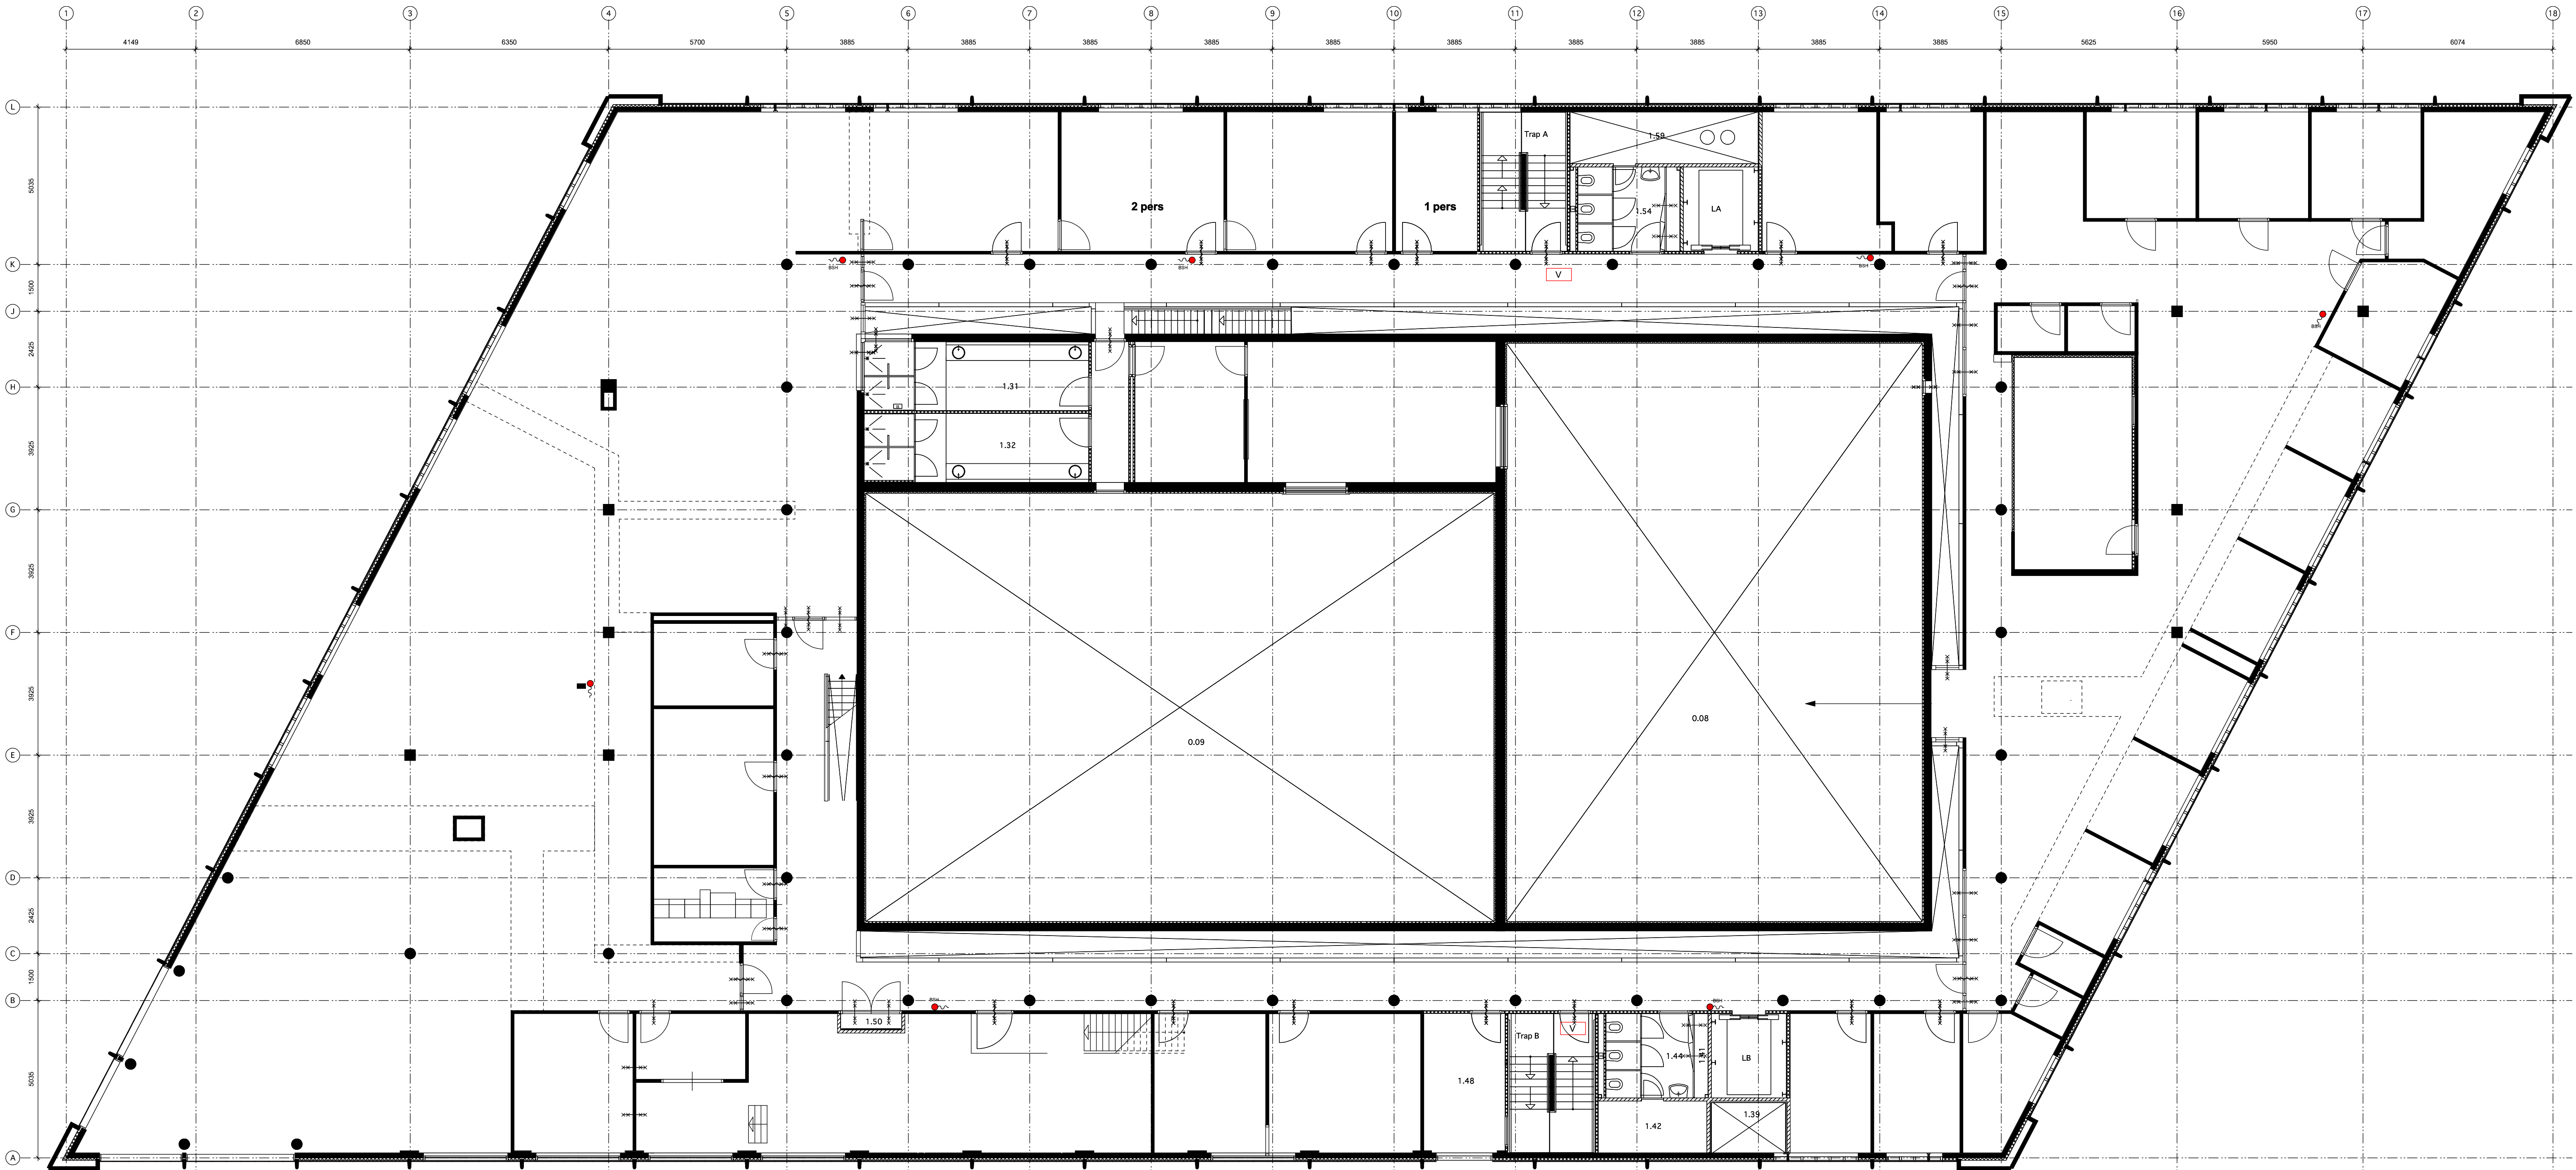



beschermde vluchtroute
extra beschermde vluchtroute

bk vloer = 4738 + P

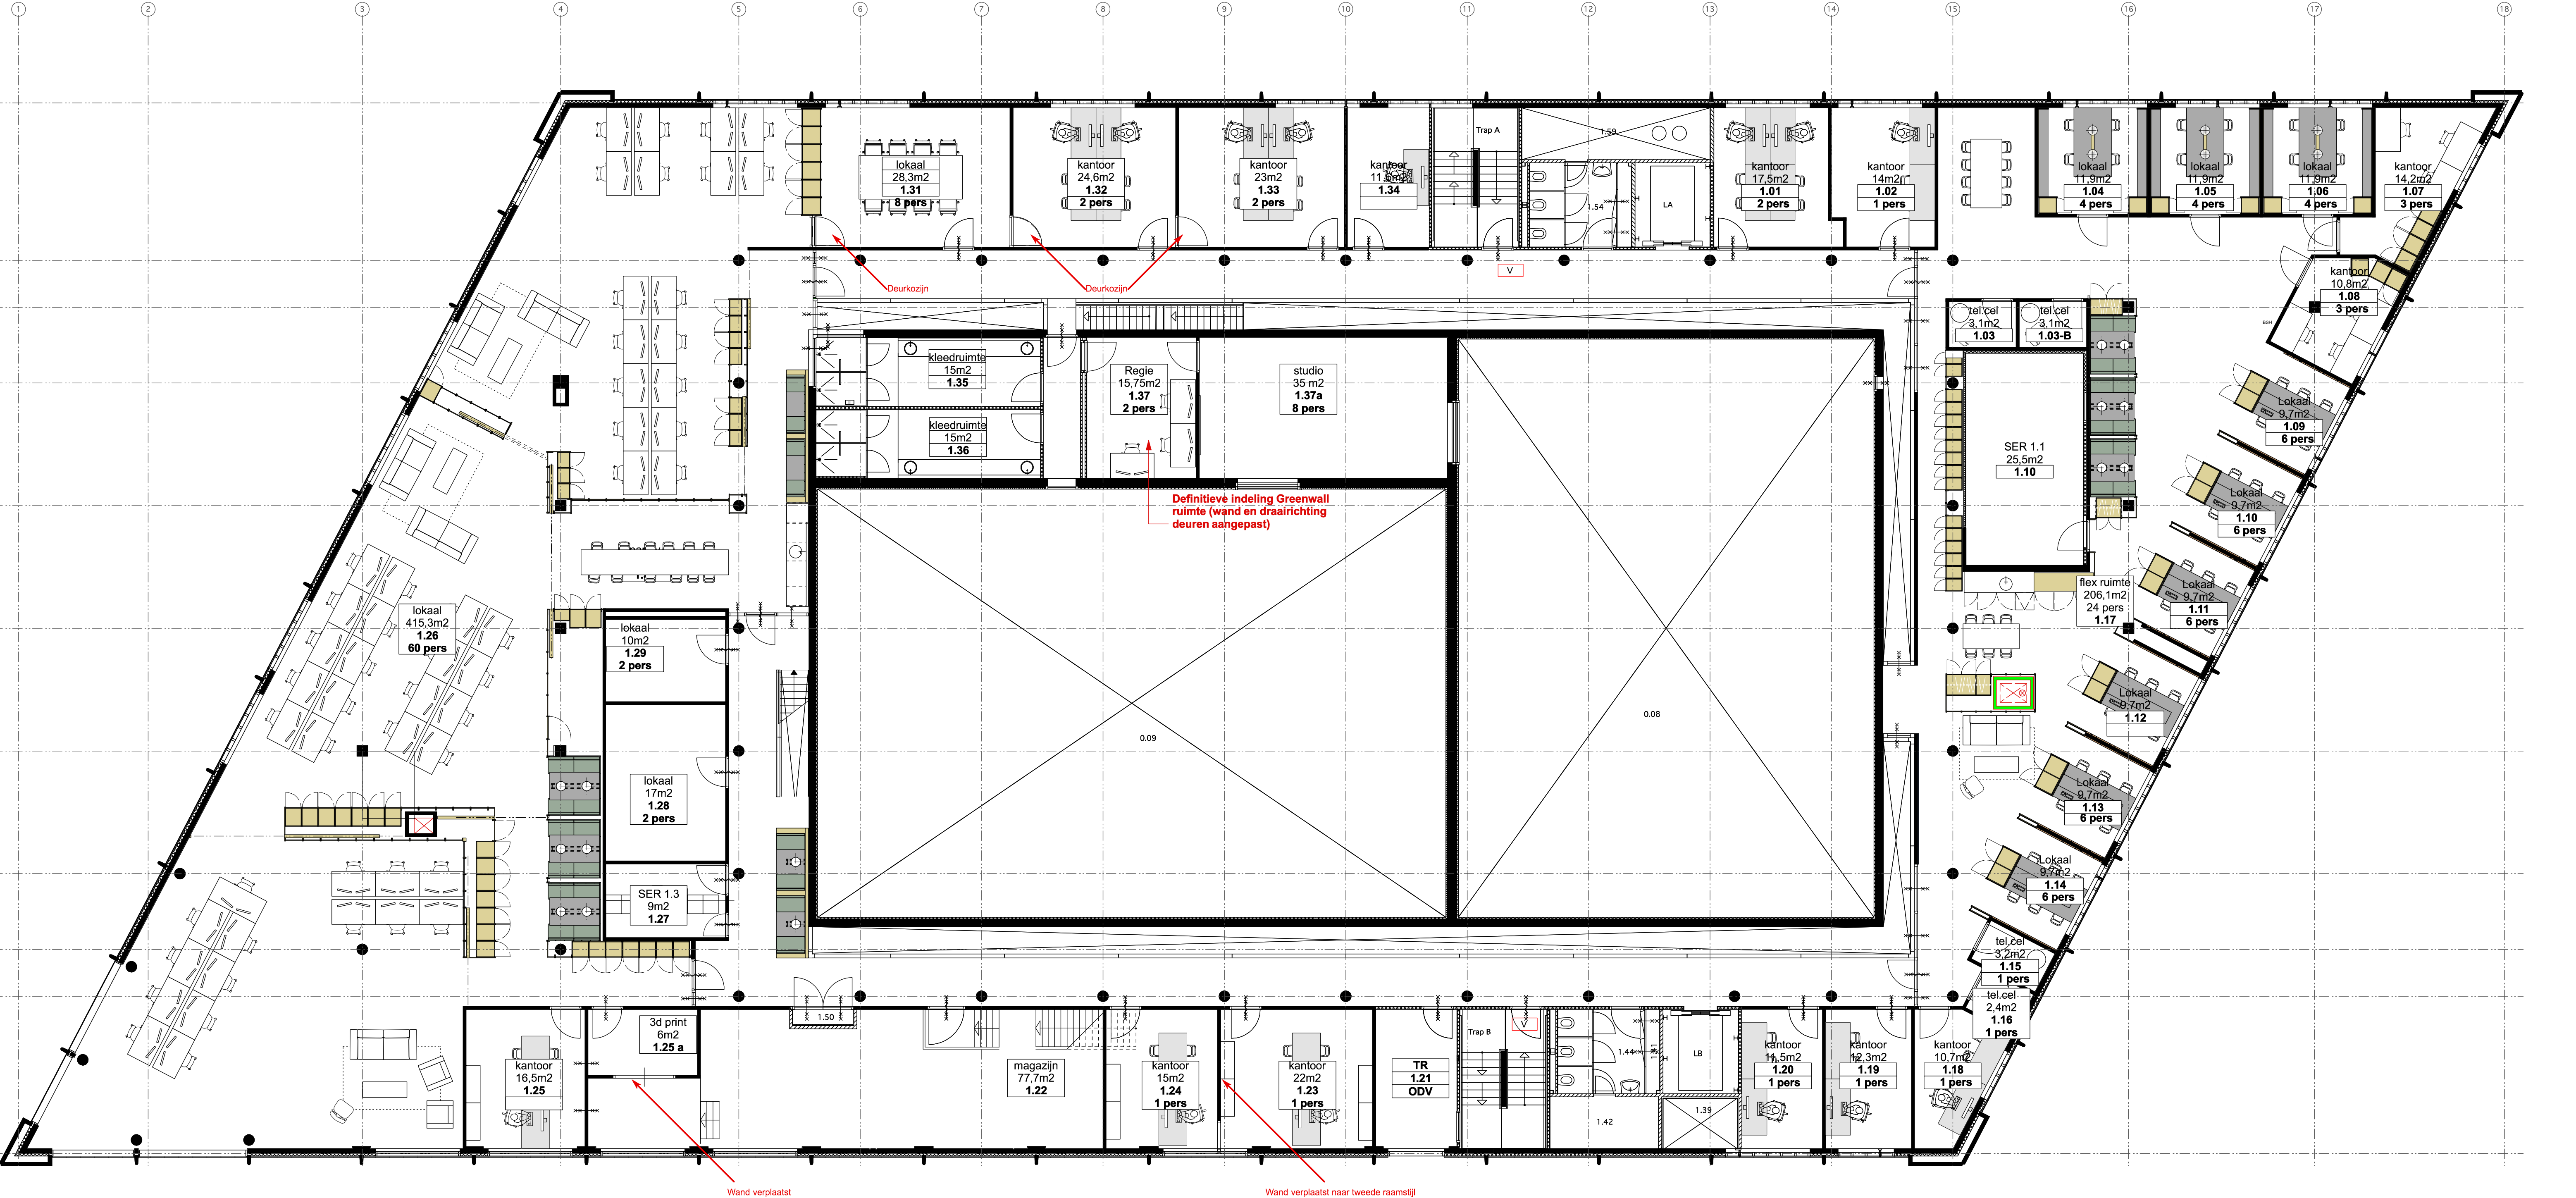

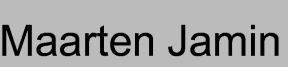

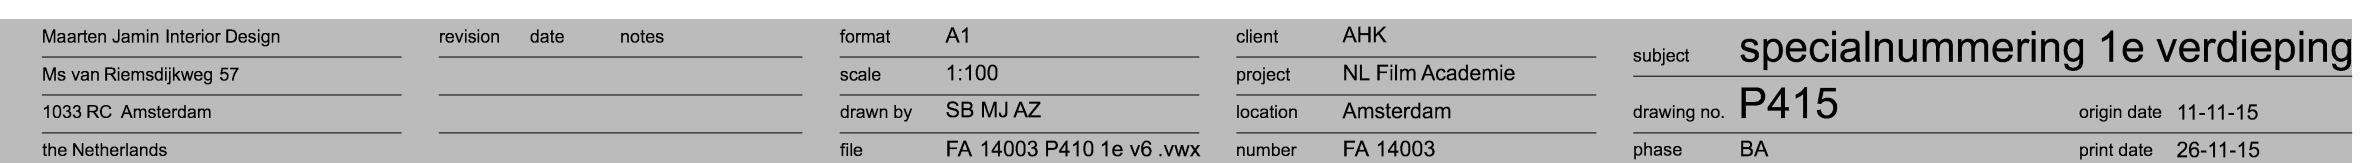

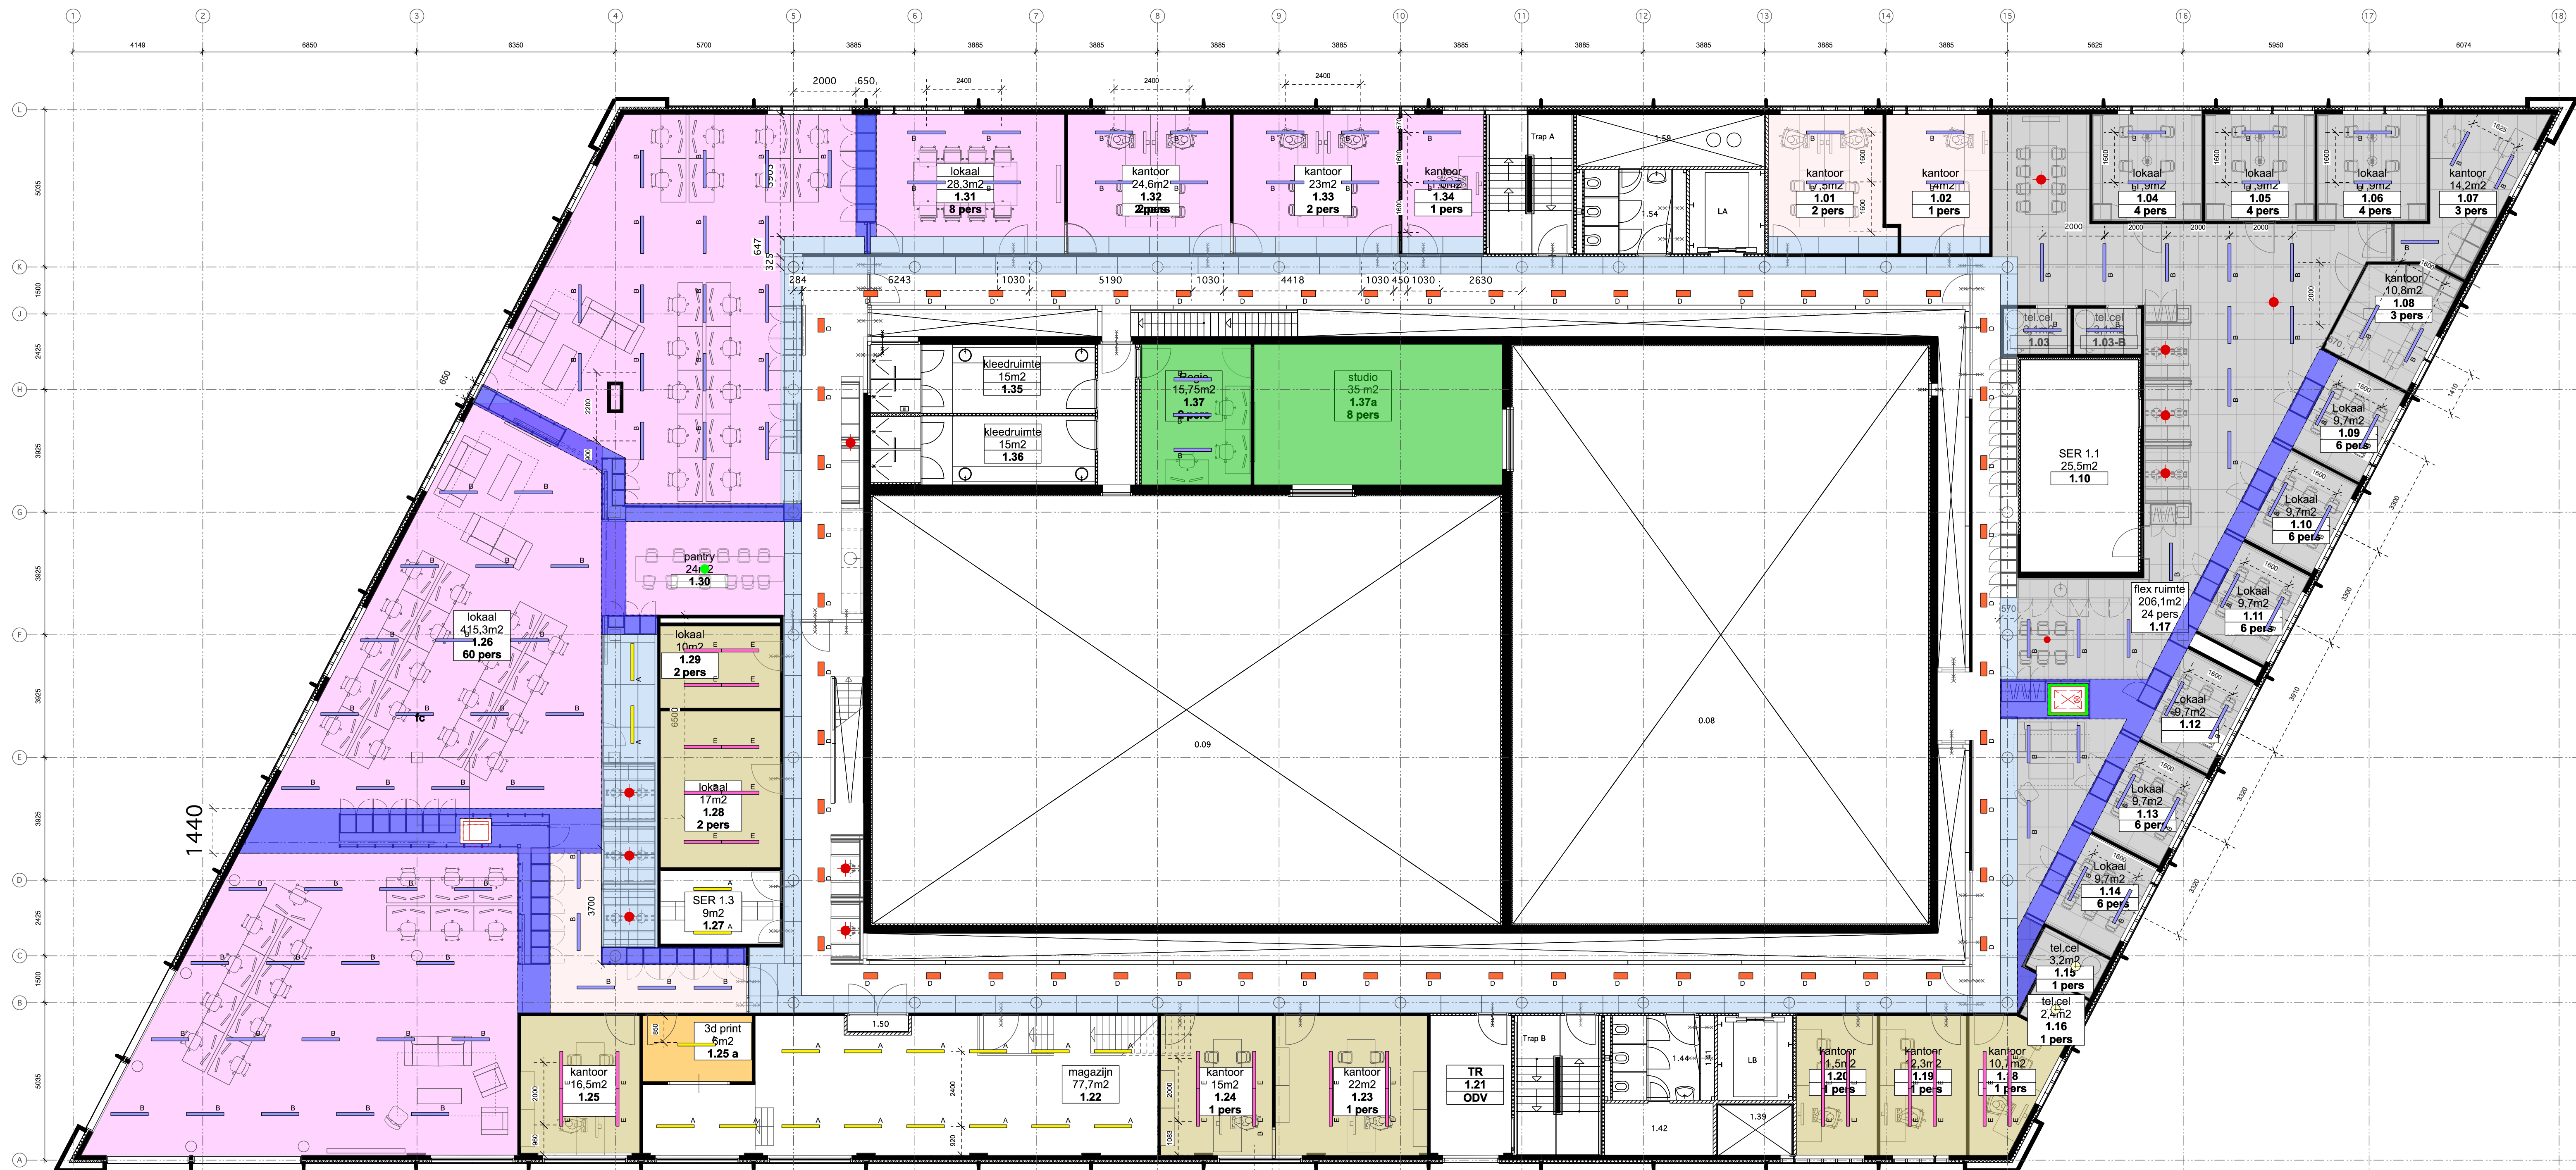

- E

lichtlijn LED in koelplafond

F

bestaande downlighter vervangen door NTB, LED

G

pendel armatuur levering derden

H

nieuwe downlighter LED

I

220 volt aansluiting in plafond t.b.v. hanglamp

J

220 volt aansluiting in vloer t.b.v. stalamp
- A

slagvast LED armatuur, plafond montage

B

pendel armatuur LED, H=2500, type ntb

C

bestaande wallwasher lang vervangen door NTB, LED

D

bestaande wallwasher kort vervangen door NTB, LED
- H= 2280

koof: uitneembare platen perforemetaal, gecoat RAL 9010 / gips koof RAL 9010

Gehele ruimte (plafond,wanden en vloer) in kleur Pantone 354 spuiten

houtwolcement plafond in verdekt verlaagd uitneembaar systeem.

bestaand verlaagd plafond: verwijderen
bouwkundig plafond en leidingwerk: in kleur spuiten

bestaand verlaagd plafond: verwijderen
bouwkundig plafond: in kleur RAL 9010 spuiten, aanbrengen akoestisch koelplafond (inclusief geïntegreerde verlichting)
Leidingwerk & kanaalwerk: in kleur Ral 9010 spuiten

bestaand verlaagd plafond sausen in kleur ral 9010

H= 2500
- Maarten Jamin

Maarten Jamin Interior Design
Ms van Riemsdijkweg 57
1033 RC Amsterdam
the Netherlands

revision

date

notes

format

A1

scale

1:100

drawn by

SB MJ AZ

file

FA 14003 P410 1e v6 .vwx

client

AHK

project

NL Film Academie

location

Amsterdam

number

FA 14003

subject

verlichting & plafond

drawing no.

P416

phase


BA

origin date

11-11-15


print date

26-11-15

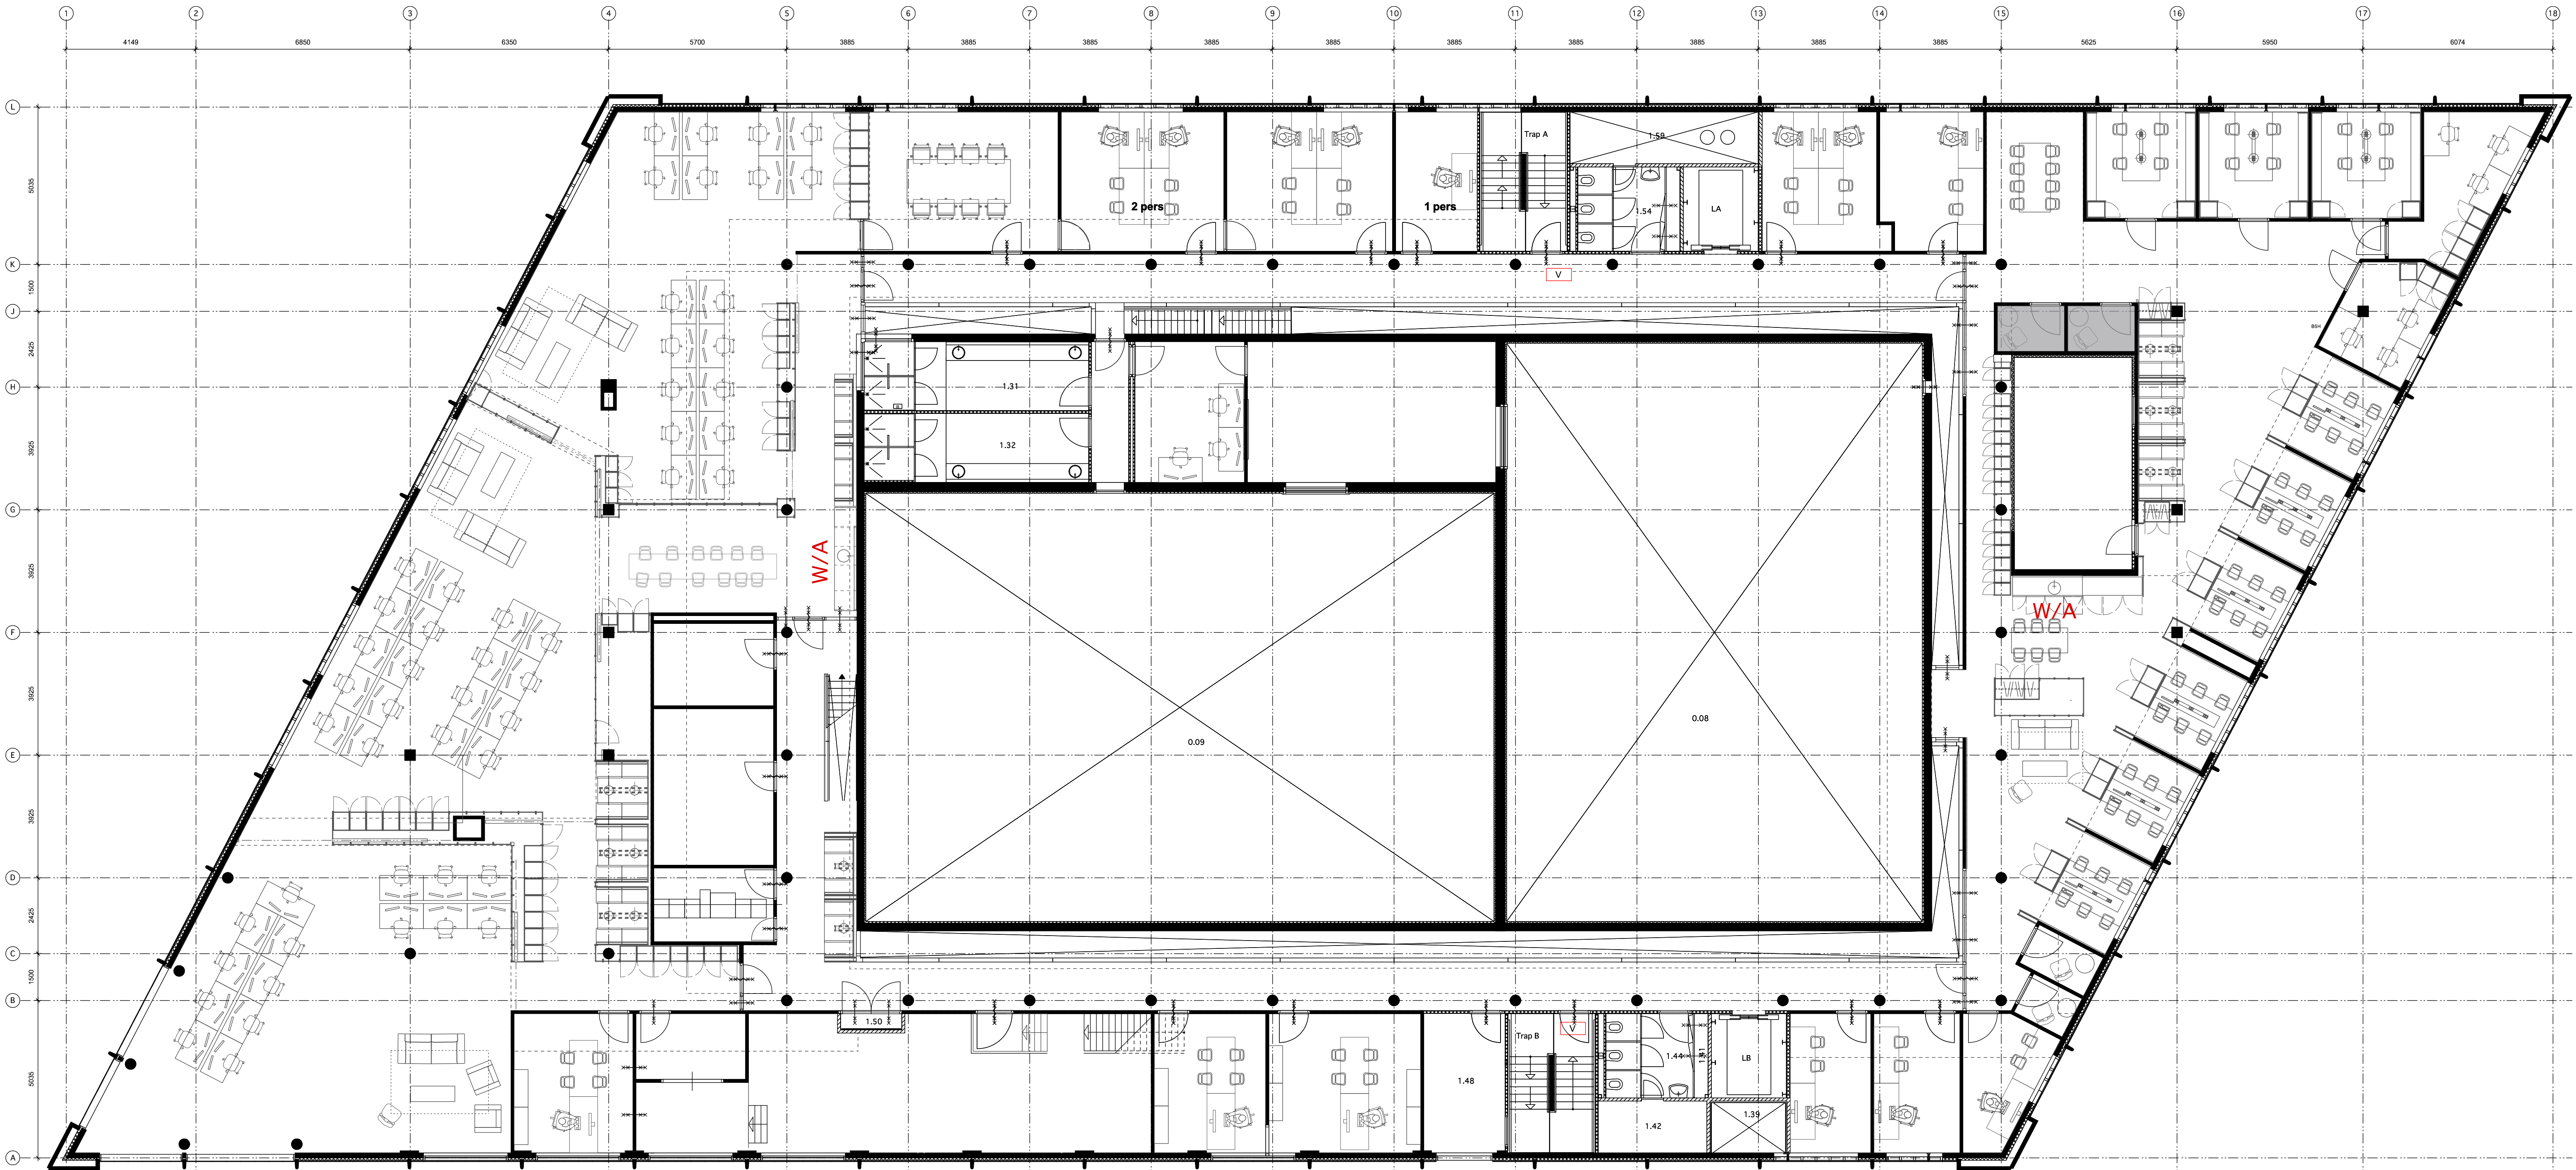

- beschermde vluchtroute
- extra beschermde vluchtroute

bk vloer = 4738 + P

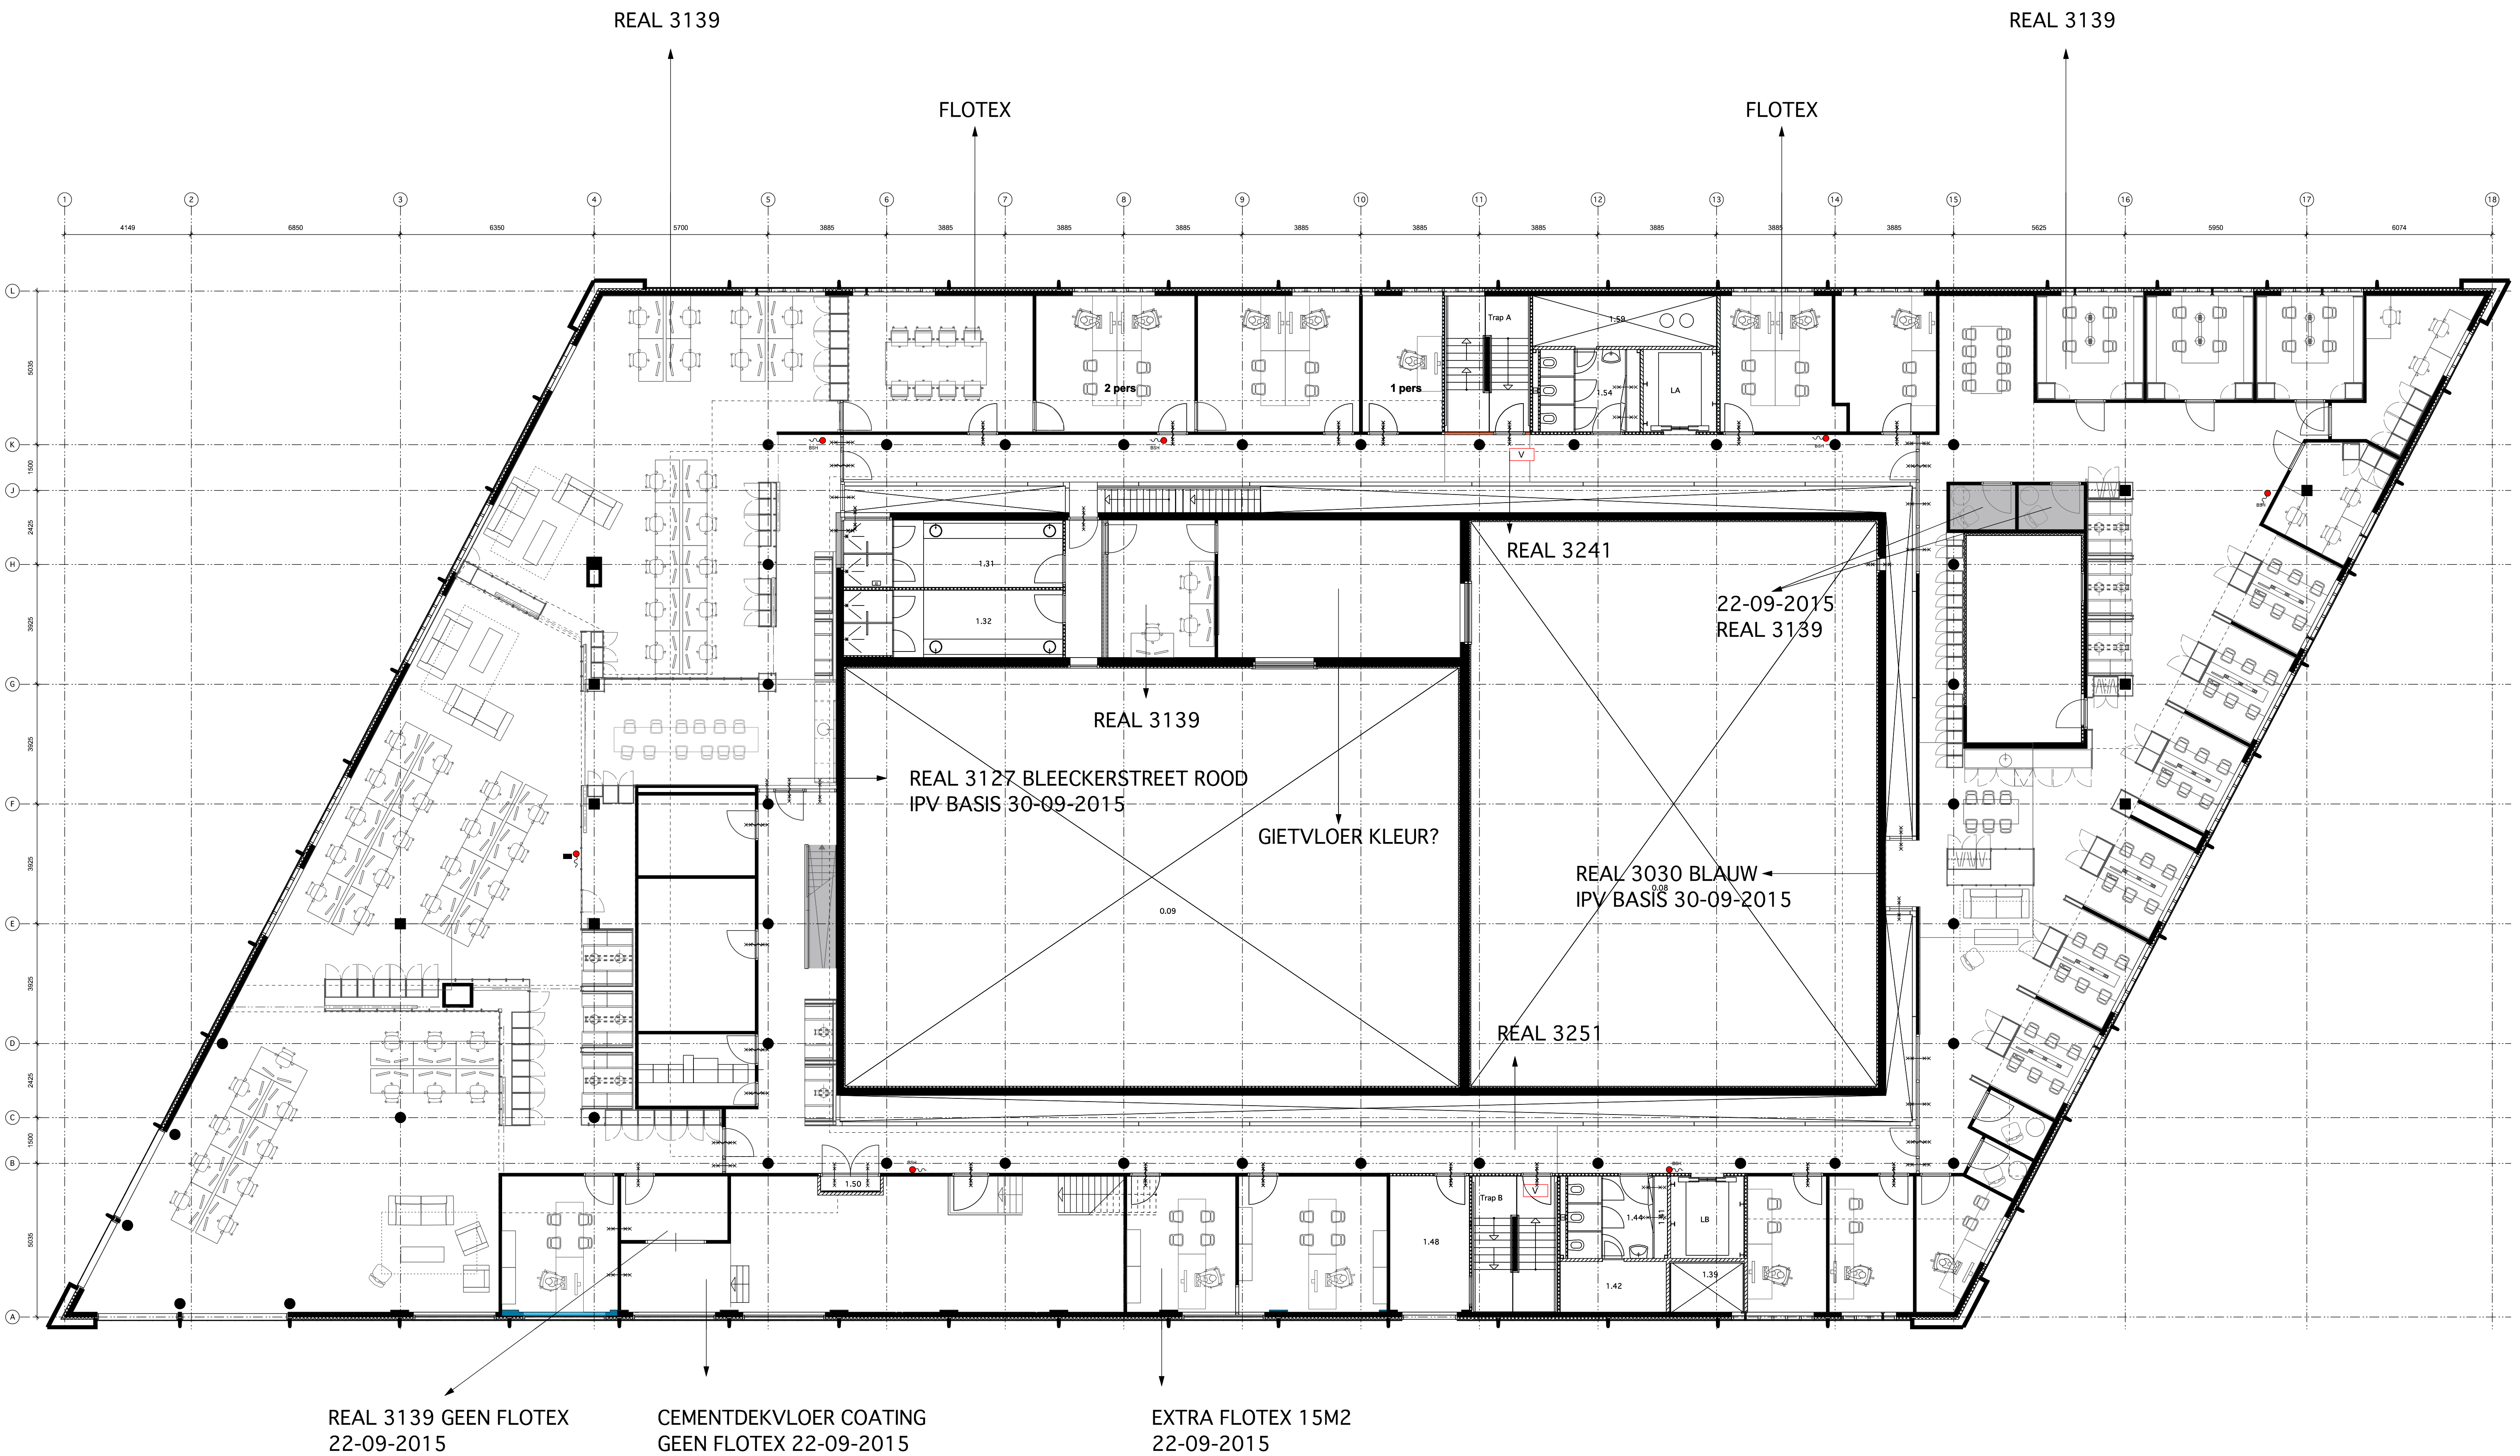

beschermde vluchtroute
extra beschermde vluchtroute

bk vloer = 4738 + P