




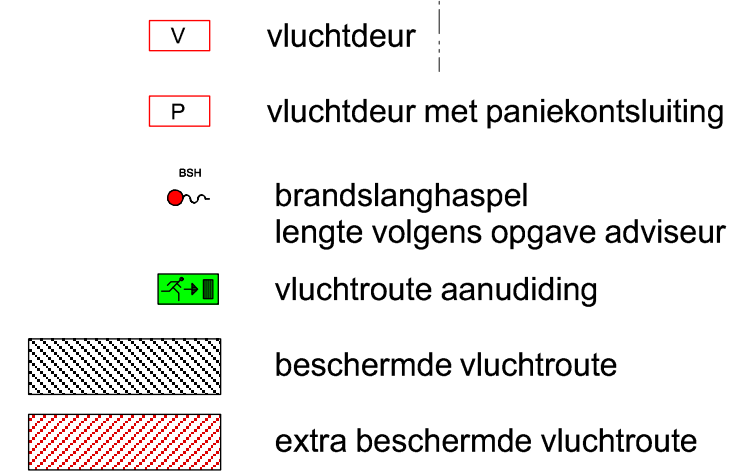


drawing no.	P440	origin date	11-11-15
phase	BA	print date	26-11-15

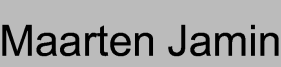


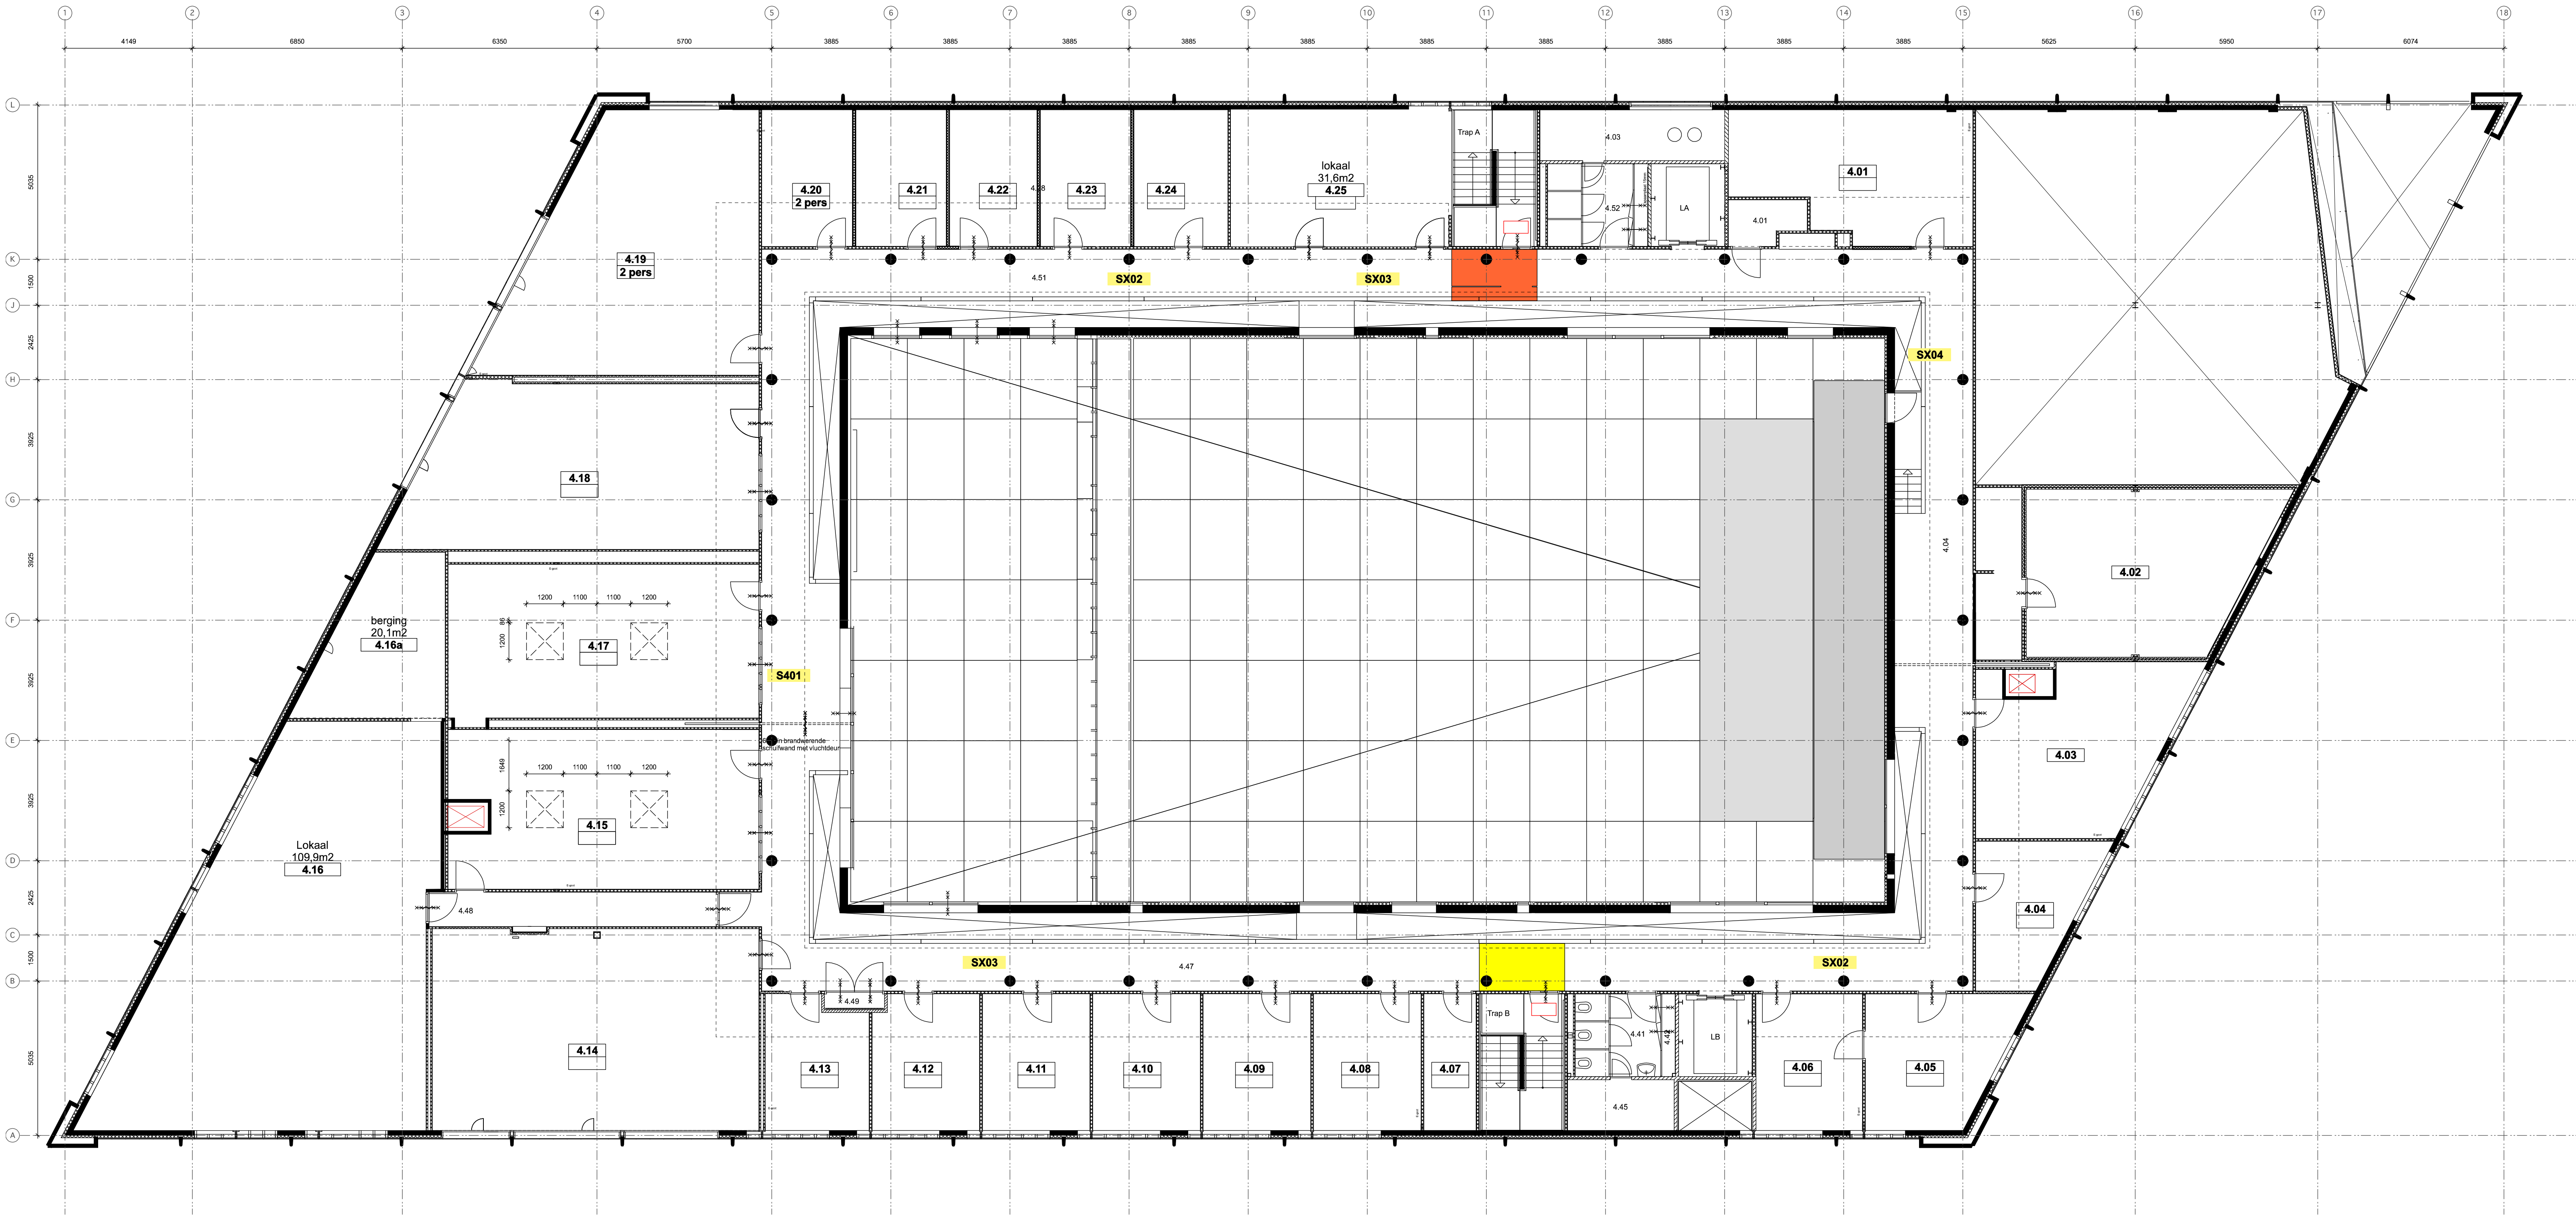



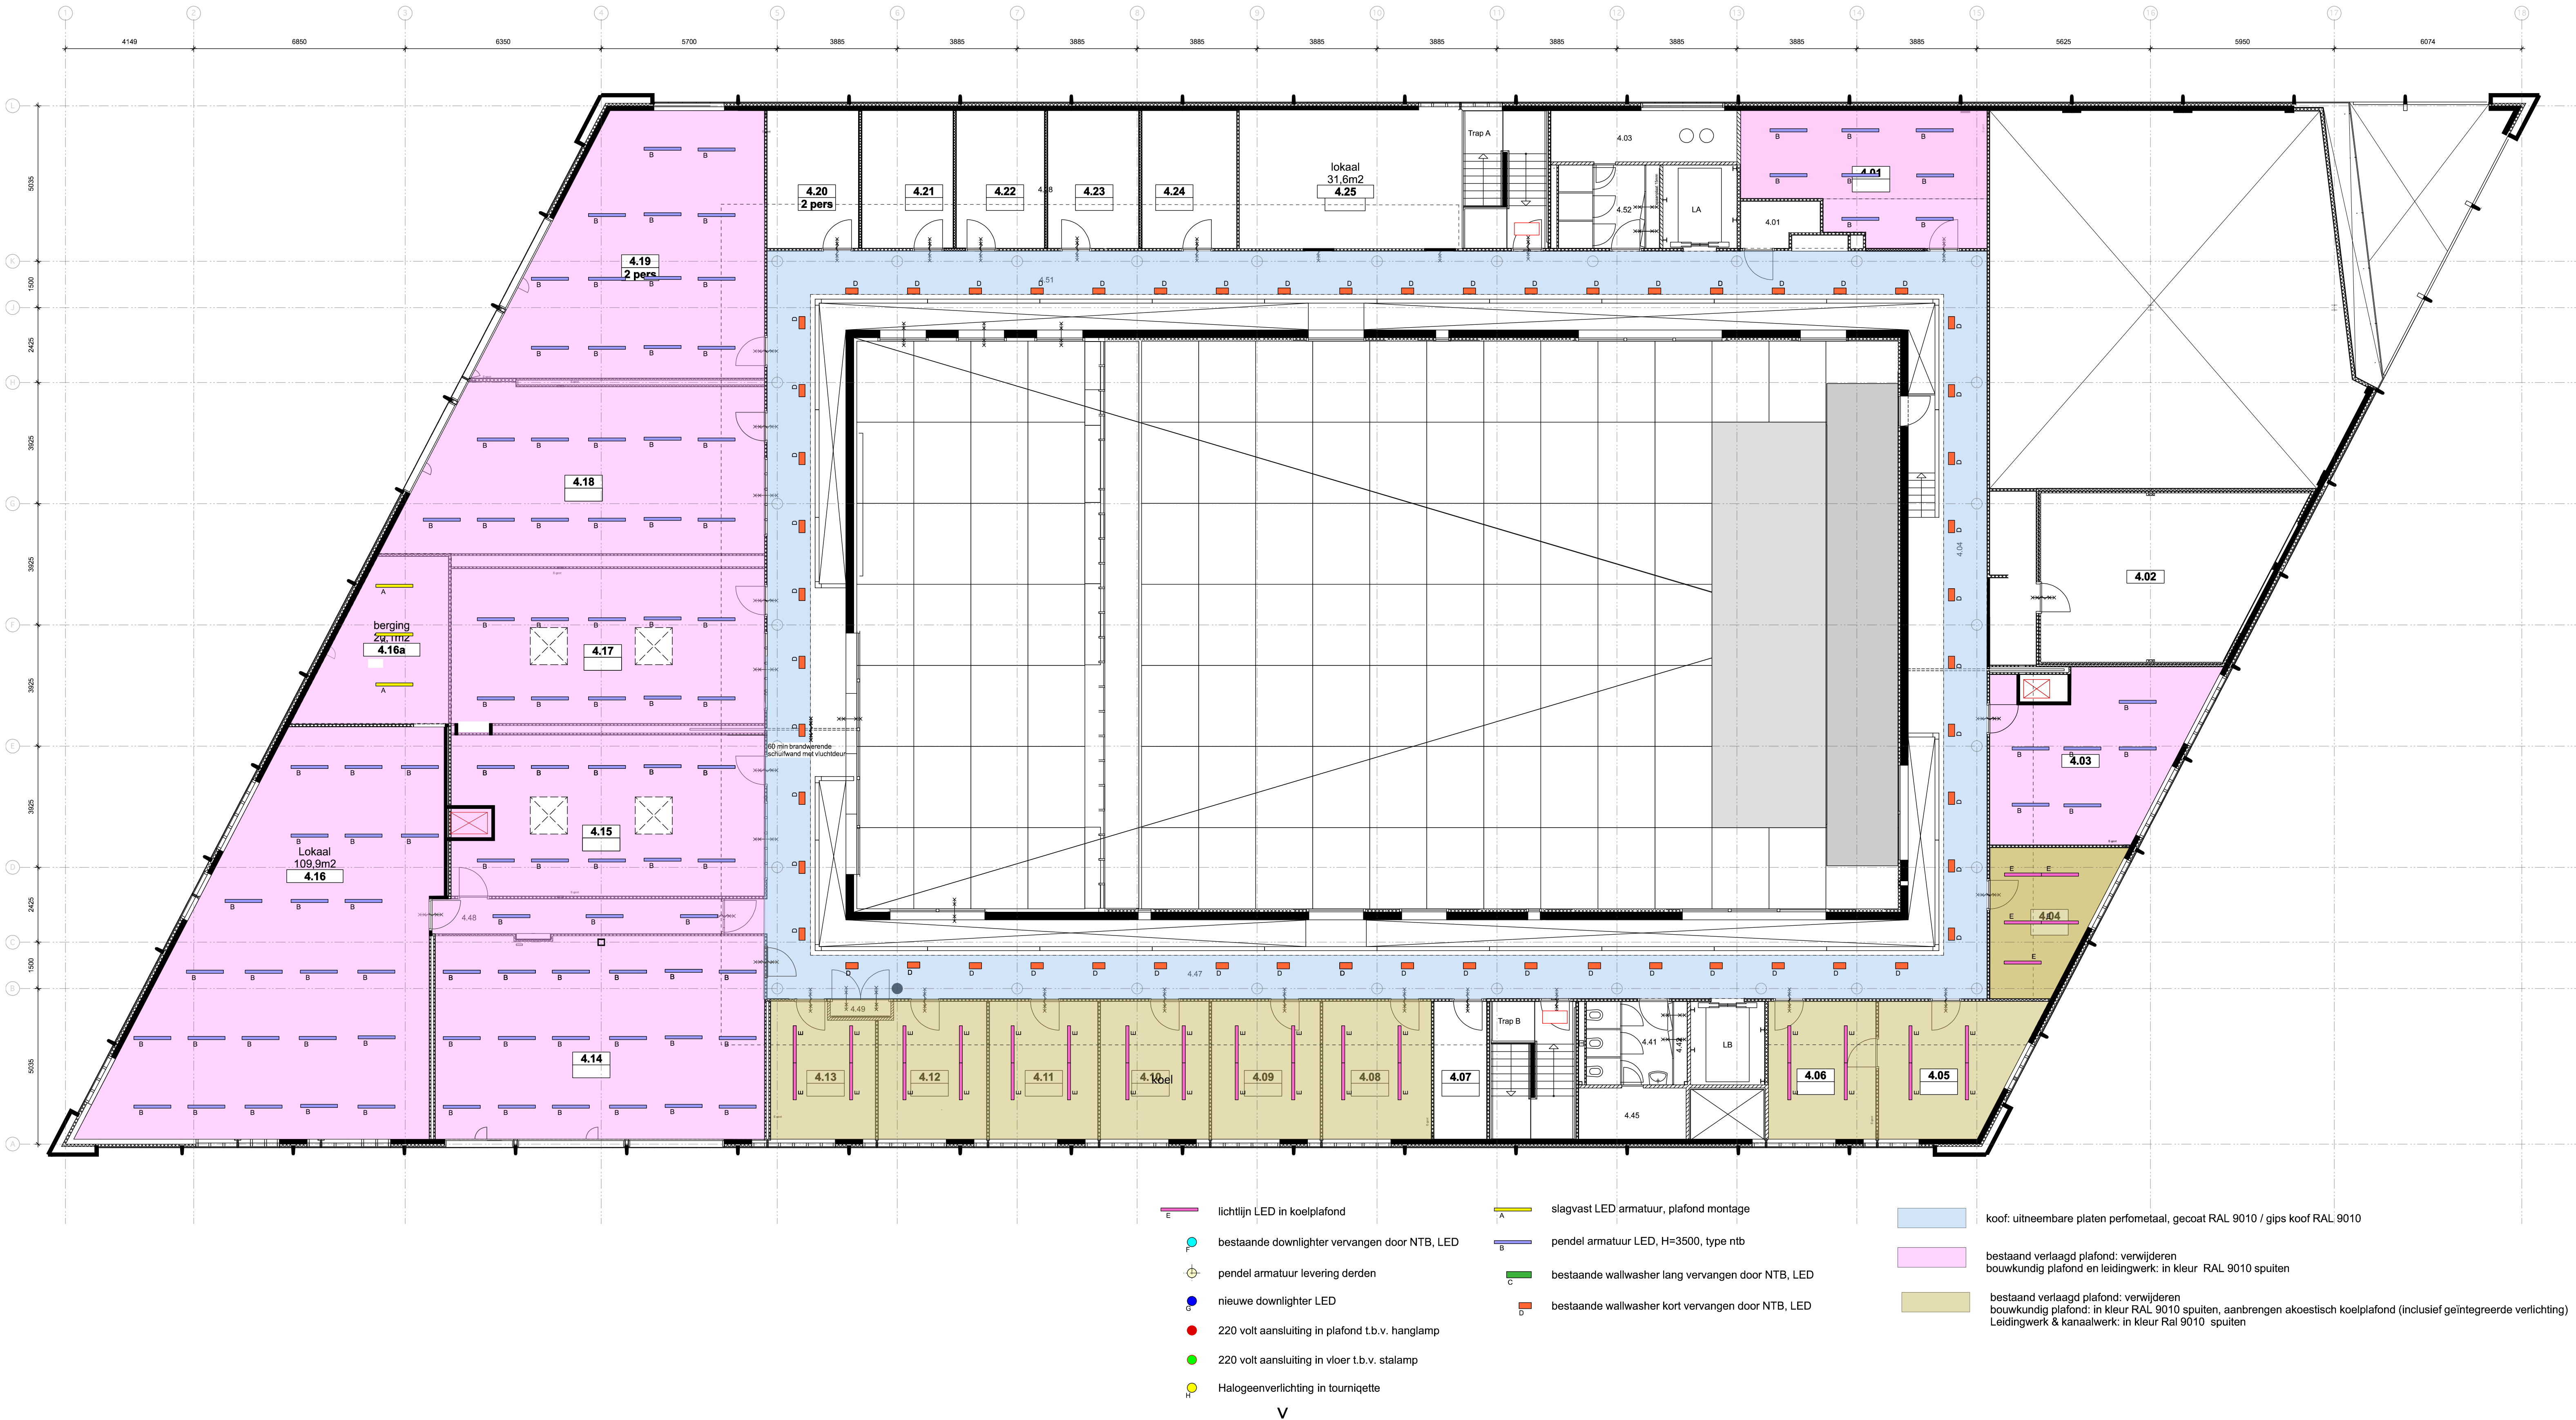

V

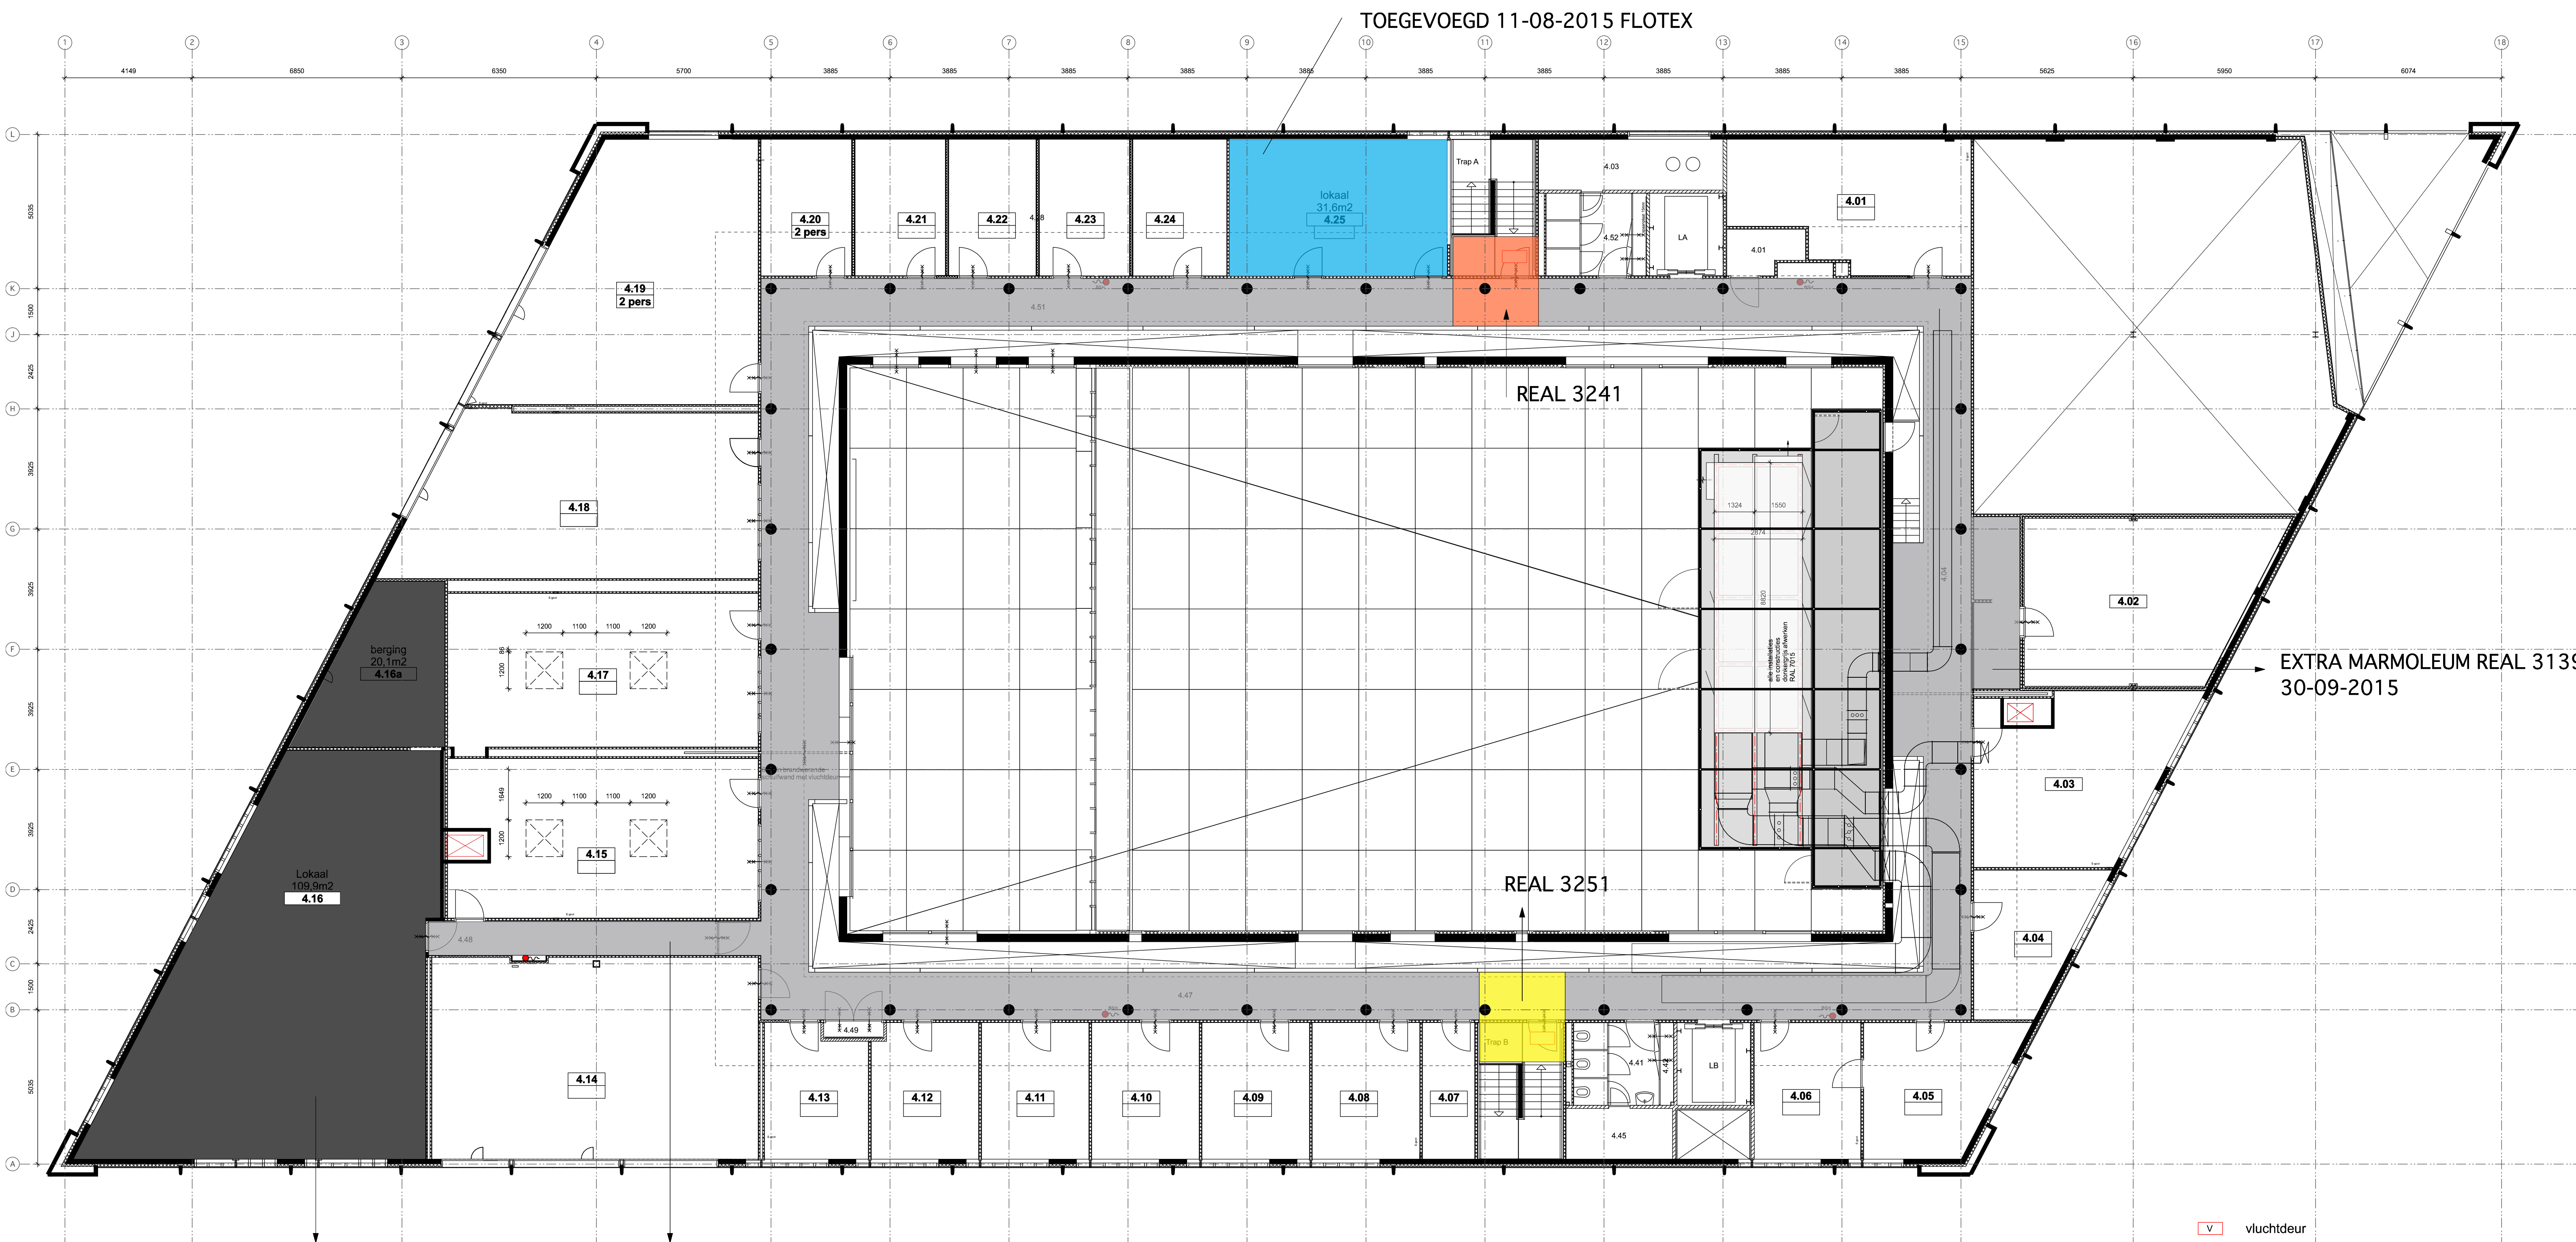

PU Vloer RAL 7038

REAL 3139 MARMOLEUM

- V vluchtdeur
- P vluchtdeur met paniekontsluiting
- BSH brandslanghaspel
lengte volgens opgave adviseur
- extra vluchtroute
- beschermde vluchtroute
- extra beschermde vluchtroute

EXTRA MARMOLEUM REAL 3139
30-09-2015

bk vloer = 14626 + P