


Overzicht valgewichtdeflectiemetingen 2021 Traject 13: N201

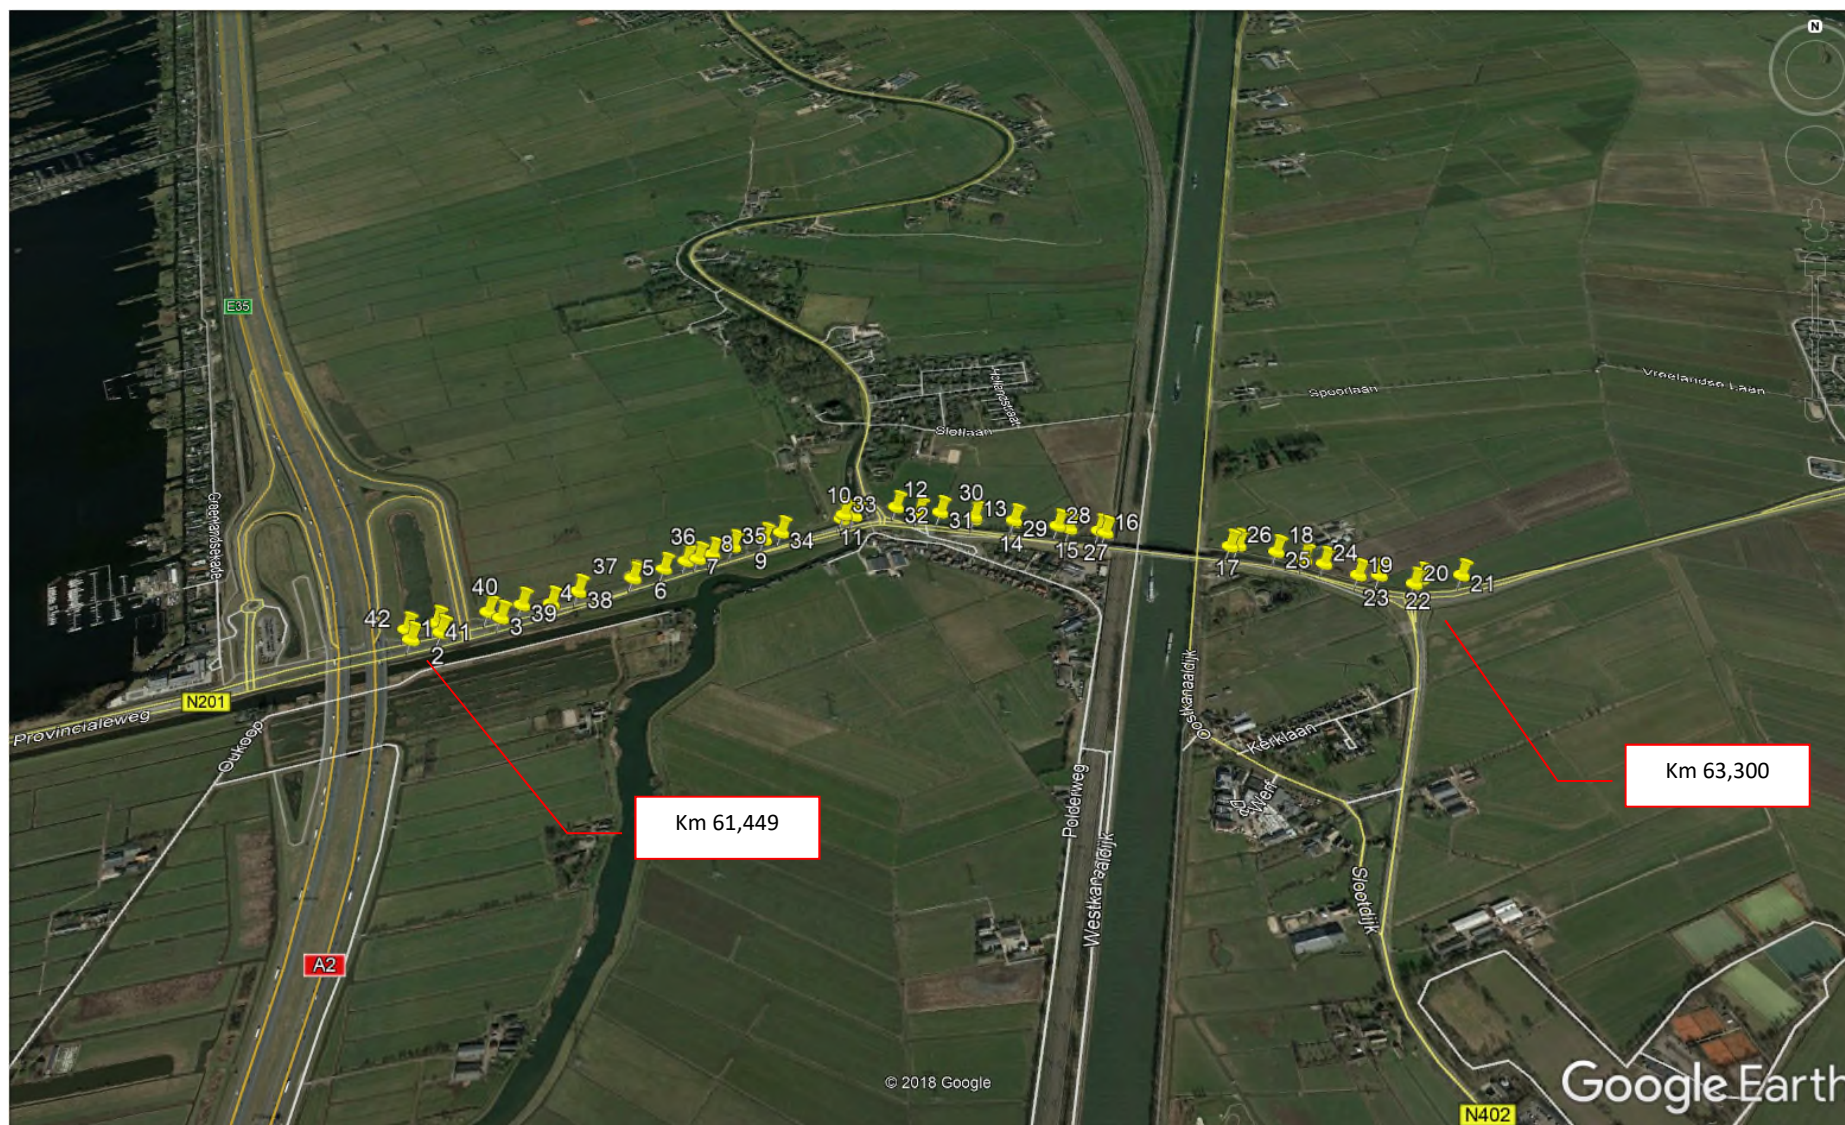

Overzicht valgewichtdeflectiemetingen 2021


Traject 20 en 21: N210 - N207



Overzicht valgewichtdeflectiemetingen 2021

Traject 27: N212 – N401 - N198



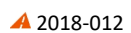

Overzicht valgewichtdeflectiemetingen 2021

Traject 62: N229



Overzicht valgewichtdeflectiemetingen 2021 Traject 78 en 79: N237-N238 en N237 – N413



N201

- Nulpunt: km 61.400
- km 62.865 - 62.975 = brug

N210

- Nulpunt: km 40.900
- Aflopend gestart

N212

- Nulpunt: km 8.000

N225

- Nulpunt: km 16.400
- km 16.200 - 16.400 = niet gemeten i.v.m. asfaltwerkzaamheden

N229

- Nulpunt: km 9.800
- Aflopend gestart

N229 Busbaan

- Nulpunt: km 9.700
- Busbaan enkel aflopende km aanwezig

N237

- Nulpunt: km 81.400