




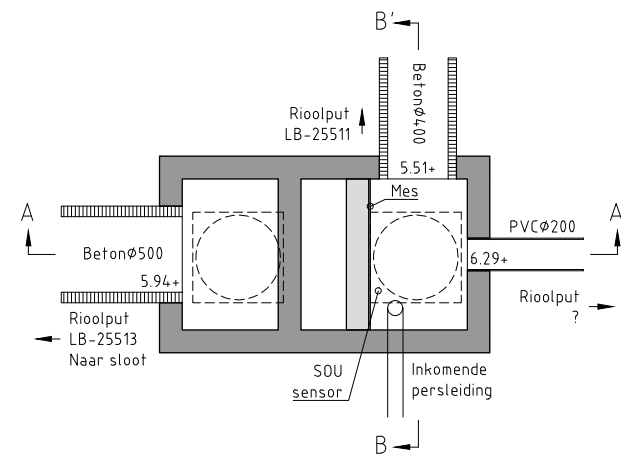


Bovenaanzicht

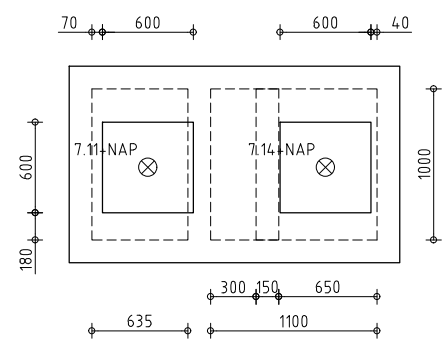


Bovenaanzicht dekplaat

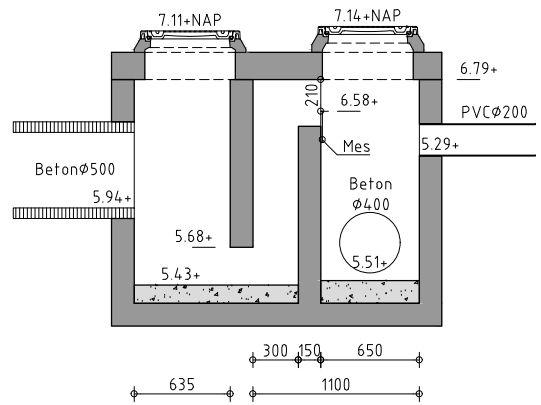

Doorsnede A-A'

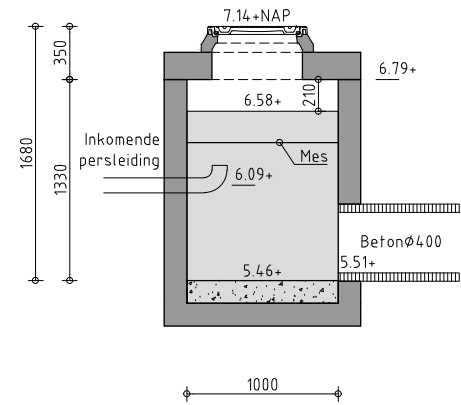

Doorsnede B-B'

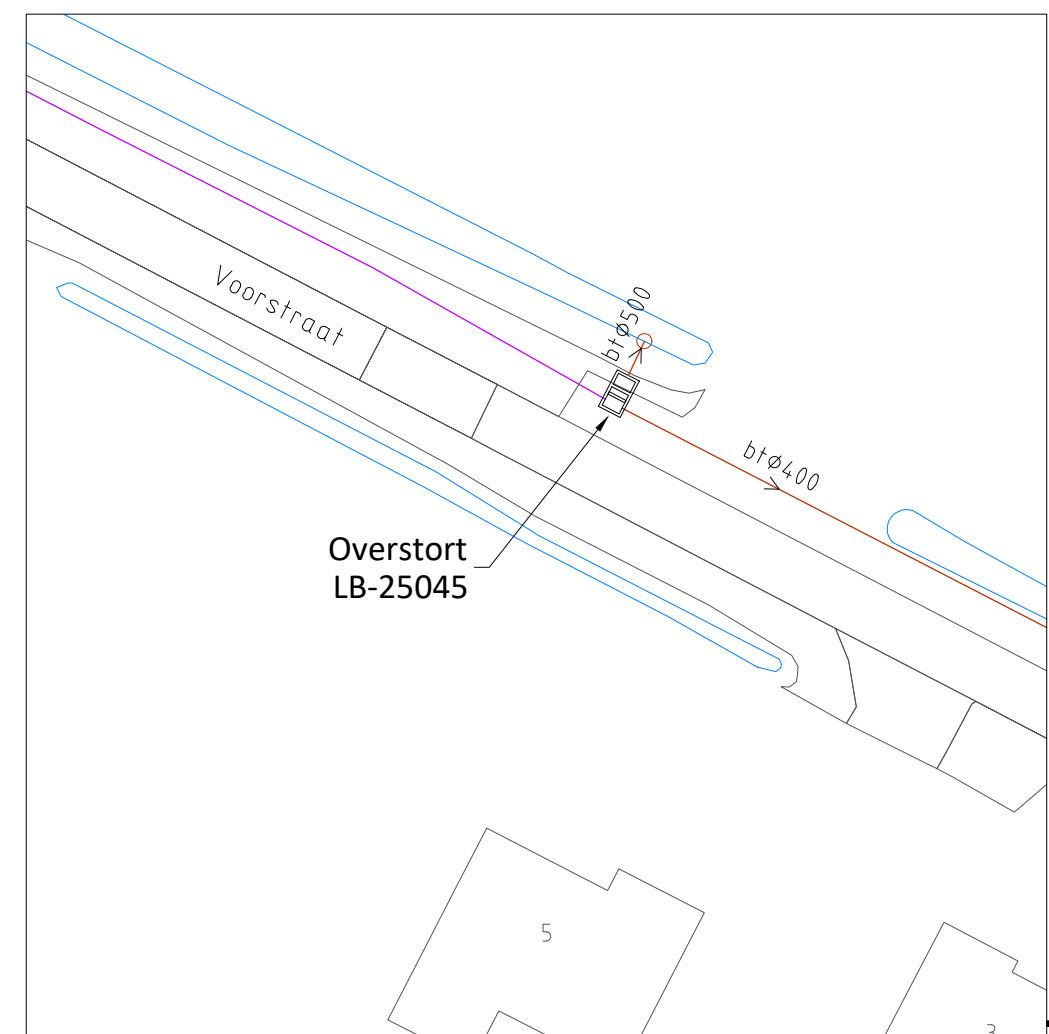

- Legenda
- Gemengd riool
 - Vuilwaterriool
 - Infiltratieriool
 - Hemelwaterriool
 - Persleiding

Putnr. LB-25045
GWA Externe overstortput
Drempelhoogte: 6.58+NAP
Drempellengte: 1000mm

Opdrachtgever	Tekenaar	Schaal
Gemeente Bernheze	XFM Design	1:50 / 1:200
Projectomschrijving	Datum	Formaat
Bijzondere constructies Kern Loosbroek	21-11-2021	A3
Tekeningomschrijving		Blad in bladen
GWA Externe overstortput Voorstraat 5		1 IN 1
Tekeningnummer	www.riooladvies-michel-sikkes.nl	
LB-25045		

Riooladvies Michel Sikkes
Efficient riool beheer, Meten in riolering