


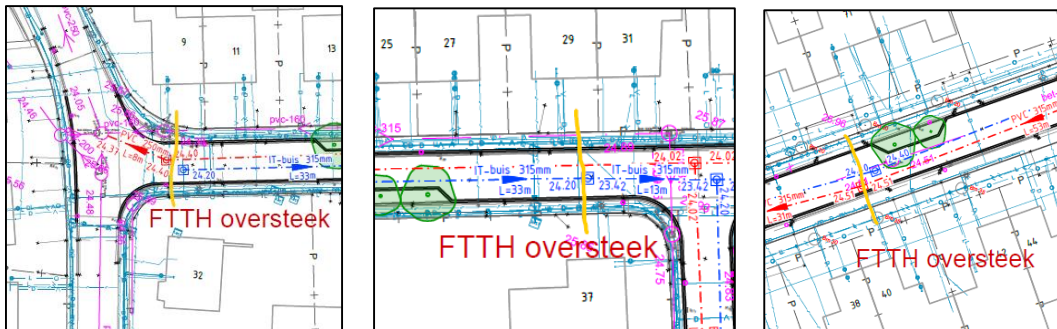
Verslag		
Datum vergadering	20-6-2023	
Plaats	Ducot Engineering & Advies	
Opdrachtgever	Gemeente Leudal	

Project	:	Winterstraat e.o.	
Projectnummer	:	23-003	
Onderwerp	:	Nutsoverleg	
Ons kenmerk	:	23-003-VER-20230703-Nutsoverleg	
Datum verslag	:	3-7-2023	
Opgesteld door	:	Kim Dahmen	
Aanwezig		Gemeente Leudal	John Janssen <a href="mailto:j.janssen@leudal.nl">j.janssen@leudal.nl</a>
		Ducot Engineering & Advies	Kim Dahmen <a href="mailto:k.dahmen@ducot.nl">k.dahmen@ducot.nl</a>
		ZiggoVodafone	Jan Housmans <a href="mailto:Jan.Housmans@circet.nl">Jan.Housmans@circet.nl</a>
		Enexis	Paul Vinken <a href="mailto:paul.vinken@enexis.nl">paul.vinken@enexis.nl</a>
Afwezig		WML (Peter Hennekens), KPN (Dwight Anthonij)	
Kopie		Aan allen	

**KPN (mail 27 juni 2023)**

- KPN geeft aan dat op 5 locaties kritisch situaties zijn m.b.t. overstekende glasvezelkabels op of zeer dicht bij Rioolputten of nieuwe bomen.

Winterstraat:



Lindestraat:




- Om schade te voorkomen eventueel putten verschuiven. Ducot gaat dit na en zal desbetreffende putten herpositioneren. Tijdens uitvoering wordt aandacht besteed aan overstekenende glasvezelkabels.


**ZiggoVodafone**

- Tweetal locatie boom tijdens uitvoering rekening houden met plaatsen boom.

Lindestraat:

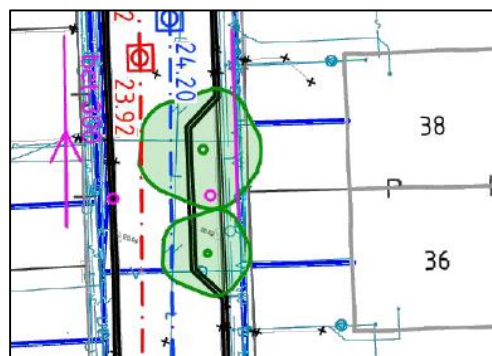

Berkenlaan:

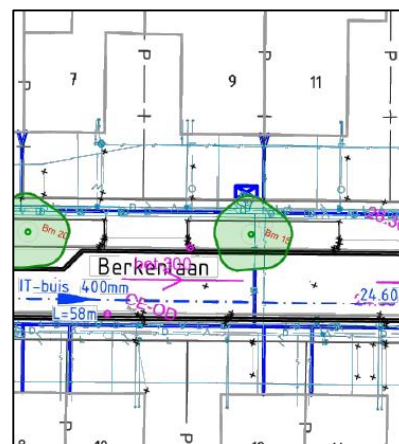

- Rekening houden met wortelschermen bij netwerken in de buurt van boomlocaties

### WML (mail 6 juni 2023)

- Er worden in het plan een aantal nieuwe bomen gepland. Daar waar deze naast de drinkwaterleiding komen dient er een wortelscherm te worden toegepast tot onder onze leiding. Dus ca. 1,20mtr onder maaiveld. De gemeente geeft aan dat wortelgeleidingsschermen worden opgenomen in het bestek.
- Verder zijn er een aantal bomen mogelijk op een huisaansluiting geprojecteerd. Verzoek is de locatie van de bomen zo te plannen dat deze niet boven op een leiding komen. Wat betreft de exacte locatie van een aansluiting dient u voorafgaand een proefsleuf te maken. Gemeente geeft aan dat tijdens uitvoering aandacht wordt besteed aan de huisaansluitingen van nutsbedrijven.
- Een gedeelte van het leidingnet, gele leidingen in onderstaand plaatje, dienen nog gesaneerd te worden.



- Naar de lange termijn afspraken tussen gemeente, Enexis en WML gekeken. Hierin is opgenomen dat onderstaand paars omkaderd gebied in de loop van 2024 door de gemeente gereconstrueerd zal worden. Voor WML is afgesproken dat de gele leidingen voorafgaand ook in 2024 gesaneerd worden. De gemeente geeft aan dat het streven is om eind 2023 te starten, dit conflicteert met de gemaakte afspraken.
- De gemeente geeft aan dat gefaseerd gaan werken. Hierdoor kunnen de werkzaamheden in de Winterstraat en Lindenstraat gelijktijdig met de werkzaamheden van WML plaatsvinden.
- De gemeente vraagt een gedetailleerde planning, zodat hier in de uitvoering rekening mee gehouden kan worden (actie WML)

### Enexis (mail 30 juni 2023)

- Saneringswerkzaamheden (gas incl. huisaansluiting) uitgevoerd voor week 34 (23)
- agv maatschappelijke ontwikkelingen energietransitie (zonnepanelen-warmtepompen-oplaadpalen) zijn er nieuwe ontwerpkaders aangaande elektriciteitsnet.
- Ten aanzien van de reconstructie hoeven er geen kabels en/of leidingen verlegd worden. Omdat Enexis geen werkzaamheden hebben t.b.v. het verleggen van onze nutsvoorzieningen gaan zij **geen netverbetering toepassen**.
- In de komende tijd zal Enexis met een beleid komen waaruit zal blijken hoe de prioriteiten zullen gaan worden.

### **Algemeen**

Afgesproken wordt dat de actuele (riool)ontwerptekeningen gedeeld worden in DWG en PDF.