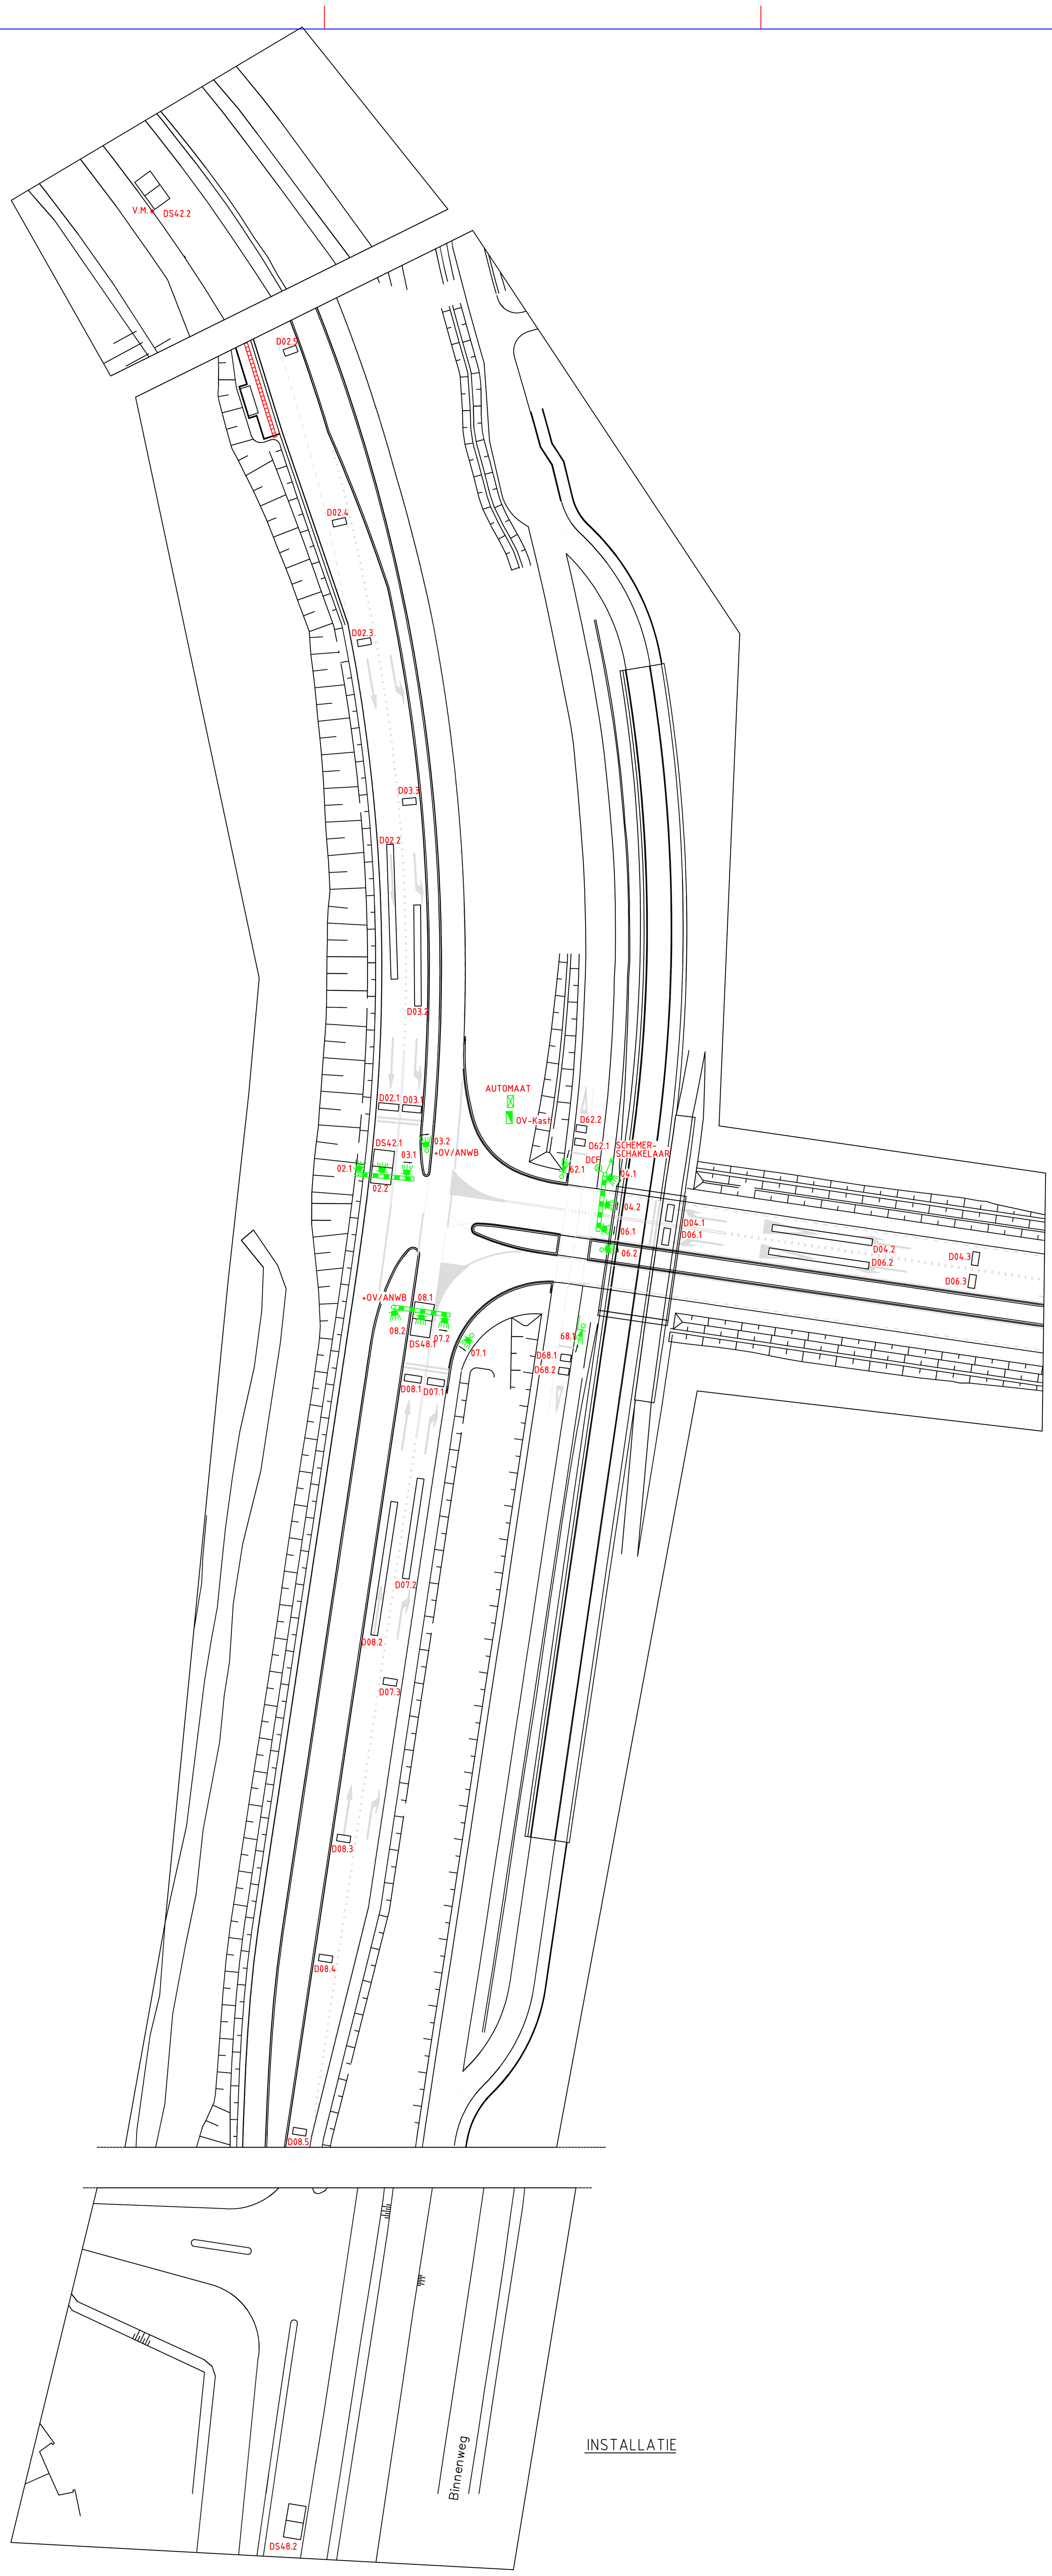

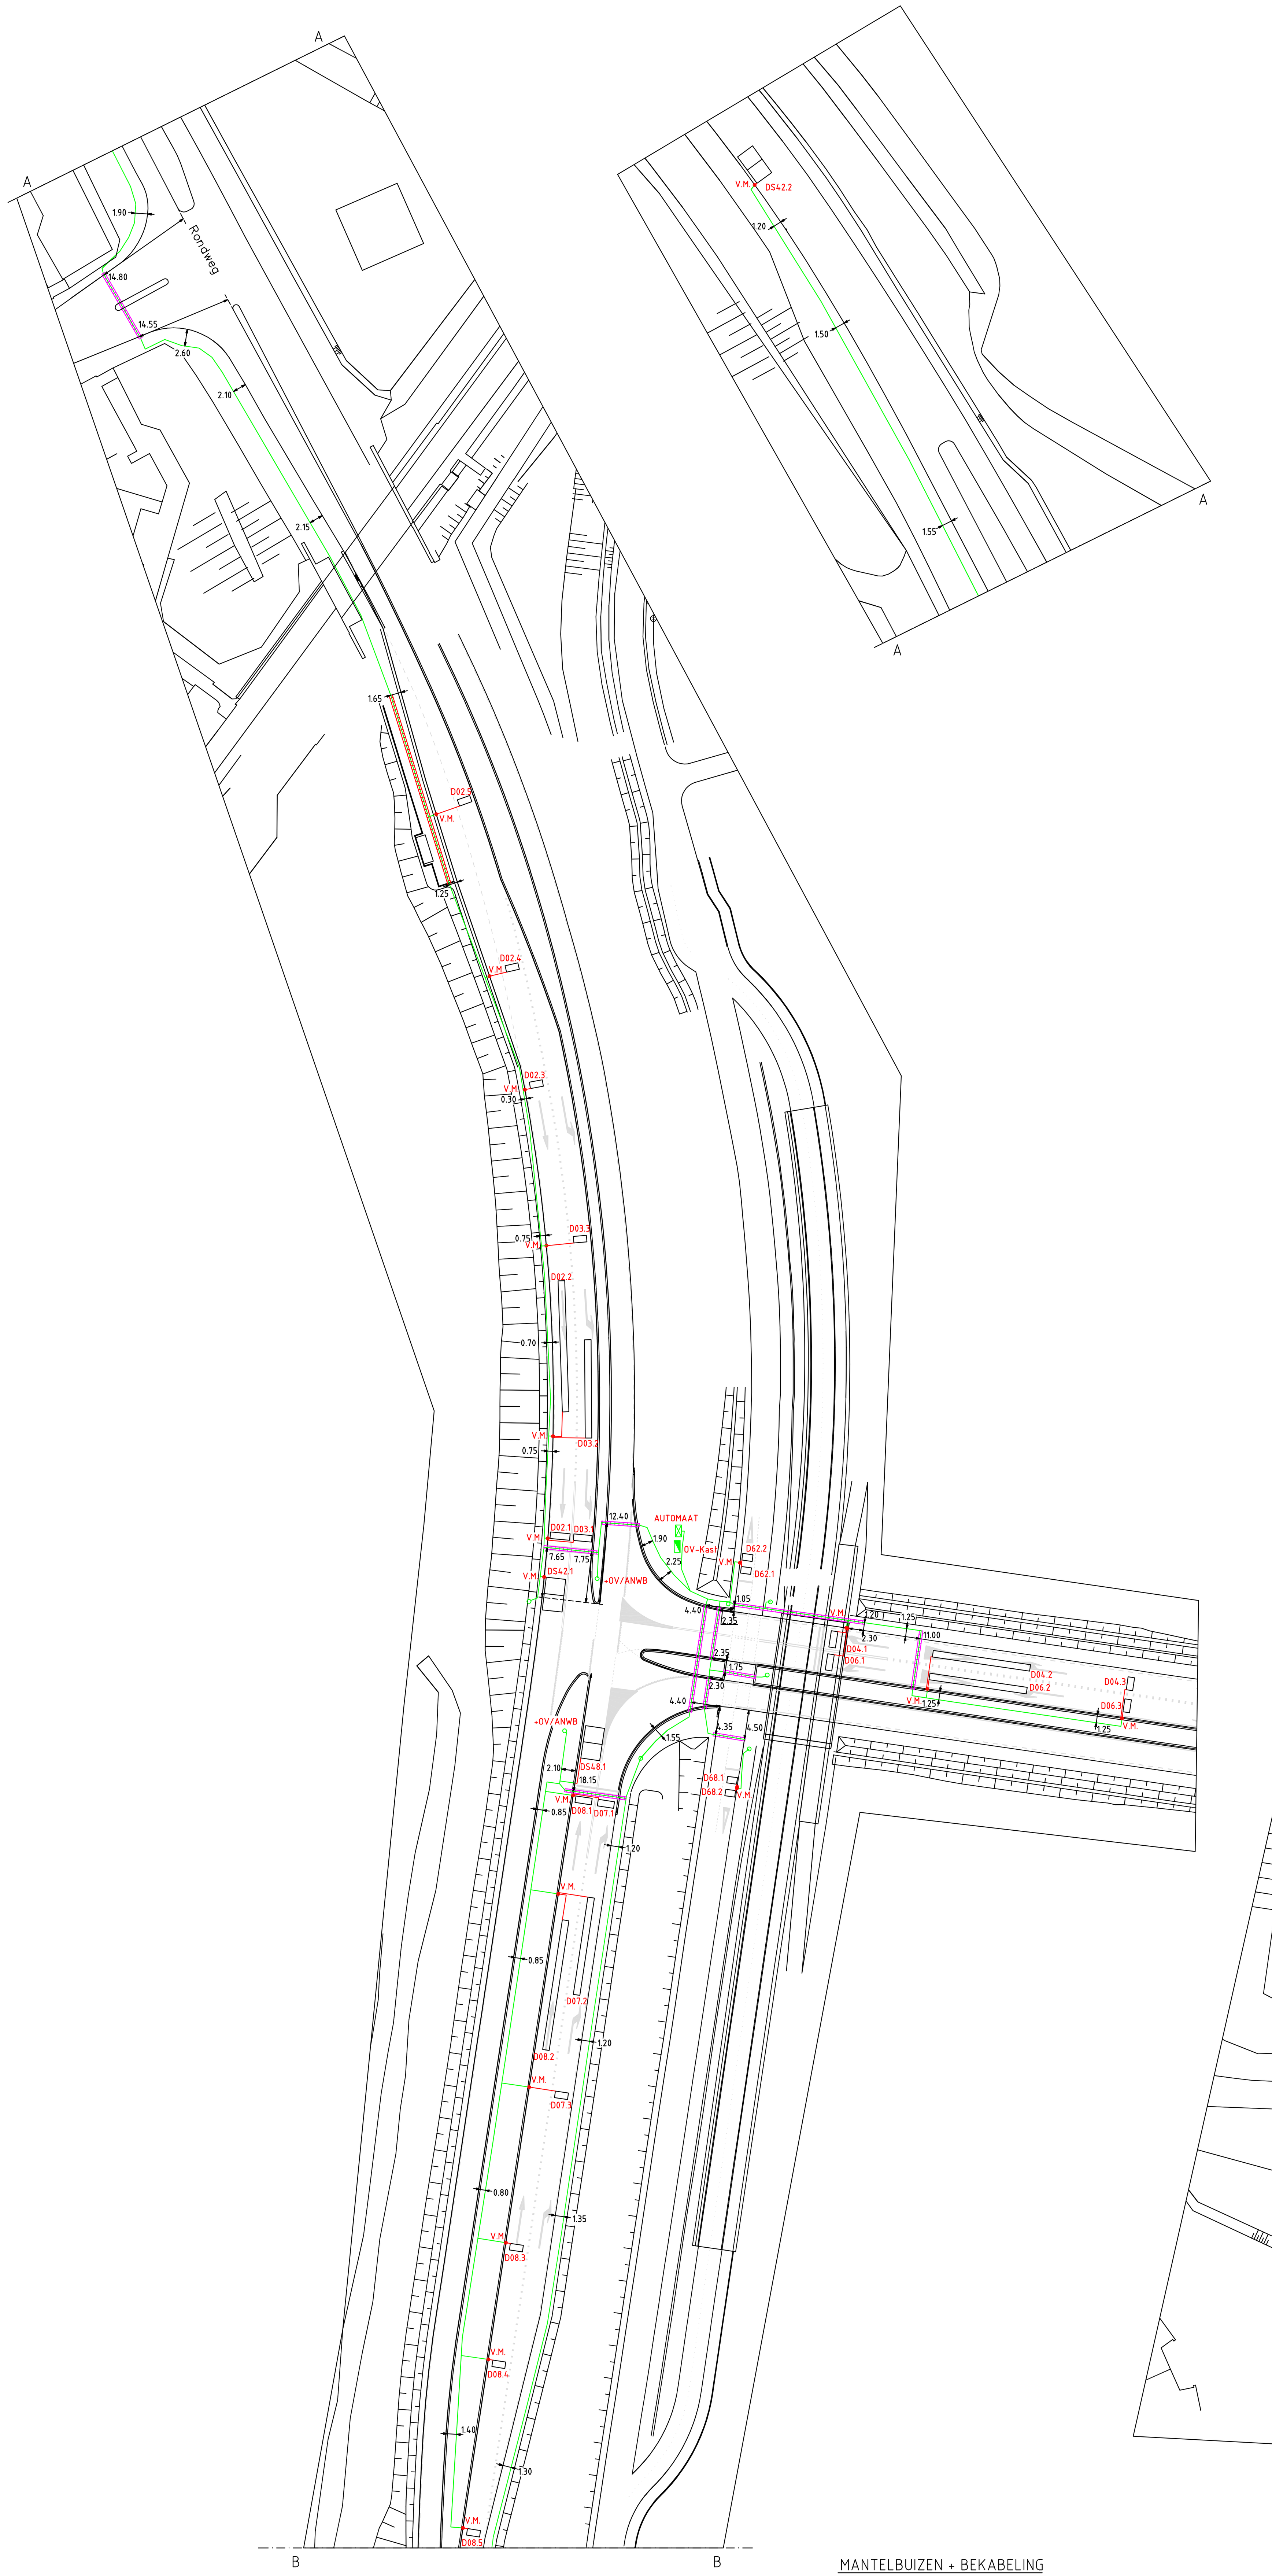

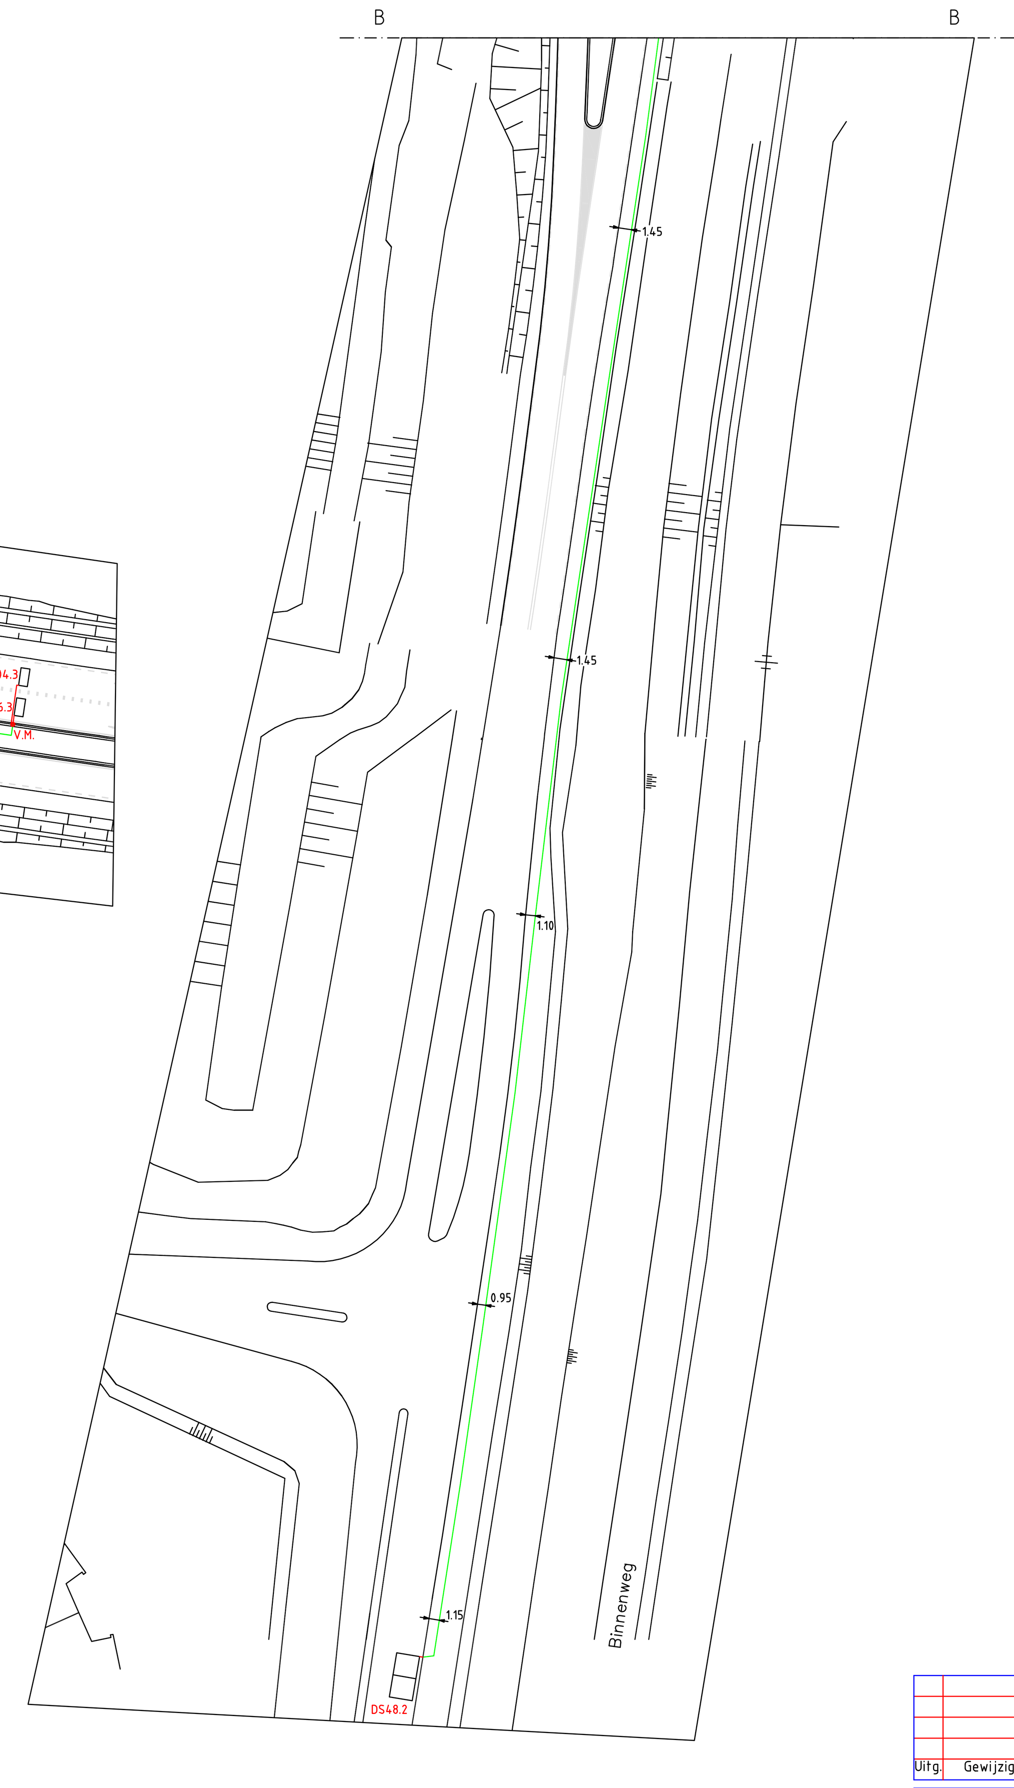

DETECTIELUSSEN

AUTO-LUSSEN KLINKER	AUTO-LUSSEN ASFALT	FIETS-LUSSEN KLINKER	FIETS-LUSSEN ASFALT	AFMETING VAN LUS IN METERS	AANTAL WINDINGEN VAN LUS	WIJZE VAN SCHAKELEN PARALLEL	WIJZE VAN SCHAKELEN SERIEEL	AANDUIDING DETEKTORKAST EN AANSL.NR. IN AUTOMAAT	OPMERKING AFSTAND TOT STOPSTREEP (METERS)
	D02.1			1x3	5				1
	D02.2			20x1	2				20
	D02.3			1x3	5				70
	D02.4			1x3	5				88
	D02.5			1x3	5				114
	D03.1			1x3	5				1
	D03.2			20x1	2				17
	D03.3			1x3	5				47
	D04.1			1x3	5				1
	D04.2			20x1	2				17
	D04.3			1x3	5				47
	D06.1			1x3	5				1
	D06.2			20x1	2				17
	D06.3			1x3	5				47
	D07.1			1x3	5				1
	D07.2			20x1	2				17
	D07.3			1x3	5				47
	D08.1			1x3	5				1
	D08.2			20x1	2				20
	D08.3			1x3	5				70
	D08.4			1x3	5				88
	D08.5			1x3	5				114
	DS42.1			3x5	3				-5
	DS42.2			3x5	3				300
	DS48.1			3x5	3				-5
	DS48.2			3x5	3				300

CODE DETEKTOR :
MATERIAAL VAN LUS NAAR DETEKTOR : ZIE KABELLIJST
MATERIAAL LUSSEN : XLPE/XLPE 1,5mm+4mm

SYMBOOL	VERKLARING
	AUTOMAAT (AUT)
	SEKTIEKAST (SK)
	OV-KAST
	VOORWAARSCHUWINGSSEIN (VWS)
	2 LICHTS LANTAARN 20CM TYPE "MAASTRICHT"
	2 LICHTS LANTAARN 20CM
	1 LICHTS LANTAARN 20CM (EVT KNIPPER)
	3 LICHTS LANTAARN 20CM VOORZIEN VAN ACHTERGRONDSCHILD
	1 LICHTS LANTAARN 30CM (EVT KNIPPER)
	2 LICHTS LANTAARN 30CM (EVT KNIPPER)
	3 LICHTS LANTAARN 30CM VOORZIEN VAN ACHTERGRONDSCHILD
	3 LICHTS LANTAARN 8CM (SEC)
	BUSLANTAARN (9-DOG)
	KAR-ANTENNE
	SCHEMERSCHAKELAAR
	DRUKKNOP (DRK)
	DRUKKNOP (DRK) + WAIT-SIGNAAL
	BEL
	WACHTTIJDVOORSPELLER
	ROODLICHTCAMERA (RLC)
	UITLEGGER
	PORTAAL
	MANTELBUIS
	DETECTIELUS
	DETECTIELUS HANDHAVEN

Van	Naar	Doorsnede
Automaat	Lnt 62.1	VL EO-YMeKaszh 4x1,5
Automaat	Lus D62.1+D62.2	UXL 4x1,5
Automaat	Lnt 4.1+4.2+6.1	VL EO-YMeKaszh 12x1,5
Automaat	Schemerschakelaar	UXL 2x1,5
Automaat	DCF-Ontvanger	UXL 4x1,5
Automaat	Lus D04.1+D06.1	UXL 4x1,5
Automaat	Lus D04.2+D06.2	UXL 4x1,5
Automaat	Lus D04.3+D06.3	UXL 4x1,5
Automaat	Lnt 6.2	VL EO-YMeKaszh 4x1,5
Automaat	Lnt 68.1	VL EO-YMeKaszh 4x1,5
Automaat	Lus D68.1+D68.2	UXL 4x1,5
Automaat	Lnt 7.1	VL EO-YMeKaszh 4x1,5
Automaat	Lnt 7.2+8.1+8.2	VL EO-YMeKaszh 12x1,5
Automaat	Lus D07.1+D08.1	UXL 4x1,5
Automaat	Lus D07.2+D08.2	UXL 4x1,5
Automaat	Lus D07.3	UXL 2x1,5
Automaat	Lus D08.3	UXL 2x1,5
Automaat	Lus D08.4	UXL 2x1,5
Automaat	Lus D08.5	UXL 2x1,5
Automaat	Lnt 3.2	VL EO-YMeKaszh 4x1,5
Automaat	Lnt 2.1+2.2+3.1	VL EO-YMeKaszh 12x1,5
Automaat	PTZ cam Pan	Eltrans 2x2x0,8
Automaat	PTZ cam PSign	COAX 6
Automaat	PTZ cam Voed.	HO-YMvKas 2x2,5
Automaat	Lus D02.1+D03.1	UXL 4x1,5
Automaat	Lus D02.2+D03.2	UXL 4x1,5
Automaat	Lus D03.3	UXL 2x1,5
Automaat	Lus D02.3	UXL 2x1,5
Automaat	Lus D02.4	UXL 2x1,5
Automaat	Lus D02.5	UXL 2x1,5

Uitg	Gewijzigd	Datum	Gecontroleerd	Datum	Omschrijving

HOUTEN
N421 / A12

REVISIETEKENING

	Naam	Datum	Versie	Formaat
Getekend:	M.Schluter	06-04-2015	0	A0
Gecontr.:			Uitgave	Schaal
Aantal bladen:				1:500

Vialis Infratechniek
Vialis Infratechniek
Molenstraat 14
4033 AV Lienden
Postbus 6241
4000 HE Tiel
tel.:(0344) 60 97 50
fax:(0344) 60 97 51

AS-BUILT
A0-2015-320053

T:\VIALIS\320053 HOUTEN\A0-2015-320053_VRI.DWG