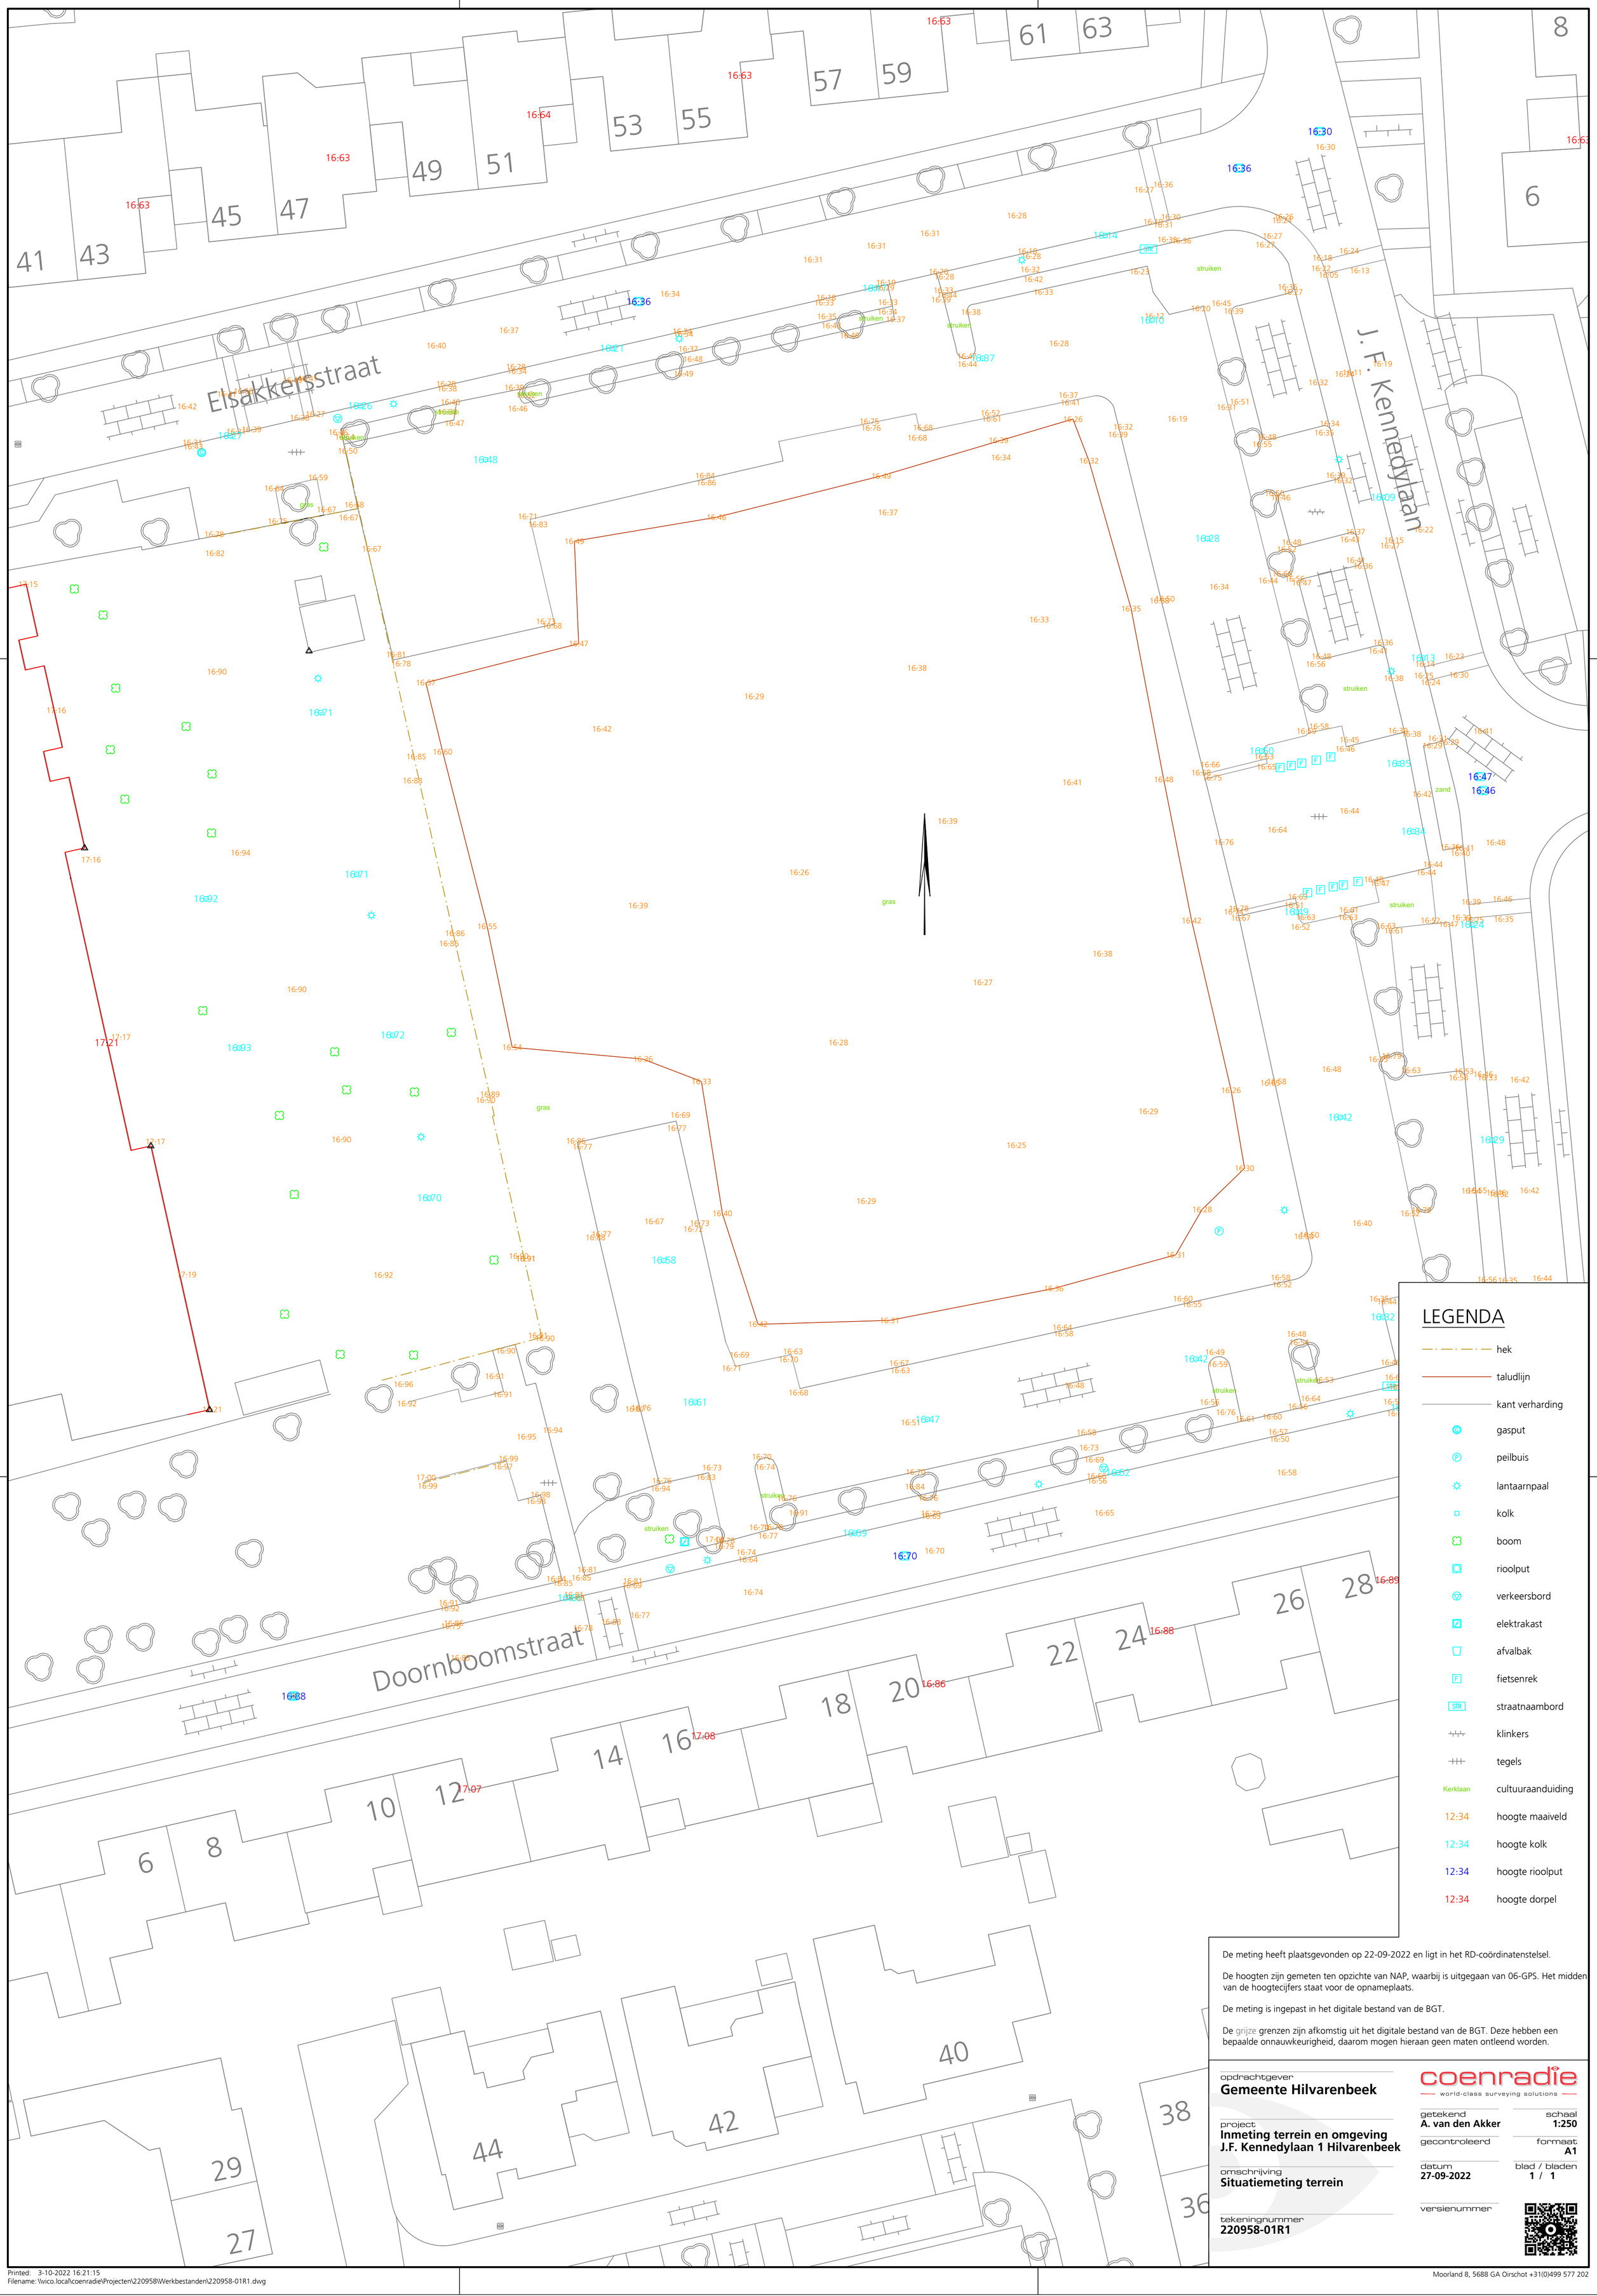

De meting heeft plaatsgevonden op 22-09-2022 en ligt in het RD-coördinatenstelsel.

De hoogten zijn gemeten ten opzichte van NAP, waarbij is uitgegaan van 06-GPS. Het midden van de hoogtecijfers staat voor de opnameplaats.

De meting is ingepast in het digitale bestand van de BGT.

De grijze grenzen zijn afkomstig uit het digitale bestand van de BGT. Deze hebben een bepaalde onnauwkeurigheid, daarom mogen hieraan geen maten ontleend worden.

opdrachtgever
Gemeente Hilvarenbeek

project
Inmeting terrein en omgeving J.F. Kennedylaan 1 Hilvarenbeek

omschrijving
Situatiemeting terrein

tekeningnummer
220958-01R1

coenradie
world-class surveying solutions

getekend **A. van den Akker**
schaal **1:250**
gecontroleerd
formaat **A1**
datum **27-09-2022**
blad / bladen **1 / 1**
versienummer

Printed: 3-10-2022 16:21:15
Filename: \\vico.local\coenradie\Projecten\220958\Werkbestanden\220958-01R1.dwg

Moorland 8, 5688 GA Oirschot +31(0)499 577 202