

## Visuele vrijgave asbest risicoklasse 1 door DTA

Projectnummer : 2020471  
 Opdrachtgever : Stichting Herstel Erfgoed De Marne Contactpersoon:  
 Adres : 20200536  
 PC en Plaats : 2020053620200536  
 Adres werklocatie : Mernaweg 55 Wehe Den Hoorn  
 Werkzaamheden in : fabriek / woning / kantoor / agrarisch bouwwerk / *vanrally schoolgebouw*  
 Tijdens werk : In gebruik / ~~niet in gebruik~~  
 Uitvoering in : Containment / Openlucht / Glove-bag\*  
*1 binnensamen*  
 Aanvangsdatum : *12* ~~10~~-10-2020 Aanvangstijd : *9.30* uur  
 Einddatum : *12* ~~10~~-10-2020 Eindtijd : *10.00* uur  
 Naam DTA : Hendrik Martens  
 Asbestinventarisatie : ☒ aanwezig code: *AIR18863* datumafgifte: *14-10-20*  
☐ niet aanwezig ☒ Opgesteld door: *Team 2 Advies*

|   |   |
|---|---|
| <input type="checkbox"/> Type A SC-540 inventarisatie uitgevoerd<br><input type="checkbox"/> alleen hechtgebonden asbest aanwezig.<br><input type="checkbox"/> ook niet-hecht-gebonden asbest aanwezig.<br>Zie de opsomming van de bron(nen) hieronder:                                                                                                | <input checked="" type="checkbox"/> Type B SC-540 inventarisatie uitgevoerd<br><input type="checkbox"/> alleen hecht-gebonden asbest.<br><input checked="" type="checkbox"/> ook niet-hecht-gebonden asbest aanwezig.<br>Zie voor de bron(nen) het inventarisatierapport       |
| <input checked="" type="checkbox"/> Bron 1: Materiaalomschrijving: <i>Parking in gers</i><br>Soort asbest : chrysotiel / amosiet / crocidoliet / niet vastgesteld / .....*<br>Hechtgebonden: Ja / <del>neen</del> Hoeveelheid : ..... m <sup>2</sup> / m <sup>3</sup> *<br>Risicoklasse : <i>1</i> / 2 / 3 / nvt* <i>conferentie handboek internum</i> | <input type="checkbox"/> Bron 2: Materiaalomschrijving: .....<br>Soort asbest : chrysotiel / amosiet / crocidoliet / niet vastgesteld / .....*<br>Hechtgebonden: Ja / <del>neen</del> Hoeveelheid : ..... m <sup>2</sup> / m <sup>3</sup> *<br>Risicoklasse : 1 / 2 / 3 / nvt* |
| <input type="checkbox"/> Bron 3: Materiaalomschrijving: .....<br>Soort asbest : chrysotiel / amosiet / crocidoliet / niet vastgesteld / .....*<br>Hechtgebonden: Ja / <del>neen</del> Hoeveelheid : ..... m <sup>2</sup> / m <sup>3</sup> *<br>Risicoklasse : 1 / 2 / 3 / nvt*                                                                         | <input type="checkbox"/> Bron 4: Materiaalomschrijving: .....<br>Soort asbest : chrysotiel / amosiet / crocidoliet / niet vastgesteld / .....*<br>Hechtgebonden: Ja / <del>neen</del> Hoeveelheid : ..... m <sup>2</sup> / m <sup>3</sup> *<br>Risicoklasse : 1 / 2 / 3 / nvt* |

\*Doorhalen wat niet van toepassing is.

## Visuele vrijgave asbest risicoklasse 1 door DTA

### Afbakening van het werkgebied:

- ☒ door middel van linten en waarschuwingsborden (met doodskop);  
☐ door middel van hekwerk en waarschuwingsborden (met doodskop);  
☐ anders nl. ....

### Omschrijving van werkzaamheden:

- ☐ conform vaste teksten met kopje(s) .....  
☒ conform onderstaande tekst:  
..... Geiser in 2<sup>e</sup> n geheel dubbel verpakken  
.....  
.....

### Beperkingen m.b.t. de vrijgave :

- ☒ geen  
☐ .....

### Decontaminatieprocedure:

- ☒ deconunit (3 traps) gekoppeld aan werkgebied  
☐ deconunit (2 traps) gekoppeld aan werkgebied met als reden: .....  
☐ werken met transitmethode met als reden: .....  
.....

### Afval:

- ☒ afval verpakt in dubbele folie in het werkgebied  
☐ afval verpakt in containerbag in het werkgebied  
☐ afval reeds afgevoerd  
☐ anders namelijk: .....

### Het gebied wordt WEL / NIET vrijgegeven door de DTA :

- ☒ afval reeds afgevoerd  
☐ anders namelijk: .....

Bij de visuele inspectie op basis van de vakkundigheid van de DTA, zijn verder geen asbestverdachte of asbest besmette materialen aangetroffen, die te maken hebben met de verwijderde toepassingen. Het gebied wordt hierbij vrijgegeven voor eventuele vervolgwerkzaamheden en kan zonder PBM worden betreden.

Naam / Handtekening DTA

H. Maedens

\*Doorhalen wat niet van toepassing is.

## Visuele vrijgave asbest risicoklasse 1 door DTA

Situatietekening :



-  bronnen 2
-  lint
-  waersch. banden
-  = 3 trappsluis

\*Doorhalen wat niet van toepassing is.

## Visuele vrijgave asbest risicoklasse 1 door DTA

Projectnummer : 2020471

Opdrachtgever : Stichting Herstel Erfgoed De Marne Contactpersoon:

Adres : 20200536

PC en Plaats : 2020053620200536

Adres werklocatie : Mernaweg 55 Wehe Den Hoorn

Werkzaamheden in : fabriek / woning / kantoor / agrarisch bouwwerk / *voormalig schoolgebouw*

Tijdens werk : In gebruik / niet in gebruik

Uitvoering in : ~~Containment~~ / Openlucht / Glove-bag\* = *1 Binnen sanering*

Aanvangsdatum : *13* 0-10-2020 Aanvangstijd : *8:00* uur

Einddatum : *13* 0-10-2020 Eindtijd : *17:40* uur

Naam DTA : Hendrik Martens

Asbestinventarisatie : ☒ aanwezig code: *AIR 100863* datumafgifte: *14-10-20*

☐ niet aanwezig ☐ Opgesteld door: *Team 2 Achter*

|   |   |
|---|---|
| <input type="checkbox"/> Type A SC-540 inventarisatie uitgevoerd<br><input type="checkbox"/> alleen hechtgebonden asbest aanwezig.<br><input type="checkbox"/> ook niet-hecht-gebonden asbest aanwezig.<br>Zie de opsomming van de bron(nen) hieronder.   | <input checked="" type="checkbox"/> Type B SC-540 inventarisatie uitgevoerd<br><input type="checkbox"/> alleen hecht-gebonden asbest.<br><input checked="" type="checkbox"/> ook niet-hecht-gebonden asbest aanwezig.<br>Zie voor de bron(nen) het inventarisatierapport. |
| <div style="display: flex; justify-content: space-between;"> <div style="width: 15%;"> <input checked="" type="checkbox"/> Bron 1<br/><i>10</i> </div> <div style="width: 85%;">                         Materiaalomschrijving: <i>losstaande ramen (bst) met kit</i><br/>                         Soort asbest : <i>chrysotiel / amosiet / crocidoliet / niet vastgesteld</i> *<br/>                         Hechtgebonden: <i>Ja / neen*</i> Hoeveelheid : <i>bst ramen</i> m<sup>2</sup> / m<sup>1</sup> *<br/>                         Risicoklasse : <i>1 / 2 / 3 / nvt*</i> </div> </div> |   |
| <div style="display: flex; justify-content: space-between;"> <div style="width: 15%;"> <input type="checkbox"/> Bron 2:                         </div> <div style="width: 85%;">                         Materiaalomschrijving : .....<br/>                         Soort asbest : chrysotiel / amosiet / crocidoliet / niet vastgesteld / .....*<br/>                         Hechtgebonden: Ja / neen* Hoeveelheid : ..... m<sup>2</sup> / m<sup>1</sup> *<br/>                         Risicoklasse : 1 / 2 / 3 / nvt*                     </div> </div>                                     |   |
| <div style="display: flex; justify-content: space-between;"> <div style="width: 15%;"> <input type="checkbox"/> Bron 3:                         </div> <div style="width: 85%;">                         Materiaalomschrijving : .....<br/>                         Soort asbest : chrysotiel / amosiet / crocidoliet / niet vastgesteld / .....*<br/>                         Hechtgebonden: Ja / neen* Hoeveelheid : ..... m<sup>2</sup> / m<sup>1</sup> *<br/>                         Risicoklasse : 1 / 2 / 3 / nvt*                     </div> </div>                                     |   |
| <div style="display: flex; justify-content: space-between;"> <div style="width: 15%;"> <input type="checkbox"/> Bron 4:                         </div> <div style="width: 85%;">                         Materiaalomschrijving : .....<br/>                         Soort asbest : chrysotiel / amosiet / crocidoliet / niet vastgesteld / .....*<br/>                         Hechtgebonden: Ja / neen* Hoeveelheid : ..... m<sup>2</sup> / m<sup>1</sup> *<br/>                         Risicoklasse : 1 / 2 / 3 / nvt*                     </div> </div>                                     |   |

\*Doorhalen wat niet van toepassing is.

## Visuele vrijgave asbest risicoklasse 1 door DTA

### Afbakening van het werkgebied:

- ☒ door middel van linten en waarschuwingsborden (met doodskop);
- ☐ door middel van hekwerk en waarschuwingsborden (met doodskop);
- ☐ anders nl. ....

### Omschrijving van werkzaamheden:

- ☐ conform vaste teksten met kopje(s) .....
- ☒ conform onderstaande tekst:  
*dubbel verpakken van de ramen, gemaakt met asbeststiepen. hetgeen geschikt met volledige P1317's, gloria split en dubbel verpakte stepruige in gebied.*

### Beperkingen m.b.t. de vrijgave :

- ☒ geen
- ☐ .....

### Decontaminatieprocedure:

- ☒ deconunit (3 traps) gekoppeld aan werkgebied
- ☐ deconunit (2 traps) gekoppeld aan werkgebied met als reden: .....
- ☐ werken met transitmethode met als reden: .....

### Afval:

- ☒ afval verpakt in dubbele folie in het werkgebied
- ☐ afval verpakt in containerbag in het werkgebied
- ☐ afval reeds afgevoerd
- ☐ anders namelijk: .....

### Het gebied wordt WEL / NIET vrijgegeven door de DTA :

- ☒ afval reeds afgevoerd
- ☐ anders namelijk: .....

Bij de visuele inspectie op basis van de vakkundigheid van de DTA, zijn verder geen asbestverdachte of asbest besmette materialen aangetroffen, die te maken hebben met de verwijderde toepassingen. Het gebied wordt hierbij vrijgegeven voor eventuele vervolgwerkzaamheden en kan zonder PBM worden betreden.

Naam / Handtekening DTA

*H. Mardens*

\*Doorhalen wat niet van toepassing is.

C



## Visuele vrijgave asbest risicoklasse 1 door DTA

Projectnummer : 2020471

Opdrachtgever : Stichting Herstel Erfgoed De Marne Contactpersoon:

Adres : 20200536

PC en Plaats : 2020053620200536

Adres werklocatie : Mernaweg 55 Wehe Den Hoorn

Werkzaamheden in : fabriek / woning / kantoor / agrarisch bouwwerk / ... *voormalig schoolgebouw*

Tijdens werk : In gebruik ~~niet in gebruik~~

Uitvoering in : ~~Containment~~ / Openlucht / Glove-bag\* *Binnensanering*

Aanvangsdatum : 12-10-2020 Aanvangstijd : 10.20 uur

Einddatum : 12-10-2020 Eindtijd : 10.40 uur

Naam DTA : Hendrik Martens

Asbestinventarisatie : ☒ aanwezig code: *AIR 10063* datum afgifte: *14-10-20*

☐ niet aanwezig ☒ Opgesteld door: *Sam L. Advies*

|   |   |
|---|---|
| <input type="checkbox"/> Type A SC-540 inventarisatie uitgevoerd<br><input type="checkbox"/> alleen hechtgebonden asbest aanwezig.<br><input type="checkbox"/> ook niet-hecht-gebonden asbest aanwezig.<br>Zie de opsomming van de bron(nen) hieronder:   | <input checked="" type="checkbox"/> Type B SC-540 inventarisatie uitgevoerd<br><input type="checkbox"/> alleen hecht-gebonden asbest.<br><input checked="" type="checkbox"/> ook niet-hecht-gebonden asbest aanwezig.<br>Zie voor de bron(nen) het inventarisatierapport |
| <div style="display: flex; justify-content: space-between;"> <div style="width: 20%;"> <input checked="" type="checkbox"/> Bron 1: <i>3</i> </div> <div style="width: 80%;">                         Materiaalomschrijving: <i>Vlaakke plaat</i><br/>                         Soort asbest : <i>chrysotiel</i> / amosiet / crocidoliet / niet vastgesteld / .....*<br/>                         Hechtgebonden: <i>Ja</i> / neen* Hoeveelheid : <i>4.2</i> m<sup>2</sup> / m<sup>1</sup>*<br/>                         Risicoklasse : <i>1</i> / 2 / 3 / nvt*                     </div> </div> |   |
| <div style="display: flex; justify-content: space-between;"> <div style="width: 20%;"> <input type="checkbox"/> Bron 2:                         </div> <div style="width: 80%;">                         Materiaalomschrijving : .....<br/>                         Soort asbest : chrysotiel / amosiet / crocidoliet / niet vastgesteld / .....*<br/>                         Hechtgebonden: Ja / neen* Hoeveelheid : ..... m<sup>2</sup> / m<sup>1</sup>*<br/>                         Risicoklasse : 1 / 2 / 3 / nvt*                     </div> </div>                                     |   |
| <div style="display: flex; justify-content: space-between;"> <div style="width: 20%;"> <input type="checkbox"/> Bron 3:                         </div> <div style="width: 80%;">                         Materiaalomschrijving : .....<br/>                         Soort asbest : chrysotiel / amosiet / crocidoliet / niet vastgesteld / .....*<br/>                         Hechtgebonden: Ja / neen* Hoeveelheid : ..... m<sup>2</sup> / m<sup>1</sup>*<br/>                         Risicoklasse : 1 / 2 / 3 / nvt*                     </div> </div>                                     |   |
| <div style="display: flex; justify-content: space-between;"> <div style="width: 20%;"> <input type="checkbox"/> Bron 4:                         </div> <div style="width: 80%;">                         Materiaalomschrijving : .....<br/>                         Soort asbest : chrysotiel / amosiet / crocidoliet / niet vastgesteld / .....*<br/>                         Hechtgebonden: Ja / neen* Hoeveelheid : ..... m<sup>2</sup> / m<sup>1</sup>*<br/>                         Risicoklasse : 1 / 2 / 3 / nvt*                     </div> </div>                                     |   |

\*Berekenen wat niet van toepassing is.

## Visuele vrijgave asbest risicoklasse 1 door DTA

### Afbakening van het werkgebied:

- ☒ door middel van linten en waarschuwingsborden (met doodskop);
- ☐ door middel van hekwerk en waarschuwingsborden (met doodskop);
- ☐ anders nl. ....

### Omschrijving van werkzaamheden:

- ☐ conform vaste teksten met kopje(s) .....
- ☒ conform onderstaande tekst:

*dubbel verpakken in werkgebied*

.....

.....

.....

### Beperkingen m.b.t. de vrijgave :

- ☒ geen
- ☐ .....
- .....

### Decontaminatieprocedure:

- ☒ deconunit (3 traps) gekoppeld aan werkgebied
- ☐ deconunit (2 traps) gekoppeld aan werkgebied met als reden: .....
- ☐ werken met transitmethode met als reden: .....
- .....

### Afval :

- ☒ afval verpakt in dubbele folie in het werkgebied
- ☐ afval verpakt in containerbag in het werkgebied
- ☐ afval reeds afgevoerd
- ☐ anders namelijk: .....

### Het gebied wordt WEL / NIET vrijgegeven door de DTA :

- ☒ afval reeds afgevoerd
- ☐ anders namelijk: .....

Bij de visuele inspectie op basis van de vakkundigheid van de DTA, zijn verder geen asbestverdachte of asbest besmette materialen aangetroffen, die te maken hebben met de verwijderde toepassingen. Het gebied wordt hierbij vrijgegeven voor eventuele vervolgwerkzaamheden en kan zonder PBM worden betreden.


Naam / Handtekening DTA

*H. J. M. Martens*

\*Doorhalen wat niet van toepassing is.

## Visuele vrijgave asbest risicoklasse 1 door DTA

Situatietekening :

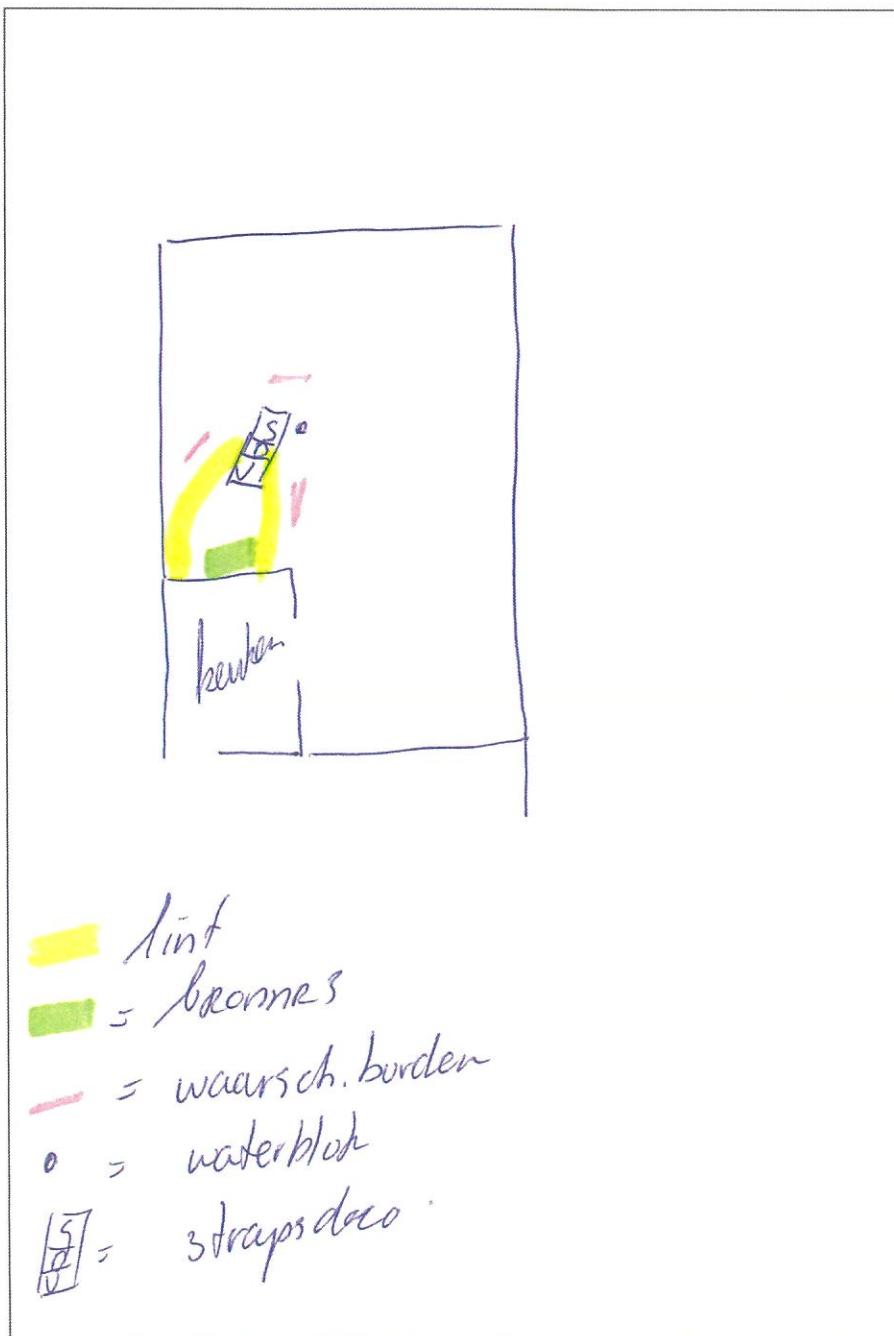

\*Doorhalen wat niet van toepassing is.

## Visuele vrijgave asbest risicoklasse 1 door DTA

Projectnummer : 2020471

Opdrachtgever : Stichting Herstel Erfgoed De Marne Contactpersoon:

Adres : 20200536

PC en Plaats : 2020053620200536

Adres werklocatie : Mernaweg 55 Wehe Den Hoom

Werkzaamheden in : fabriek / woning / kantoor / agrarisch bouwwerk / *voormalig schoolgebouw*

Tijdens werk : In gebruik *niet in gebruik\**

Uitvoering in : Containment / Openlucht / Glove-bag\*  
*Binnenbanning*

Aanvangsdatum : 12-10-2020 Aanvangstijd : 13:00 uur

Einddatum : 12-10-2020 Eindtijd : 13:40 uur

Naam DTA : Hendrik Martens

Asbestinventarisatie : ☒ aanwezig code: *AIR 10063* datum afgifte: *14-10-20*  
☐ niet aanwezig *Opgesteld door: Team 2 Acties*

|   |   |
|---|---|
| <input type="checkbox"/> Type A SC-540 inventarisatie uitgevoerd<br><input type="checkbox"/> alleen hechtgebonden asbest aanwezig.<br><input type="checkbox"/> ook niet-hecht-gebonden asbest aanwezig.<br>Zie de opsomming van de bron(nen) hieronder:   | <input checked="" type="checkbox"/> Type B SC-540 inventarisatie uitgevoerd<br><input type="checkbox"/> alleen hecht-gebonden asbest.<br><input checked="" type="checkbox"/> ook niet-hecht-gebonden asbest aanwezig.<br>Zie voor de bron(nen) het inventarisatierapport |
| <div style="display: flex; justify-content: space-between;"> <div style="width: 15%;"> <p><input checked="" type="checkbox"/> Bron 1:</p> <p><i>12</i></p> </div> <div style="width: 85%;"> <p>Materiaalomschrijving: <i>AC buis</i></p> <p>Soort asbest : <i>chrysotiel</i> / amosiet / crocidoliet / niet vastgesteld / .....*</p> <p>Hechtgebonden: <i>Ja</i> / neen* Hoeveelheid : ..... m<sup>2</sup> / m<sup>1</sup>*</p> <p>Risicoklasse : <i>2</i> / 3 / nvt*</p> </div> </div> |   |
| <div style="display: flex; justify-content: space-between;"> <div style="width: 15%;"> <p><input type="checkbox"/> Bron 2:</p> </div> <div style="width: 85%;"> <p>Materiaalomschrijving : .....</p> <p>Soort asbest : chrysotiel / amosiet / crocidoliet / niet vastgesteld / .....*</p> <p>Hechtgebonden: Ja / neen* Hoeveelheid : ..... m<sup>2</sup> / m<sup>1</sup>*</p> <p>Risicoklasse : 1 / 2 / 3 / nvt*</p> </div> </div>                                                      |   |
| <div style="display: flex; justify-content: space-between;"> <div style="width: 15%;"> <p><input type="checkbox"/> Bron 3:</p> </div> <div style="width: 85%;"> <p>Materiaalomschrijving : .....</p> <p>Soort asbest : chrysotiel / amosiet / crocidoliet / niet vastgesteld / .....*</p> <p>Hechtgebonden: Ja / neen* Hoeveelheid : ..... m<sup>2</sup> / m<sup>1</sup>*</p> <p>Risicoklasse : 1 / 2 / 3 / nvt*</p> </div> </div>                                                      |   |
| <div style="display: flex; justify-content: space-between;"> <div style="width: 15%;"> <p><input type="checkbox"/> Bron 4:</p> </div> <div style="width: 85%;"> <p>Materiaalomschrijving : .....</p> <p>Soort asbest : chrysotiel / amosiet / crocidoliet / niet vastgesteld / .....*</p> <p>Hechtgebonden: Ja / neen* Hoeveelheid : ..... m<sup>2</sup> / m<sup>1</sup>*</p> <p>Risicoklasse : 1 / 2 / 3 / nvt*</p> </div> </div>                                                      |   |

\*Doorhalen wat niet van toepassing is.

## Visuele vrijgave asbest risicoklasse 1 door DTA

### Afbakening van het werkgebied:

- ☒ door middel van linten en waarschuwingsborden (met doodskop);
- ☐ door middel van hekwerk en waarschuwingsborden (met doodskop);
- ☐ anders nl. ....

### Omschrijving van werkzaamheden:

- ☐ conform vaste teksten met kopje(s) .....
- ☒ conform onderstaande tekst: .....

*dubbel verpakken in folie, in werkgebied:  
met volledige PBM's.*

### Beperkingen m.b.t. de vrijgave :

- ☒ geen
- ☐ .....

### Decontaminatieprocedure:

- ☒ deconunit (3 traps) gekoppeld aan werkgebied
- ☐ deconunit (2 traps) gekoppeld aan werkgebied met als reden: .....
- ☐ werken met transitmethode met als reden: .....

### Afval:

- ☒ afval verpakt in dubbele folie in het werkgebied
- ☐ afval verpakt in containerbag in het werkgebied
- ☐ afval reeds afgevoerd
- ☐ anders namelijk: .....

### Het gebied wordt WEL / NIET vrijgegeven door de DTA :

- ☒ afval reeds afgevoerd
- ☐ anders namelijk: .....

Bij de visuele inspectie op basis van de vakkundigheid van de DTA, zijn verder geen asbestverdachte of asbest besmette materialen aangetroffen, die te maken hebben met de verwijderde toepassingen. Het gebied wordt hierbij vrijgegeven voor eventuele vervolgwerkzaamheden en kan zonder PBM worden betreden.


Naam / Handtekening DTA

*H. Martens*

\*Doorhalen wat niet van toepassing is.

## Visuele vrijgave asbest risicoklasse 1 door DTA

Situatietekening :

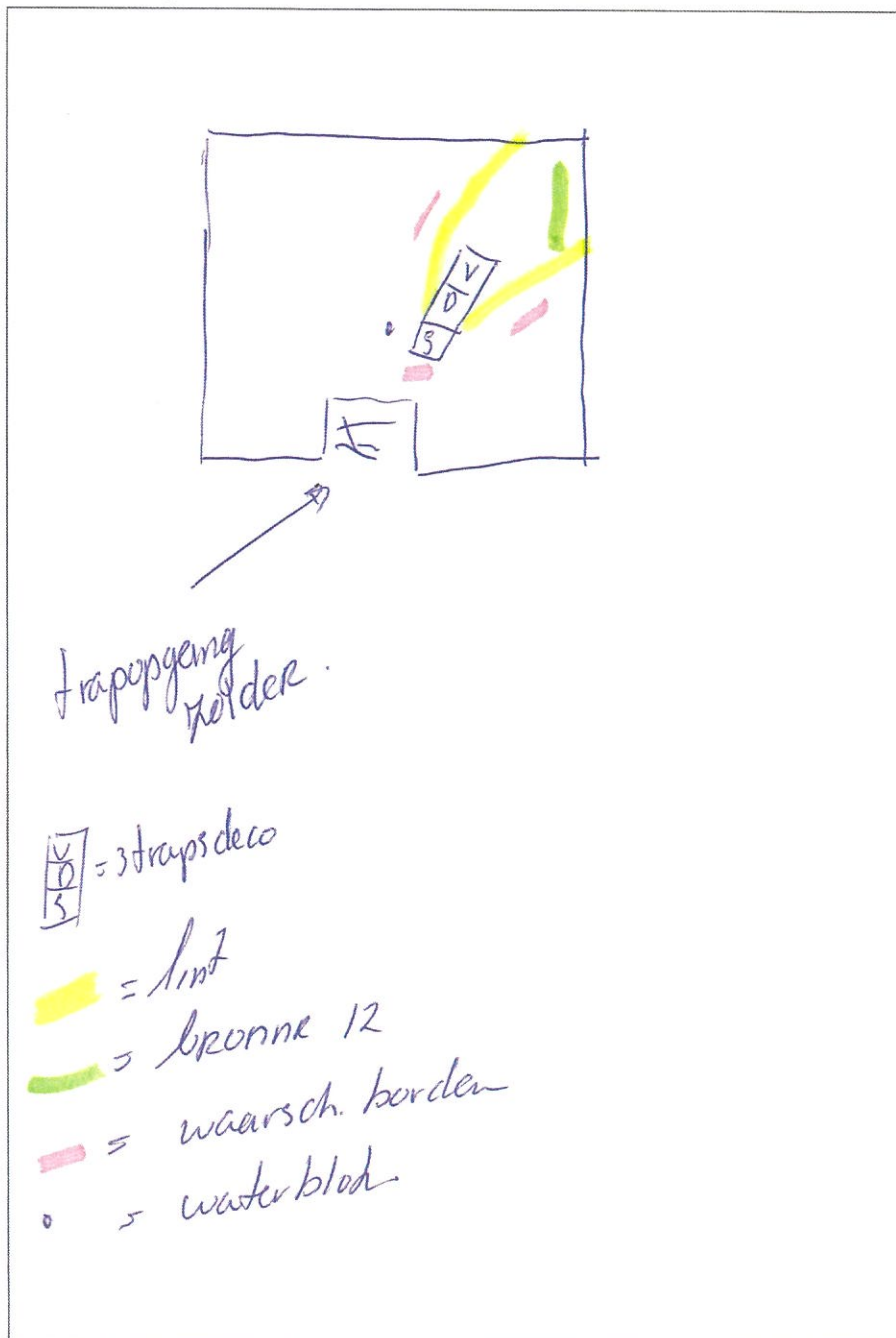

\*Doorhalen wat niet van toepassing is.

## Visuele vrijgave asbest risicoklasse 1 door DTA

Projectnummer : 2020471

Opdrachtgever : Stichting Herstel Erfgoed De Marne Contactpersoon:

Adres : 20200536

PC en Plaats : 2020053620200536

Adres werklocatie : Mernaweg 55 Wehe Den Hoorn

Werkzaamheden in : fabriek / woning / kantoor / agrarisch bouwwerk / *voormalig schoolgebouw*

Tijdens werk : In gebruik / ~~niet in gebruik~~

Uitvoering in : *7* ~~Containment~~ / Openlucht / Glove-bag\*

Aanvangsdatum : 12 10-2020 Aanvangstijd : 14.15 uur

Einddatum : 12 10-2020 Eindtijd : 14.50 uur

Naam DTA : Hendrik Martens

Asbestinventarisatie : ☒ aanwezig code: *AIR 10863* datum afgifte: *14-10-20*  
☐ niet aanwezig ☒ Opgesteld door: *Team 2 Achilles*

|   |   |
|---|---|
| <input type="checkbox"/> Type A SC-540 inventarisatie uitgevoerd<br><input type="checkbox"/> alleen hechtgebonden asbest aanwezig.<br><input type="checkbox"/> ook niet-hecht-gebonden asbest aanwezig.<br>Zie de opsomming van de bron(nen) hieronder.   | <input checked="" type="checkbox"/> Type B SC-540 inventarisatie uitgevoerd<br><input type="checkbox"/> alleen hecht-gebonden asbest.<br><input checked="" type="checkbox"/> ook niet-hecht-gebonden asbest aanwezig.<br>Zie voor de bron(nen) het inventarisatierapport |
| <div style="display: flex; justify-content: space-between;"> <div> <input checked="" type="checkbox"/> Bron 1: <i>4</i> </div> <div>                         Materiaalomschrijving: <i>2 x ROKER</i><br/>                         Soort asbest : <i>chrysotiel</i> / amosiet / crocidoliet / niet vastgesteld / .....*<br/>                         Hechtgebonden: <i>Ja</i> / neen* Hoeveelheid : <i>2 st</i> m<sup>2</sup> / m<sup>3</sup>*<br/>                         Risicoklasse : <i>2</i> / 2 / 3 / nvt*                     </div> </div> |   |
| <div style="display: flex; justify-content: space-between;"> <div> <input type="checkbox"/> Bron 2:                         </div> <div>                         Materiaalomschrijving : .....<br/>                         Soort asbest : chrysotiel / amosiet / crocidoliet / niet vastgesteld / .....*<br/>                         Hechtgebonden: Ja / neen* Hoeveelheid : ..... m<sup>2</sup> / m<sup>3</sup>*<br/>                         Risicoklasse : 1 / 2 / 3 / nvt*                     </div> </div>                                  |   |
| <div style="display: flex; justify-content: space-between;"> <div> <input type="checkbox"/> Bron 3:                         </div> <div>                         Materiaalomschrijving : .....<br/>                         Soort asbest : chrysotiel / amosiet / crocidoliet / niet vastgesteld / .....*<br/>                         Hechtgebonden: Ja / neen* Hoeveelheid : ..... m<sup>2</sup> / m<sup>3</sup>*<br/>                         Risicoklasse : 1 / 2 / 3 / nvt*                     </div> </div>                                  |   |
| <div style="display: flex; justify-content: space-between;"> <div> <input type="checkbox"/> Bron 4:                         </div> <div>                         Materiaalomschrijving : .....<br/>                         Soort asbest : chrysotiel / amosiet / crocidoliet / niet vastgesteld / .....*<br/>                         Hechtgebonden: Ja / neen* Hoeveelheid : ..... m<sup>2</sup> / m<sup>3</sup>*<br/>                         Risicoklasse : 1 / 2 / 3 / nvt*                     </div> </div>                                  |   |

\*Doorhalen wat niet van toepassing is.

## Visuele vrijgave asbest risicoklasse 1 door DTA

### Afbakening van het werkgebied:

- ☒ door middel van linten en waarschuwingsborden (met doodskop);  
☐ door middel van hekwerk en waarschuwingsborden (met doodskop);  
☐ anders nl. ....

### Omschrijving van werkzaamheden:

- ☐ conform vaste teksten met kopje(s) .....  
☒ conform onderstaande tekst:

*uitmaken van de voegen, rondom buizen  
en vervolgens in 2 n gekleef met de muur  
pakken en dubbel verpakken*

### Beperkingen m.b.t. de vrijgave:

- ☒ geen  
☐ .....

### Decontaminatieprocedure:

- ☒ deconunit (3 traps) gekoppeld aan werkgebied  
☐ deconunit (2 traps) gekoppeld aan werkgebied met als reden: .....  
☐ werken met transitmethode met als reden: .....

### Afval:

- ☒ afval verpakt in dubbele folie in het werkgebied  
☐ afval verpakt in containerbag in het werkgebied  
☐ afval reeds afgevoerd  
☐ anders namelijk: .....

### Het gebied wordt WEL / NIET vrijgegeven door de DTA:

- ☒ afval reeds afgevoerd  
☐ anders namelijk: .....

Bij de visuele inspectie op basis van de vakkundigheid van de DTA, zijn verder geen asbestverdachte of asbest besmette materialen aangetroffen, die te maken hebben met de verwijderde toepassingen. Het gebied wordt hierbij vrijgegeven voor eventuele vervolgwerkzaamheden en kan zonder PBM worden betreden.


Naam / Handtekening DTA

*H. Mardens*

\*Doorhalen wat niet van toepassing is.

## Visuele vrijgave asbest risicoklasse 1 door DTA

Situatietekening :

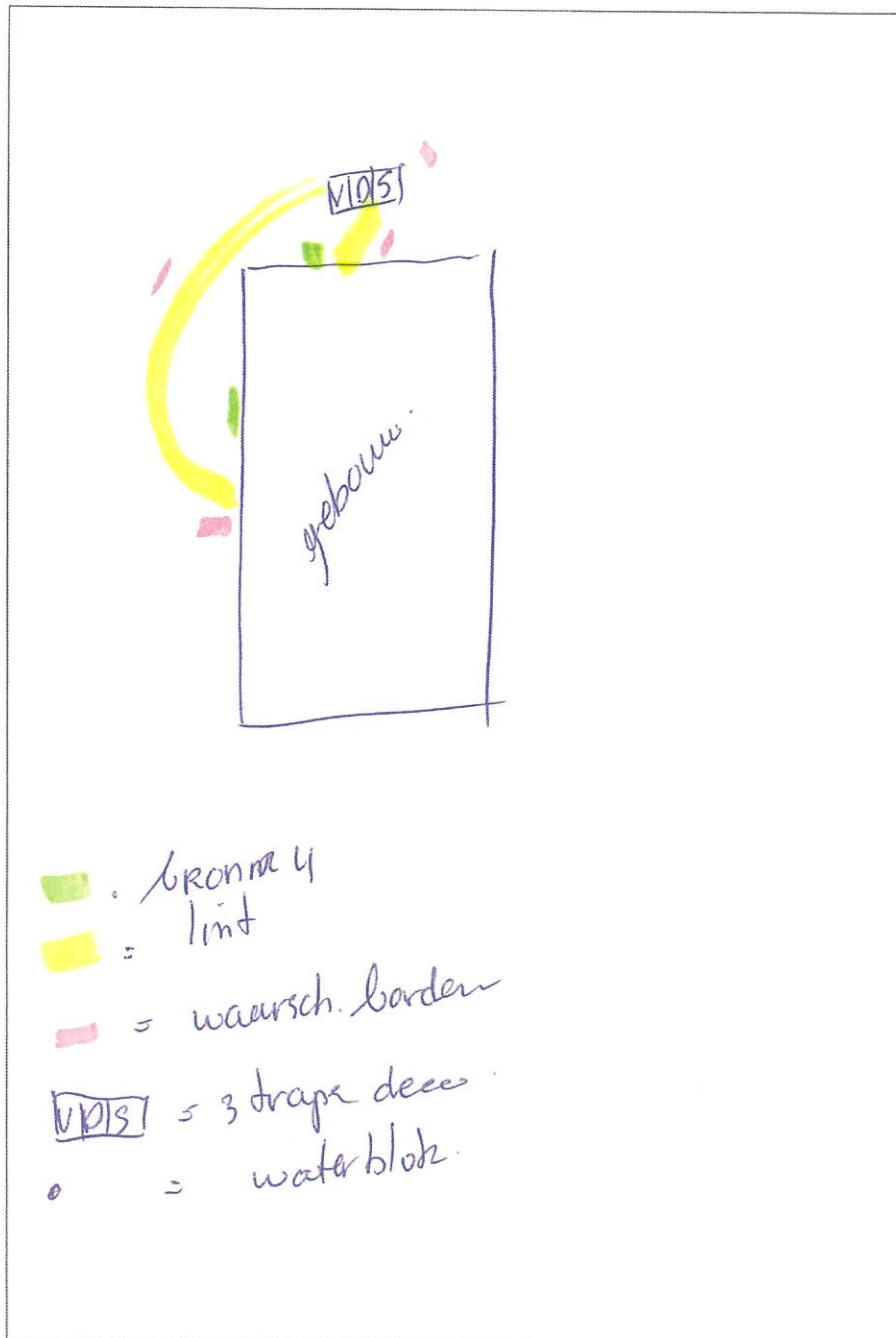

\*Doorhalen wat niet van toepassing is.

## Visuele vrijgave asbest risicoklasse 1 door DTA

Projectnummer : 2020471

Opdrachtgever : Stichting Herstel Erfgoed De Marne Contactpersoon:

Adres : 20200536

PC en Plaats : 2020053620200536

Adres werklocatie : Mernaweg 55 Wehe Den Hoom

Werkzaamheden in : fabriek / woning / kantoor / agrarisch bouwwerk / *voormalig schadegebouw*

Tijdens werk : In gebruik ~~niet in gebruik~~

Uitvoering in : *1 binnenruimte*  
Containment / Openlucht / Glove-bag\*

Aanvangsdatum : *13* 10-2020 Aanvangstijd : ..12.00.. uur

Einddatum : *13* 10-2020 Eindtijd : ..12.30.. uur

Naam DTA : Hendrik Martens

Asbestinventarisatie : ☒ aanwezig code: *AIR 10083* datumafgifte: *14-10-20*  
☐ niet aanwezig ☒ Opgesteld door: *Team 2 Advies*

|   |   |
|---|---|
| <input type="checkbox"/> Type A SC-540 inventarisatie uitgevoerd<br><input type="checkbox"/> alleen hechtgebonden asbest aanwezig.<br><input type="checkbox"/> ook niet-hecht-gebonden asbest aanwezig.<br>Zie de opsomming van de bron(nen) hieronder:                                                                       | <input checked="" type="checkbox"/> Type B SC-540 inventarisatie uitgevoerd<br><input type="checkbox"/> alleen hecht-gebonden asbest.<br><input checked="" type="checkbox"/> ook niet-hecht-gebonden asbest aanwezig.<br>Zie voor de bron(nen) het inventarisatierapport |
| <input checked="" type="checkbox"/> Bron 1: <i>9</i> Materiaalomschrijving: <i>Asbest in kachel</i><br>Soort asbest : <i>chrysotiel</i> / amosiet / crocidoliet / niet vastgesteld / .....*<br>Hechtgebonden: <i>Ja</i> / neen* Hoeveelheid : <i>1,5</i> m <sup>2</sup> / m <sup>3</sup> *<br>Risicoklasse : 1 / 2 / 3 / nvt* | <input type="checkbox"/> Bron 2: Materiaalomschrijving : .....<br>Soort asbest : chrysotiel / amosiet / crocidoliet / niet vastgesteld / .....*<br>Hechtgebonden: Ja / neen* Hoeveelheid : ..... m <sup>2</sup> / m <sup>3</sup> *<br>Risicoklasse : 1 / 2 / 3 / nvt*    |
| <input type="checkbox"/> Bron 3: Materiaalomschrijving : .....<br>Soort asbest : chrysotiel / amosiet / crocidoliet / niet vastgesteld / .....*<br>Hechtgebonden: Ja / neen* Hoeveelheid : ..... m <sup>2</sup> / m <sup>3</sup> *<br>Risicoklasse : 1 / 2 / 3 / nvt*                                                         | <input type="checkbox"/> Bron 4: Materiaalomschrijving : .....<br>Soort asbest : chrysotiel / amosiet / crocidoliet / niet vastgesteld / .....*<br>Hechtgebonden: Ja / neen* Hoeveelheid : ..... m <sup>2</sup> / m <sup>3</sup> *<br>Risicoklasse : 1 / 2 / 3 / nvt*    |

\*Doorhalen wat niet van toepassing is.

## Visuele vrijgave asbest risicoklasse 1 door DTA

### Afbakening van het werkgebied:

- ☒ door middel van linten en waarschuwingsborden (met doodskop);  
☐ door middel van hekwerk en waarschuwingsborden (met doodskop);  
☐ anders nl. ....

### Omschrijving van werkzaamheden:

- ☐ conform vaste teksten met kopje(s) .....  
☒ conform onderstaande tekst: .....

*gevoel is z'n geheel verpakken.  
(dubbel)*

### Beperkingen m.b.t. de vrijgave :

- ☒ geen .....  
☐ .....

### Decontaminatieprocedure:

- ☒ deconunit (3 traps) gekoppeld aan werkgebied .....  
☐ deconunit (2 traps) gekoppeld aan werkgebied met als reden: .....  
☐ werken met transitmethode met als reden: .....

### Afval :

- ☒ afval verpakt in dubbele folie in het werkgebied .....  
☐ afval verpakt in containerbag in het werkgebied .....  
☐ afval reeds afgevoerd .....  
☐ anders namelijk: .....

### Het gebied wordt WEL / NIET vrijgegeven door de DTA :

- ☒ afval reeds afgevoerd .....  
☐ anders namelijk: .....

Bij de visuele inspectie op basis van de vakkundigheid van de DTA, zijn verder geen asbestverdachte of asbest besmette materialen aangetroffen, die te maken hebben met de verwijderde toepassingen. Het gebied wordt hierbij vrijgegeven voor eventuele vervolgwerkzaamheden en kan zonder PBM worden betreden.


Naam / Handtekening DTA

*H. Martens*

\*Doorhalen wat niet van toepassing is.

## Visuele vrijgave asbest risicoklasse 1 door DTA

Situatietekening :

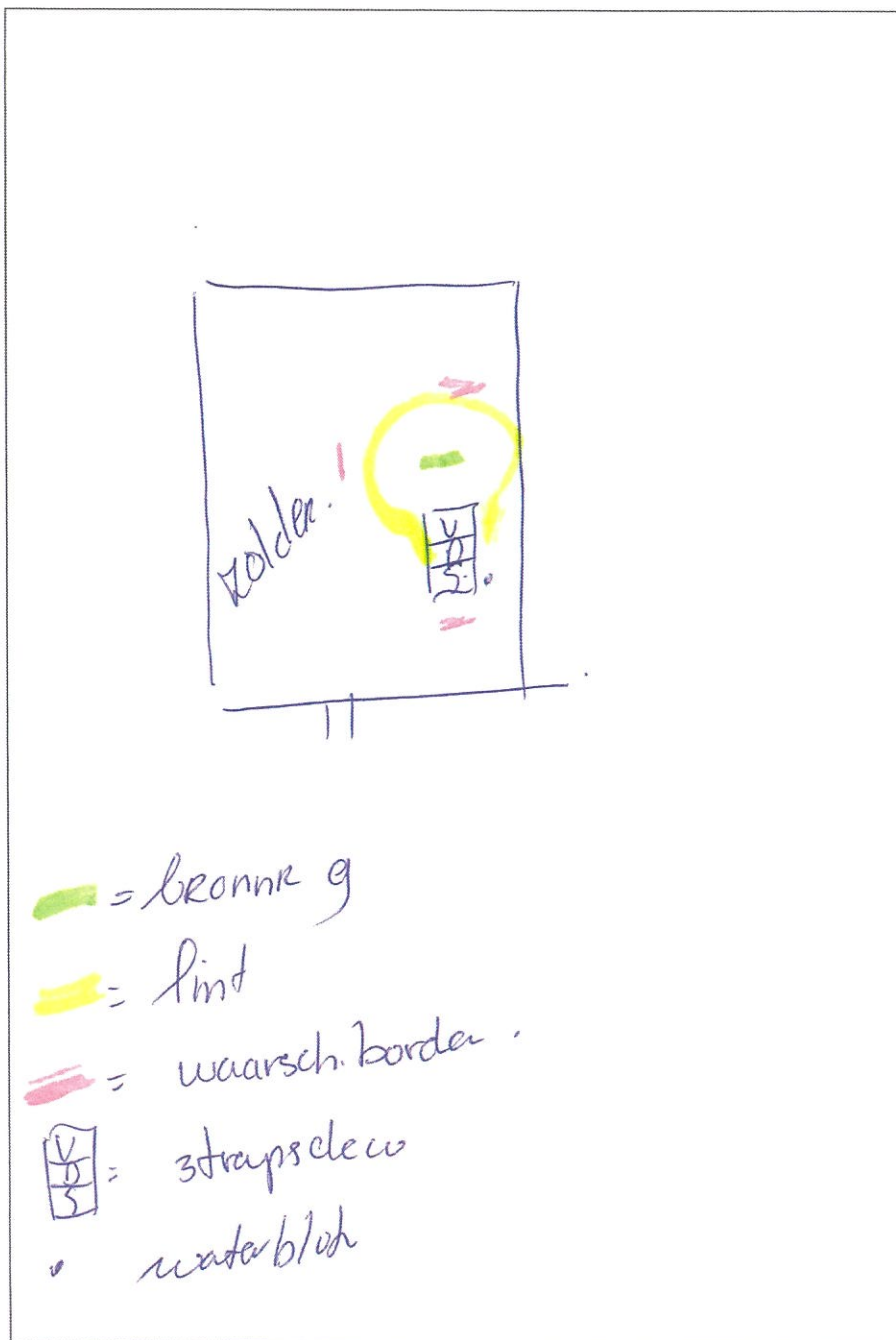

\*Doorhalen wat niet van toepassing is.