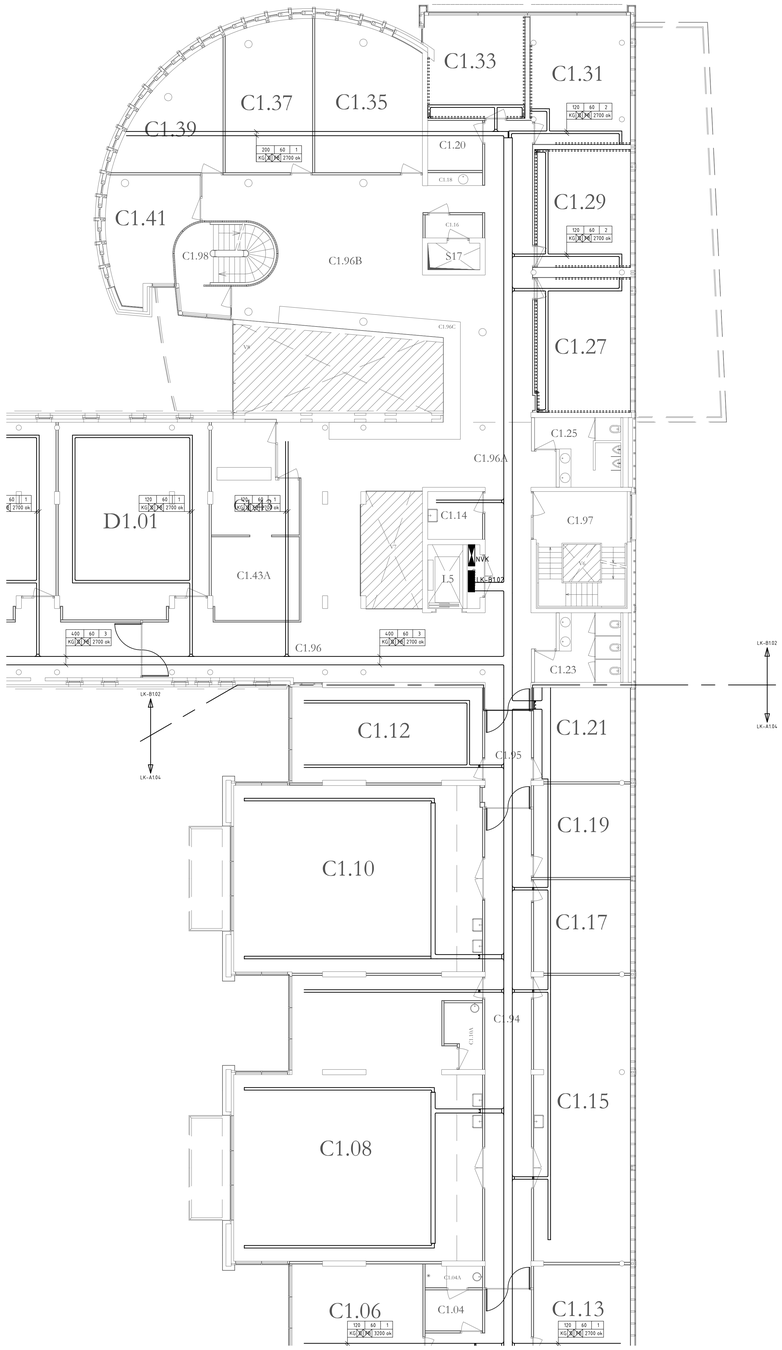

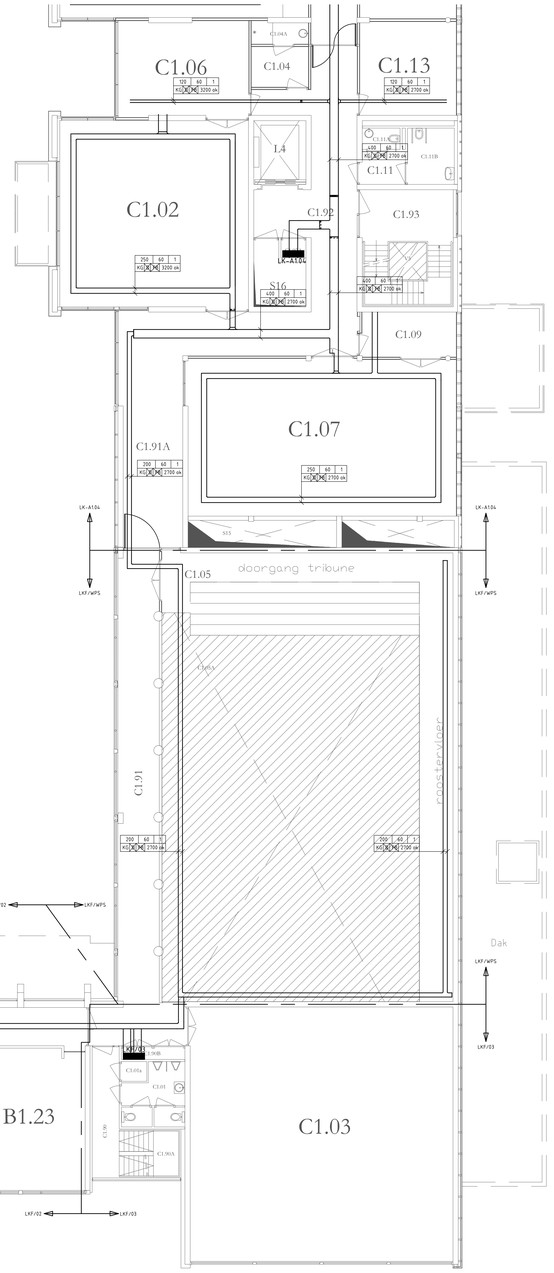

Fontys

Fontys Hogescholen

Dienst Huisvesting en Beheer

rev	omschrijving	Plotdatum 4-12-2017 14:03:05	d.d.	get.	gezien	acc.	acc.
0	JAARREVISIE SEPTEMBER 2017		29-12-17	Bela			

FONTYS HOGESCHOLEN TILBURG
ZWIJSENPLEIN GEBOUW C 1E VERDIEPING
KABELGOTEN/WANDGOTEN

CAD-Ref.

behoort bij.

Website Strukton Worksphere
www.struktonworksphere.com
Email:

Strukton Worksphere
Locatie Son
Sonnepark Eindhoven 520b 5692 EG Son
Postbus 356 5600 AJ Eindhoven
Tel. 040-2825200
Fax. 040-2825201

status
REVISIE

archief
schaal: 1:100
proj.nr.
tek.nr. ET_ZP1_D
A0
bl. C

Datum Bouwkundig

AUTEURSRECHTEN VOORBEHOUDEN OVEREENKOMSTIG DE WET