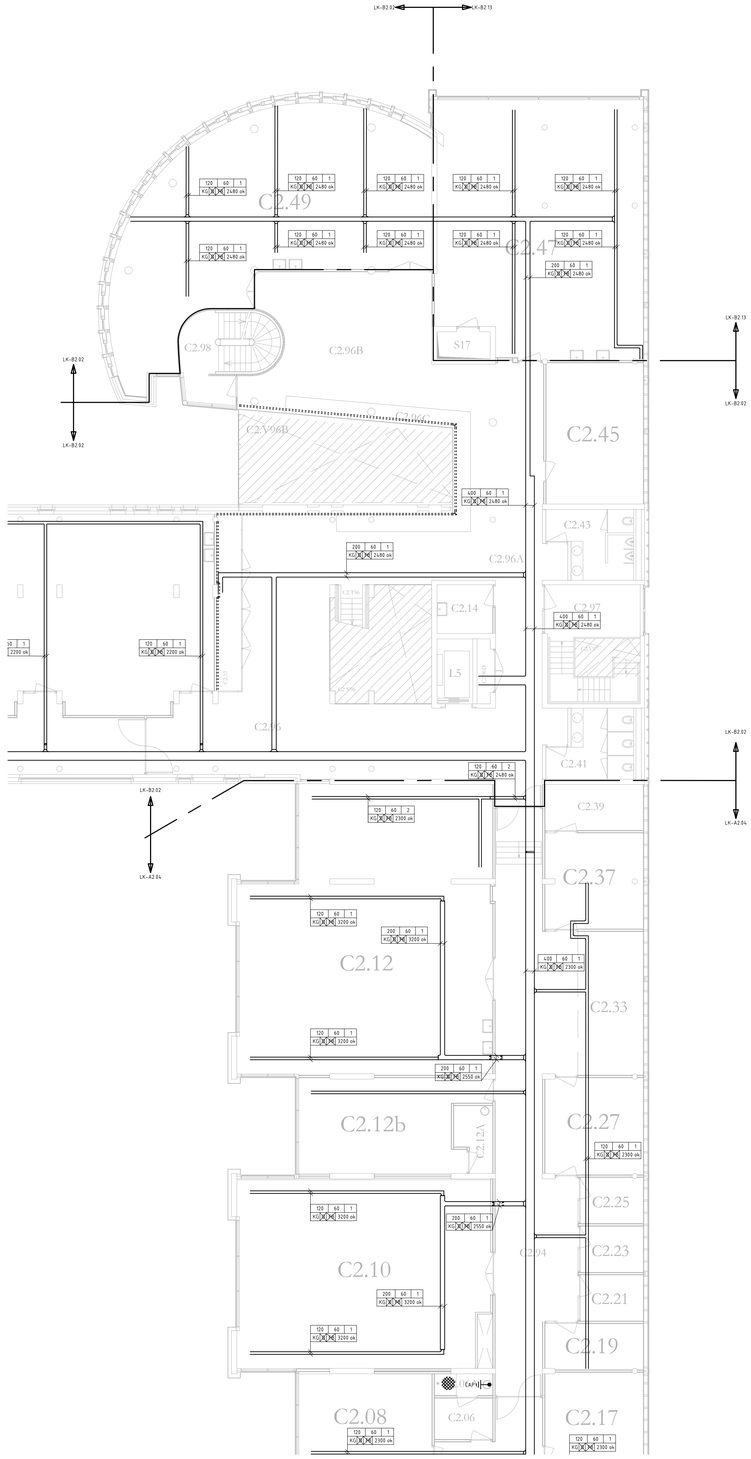

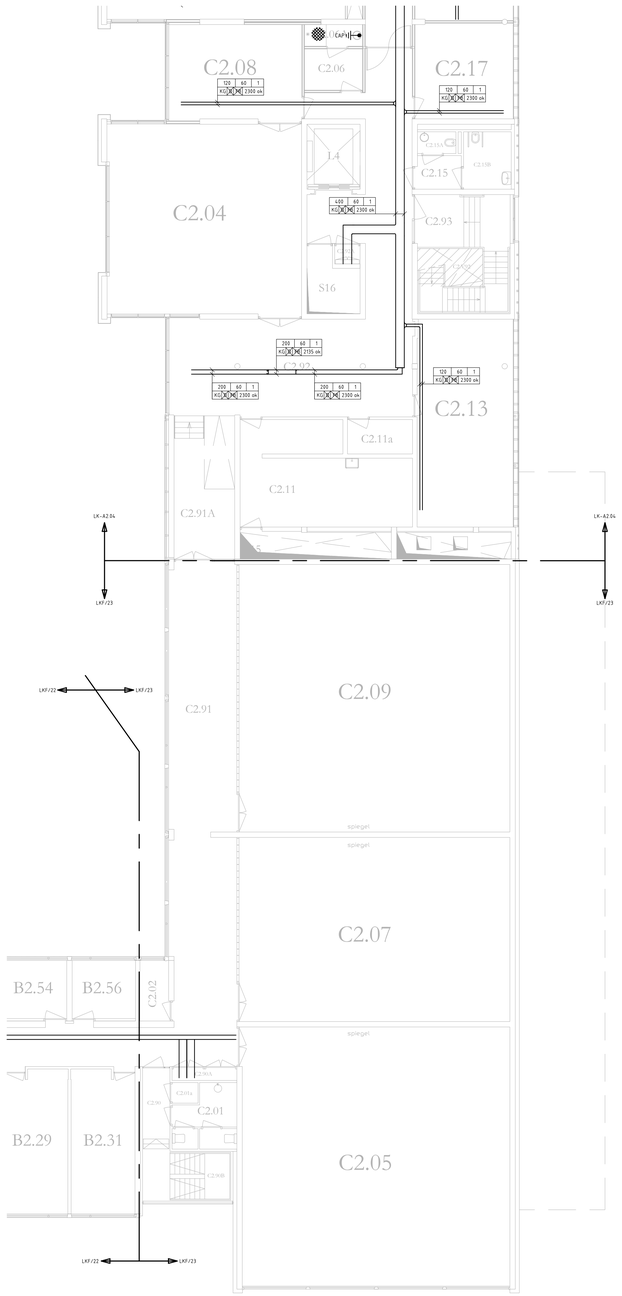

AUTEURSRECHTEN VOORBEHOUDEN OVERTEKENINGEN DE WIT

Fontys

Fontys Hogescholen
Dienst Huisvesting en Beheer

rev	omschrijving	Peildatum 4-12-2017 14:59:44	d.d.	get.	gezien	acc.	acc.
1	JA ARREVISIE SEPTEMBER 2017		29-12-17	FrVa			

FONTYS HOGESCHOLEN TILBURG
ZWIJSENPLEIN GEBOUW C 2e VERDIEPING
KABELGOTEN/WANDGOTEN

CAD-Ref.
behoort bij:

Website Strukton Worksphere: www.struktonworksphere.com
Email:

gefaseerd ja/n

Strukton Worksphere
Locatie Eindhoven
Science Park Eindhoven 5206 5692 EG Son
Postbus 356 5600 AJ Eindhoven
Tel. 040-2825200
Fax 040-2825201

status: REVISIE

archief
schaal: 1:100
A0
proj.nr.
tek.nr. ET_ZP2_D
bl. C