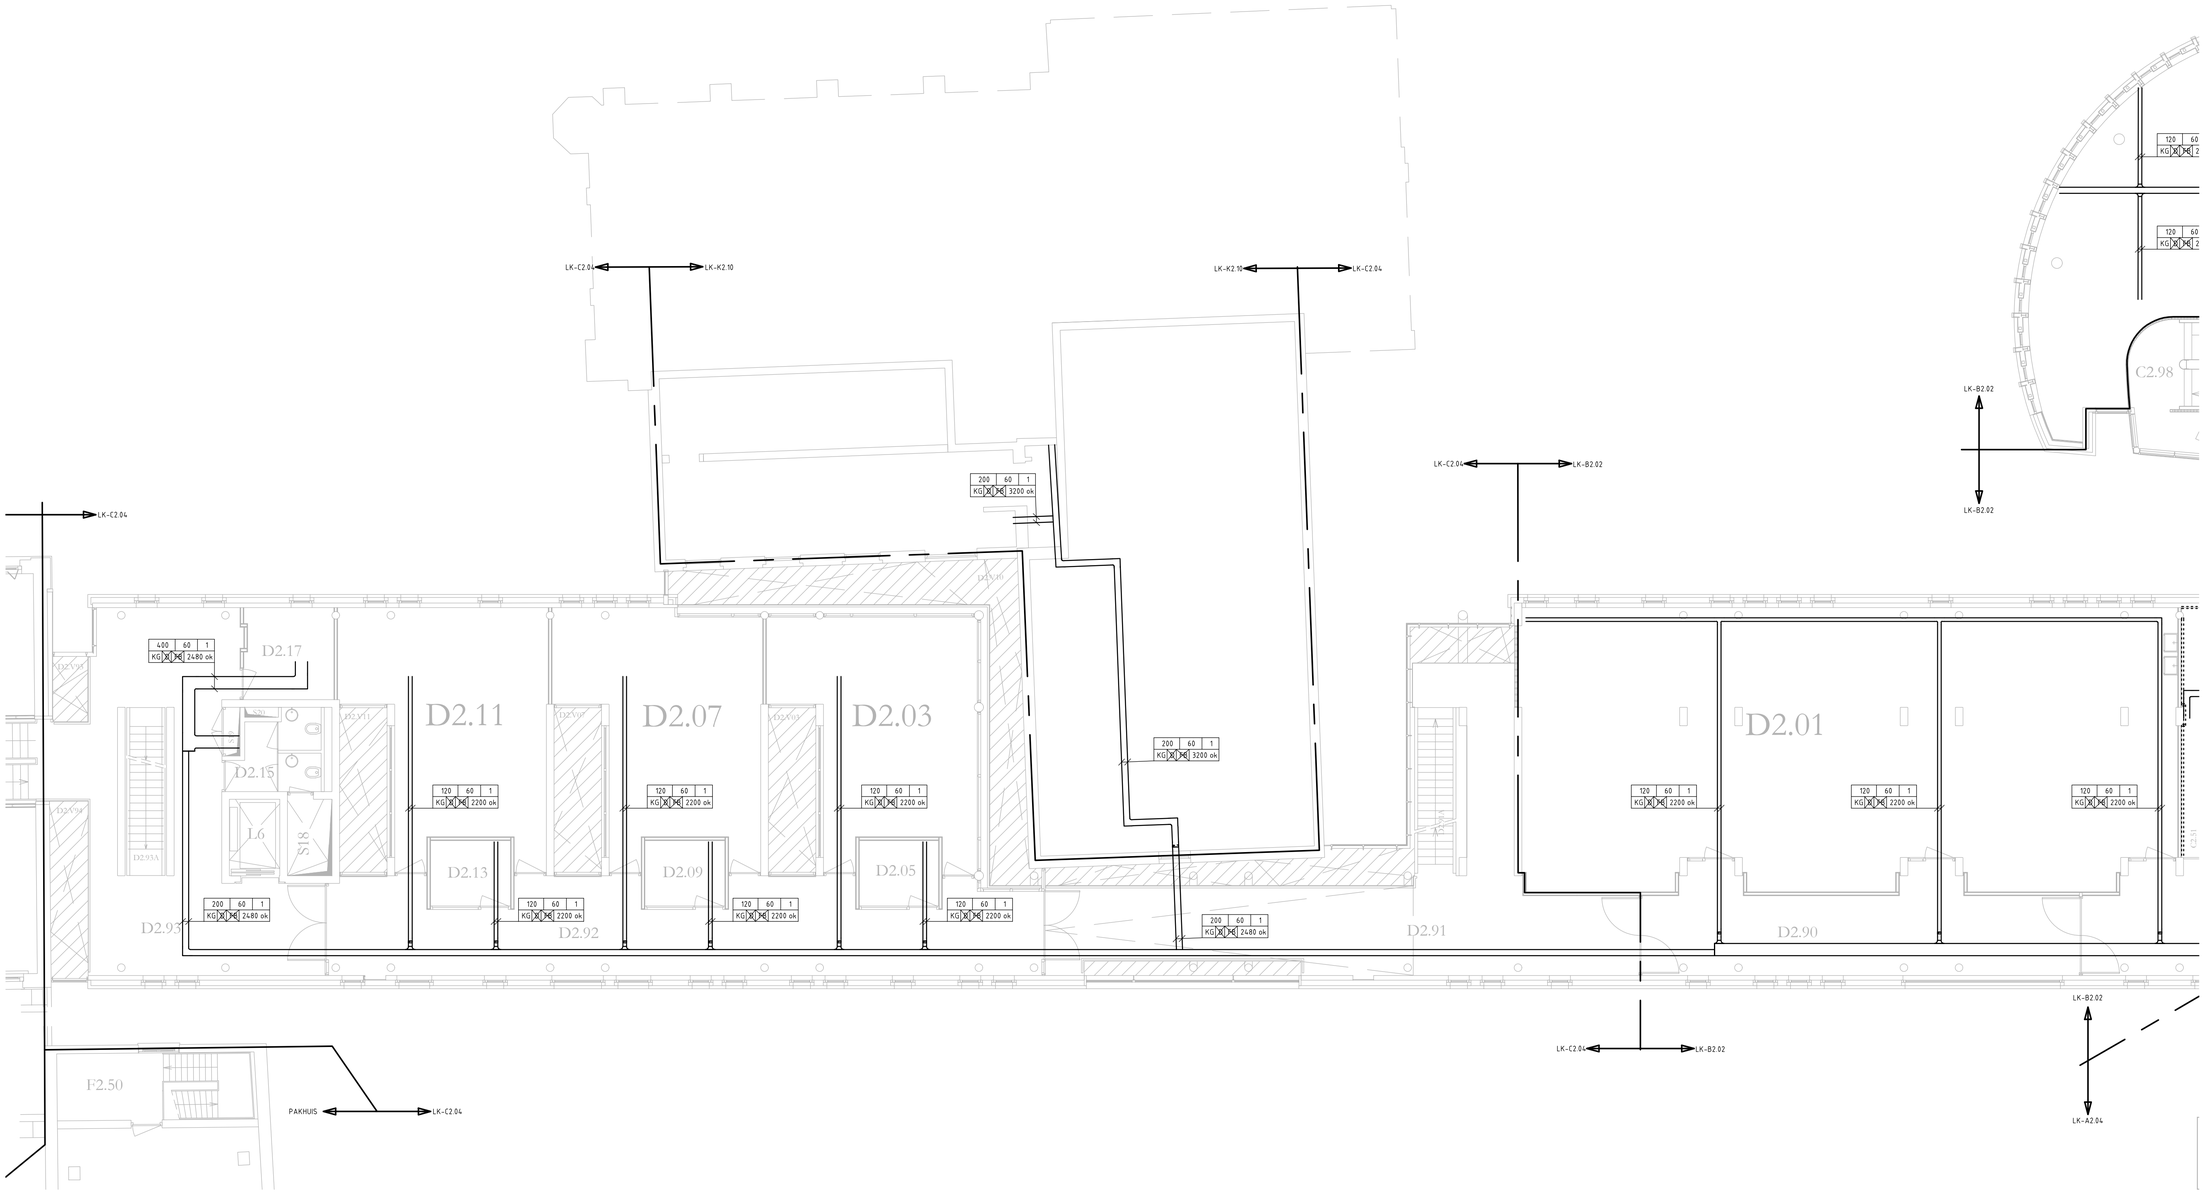

Fontys Hogescholen
Dienst Huisvesting en Beheer

rev	omschrijving	Plotdatum:4-12-2017 15:01:17	d.d.	get.	gezien	acc.	acc.
0	JAARREVISIE SEPTEMBER 2017		29-12-17	FrVa			

FONTYS HOGESCHOLEN TILBURG
ZWIJSENPLEIN GEBOUW D 2e VERDIEPING
KABELGOTEN/WANDGOTEN

CAD-Ref.
behoort bij.
Website Strukton Worksphere: www.struktonworksphere.com
Email:

Strukton Worksphere
Locatie Eindhoven
Science Park Eindhoven 5206
Postbus 356
5692 EG Son
5600 AJ Eindhoven
Tel. 040-2825200
Fax. 040-2825201

status: REVISIE

archief.
schaal. 1:100
proj.nr.
tek.nr. ET_ZP2_D
A1
bl. D

Getekend met:

AUTEURSRECHTEN VOORBEHOUDEN OVEREENKOMSTIG DE WET