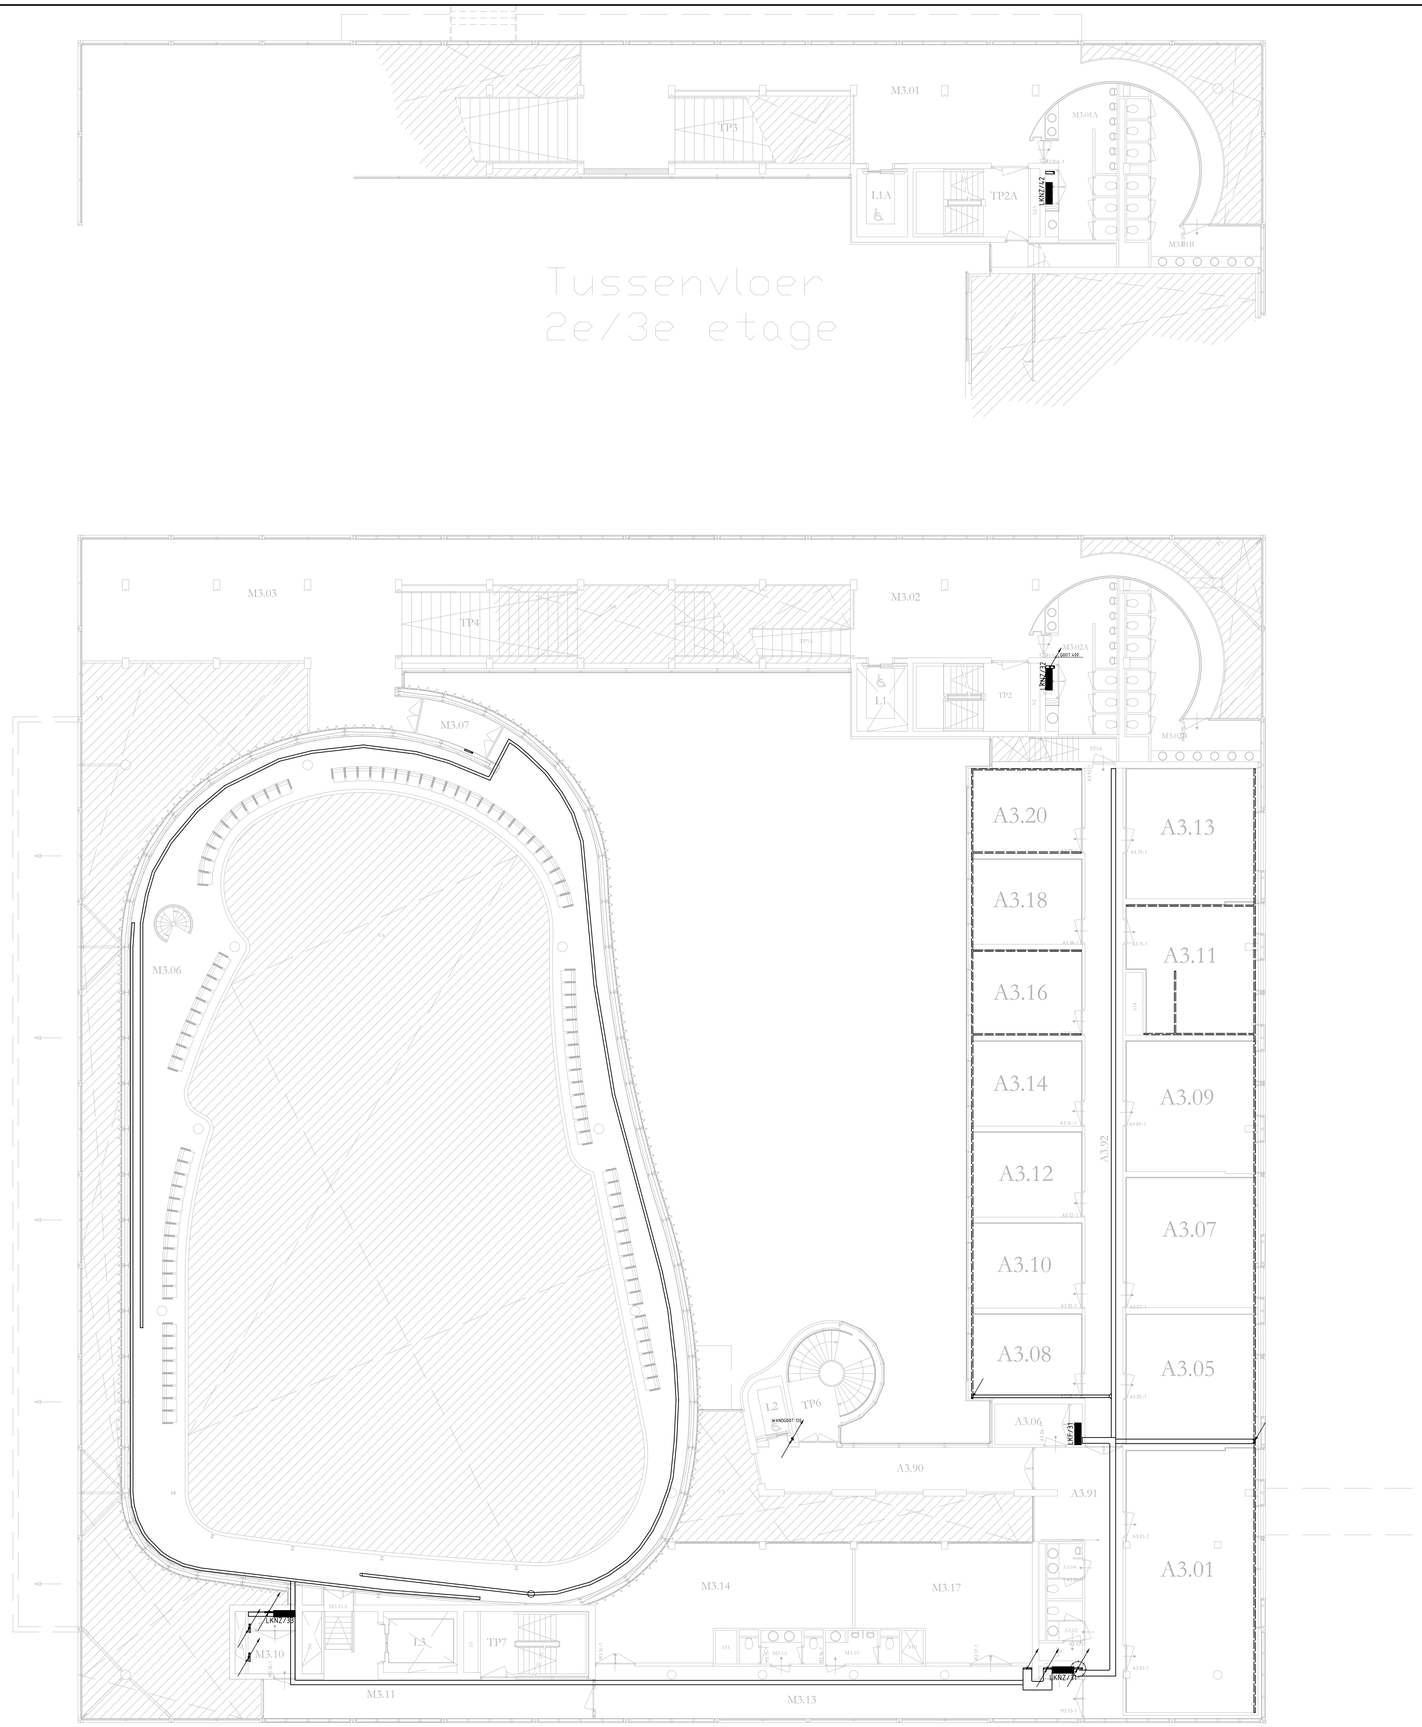

Fontys	Fontys Hogescholen Dienst Huisvesting en Beheer					
rev.	omschrijving Plotdatum 4-12-2017 15:40:11	d.d.	get.	gezien	acc.	acc.
0	JAARREVISIE SEPTEMBER 2017	29-12-17	FrVa			

FONTYS HOGESCHOLEN TILBURG
ZWIJSENPLEIN GEBOUW A 3e VERDIEPING
KABELGOTEN/WANDGOTEN

CAD-Ref:
behoort bij:

Website Strukton Worksphere: www.struktonworksphere.com
Email:

Strukton Worksphere
Louise Son
Scheepjeslaan 1206 5692 EG Son
Postbus 356 5600 AJ Eindhoven
Tel. 040-2825200
Fax. 040-2825201

status: REVISIE

archief:
schaal: 1:100 A0
proj.nr.
tek.nr: CT_ZP3_D bl. A

ALLE RECHTEN VOORBEHOUDEN OVEREENKOMSTIG DE WET