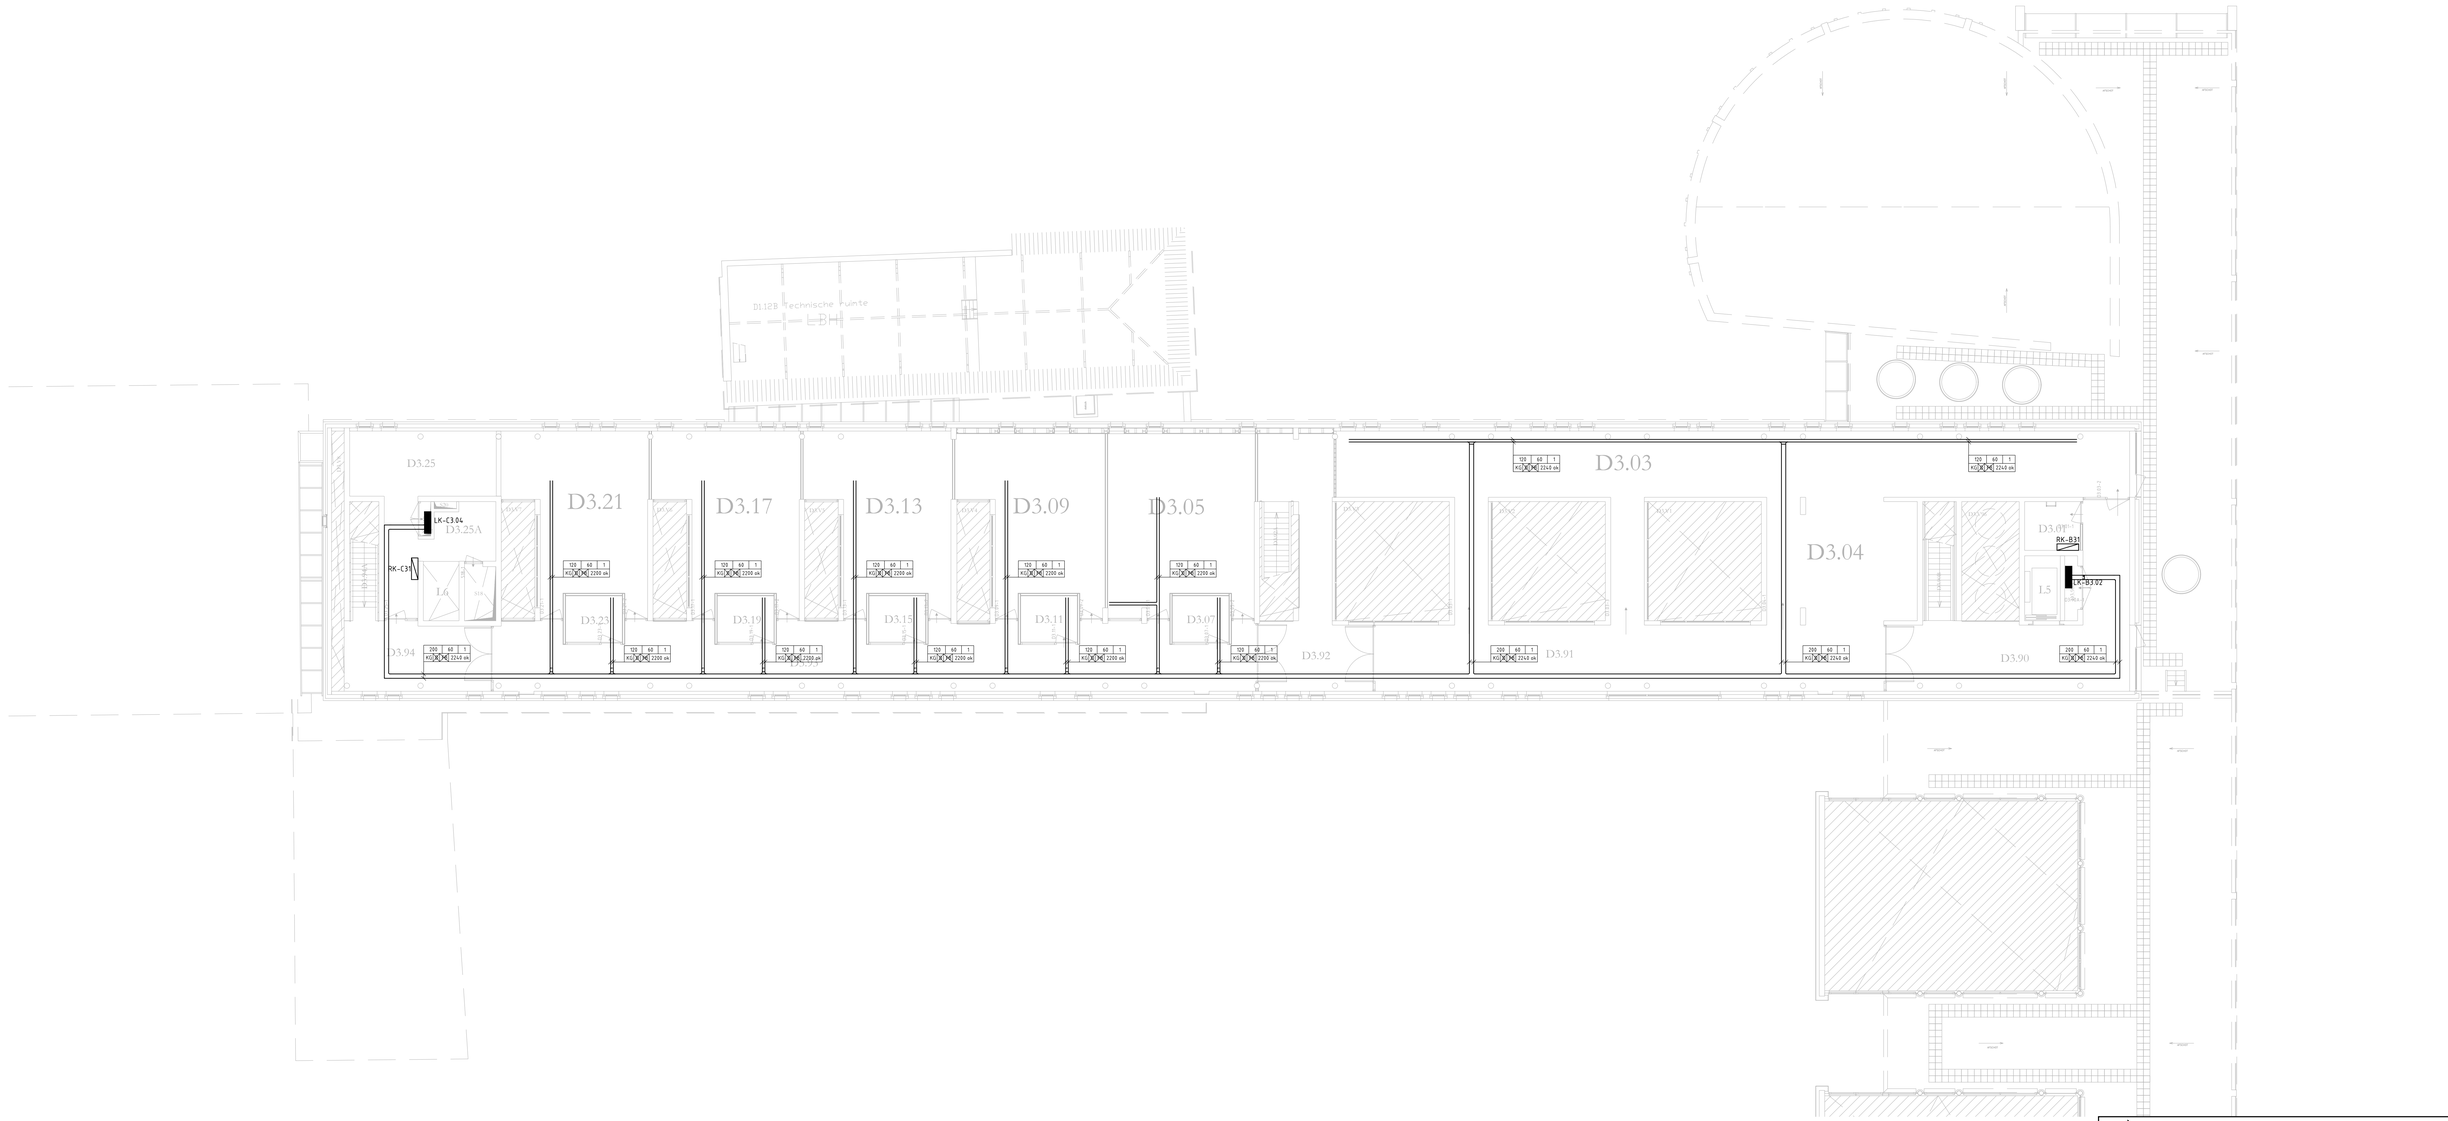

Fontys Hogescholen
Dienst Huisvesting en Beheer

rev	omschrijving	Plotdatum 4-12-2017 15:42:39	d.d.	get.	gezien	acc.	acc.
0	JAARREVISIE SEPTEMBER 2017		29-12-17	FrVa			

FONTYS HOGESCHOLEN TILBURG
ZWIJSENPLEIN GEBOUW D 3e VERDIEPING
KABELGOTEN/WANDGOTEN

CAD-Ref.
behoort bij:

Website Strukton Worksphere:
www.struktonworksphere.com
Email:

Strukton Worksphere
Locatie Eindhoven
Science Park Eindhoven 5206
Postbus 356
5692 EG Son
5600 AJ Eindhoven
Tel. 040-2825200
Fax. 040-2825201

status: REVISIE

archief.
schaal: 1:100
proj.nr.
A0
tek.nr. ET_ZP3_D
bl. D

Gerekend met:

AUTEURSRECHTEN VOORBEHOUDEN OVEREENKOMSTIG DE WET