
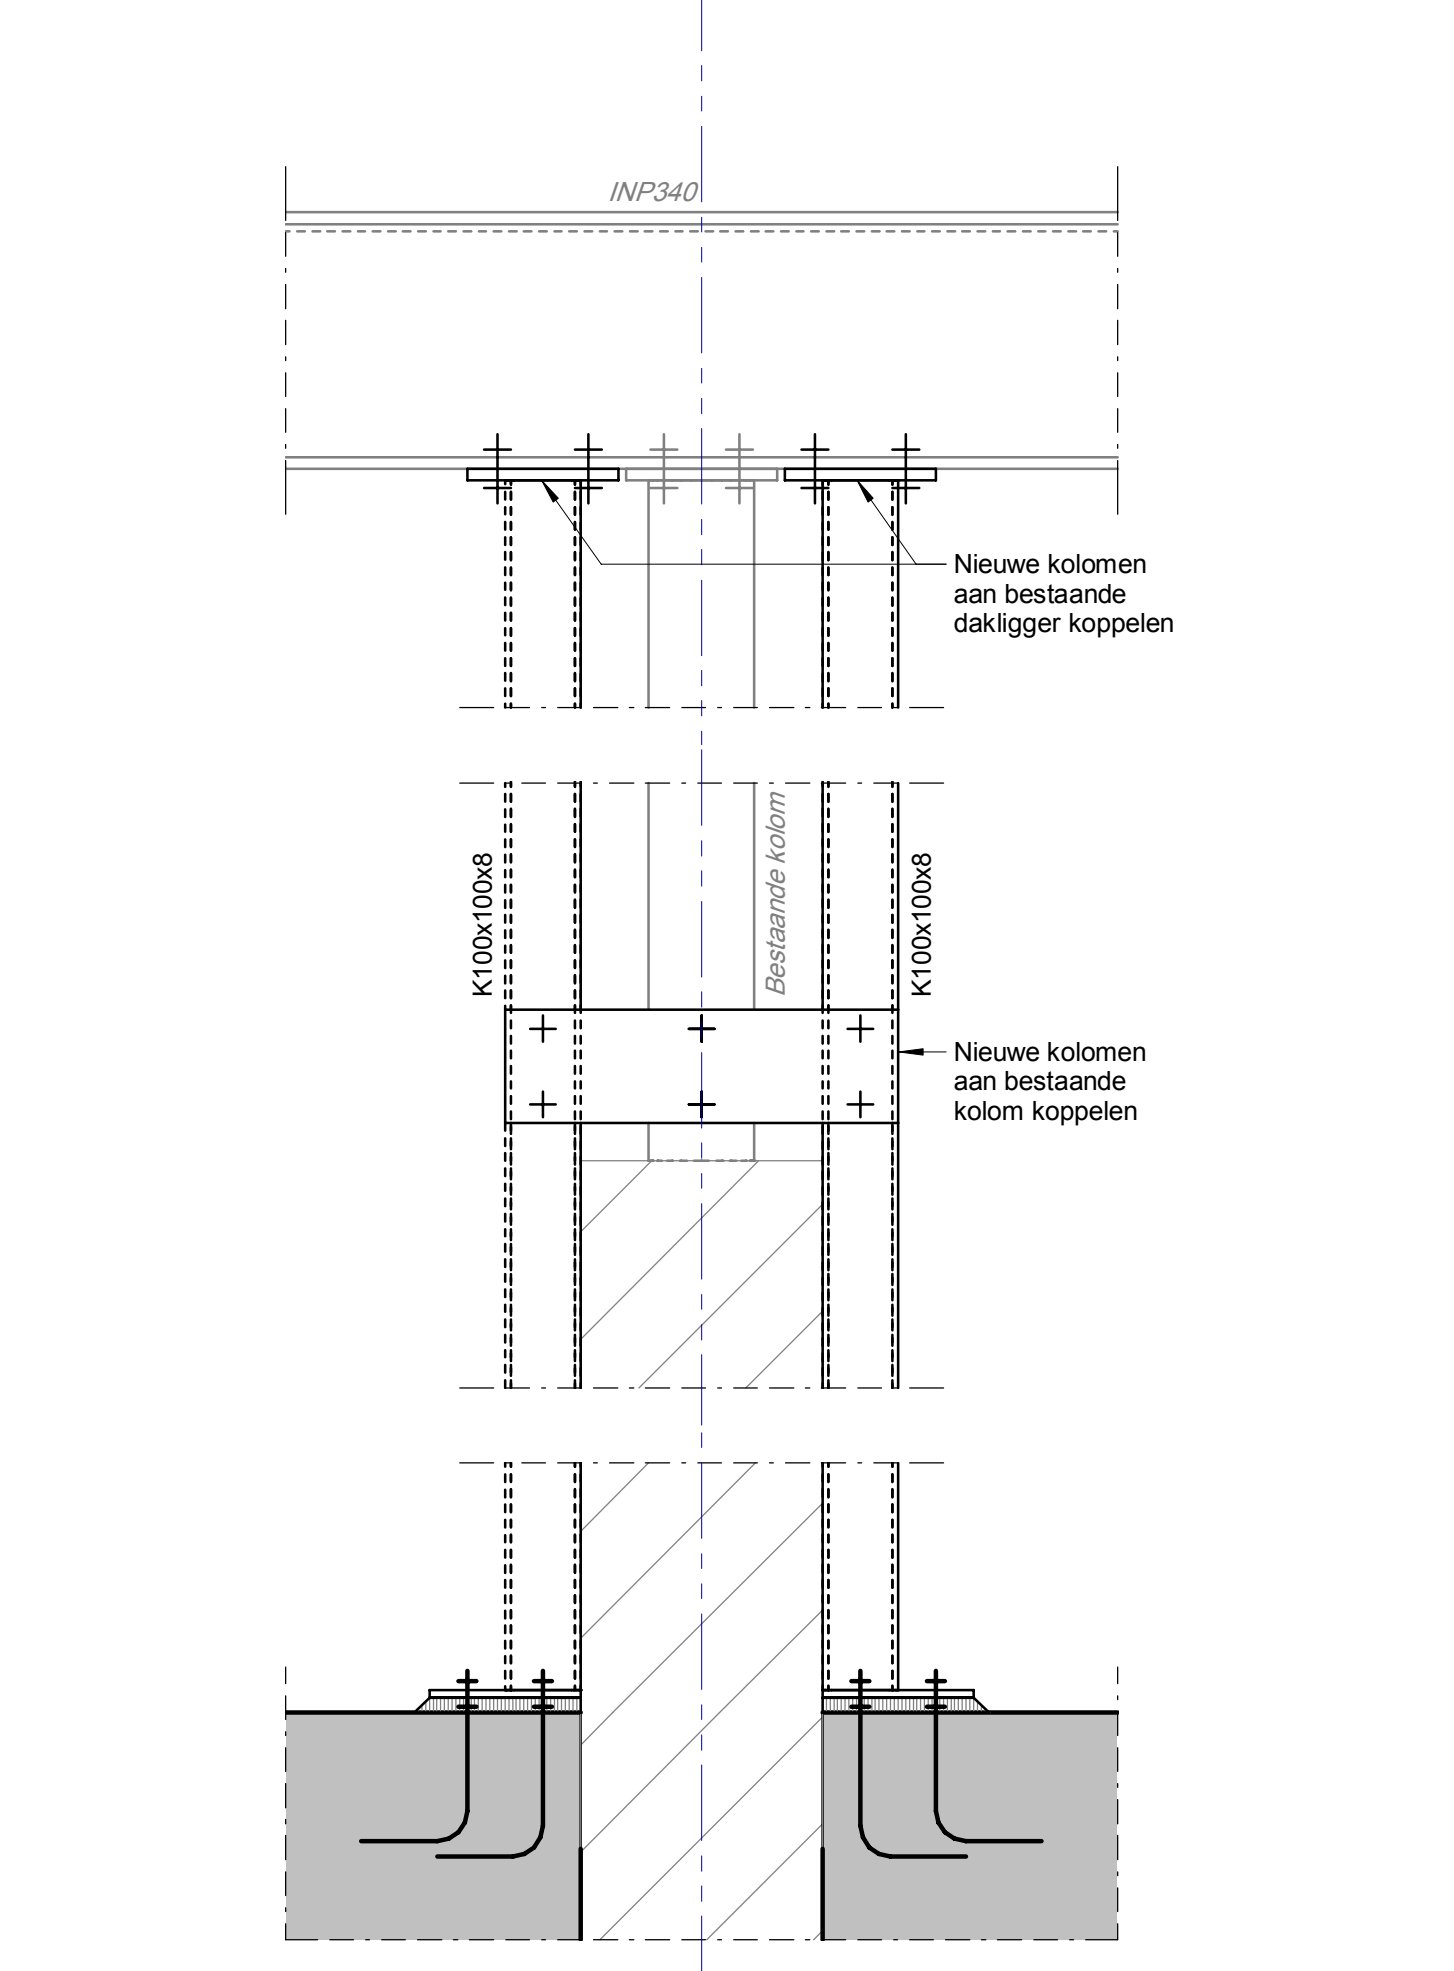
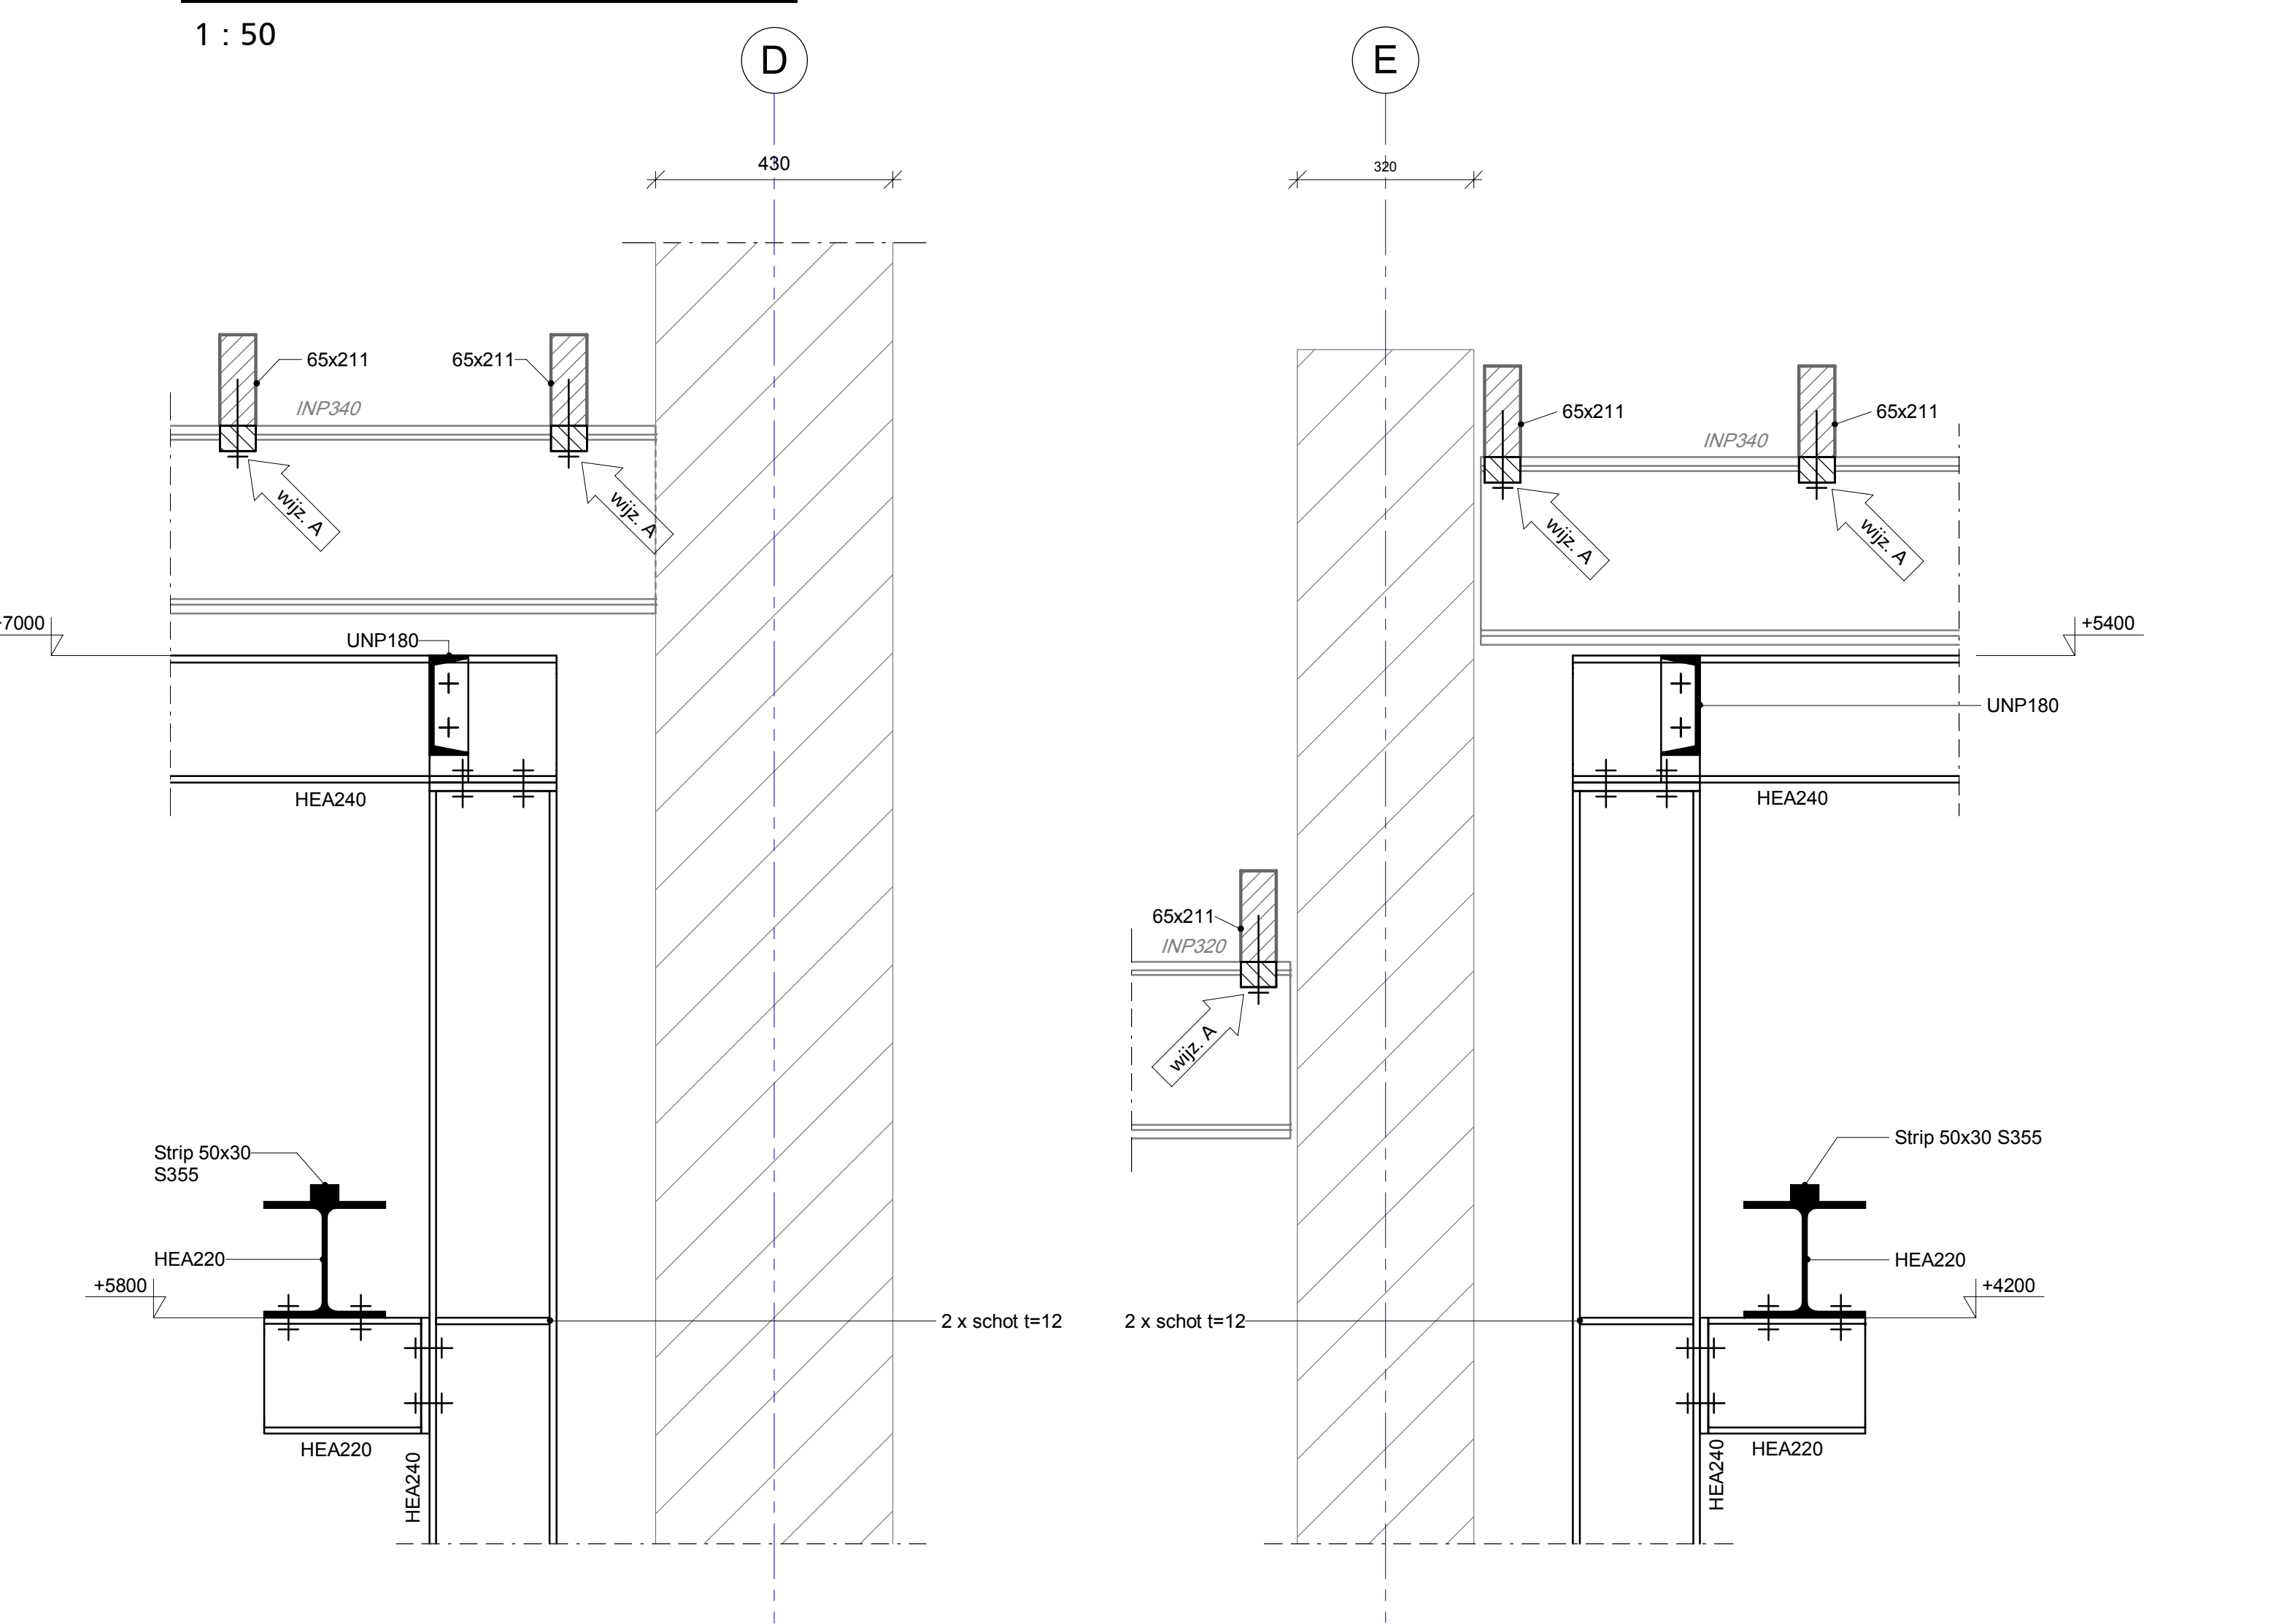


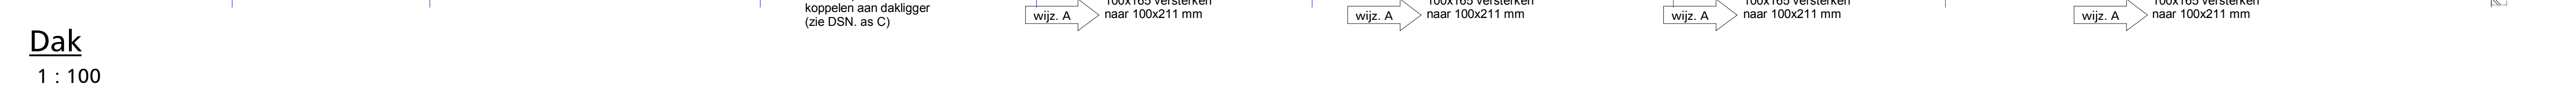

Alle maten in het werk controleren, bij afwijkingen contact opnemen met constructeur van de Laar.

van de laar
adviseur in
bouwconstructies

van de laar bv
 Innovatie Powerhouse
 Zwaastraat 31R
 5551 CA Eindhoven
 06 252 66 23
info@vandelaar.info
www.vandelaar.info

Gal	Gas
HS	BL
School	
VRI	
Badkamer	
TO-Q1	