


L. Zijaanzicht Vooraanzicht

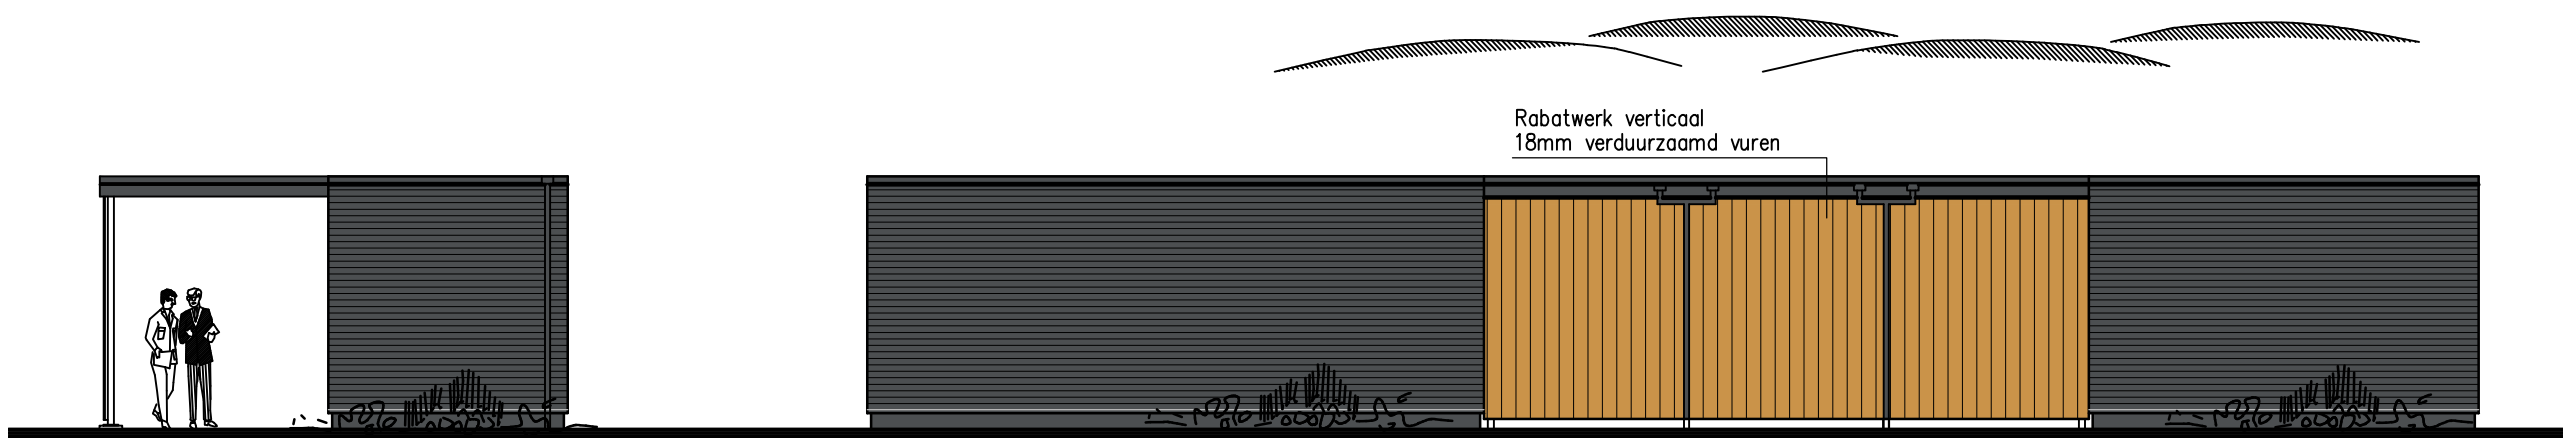


R. Zijaanzicht Achteraanzicht

Plattegrond				
Ruimtenr.	Bouwbesluit	Opp. (m2)	Ruimtebenaming	Functie
01	toilet	9,5	voorruimte	overige gebruiksfunctie
02	toilet	1,2	toilet	overige gebruiksfunctie
03	toilet	1,2	toilet	overige gebruiksfunctie
04	verblijfsruimte	13,8	kantoor	kantoorfunctie
05	toilet	1,2	toilet	kantoorfunctie
06	onbenaemde ruimte	5,5	opslag/techniek	kantoorfunctie
Verbljfsgebied		13,8		
Gebruiksoppervlak		84,0		
Bruto vloeroppervlak		91,0		
Bruto inhoud		283,8 m3		

Materiaal- kleurenstaat		
Benaming	Materiaal	Kleur
buitenwanden units	stalen golfplaat	Ral 9005 zwart
buitenwanden overkapping	verduurzaamd vuren	onbehandeld
dakrand/boei	gezet staal	Ral 9005 zwart
raamkozijnen	kunststof	Ral 9005 zwart
buitendeurkozijnen	hard hout	Ral 9005 zwart
buitendeuren	hard hout	Ral 9005 zwart
h. w. a.	kunststof	zwart
dakbedekking	EPDM	zwart
onderrand	gezet staal	Ral 9005 zwart


Noot:

- h. w. a. aansluiten op bestaand riool
- d. w. a. aansluiten op bestaand riool
- daglicht voldoet volgens bouwbesluit 2012 art. 3.74
- ventilatie voldoet aan bouwbesluit 2012 art. 3.28
- buitendeuren 930x2315mm
- binnendeuren 930/730x2315mm
- verblijfsruimte wordt elektrisch verwarmd middels koel-/verwarmingsunit
- overige ruimten middels elektrische convectoren
- mechanische ventilatie kantoorunit middels WTW-systeem
- mechanische ventilatie sanitairunit zonder WTW-systeem

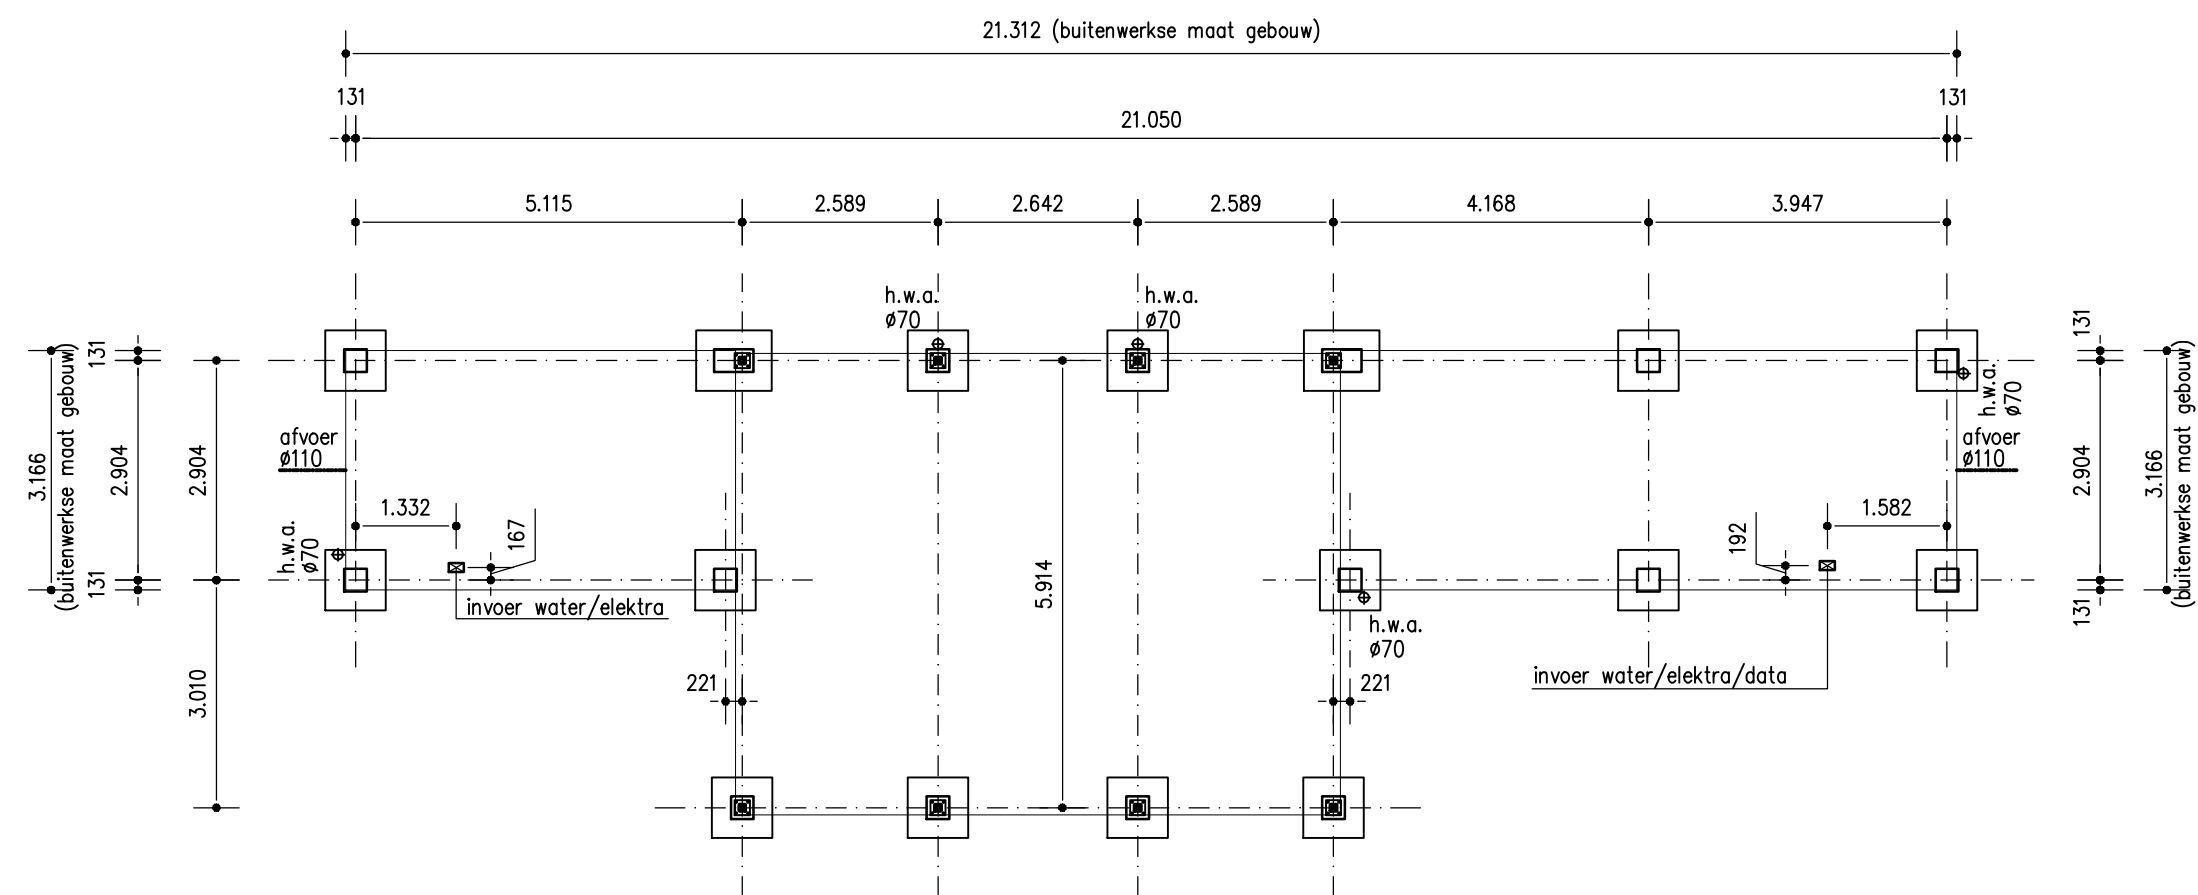


Overzicht fundering

(exacte afmeting poeren volgens opgave constructeur)

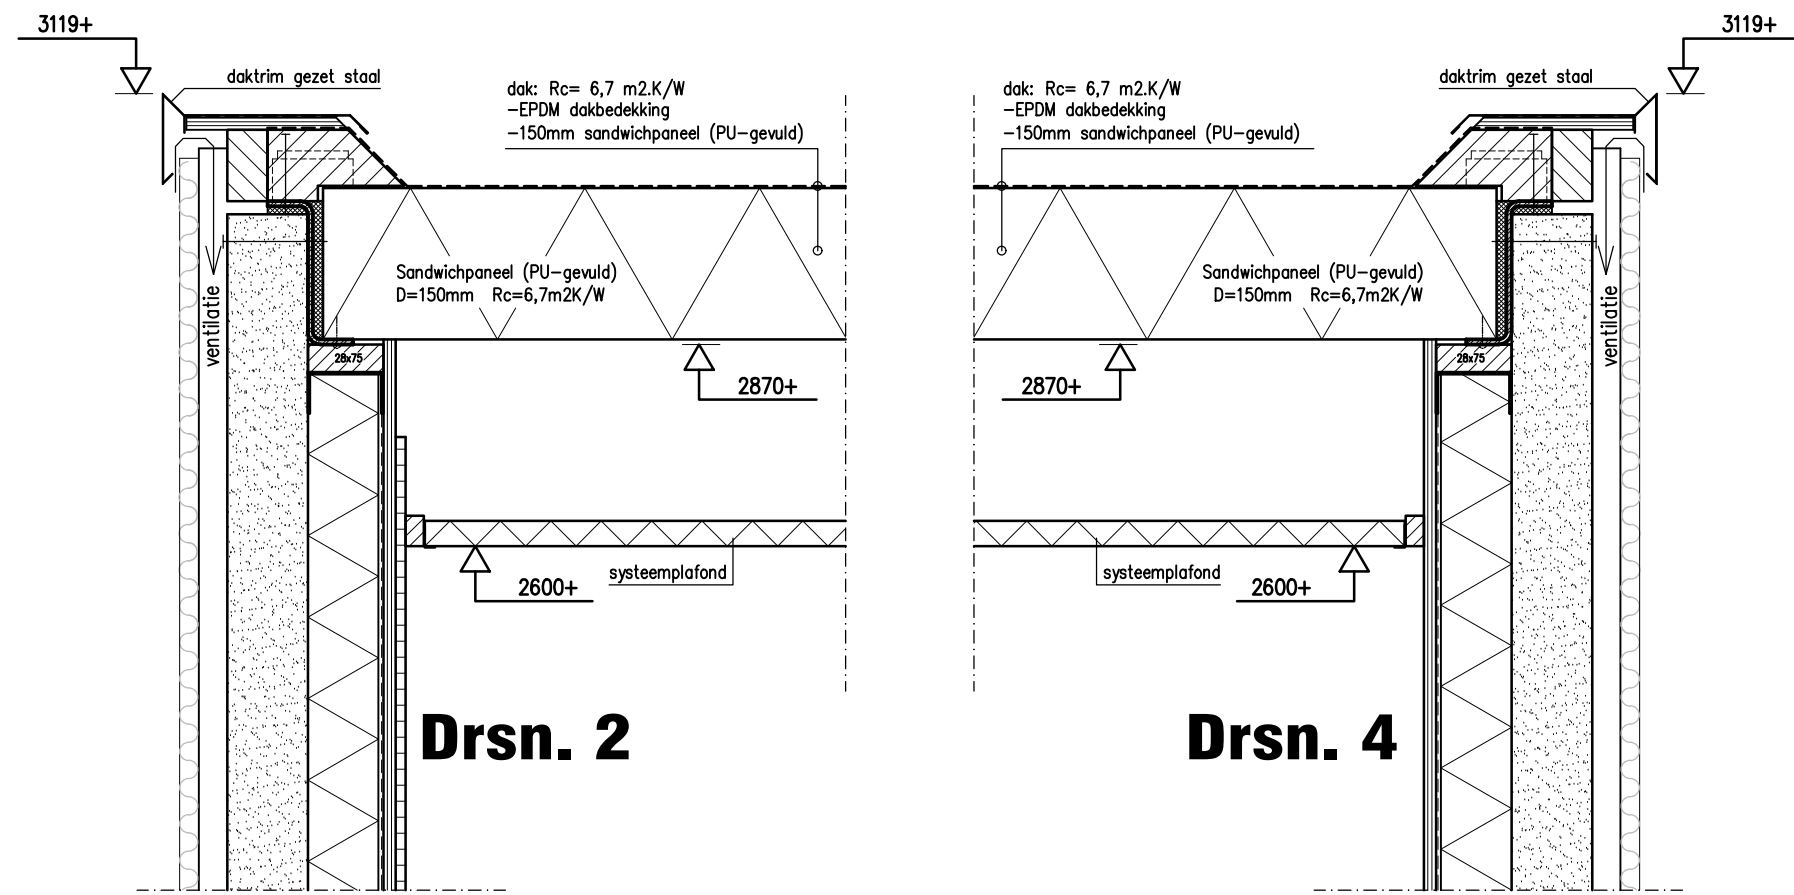


Drsn. 2

Drsn. 4

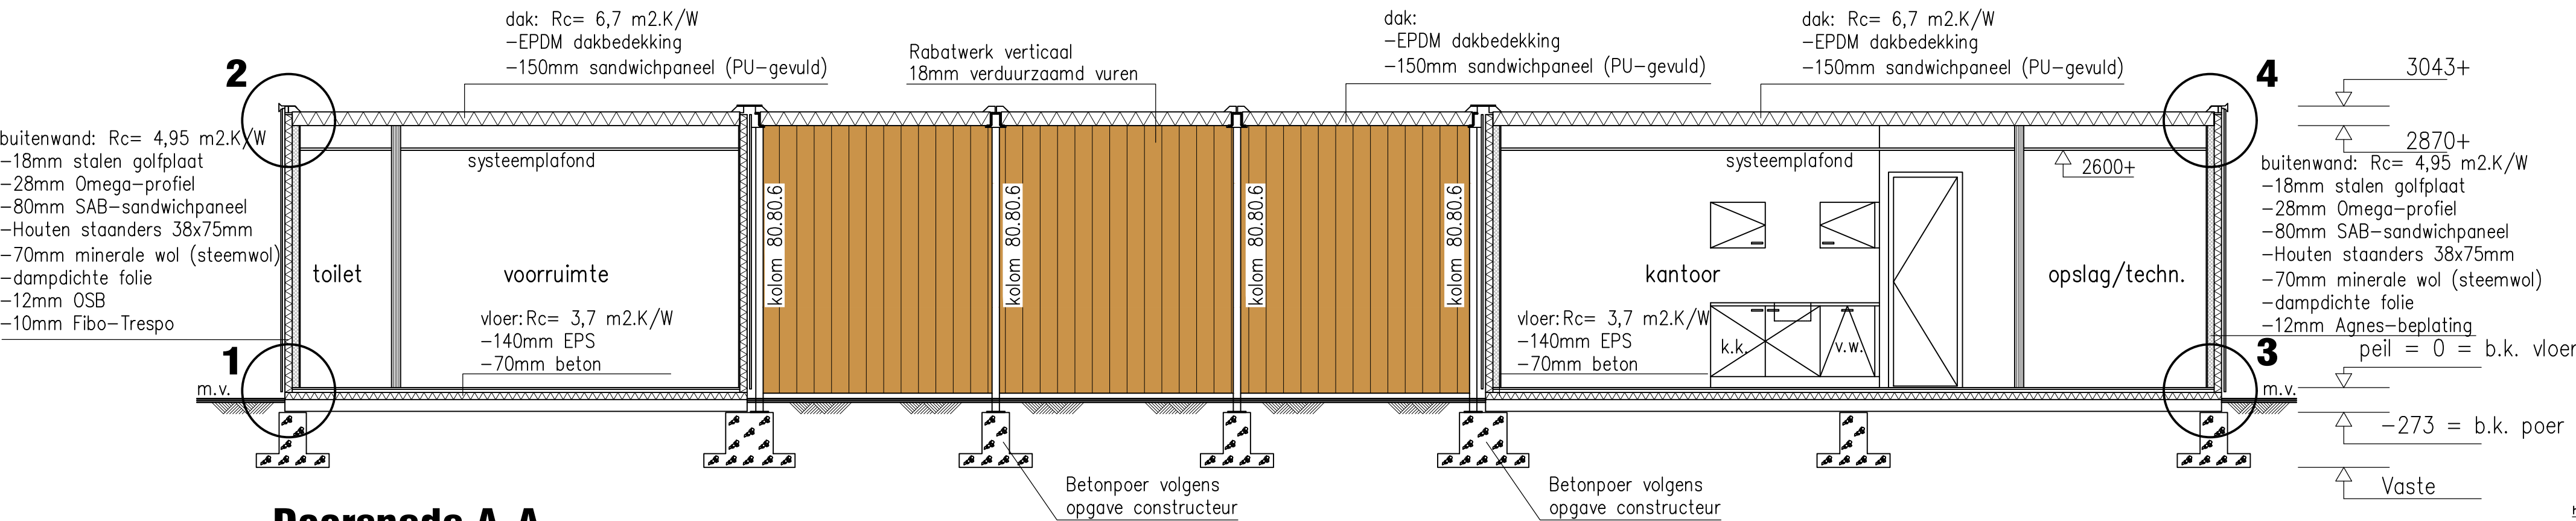


Doorsnede A-A

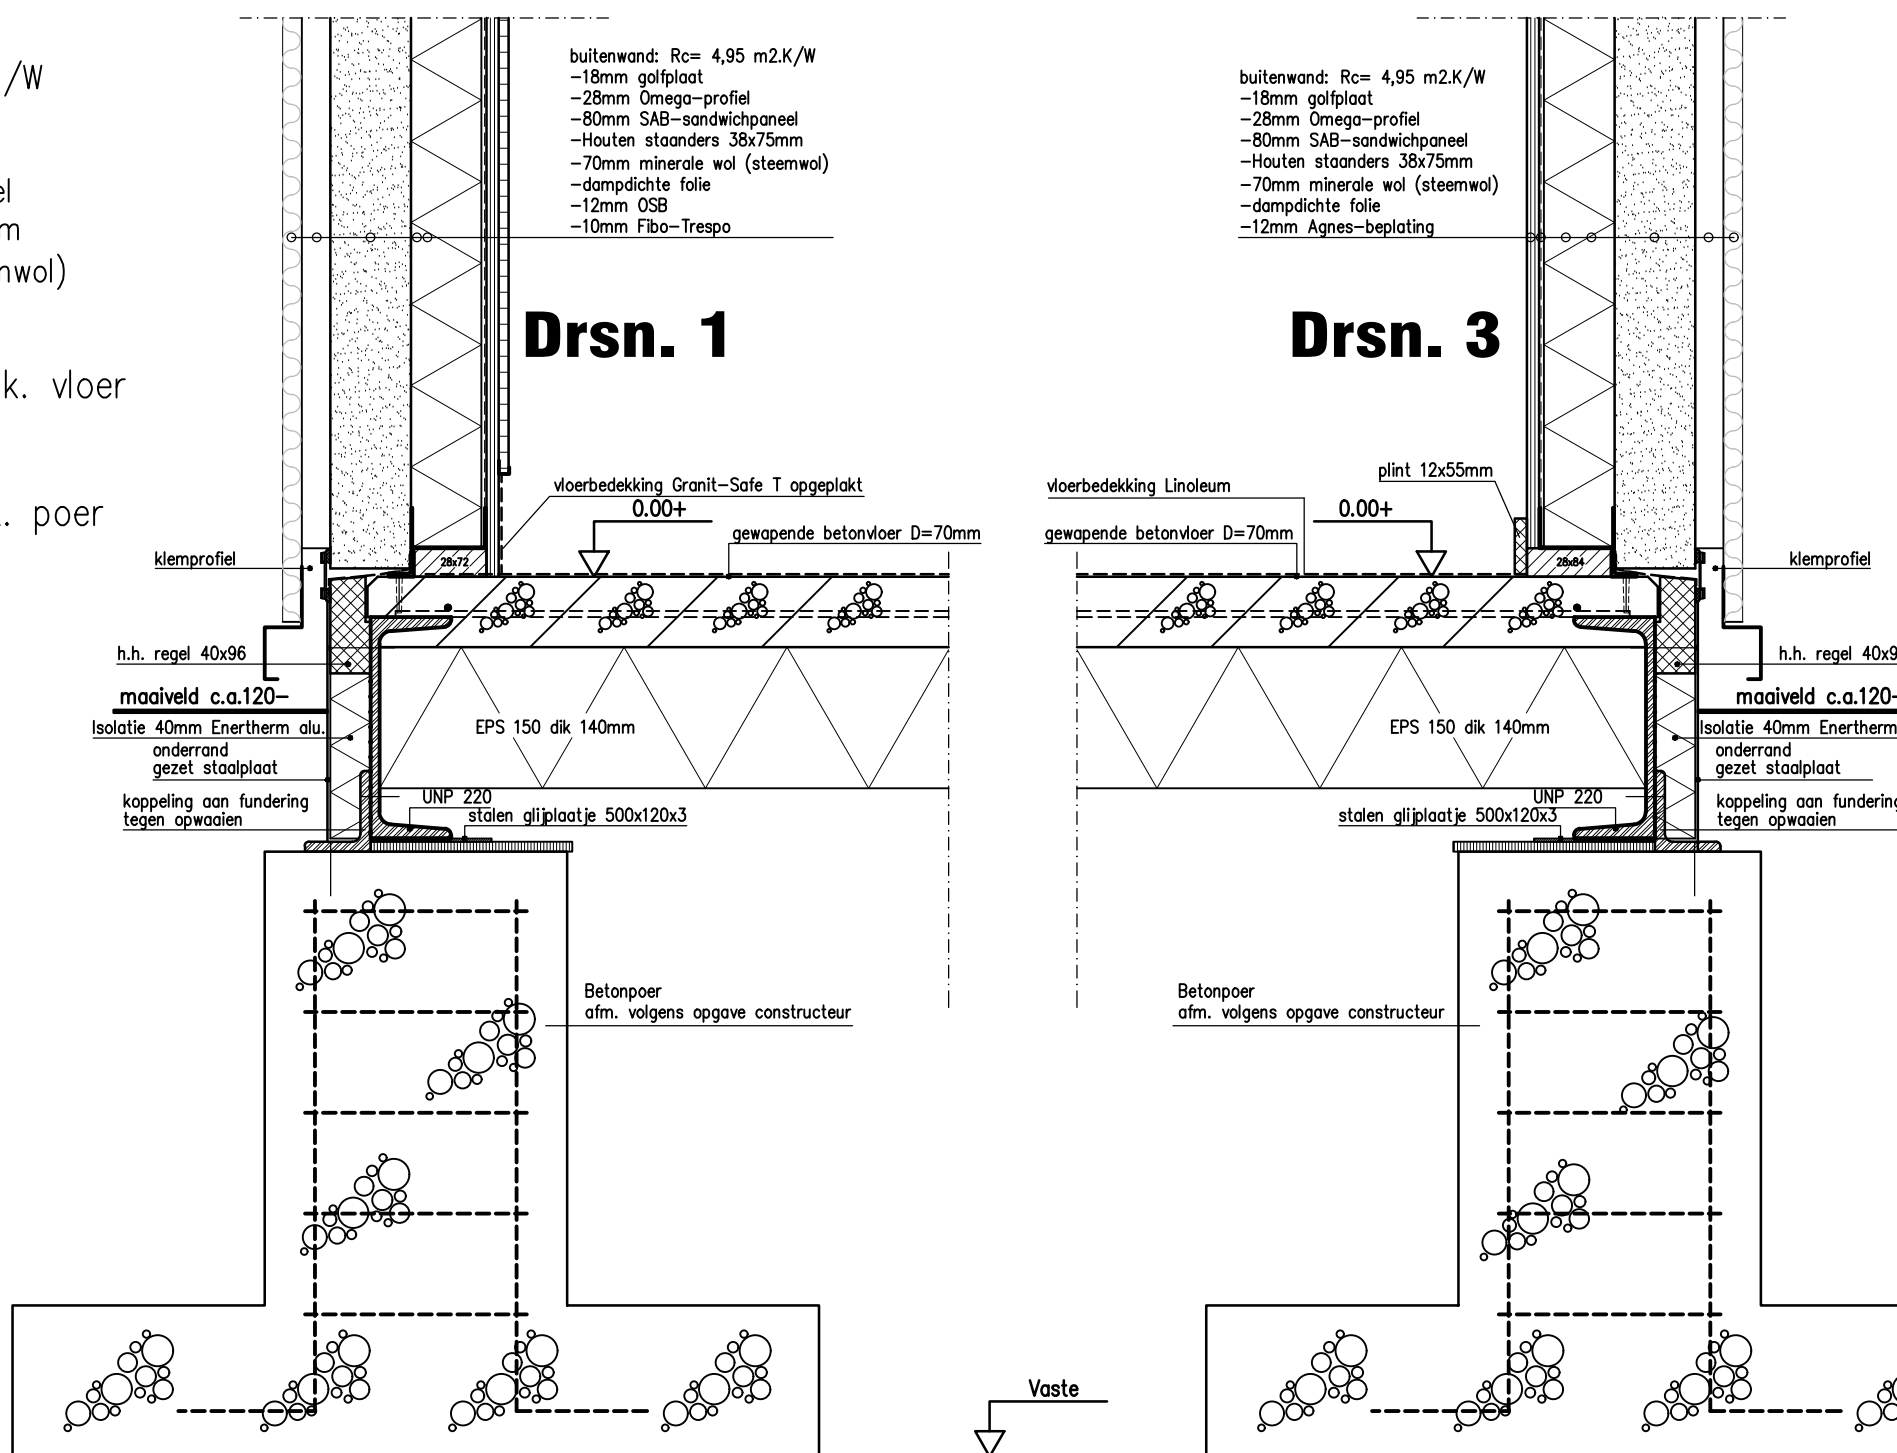

Drsn. 1

Drsn. 3

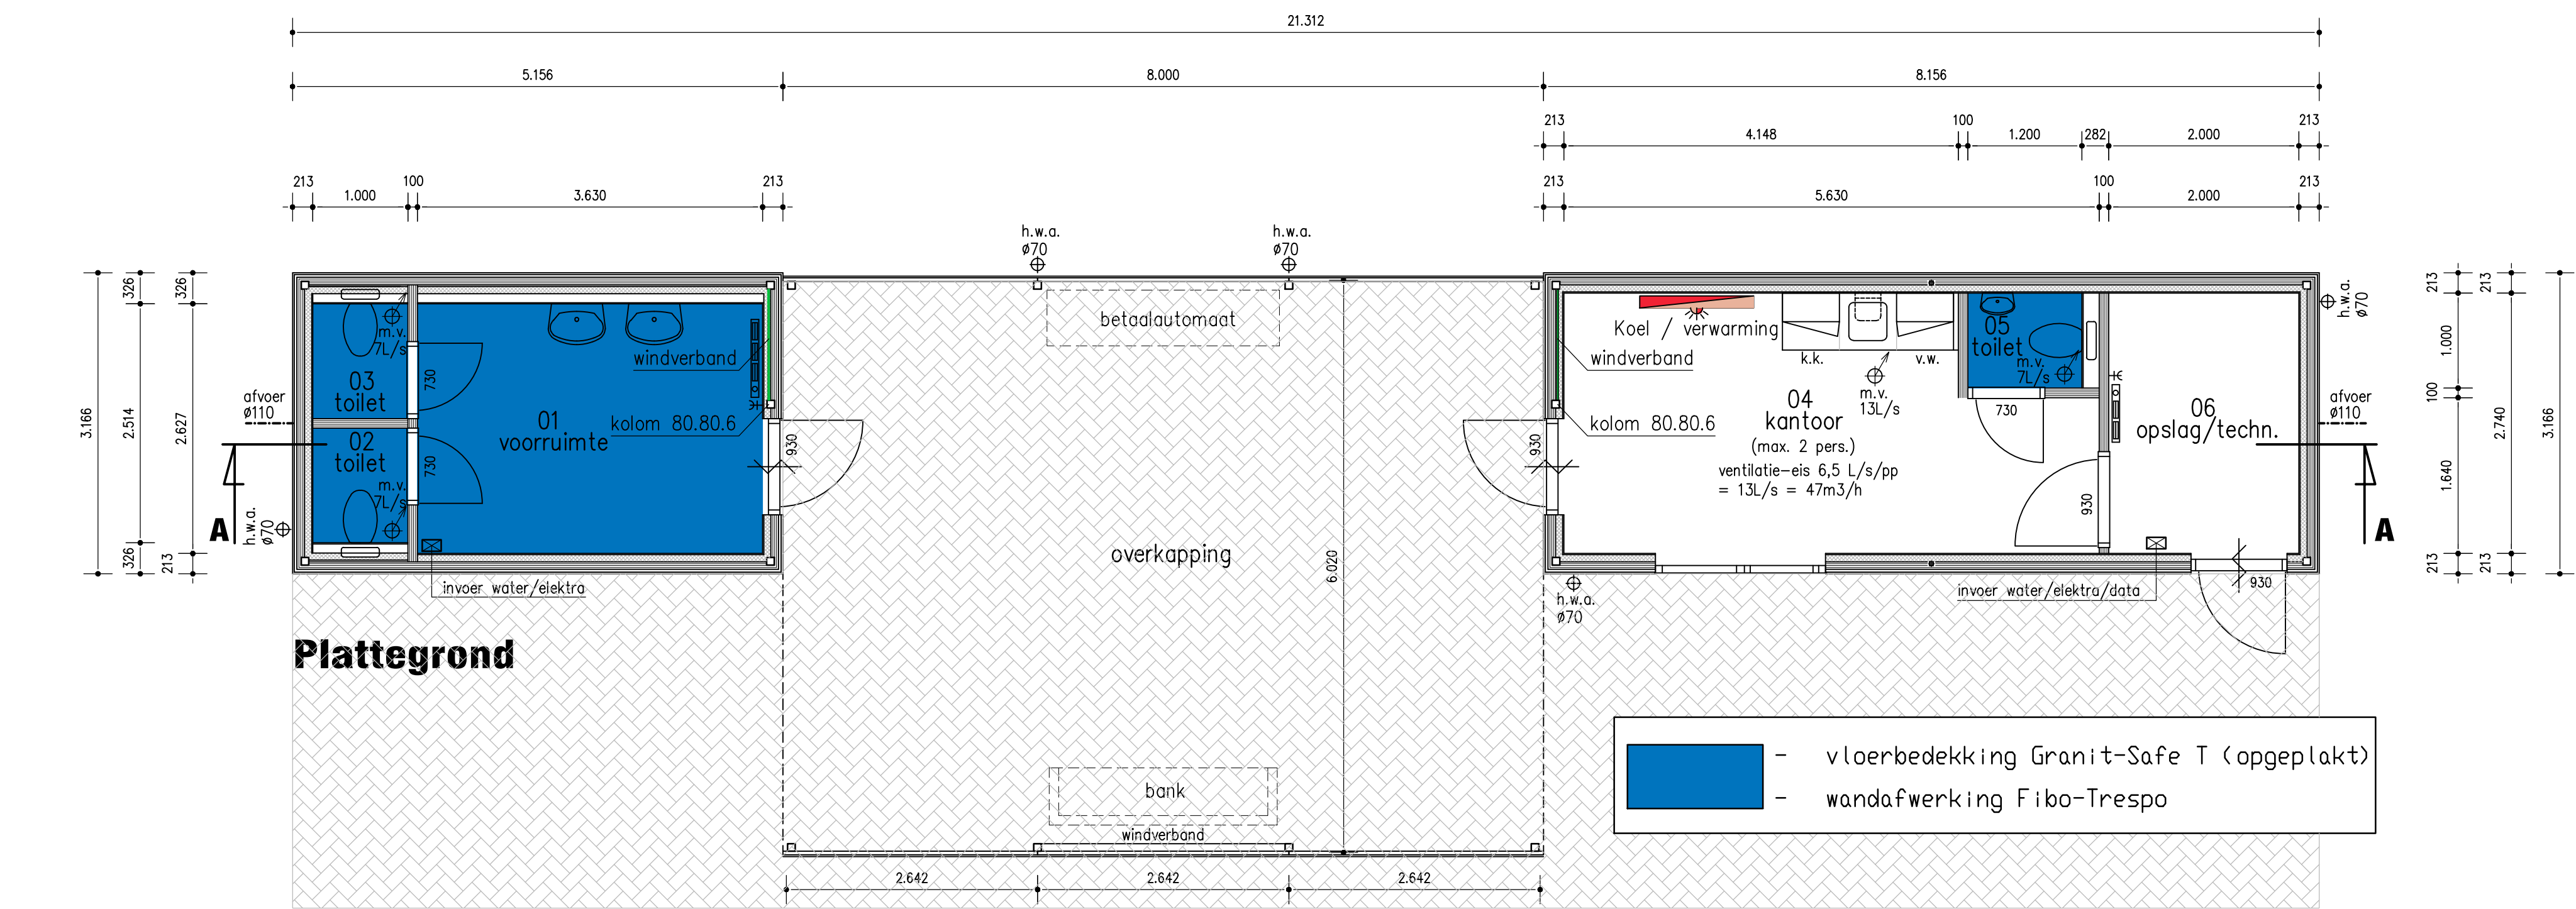

Plattegrond

- vloerbedekking Granit-Safe T (opgeplakt)
- wandafwerking Fibo-Trespo