
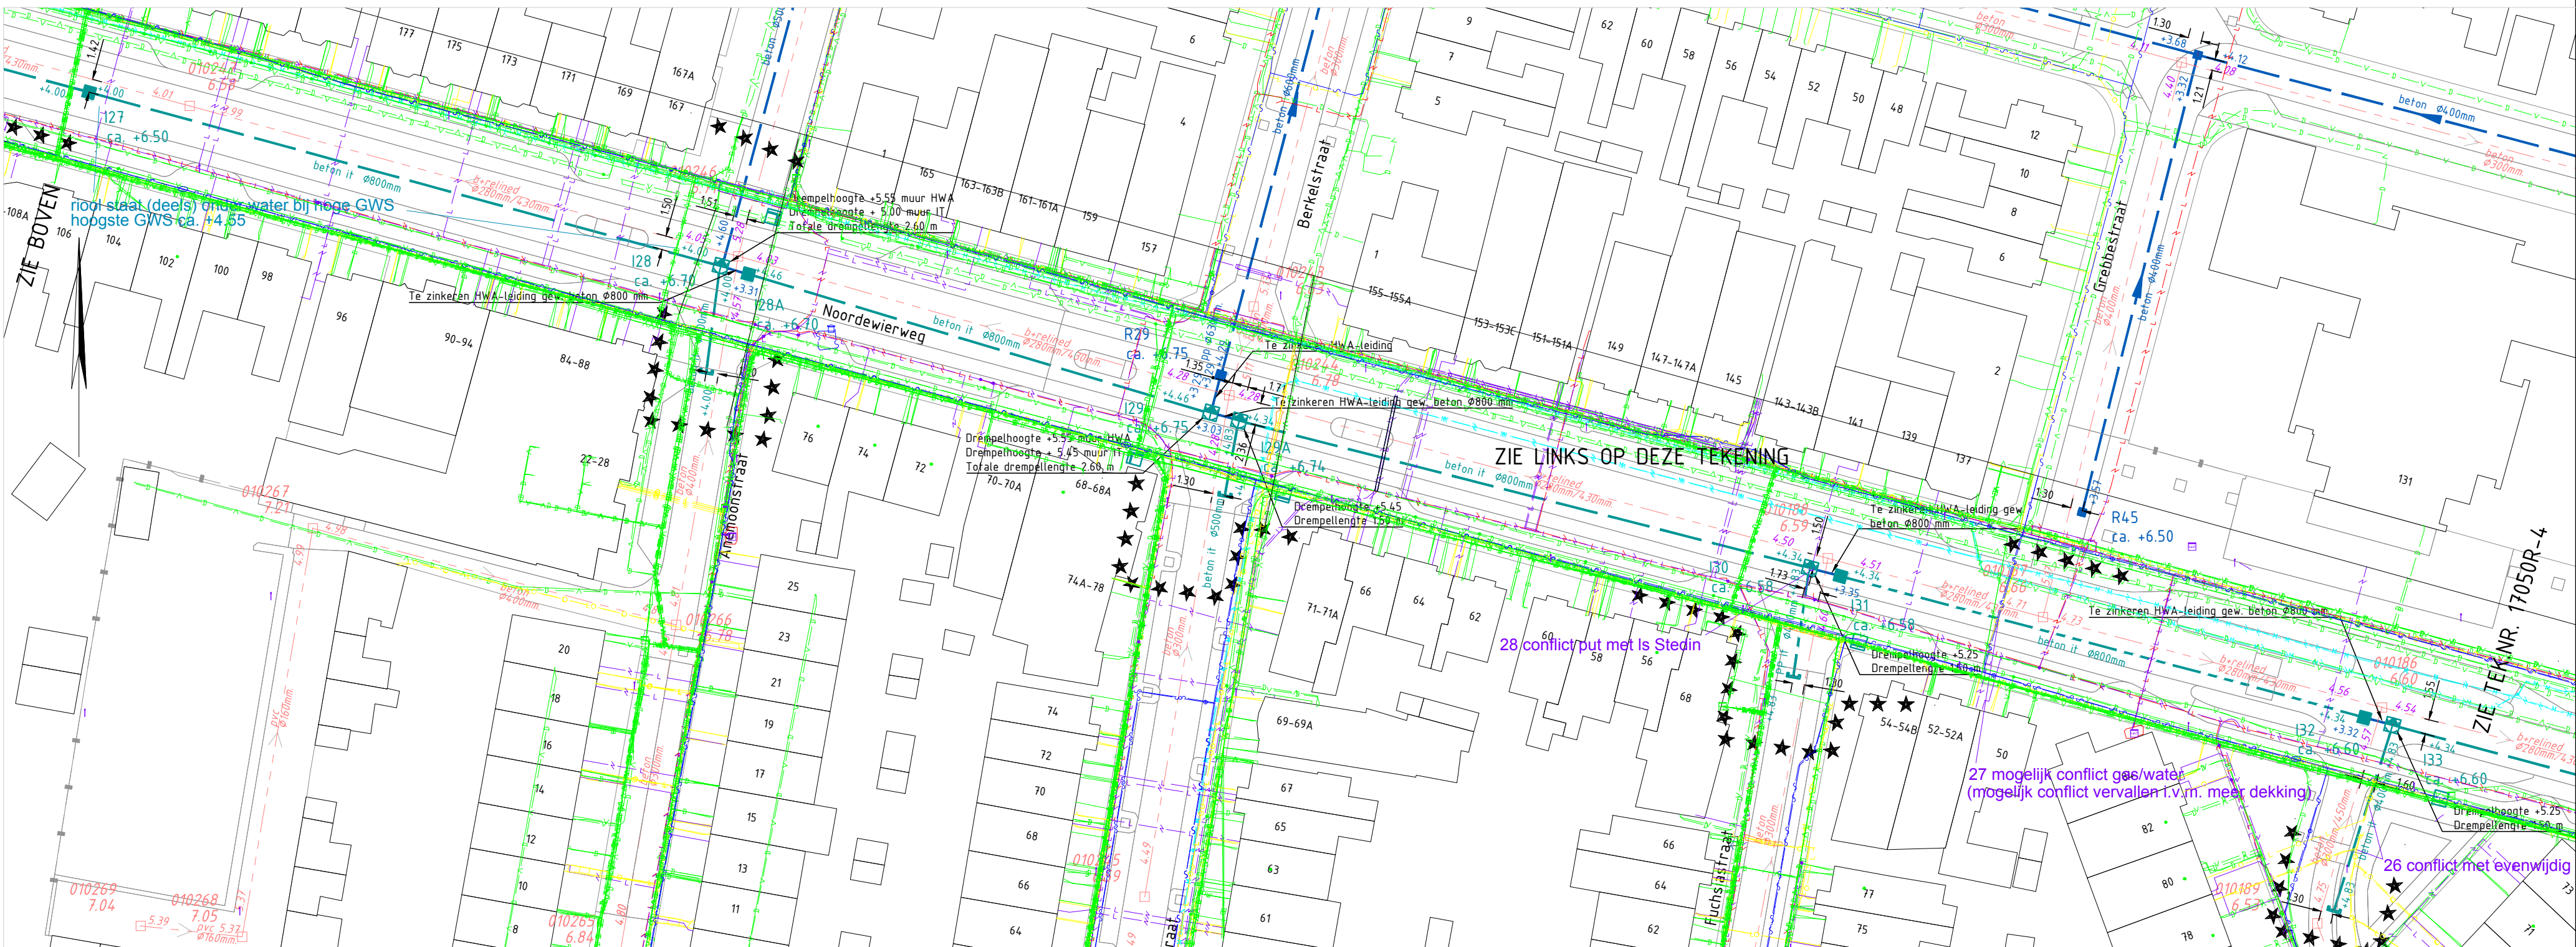
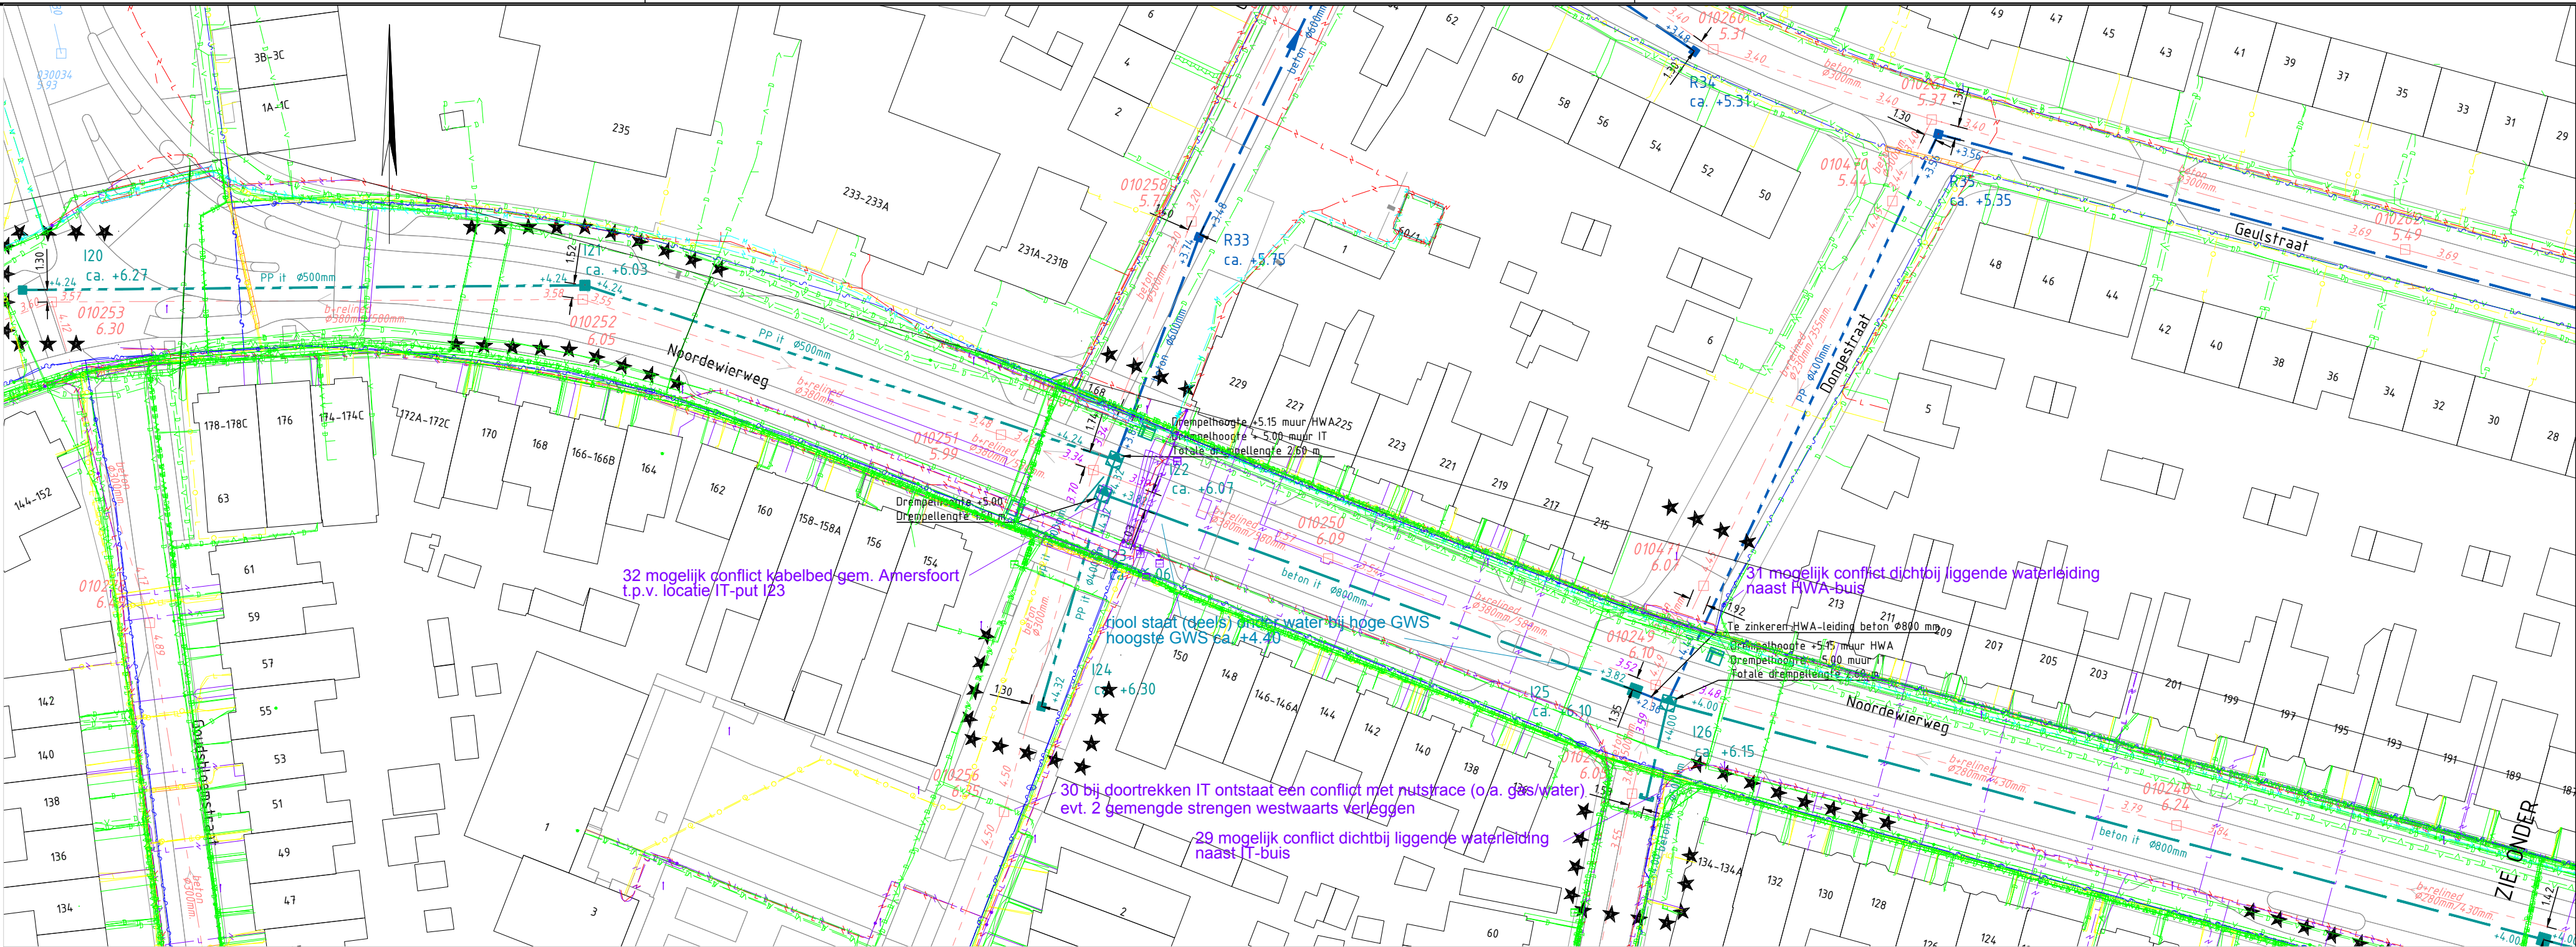


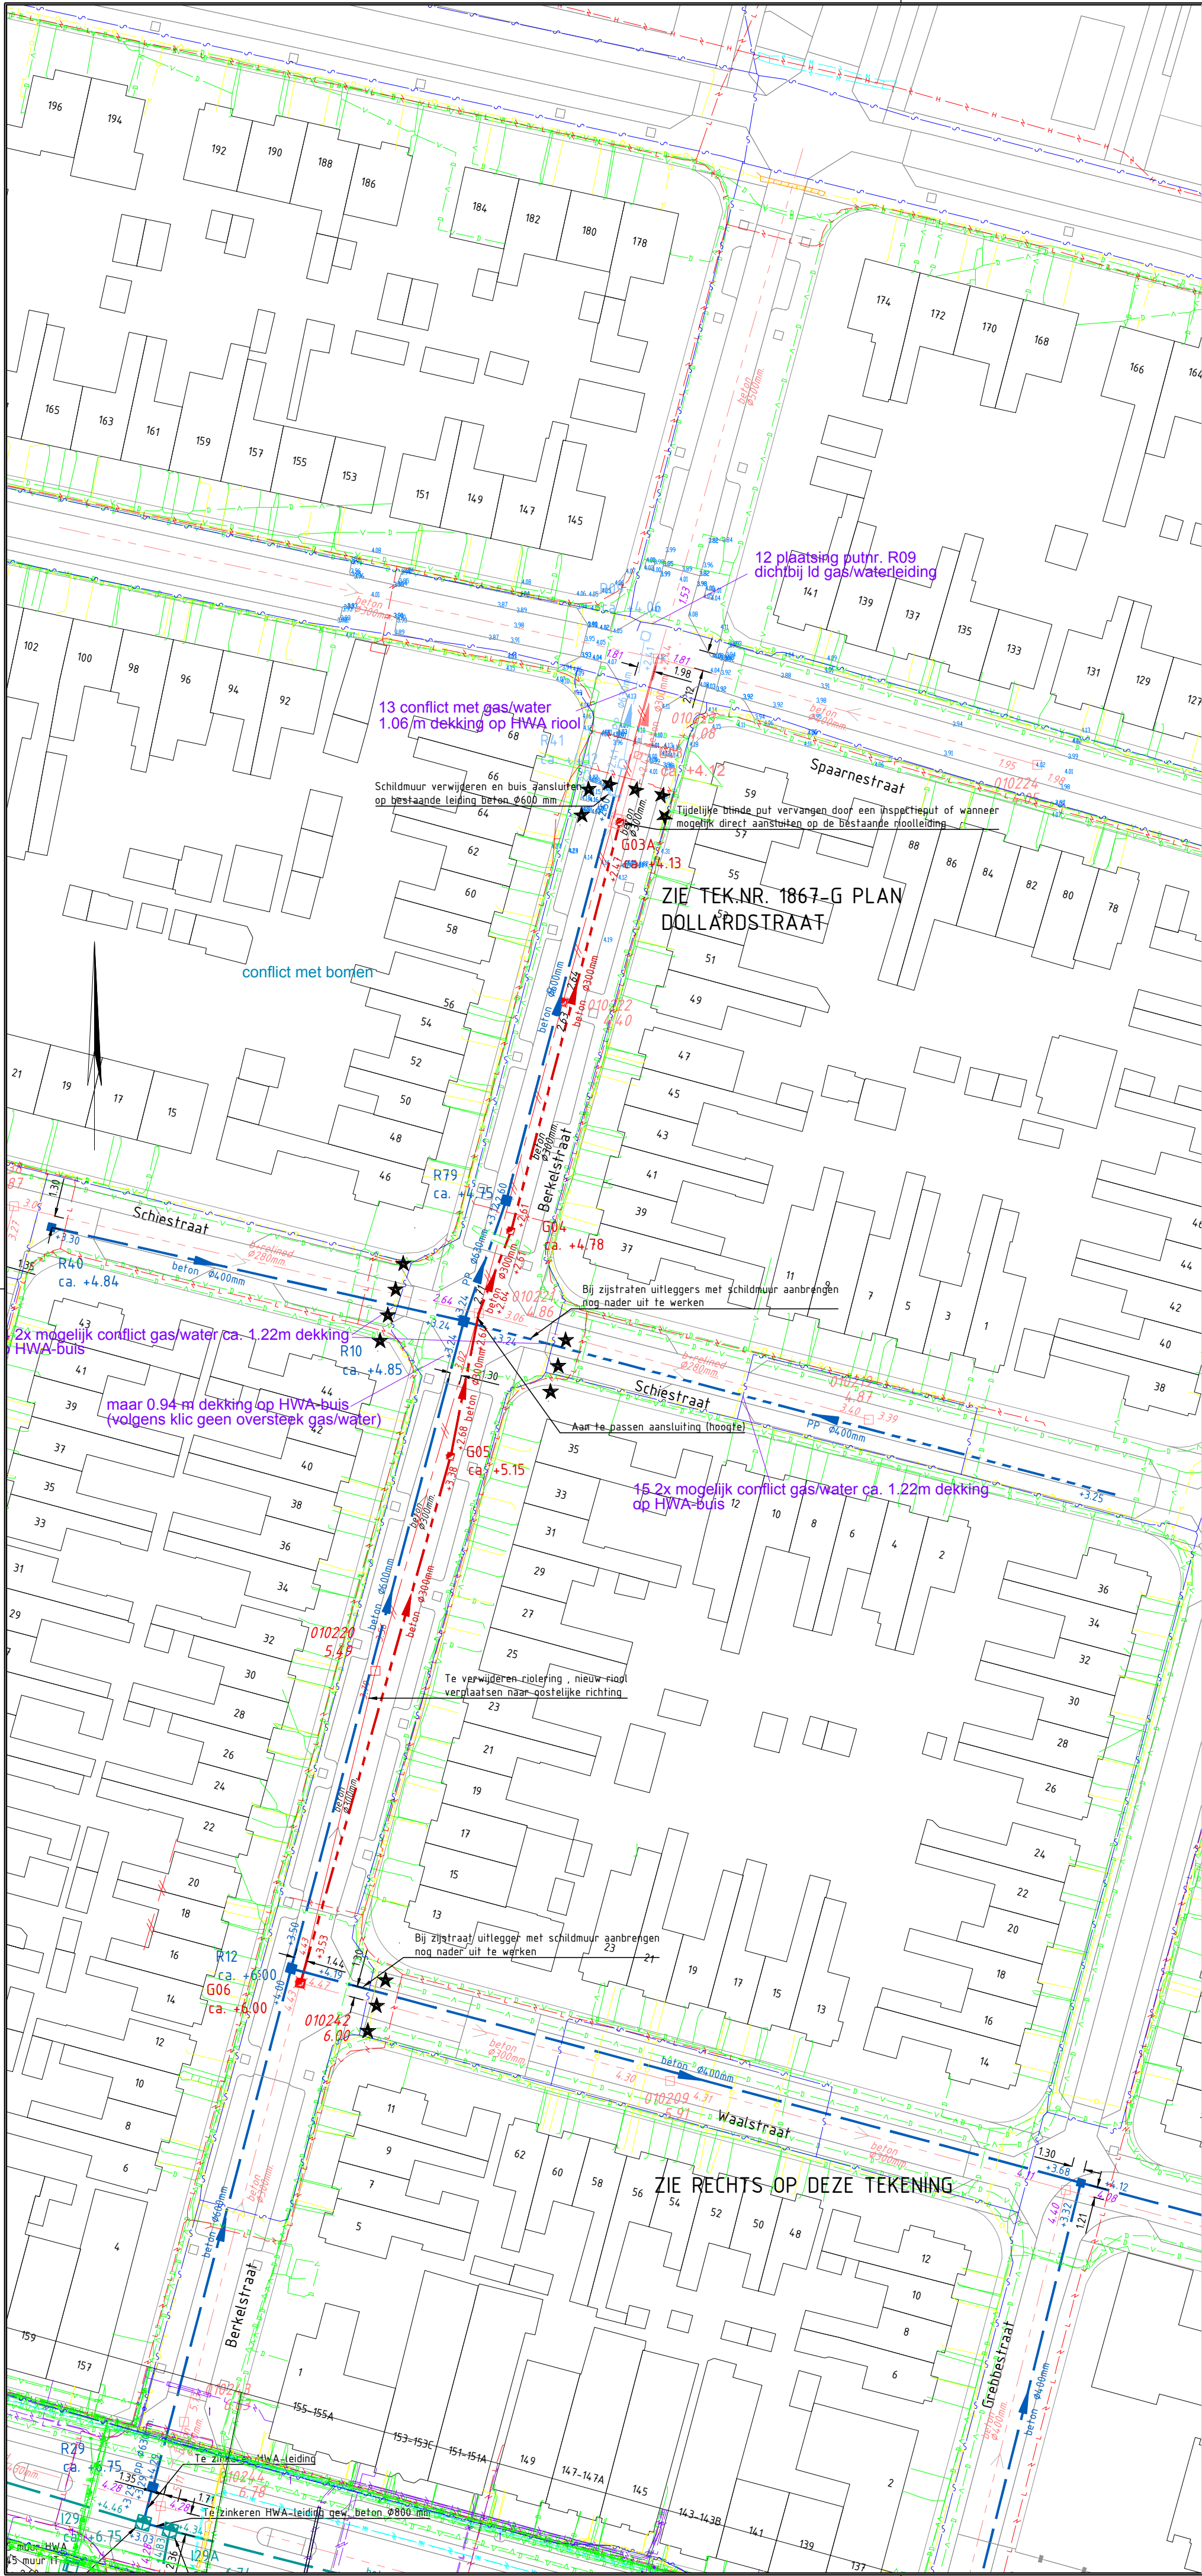

Legenda	
Bestaand	
	Transportleiding VWA materiaal beton voor diameter zie tekening
	Transportleiding GWA materiaal beton voor diameter zie tekening
	Transportleiding HWA materiaal beton voor diameter zie tekening
Nieuw	
	Drain PP 125 mm (door derden)
	Transportleiding GWA materiaal beton voor diameter zie tekening
	Riootleiding HWA materiaal beton voor diameter zie tekening
	Riootleiding HWA materiaal PP voor diameter zie tekening
	Transportleiding ITR materiaal beton voor diameter zie tekening
	Transportleiding ITR materiaal PP voor diameter zie tekening
	Eindkap drainage (door derden)
	Inspectieput HWA 0.80x0.80 m
	Inspectieput HWA 1.25x1.25 m
	Inspectieput HWA 1x1 m
	Overstortput HWA 15x15 m (exacte maatvoering n.t.b. i.o.m. opdrachtgever)
	Schildmuur
	Inspectieput ITR 1.25x1.25 m
	Inspectieput ITR 1x1 m
	Overstortput ITR 15x15 m (exacte maatvoering n.t.b. i.o.m. opdrachtgever)

0 5.0 10.0 15.0 20.0m

SCHAAL 1:500

ALLE NIEUWE HWA- EN ITR-PUTDEKSELS GEKNEVELD EN VOORZIEN VAN ONTLUCHTINGSLEUVEN
MATEN IN METERS TENZIJ ANDERS IS AANGEGEVEN
HOOGTEMATEN IN METERS t.o.v. N.A.P.

nr	datum	wijziging	get

OPDRACHTGEVER

Gemeente Amersfoort
Afdeling Leefomgeving

PROJECTLEIDER GEMEENTE

J.G. LENSINK

TEKENAAR

R.H.

PROJECTLEIDER

R.H.

PROJECTOMSCHRIJVING

HERRIOLERING WIJK SOESTERKWARTIER TE AMERSFOORT

TEKENINGOMSCHRIJVING

ONTWERP SITUATIE RIOLERING IN DE WIJK SOESTERKWARTIER
(deel Noordewierweg e.o.) 1/2 met klic

STATUS

DEFINITIEF

TEKENAAR

R.H.

PROJECTLEIDER

R.H.

BLAD IN BLADEN

6 IN 7

TEKENINGNR. + BESTEKNR.

17050R-3 ...

WIJZ.NR

0

HSO

Civieltechnisch Bureau

TEL 033 - 4700623

www.hso-cvnl.nl

Schaal: 1:500 PROJECT: 17050R-3 (1799) 17050 ONDERSTEUNING RIOLBEHEER (SOESTERKWARTIER) POST-UITDEFINITIEF 17050R02 SOESTERKWARTIER UITSNEDE NOORDEWIERWEG 25-08-2023 DWG