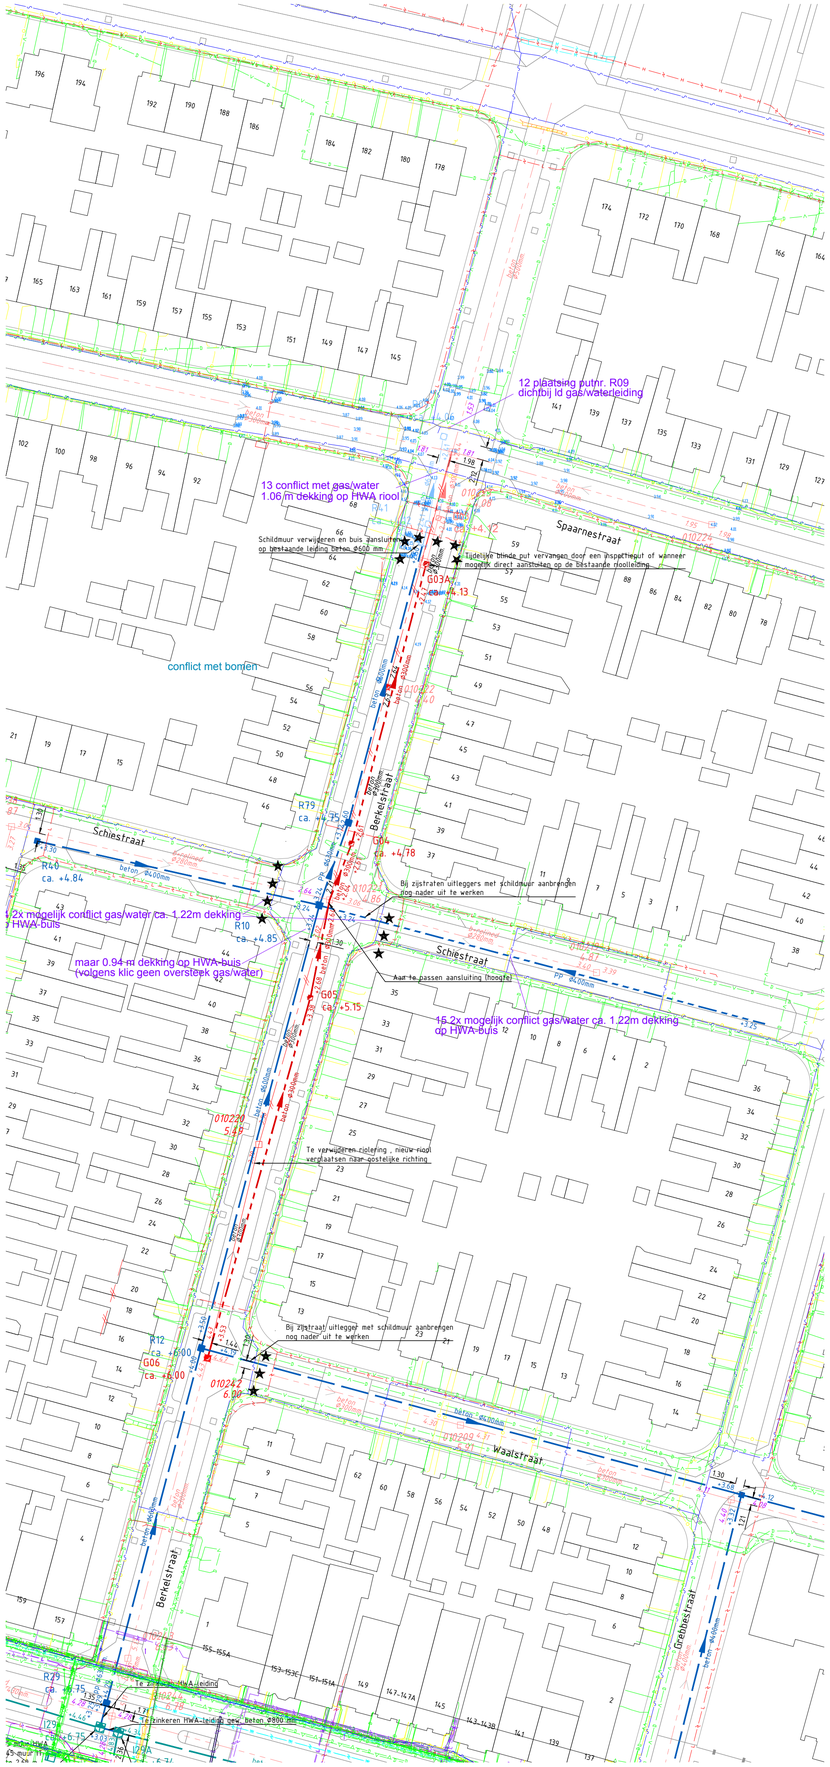
12 plaatsing putnr. R09
dichtbij ld gas/waterleiding
13 conflict met gas/water
1.06 m dekking op HWA riool
Spaarnestraat
conflict met bomen
Schiestraat
Berkelstraat
2x mogelijk conflict gas/water ca. 1.22m dekking
HWA-buis
maar 0.94 m dekking op HWA-buis
(volgens klic geen oversteek gas/water)
15 2x mogelijk conflict gas/water ca. 1.22m dekking
op HWA-buis
Waalstraat
Grebbestraat

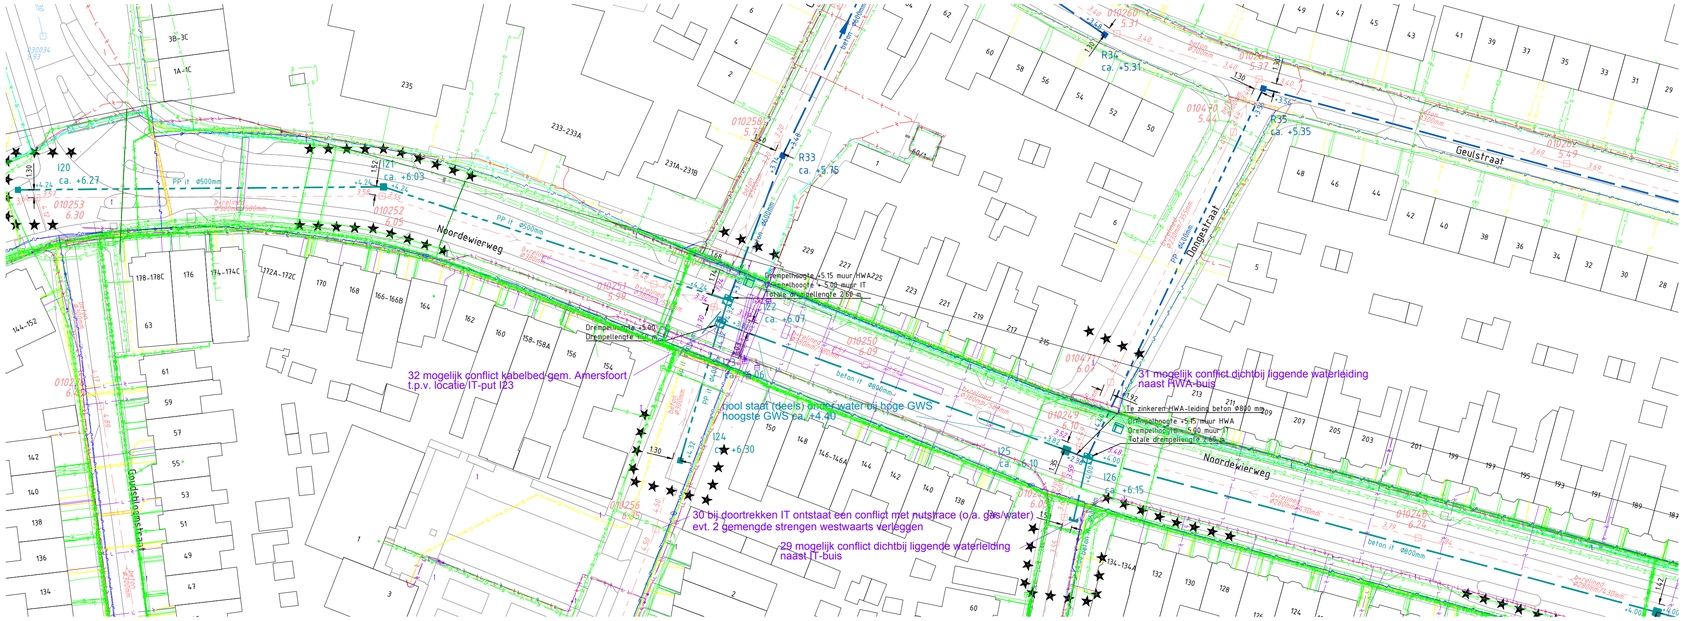
Noordewierweg
Geulstraat
Dongestraat
Goudsbloemstraat
32 mogelijk conflict kabelbed gem. Amersfoort
t.p.v. locatie IT-put I23
riool staat (deels) onder water bij hoge GWS
hoogste GWS ca. +4.40
31 mogelijk conflict dichtbij liggende waterleiding
naast HWA-buis
30 bij doortrekken IT ontstaat een conflict met nutstrace (o.a. gas/water)
evt. 2 gemengde strengen westwaarts verleggen
29 mogelijk conflict dichtbij liggende waterleiding
naast IT-buis

riool staat (deels) onder water bij hoge GWS
hoogste GWS ca. +4.55
Noordewierweg
Berkelstraat
Grebbestraat
Anemoonstraat
Fuchsiastraat
28 conflict put met Is Stedin
27 mogelijk conflict gas/water
(mogelijk conflict vervallen i.v.m. meer dekking)
26 conflict met evenwijdig