


Bijlage 10 – Ruimte voor de repromachine

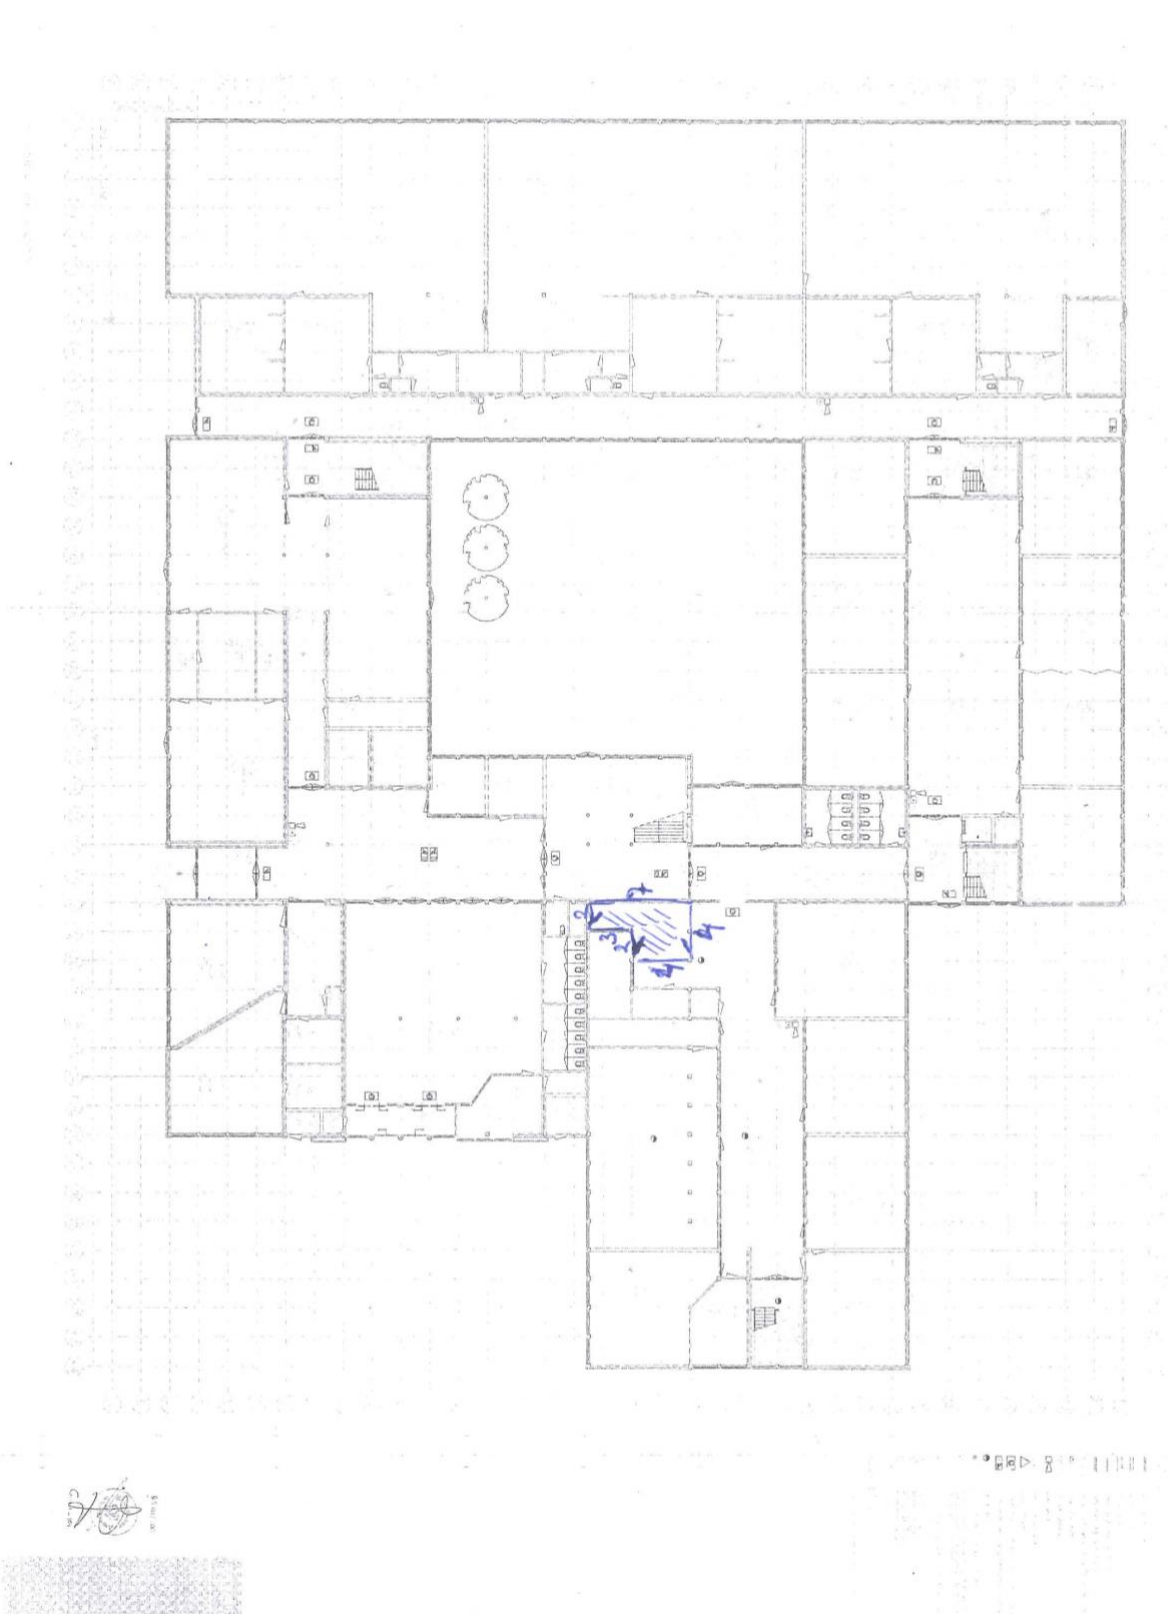

De volgende maten zijn op de tekening van toepassing:

De breedte is aangegeven als 4, maar is in werkelijkheid 3,7 meter.

De diepte links is in de tekening 4, maar in werkelijkheid 4,8 meter.

De diepte rechts is in de tekening 7, maar in werkelijkheid 6,8 meter.