

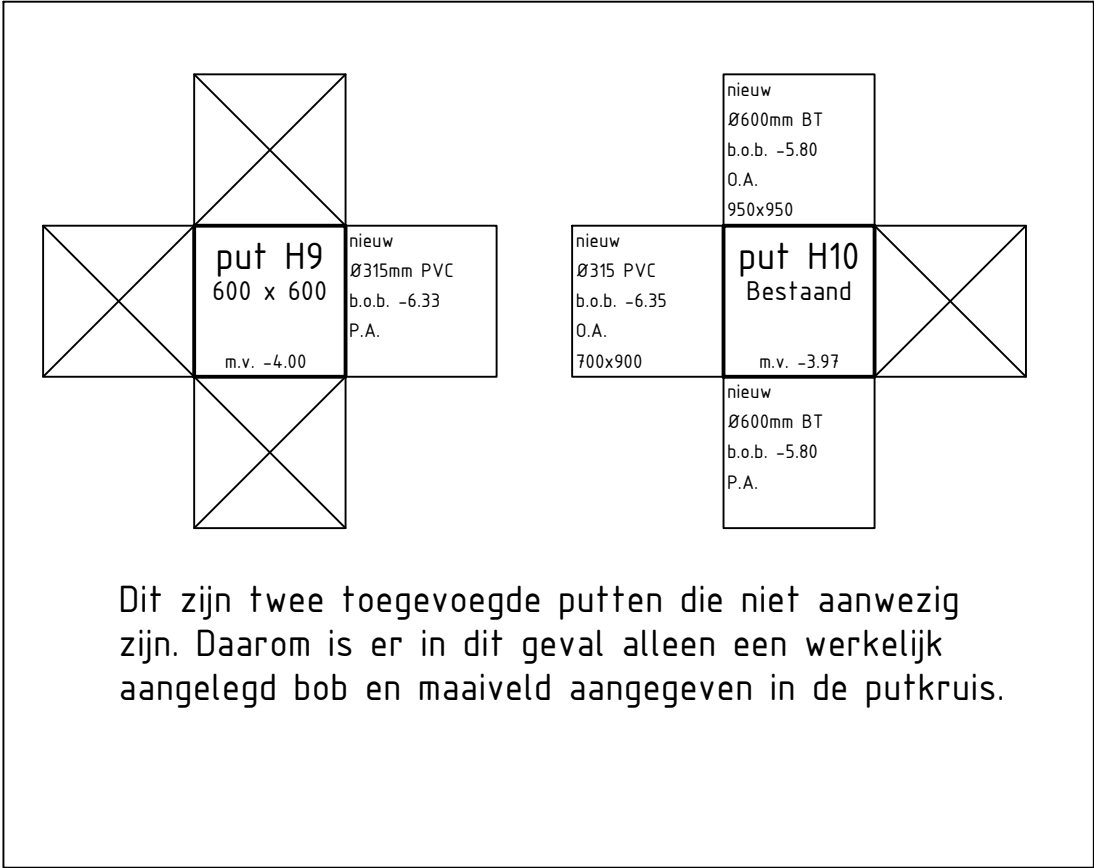






DEELGEMEENTE				
WIJK PROJECTNAAM RIOLERING REVISIE PUTTENSTAAT			BEHOORT BIJ : bestek	DOCUMENTSOORT: TEKENING
			GEOGRAFISCHE : 00 - 00 - 00	
			CODE	
			FORMAAT : A1	BLAD 1 VAN
			SCHAAL : 1:1	1 BLADEN
GETEKEND :	GECONTROLEERD :	GEAUTORISEERD :	TEKENINGNR. :	
Bedrijfsnaam aanmeester	Naam Directievoerder	Naam Projectleider	00 - R - 0011	
00-00-0000	PARAAF	PARAAF DATUM	PARAAF DATUM	WUK/PROJECTCODE - SOORT - VOLGNR.
				a VER.