



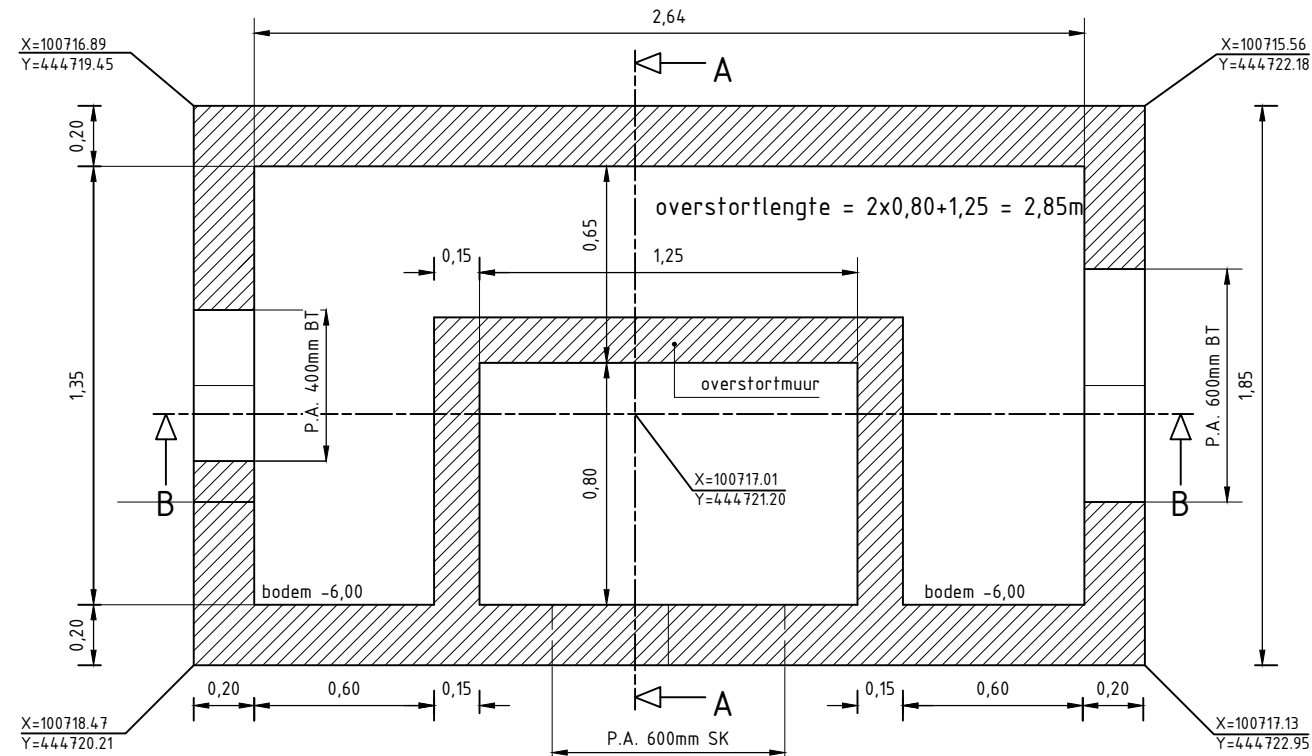


DOORSNEDE C - C

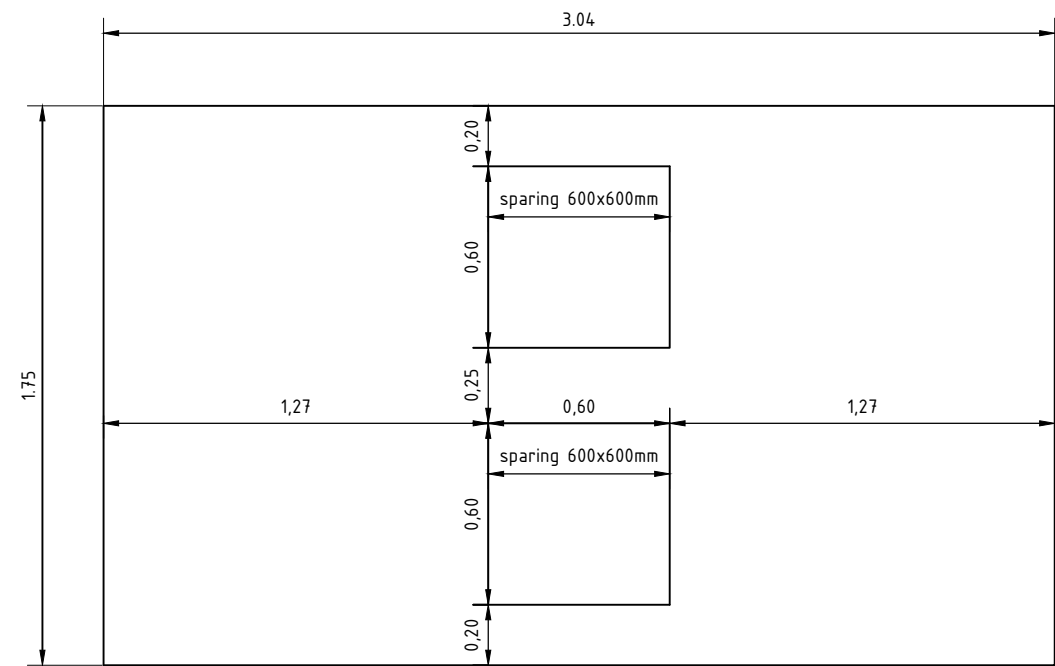


BOVENAANZICHT DEKPLAAT

SCHAAL 1:25

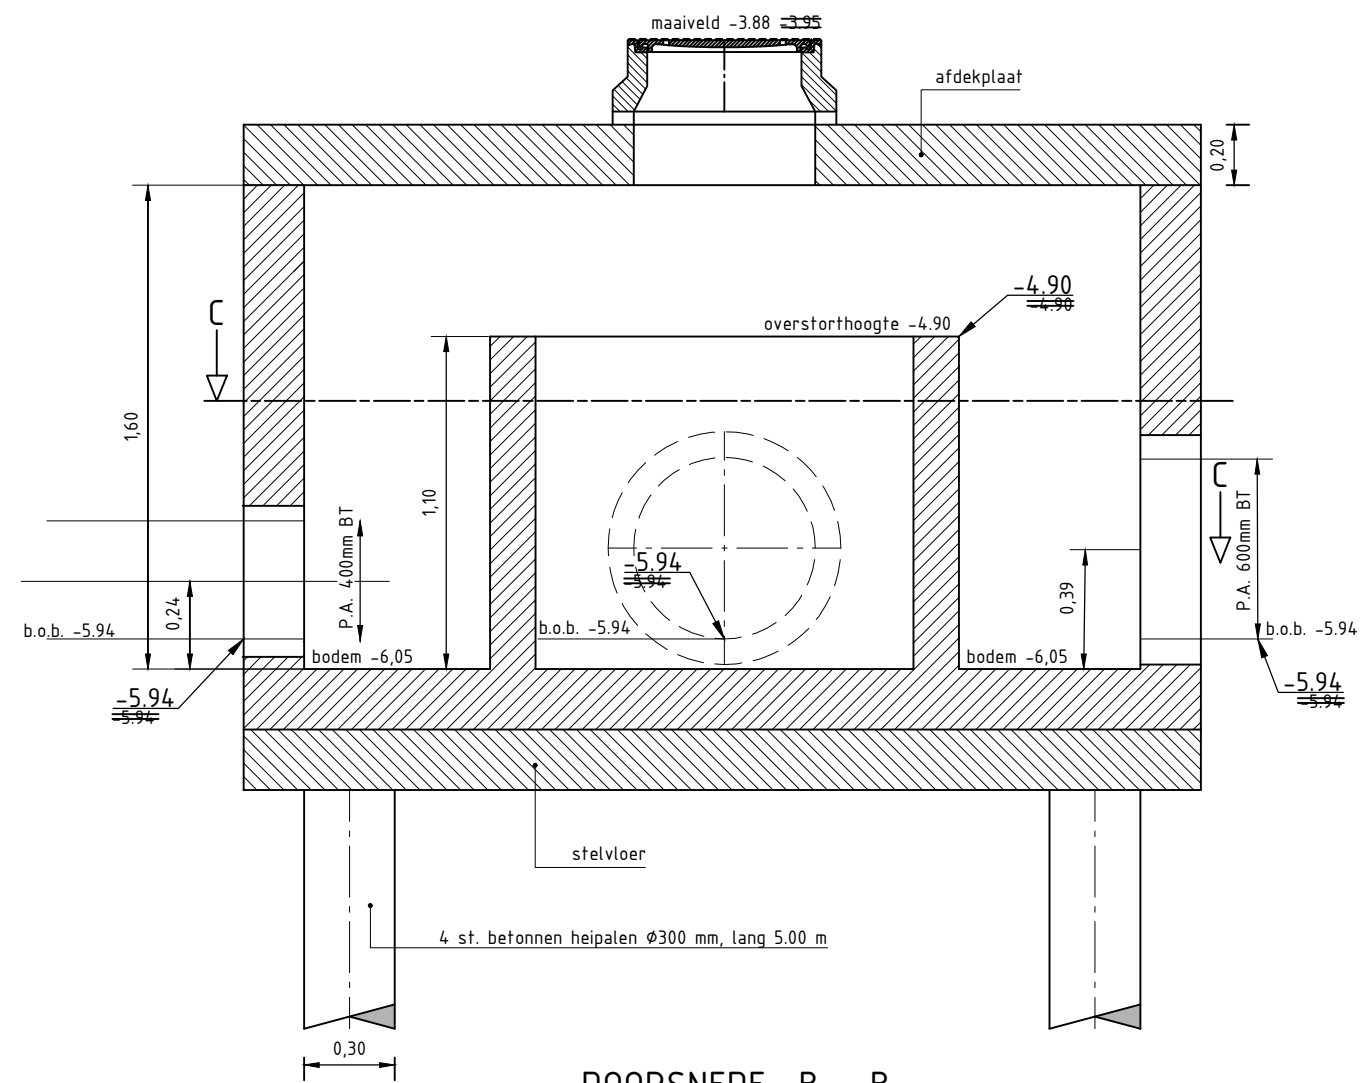


DOORSNEDE B - B

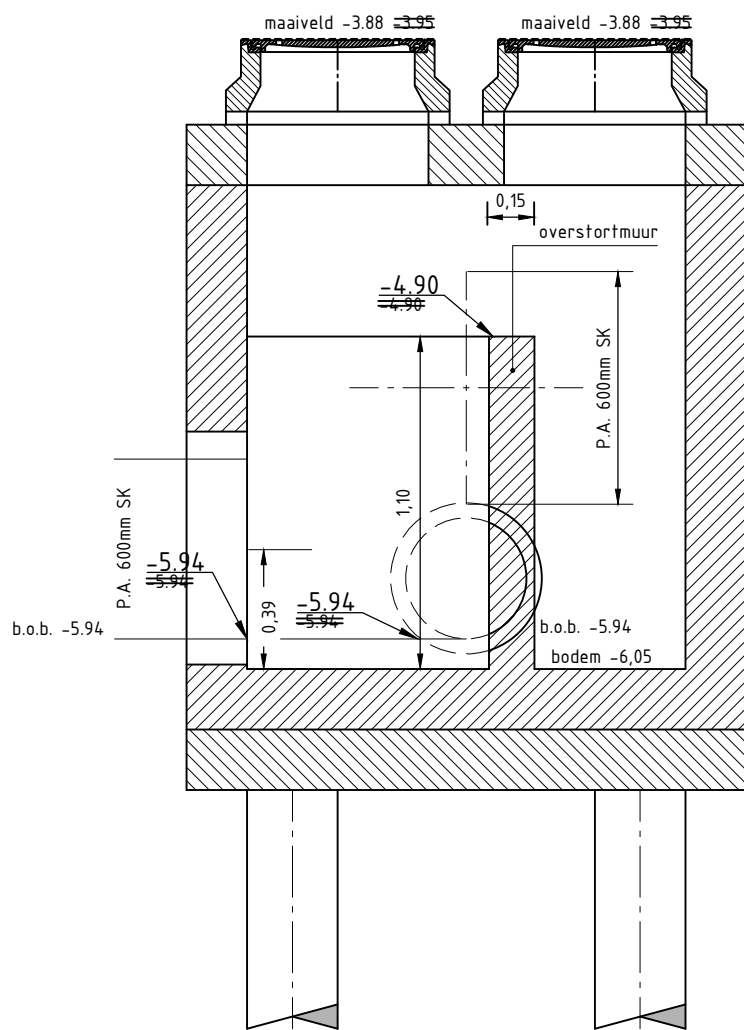

DOORSNEDE A - A


DETAIL OVERSTORTPUT (PUT H5)

SCHAAL 1:25

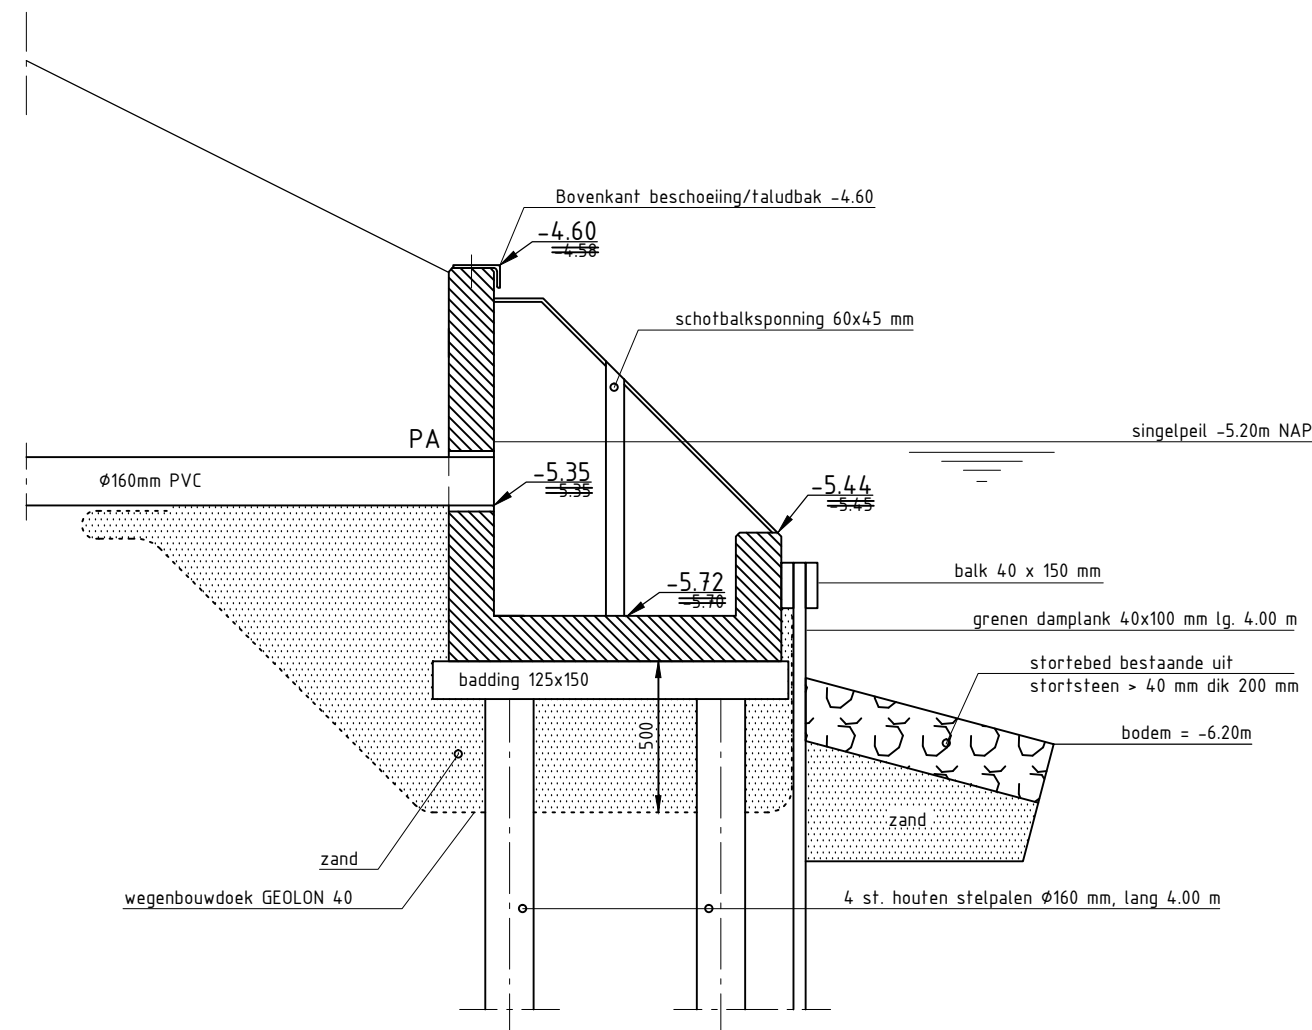

DETAIL TALUDBAK T1


SCHAAL 1:25

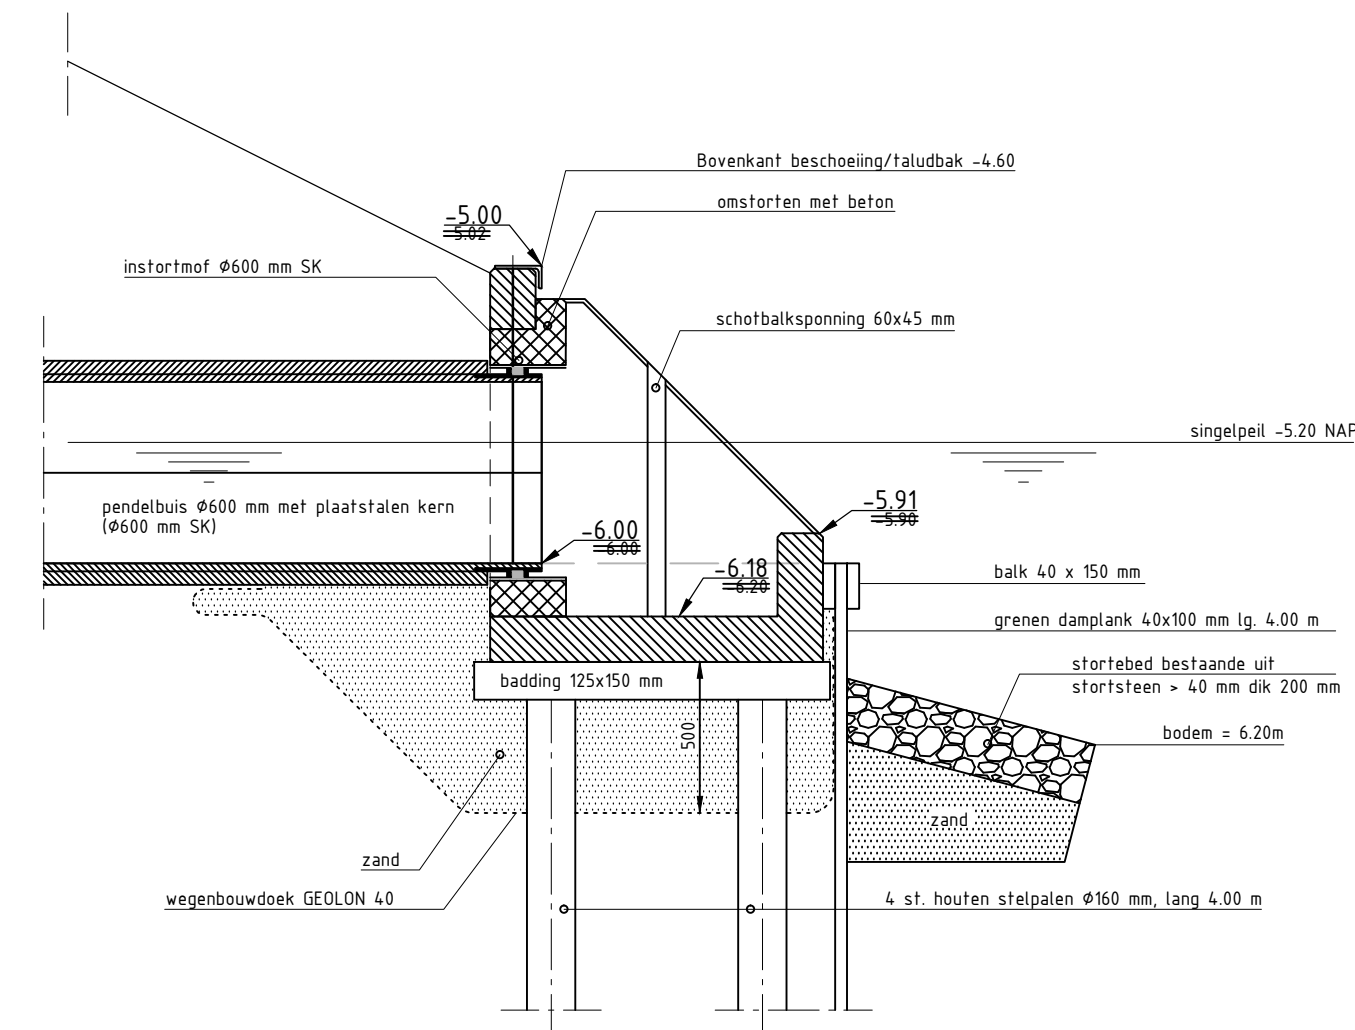

DETAIL TALUDBAK T2


(MET INSTORTMOF T.V.B. PENDELBUIS)

SCHAAL 1:25

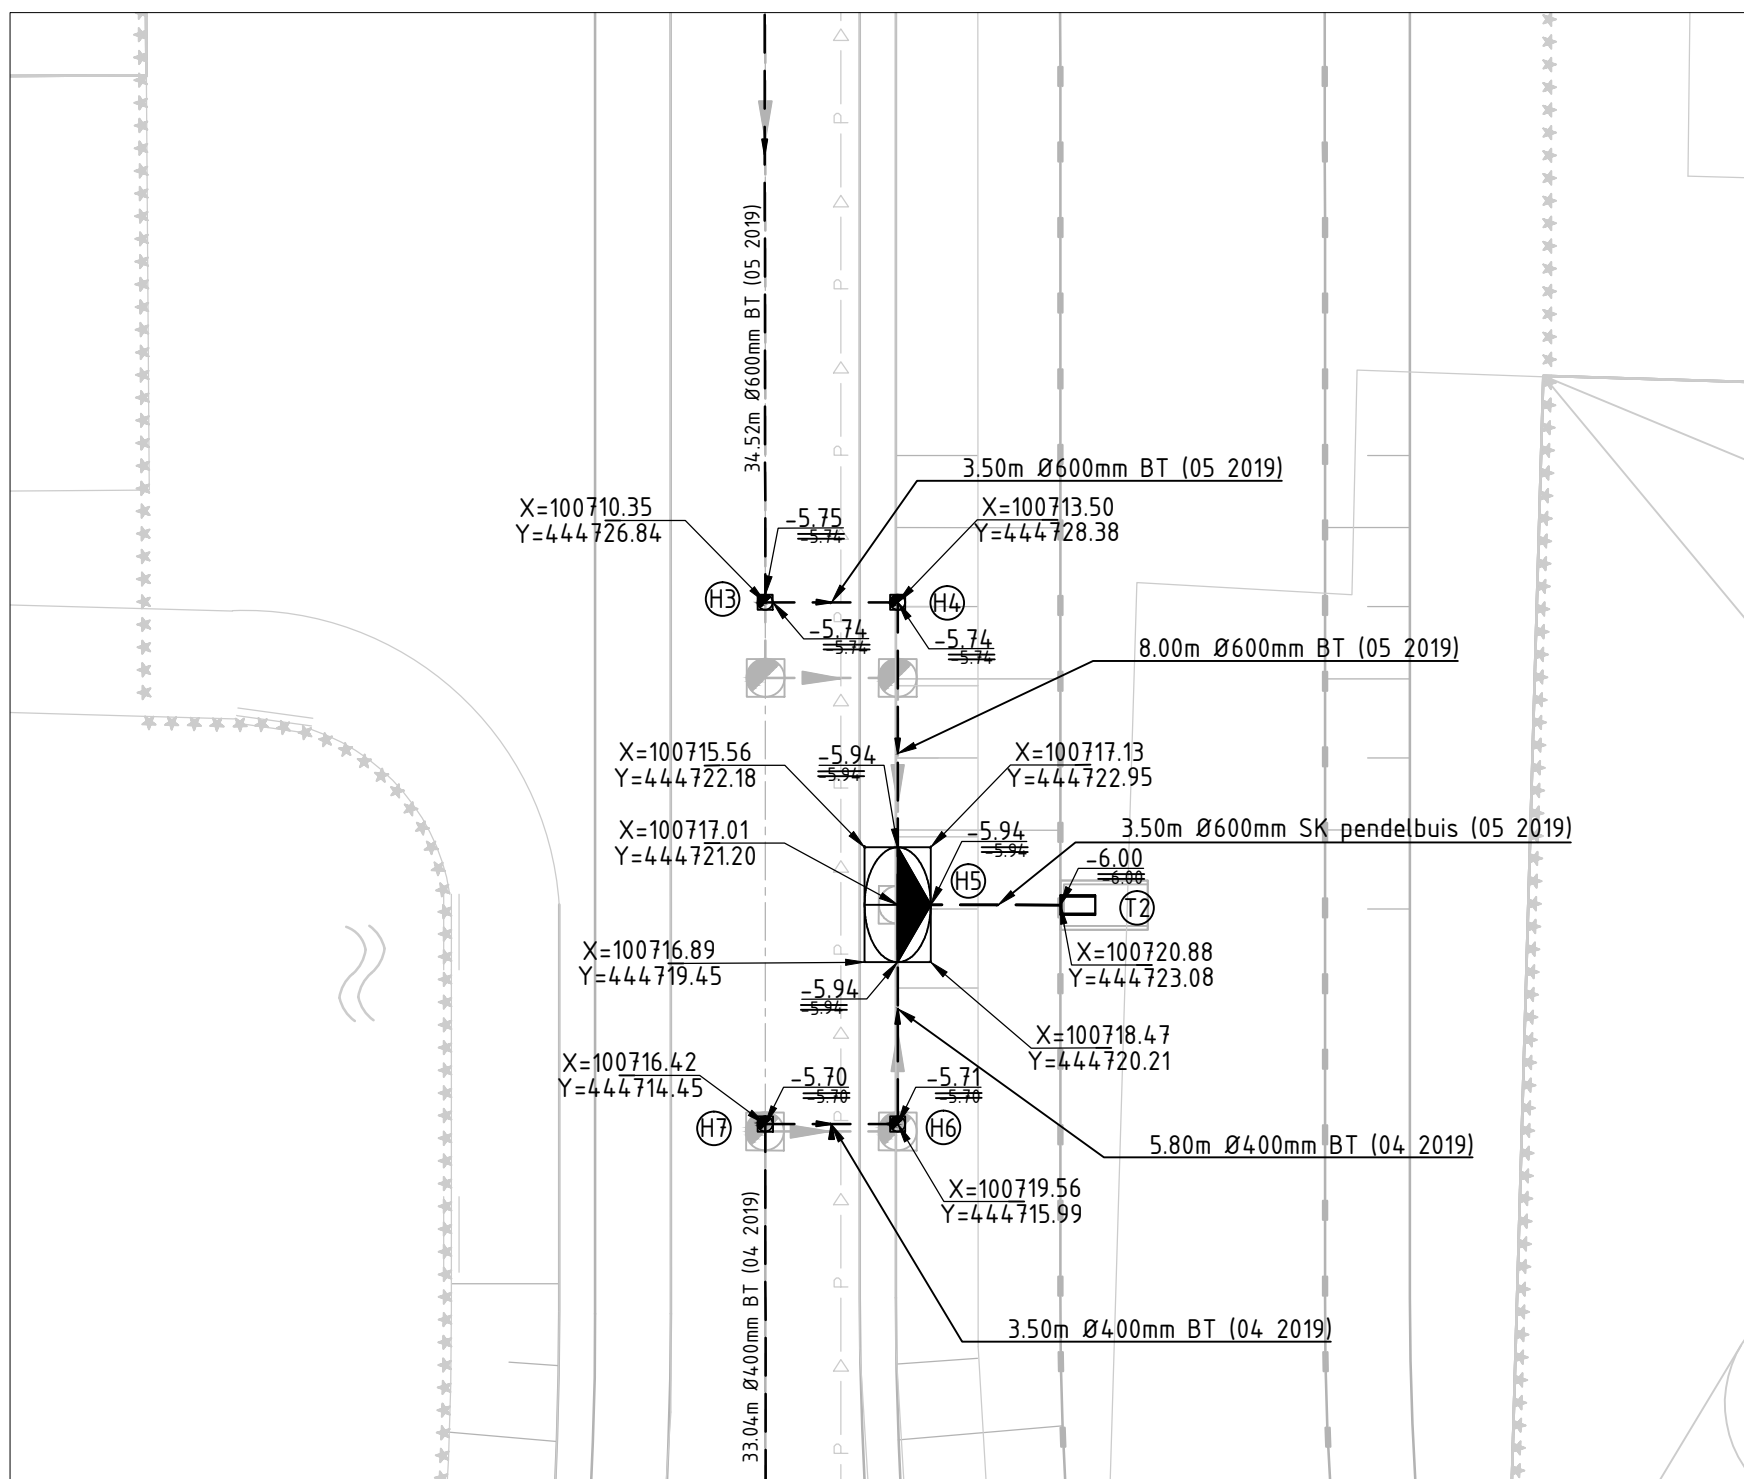


REVISIE RIOLERING

SCHAAL 1: 200

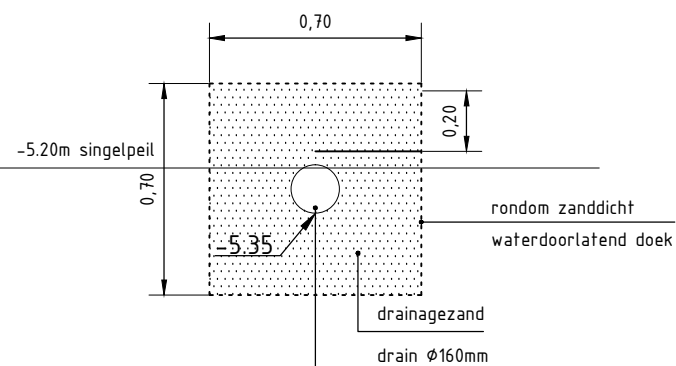

DETAIL DRAIN

SCHAAL 1:25

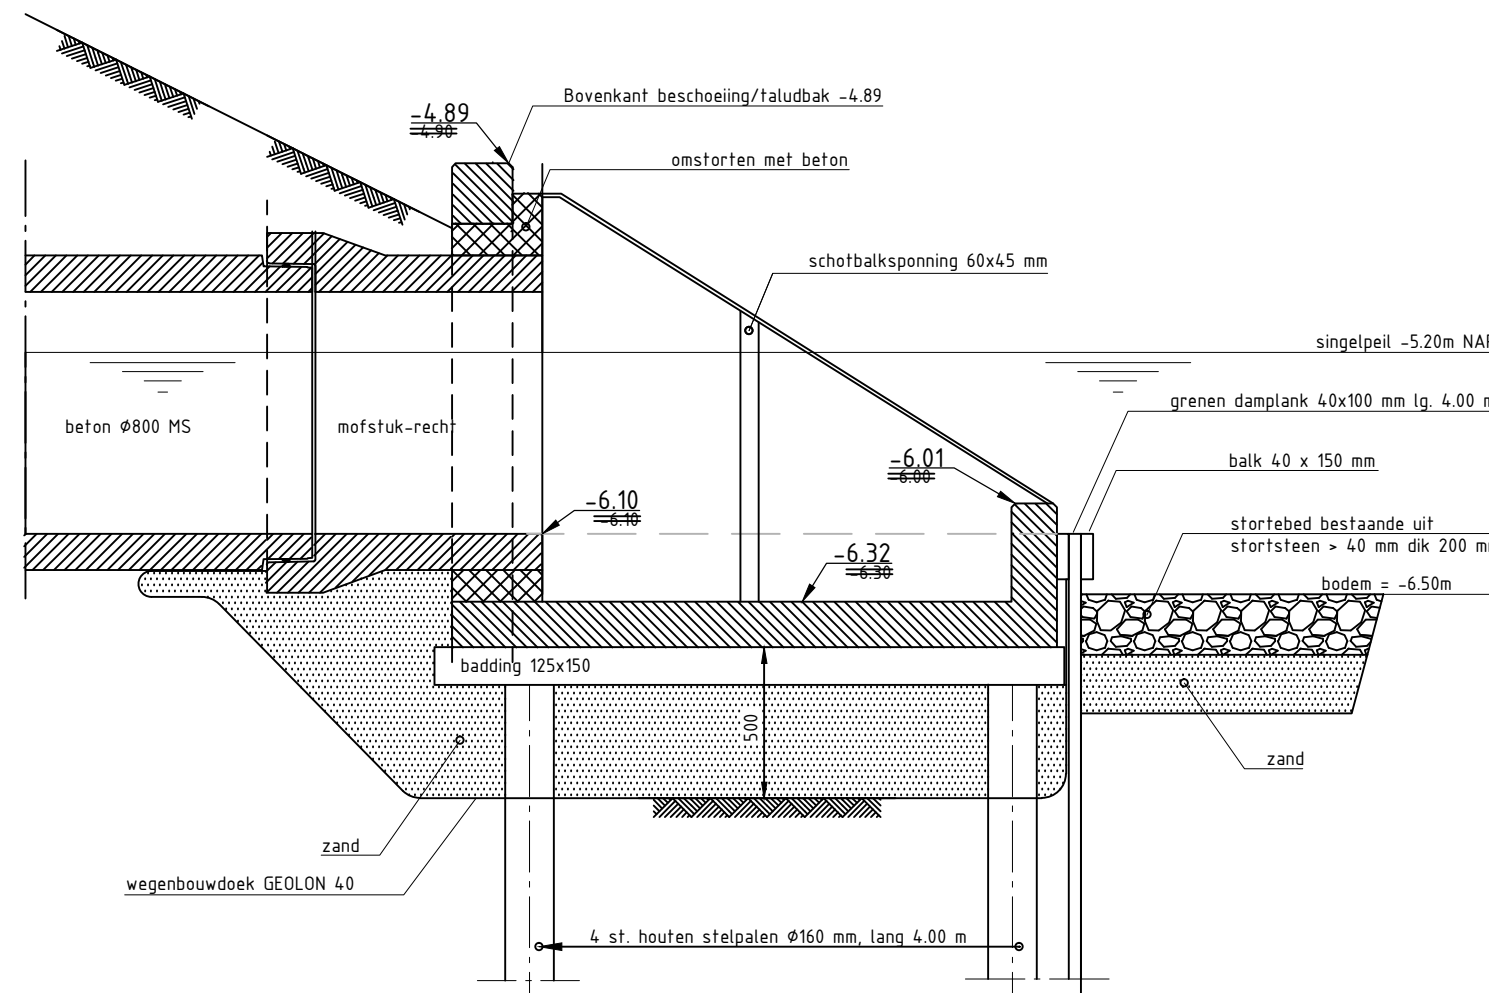

DETAIL TALUDBAK T3

SCHAAL 1:25

TEKENINGENLIJST

OMSCHRIJVING	TEKNR	VERSIE	DATUM
riolering - bestaande situatie / nieuwe situatie	00 - R - 0007	a	15-12-2018
riolering - details	00 - R - 0008	a	15-12-2018
riolering - putkruizen	00 - R - 0009	a	15-12-2018
riolering - revisie riolering	00 - R - 0010	a	30-01-2020
riolering - revisie puttenstaat	00 - R - 0011	a	30-01-2020
riolering - revisie details	00 - R - 0012	a	30-01-2020
riolering - revisie perstleiding	00 - R - 0013	a	30-01-2020
riolering - revisie rioolaansluitingen	00 - R - 0014	a	30-01-2020
LIS-nummer / GS-nummers / LB-nummers			


OPMERKINGEN

- Maten in meters, tenzij anders vermeld
- Peilmaten in meters t.o.v. N.A.P., tenzij anders vermeld
- Diameters in millimeters, tenzij anders vermeld

VERKLARING

bestaande toestand	gepland gemengd riool	overstort
bestaande karkopsluiting	gepland VWA riool	tautbak
best. toestand die vervalt	gepland VWA riool	pompput
te maken toestand	gepland HWA riool	gemaal
bestaand gebouw	gepland HWA riool	afskaler
best. gebouw dat vervalt	gepland singelverbinding	singelput
overbouw	gepland infiltratie riool	afstopping
nieuw gebouw (gepland)	gepland pers riool	doorsput put
is	gepland drainage riool	huisaansluiting met
beheer	gepland drainage riool	hoogte onderkant huis, type en
haag	gepland drainage riool	wijze van aansluiting:
uitlagelijn	gepland drainage riool	-> jaarsluiting 90°
voetgangerhoogte	gepland drainage riool	-> jaarsluiting 45°

SITUATIE

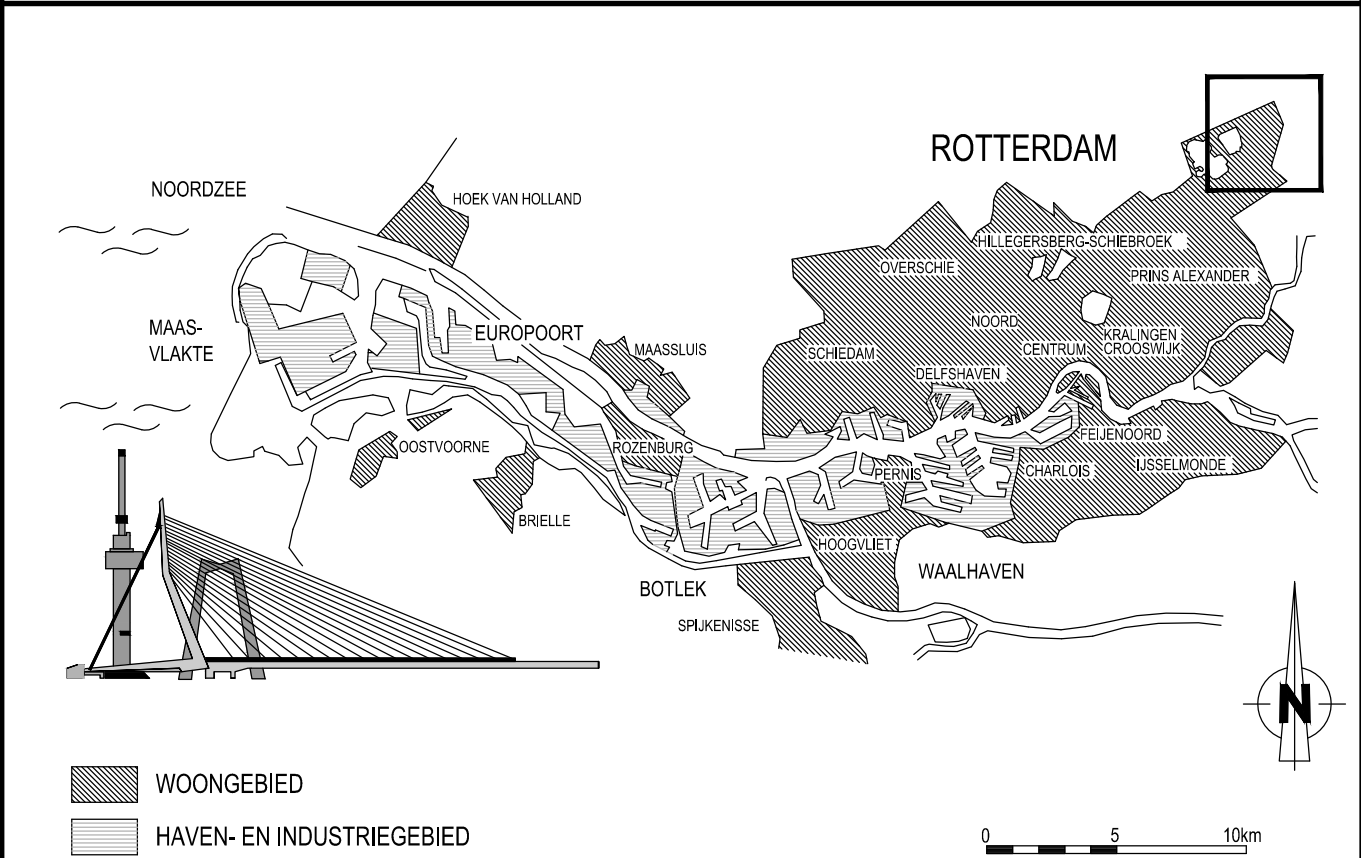

VERSIE

f	e	d	c	b	a
VOORBEELDTTEKENING					
30-01-2020					

VERSIE	OMSCHRIJVING	TEKENAAR	DATUM
BESTANDSNAAM	VOORBEELDTTEKENING RIOL/REVISIE.DWG	PROJECTCODE	VERVOLGZING: IP_000000
Sladontwikkeling Projectmanagement en Engineering Wilhelminakade 179 Postbus 8575 3000 AN Rotterdam TELEFOON: 010 489 ... Email projectleider			

DEELGEMEENTE		BEHOORT BIJ	NUMMER	DOCUMENTSOORT
WIJK		00-00-00		TEKENING
PROJECTNAAM		A1		BLAD 1 VAN
RIOLERING		1:25 / 1:200		1 BLADEN
REVISIE DETAILS		TEKENINGNR.		00 - R - 0012
GEMAKEND		GECONTROLEERD		PARAARF
Bedrijfsnaam aannemer		Naam Directievoerder		PARAARF
00-00-0000		Naam Projectleider		PARAARF