


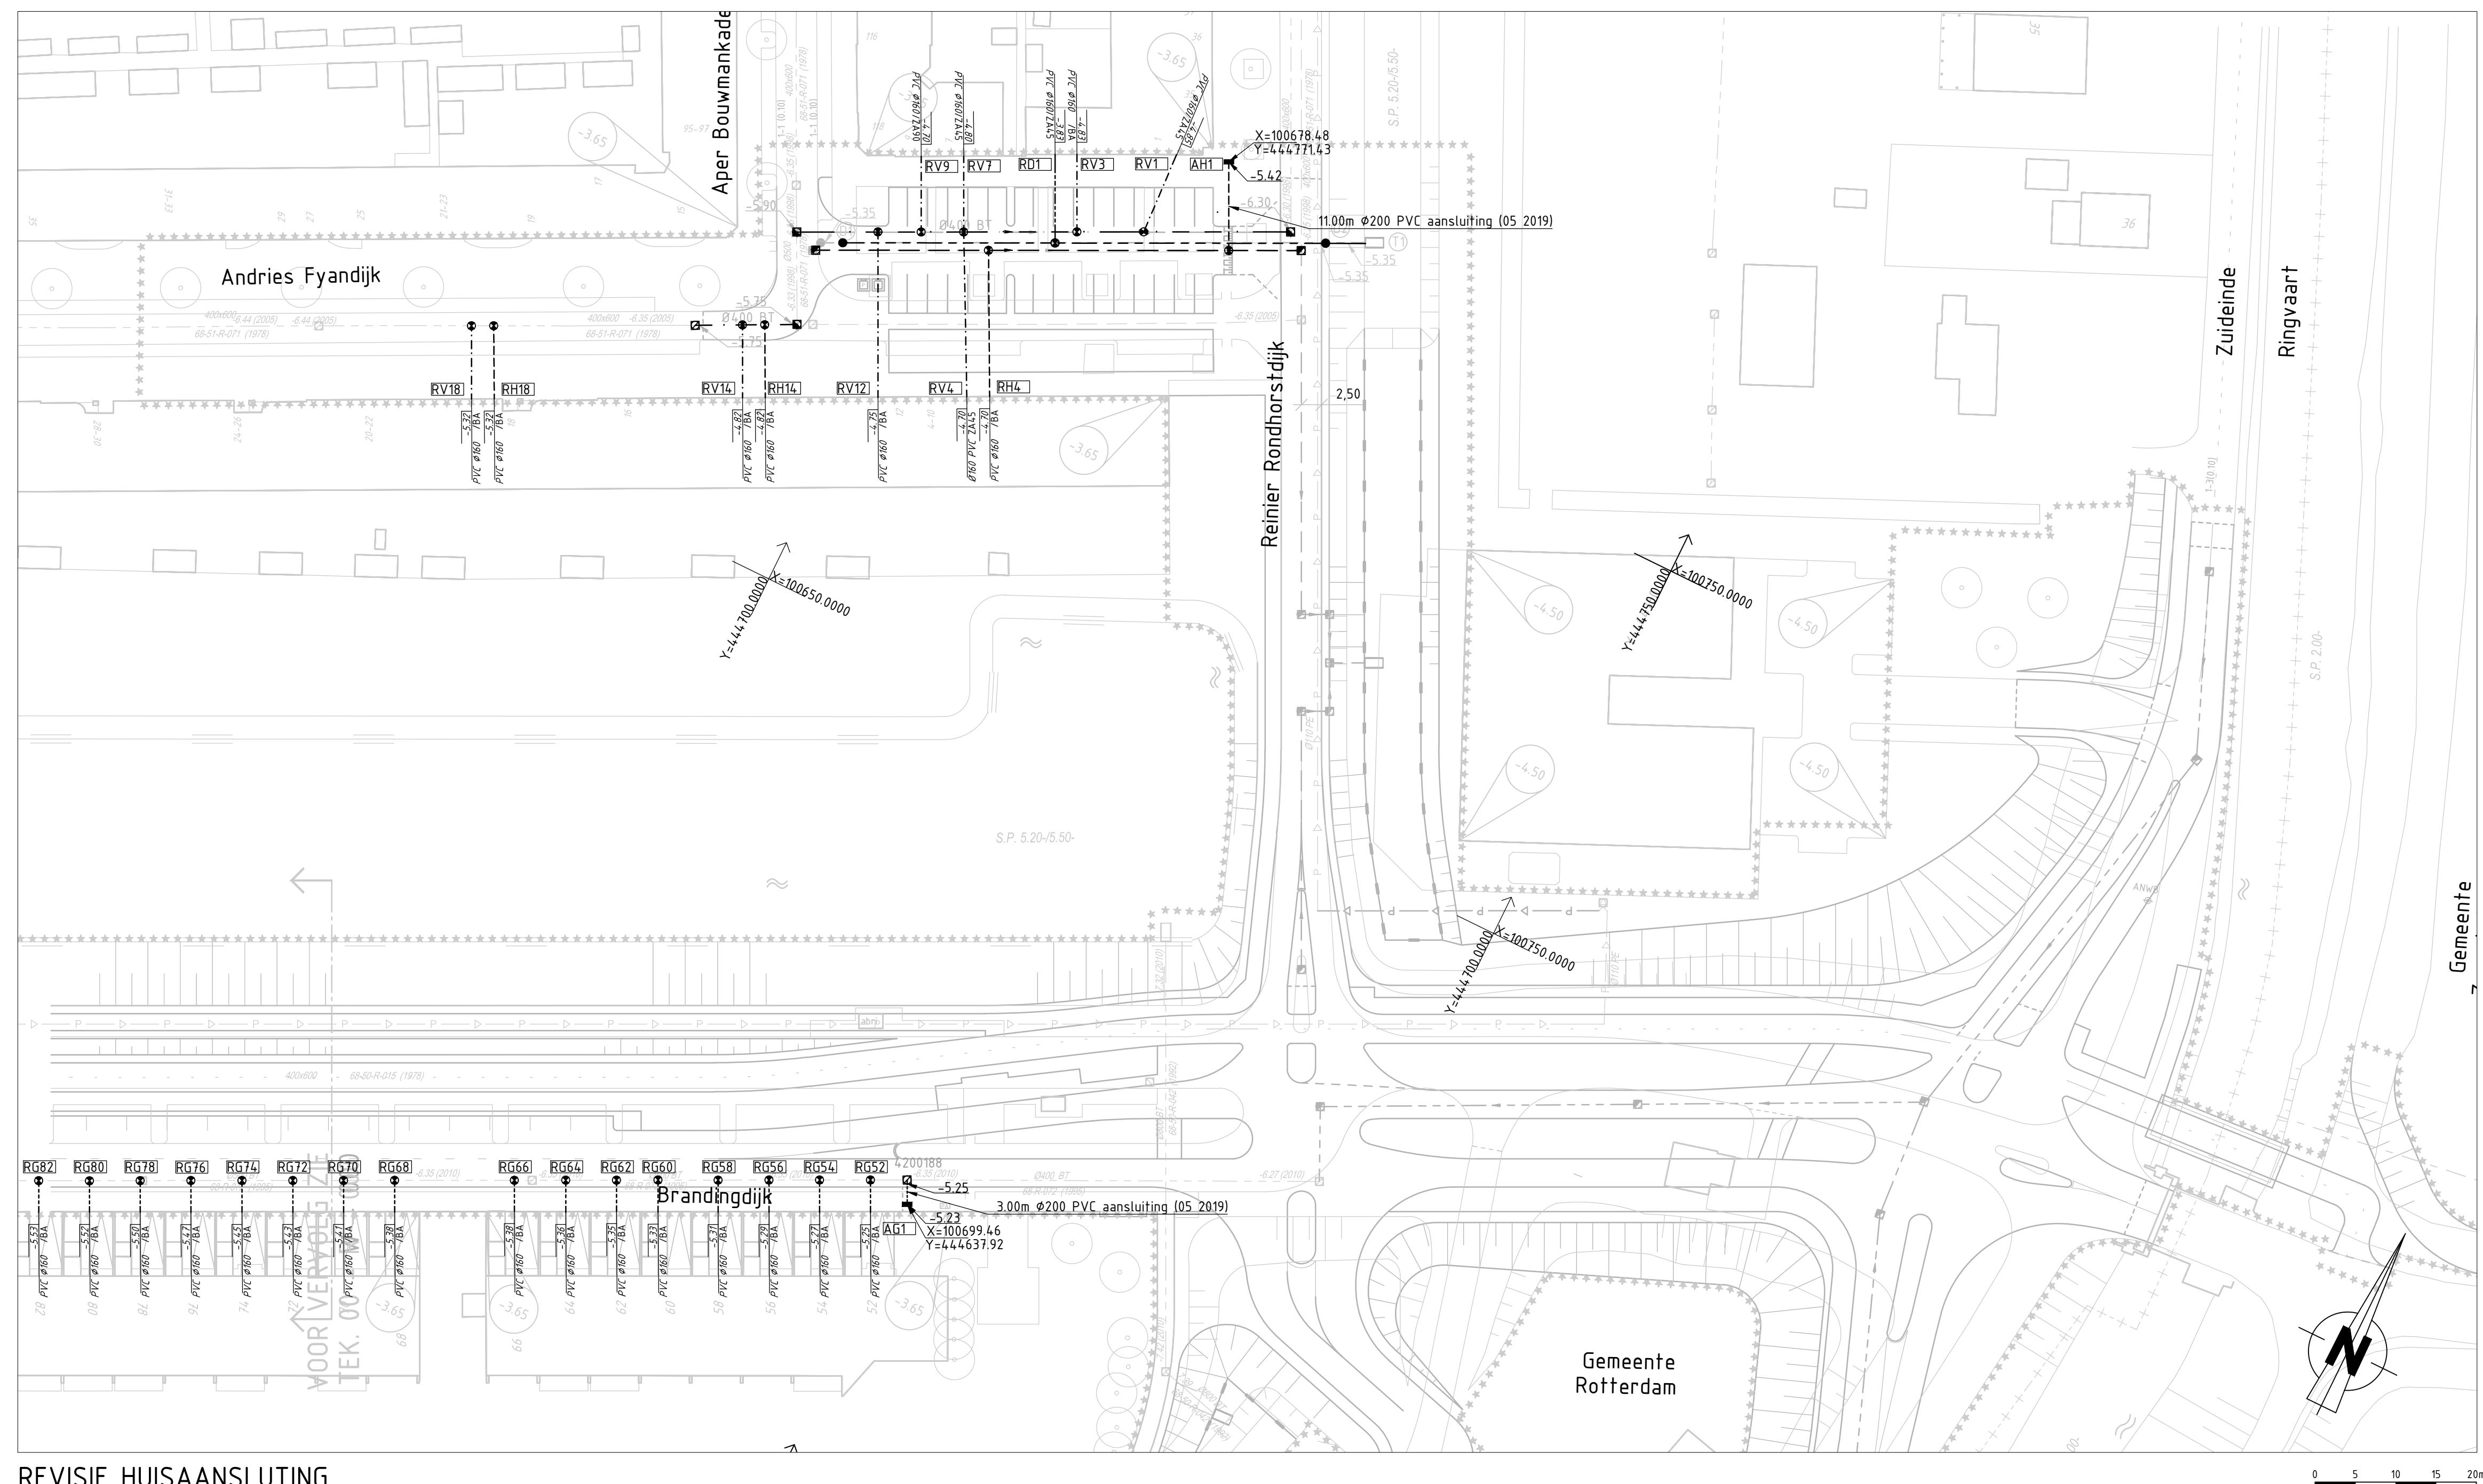

REVISIE HUISAANSLUTING

SCHAAL 1 : 500

Riolaansluiting	x-coördinaten	y-coördinaten	z-coördinaten	Tijd van aanleg	Type aansluiting
RD1	X=100663,54	Y=444753,05		2019 (05)	ZA45
	X=100658,75	Y=444762,85	-3,83		

Rioolaansluiting	x-coördinaten	y-coördinaten	z-coördinaten	Tijd van aanleg	Type aansluiting
RH4	X=10656,57 X=10664,65	Y=444748,55 Y=444732,33	-4,70	2019 (05)	BA
RH14	X=10635,71 X=10639,74	Y=444728,08 Y=444719,99	-4,82	2019 (05)	BA
RH18	X=10605,59 X=10609,63	Y=444713,20 Y=444705,09	-5,32	2019 (05)	BA

Aansluiting met afstopfing	x-coördinaten	y-coördinaten	z-coördinaten	Tijd van aanleg	Type aansluiting
AG1	X=100698, 14 X=100699, 46	Y=444640, 61 Y=444637, 92	-5,23	2019 (05)	Put 4200188 (bestaand) afstopfing
AH1	X=100683, 34 X=100678, 48	Y=444761, 61 Y=444771, 43	-5,42	2019 (05)	afstopfing

Rioloaansluiting	x-coördinaten	y-coördinaten	z-coördinaten	Tijd van aanleg	Type aansluiting
RV1	X=106872,85	Y=444759,05		2019 (05)	ZA45
	X=106872,29	Y=444769,44	-4,85		
RV3	X=106865,41	Y=444755,41		2019 (05)	BA
	X=106861,18	Y=444764,04	-4,83		
RV7	X=106852,81	Y=444749,24		2019 (05)	ZA45
	X=106848,67	Y=444757,70	-4,80		
RV9	X=106848,08	Y=444746,93		2019 (05)	ZA90
	X=106843,97	Y=444755,34	-4,70		
RV4	X=106852,81	Y=444749,24		2019 (05)	ZA45
	X=106862,12	Y=444731,08	-4,70		
RV12	X=106843,26	Y=444744,56		2019 (04)	BA
	X=106852,27	Y=444726,14	-4,75		
RV14	X=106833,24	Y=444726,85		2019 (05)	BA
	X=106837,25	Y=444718,61	-4,82		
RV18	X=106803,11	Y=444711,98		2019 (05)	BA
	X=106807,10	Y=444705,09	-5,32		

Ricolaansluiting	x-coördinaten	y-coördinaten	z-coördinaten	Tijd van aanleg	Type aansluiting
RG52	X=100694,06	Y=444638,62		2019 (05)	BA
	X=100695,83	Y=444635,00	-5,25		
RG54	X=100688,40	Y=444635,85		2019 (05)	BA
	X=100690,17	Y=444632,23	-5,27		
RG56	X=100682,76	Y=444633,08		2019 (05)	BA
	X=100684,52	Y=444629,49	-5,29		
RG58	X=100677,10	Y=444630,30		2019 (05)	BA
	X=100678,86	Y=444626,71	-5,31		
RG60	X=100670,41	Y=444627,05		2019 (05)	BA
	X=100672,16	Y=444623,48	-5,33		
RG62	X=100665,80	Y=4446,24,77		2019 (05)	BA
	X=100667,51	Y=444621,29	5,35		
RG64	X=100660,15	Y=444621,99		2019 (05)	BA
	X=100661,90	Y=444618,43	-5,36		
RG66	X=100654,43	Y=444619,19		2019 (05)	BA
	X=100656,13	Y=444615,72	-5,38		
RG68	X=100641,11	Y=444612,66		2019 (05)	BA
	X=100642,84	Y=444609,10	-5,38		
RG70	X=100635,43	Y=444609,87		2019 (05)	BA
	X=100637,16	Y=444606,32	-5,41		
RG72	X=100629,78	Y=444607,10		2019 (05)	BA
	X=100631,52	Y=444603,55	-5,43		
RG74	X=100624,12	Y=444604,33		2019 (05)	BA
	X=100625,65	Y=444600,79	-5,45		
RG76	X=100618,44	Y=444601,54		2019 (05)	BA
	X=100620,18	Y=444598,00	-5,47		
RG78	X=100612,81	Y=444598,78		2019 (05)	BA
	X=100614,53	Y=444595,25	-5,50		
RG80	X=100607,17	Y=444596,00		2019 (05)	BA
	X=100608,88	Y=444592,49	-5,52		
RG82	X=100601,50	Y=444593,24		2019 (05)	BA
	X=100603,22	Y=444589,72	-5,53		

TEKENINGENLIJST

OMSCHRIJVING	TEKNR	VERSIE	DATUM
riolering - bestaande situatie / nieuwe situatie	00 - R - 0007	a	15-12-2018
riolering - details	00 - R - 0008	a	15-12-2018
riolering - putkruizen	00 - R - 0009	a	15-12-2018
riolering - revisie riolering	00 - R - 0010	a	30-01-2020
riolering - revisie puttenstaat	00 - R - 0011	a	30-01-2020
riolering - revisie details	00 - R - 0012	a	30-01-2020
riolering - revisie persleiding	00 - R - 0013	a	30-01-2020
riolering - revisie riool aansluitingen	00 - R - 0014	a	30-01-2020
LIS-nummer / GS-nummers / LB-nummers			

OPMERKINGEN

- Maten in meters, tenzij anders vermeld
- Peilmaten in meters t.o.v. N.A.P., tenzij anders vermeld
- Diameters in millimeters, tenzij anders vermeld

VERKLARING

bestaande toestand

- bestaande kantopkapping
- best. toestand, die vervalt te maken toestand
- bestand gebouw
- best. gebouw dat vervalt overbouw

nieuw gebouw (gepland)

- as
- halveak
- x haak
- uitloftgans
- vastgelegde hoogte
- tijdelijke hoogte
- gemeentegrens
- verliggers
- kredietgrens
- water
- gras
- bepaling
- bestaande boom
- toekomstige boom
- te verwijderen boom
- te verplanten boom

takud

bestaande beschoening

nieuwe beschoening

bestaande as waterkering

nieuwe as waterkering

tijdelijke as waterkering

leidingstrook

sponnaats/paanmaat met ov paal voor signalisatie/lichtmaat

vervoerd

rutsbedrijfsverkast

galeklader

koerwand/damwand

peilbus

bouwrip te maken terrein

grondafmeting gemiddeld rool

aangelegd gemiddeld rool

gepland VWIA rool

aangelegd VWIA rool

gepland HWIA rool

aangelegd HWIA rool

gepland singelberinding

aangelegde singelberinding

gepland infiltratie rool

aangelegd infiltratie

gepland pers rool

aangelegd pers rool

gepland drainage rool

aangelegd drainage rool

gepland collectierool

aangelegd collectierool

geplande / aangelegde / verwijderde beton put

geplande / aangelegde / verwijderde kunststof put

geplande / aangelegde / verwijderde gietstelsel put

geplande / aangelegde / verwijderde blinde put

verwijderd rool

volgzaamheid rool

stormroering

bestaande diameter en type bus

beton(PUPPE)/PVC(PP)/PE

geplande diameter en type bus

beton(PUPPE)/PVC(PP)/PE

tekennummers en jaar van schouw en projectie b.o.b.

schouwen met jaar van schouw en projectie b.o.b.

aangelegd b.o.b.

ontworpen b.o.b.

wortelscherm

betonbus met stalen kern (pendebuiz)

overstort

takbak

pompout

gemaal

afsluiter

singelpiël

afsloting

dooisput uit

huusaanvalting met huizele oerkantstuk bus, type en wijze van aansluiting

-aansluiting 90°

-aansluiting 45°

-dovenaansluiting

bestaande maaiwerkhoogte

te maken maaiwerkhoogte

te verwijderen object

wigzgnspijl

patrummers t/w nieuwe put

G = put tw gemiddeld rool

V = put tw waaier rool

H = put tw hemelwater rool

S = put tw singelberinding

I = put tw infiltratie rool

P = put tw pers rool

Dn = put tw drainage rool

graafprofiel met nummer

R = Rookaansluiting

X = type (D, G, H, V)

Y = huzumetting

A = Aansluiting op buis

X = type (D, G, H, V)

Y = nummering

REVISIE


gelegd rool met gemeten afstand

ontworpen rool

Roolkaart nr.: AY37

Bemalingsdistric: 45

SITUATIE

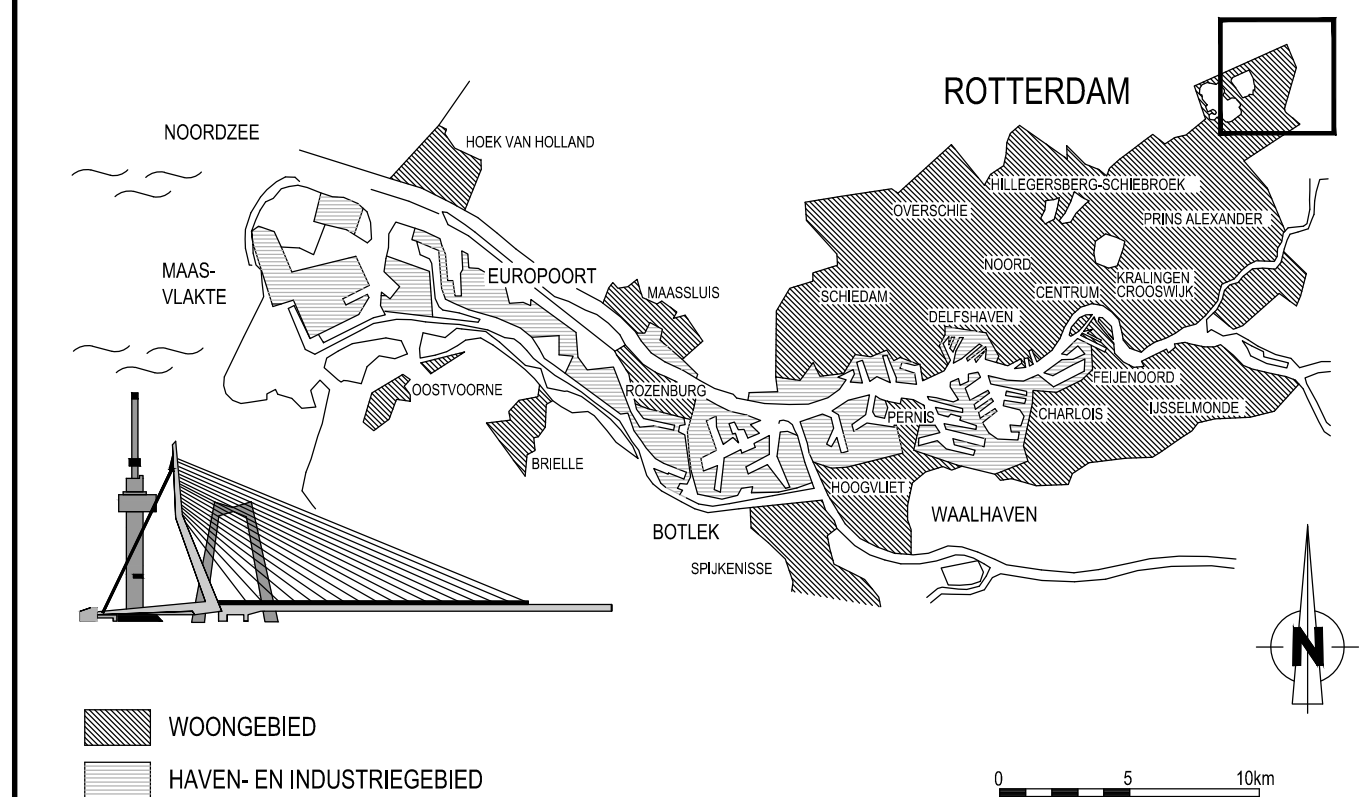

VERSIE

f	VOORBEELDTEKENING 30-01-2020		
e			
d			
c			
b			
a			

VERSIE	OMSCHRIJVING	TEKENAAR	DATUM
BESTANDSNAAM : VOORBEELDTOKENING RIJOLREVISIE.DWG		PROJECTCODE :	VERWIJZING : IP_0000000

 Gemeente Rotterdam	Stadsontwikkeling Projectmanagement en Engineering Wilhelminakade 179 Postbus 6575 3000 AN Rotterdam TELEFOON : 010 489 Email projectleider@rotterdam.nl
---	---

DEELGEMEENTE

WIJK
PROJECTNAAM
RIOLERING

BEHOORT BIJ : bestek	NUMMER :	DOCUMENTSOORT: TEKENING
GEOGRAFISCHE CODE :	00 - 00 - 00	
FORMAAT : A1		BLAD 1 VAN
SCHAAL : 1 : 500		1 BLADEN

REVISIE RIOOLAANSLUITINGEN

GETEKEND :	GECONTROLEERD :	GEAUTORISEERD :	TEKENINGNR. :	
Bedrijfsnaam aannemer	Naam Directievoerder	Naam Projectleider	00 - R - 0014	a
00-00-0000				
PARAAF	PARAAF/DATUM	PARAAF/DATUM	WUJ/PROJECTCODE - SOORT - VOLGNR.	VER.