
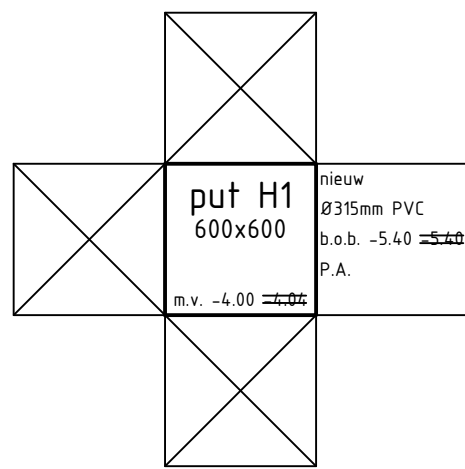
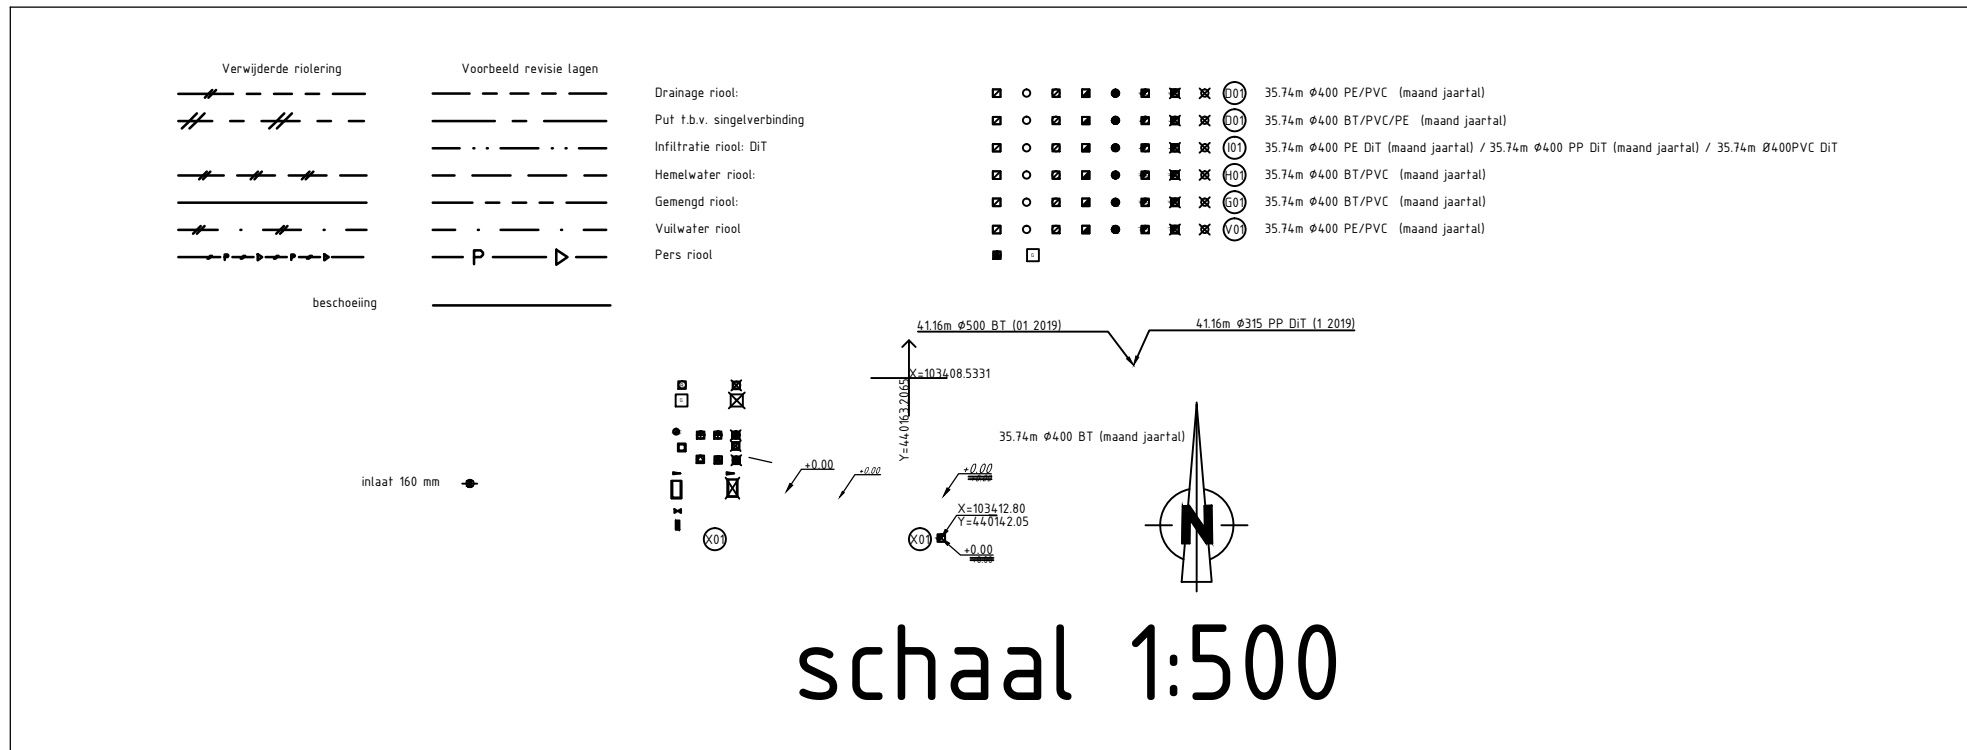


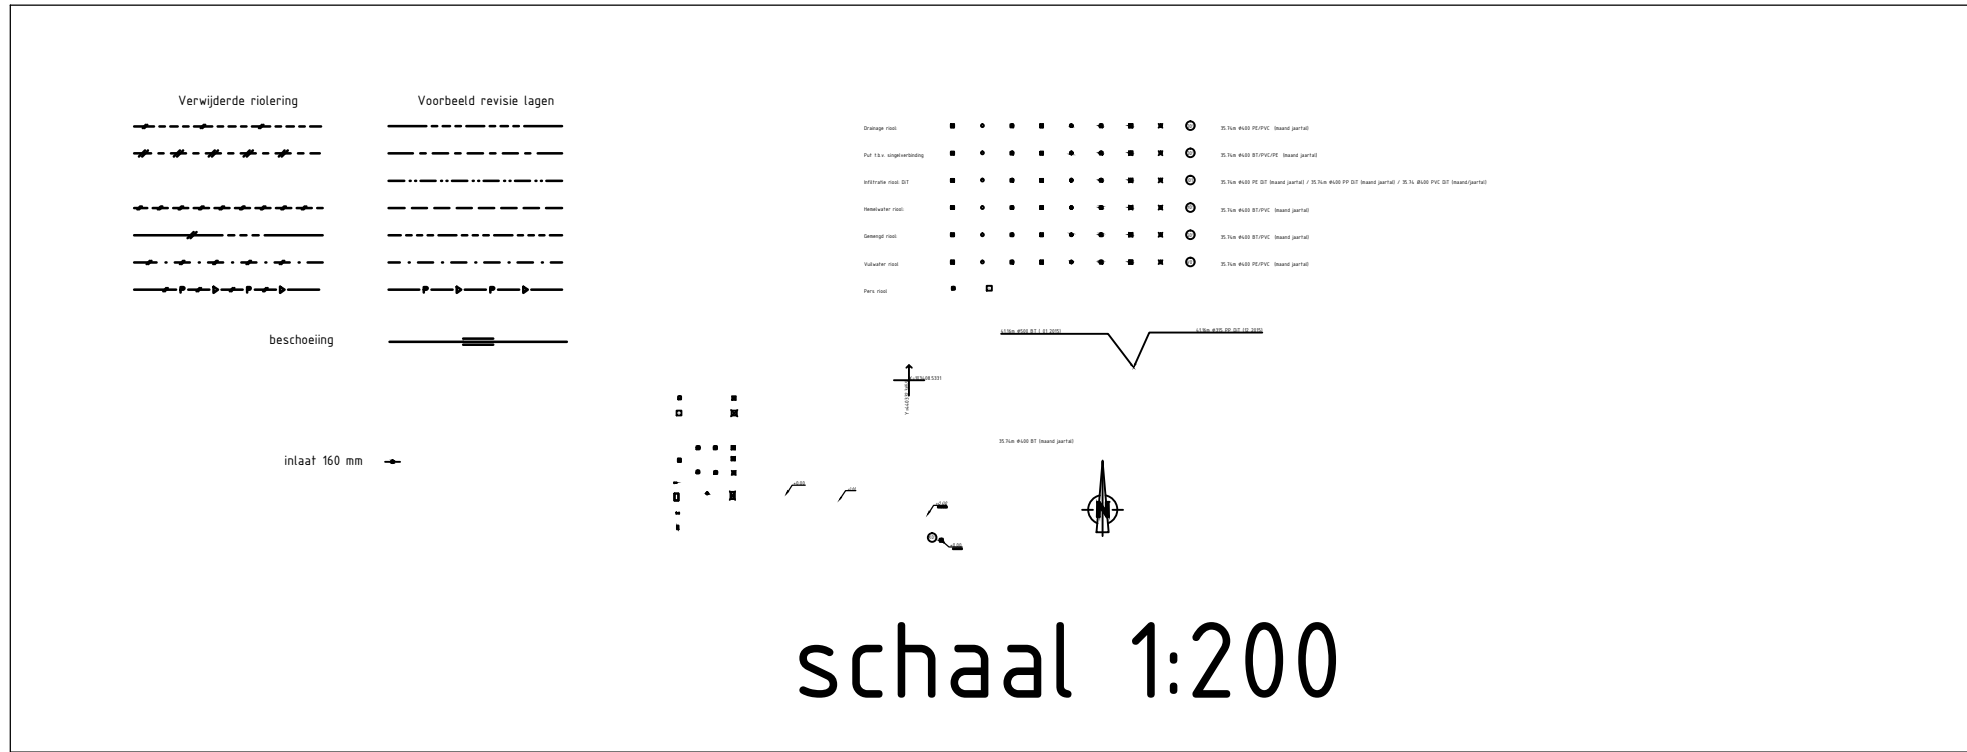


Put nummer	x-coördinaten	y-coördinaten	z-coördinaten
101	93213,51	438590,17	-1,54
102	93225,27	438566,33	-1,54
103	92225,63	438598,56	-1,30
104	93224,37	438594,99	-1,25
105	93222,87	438587,05	-1,63
106	93229,30	438573,21	-1,63
107	93238,69	438571,39	-1,31
108	93240,82	438571,21	-1,35
109	93210,25	438580,18	-1,63
110	93204,81	438576,63	-1,27
111	93202,76	438576,64	-1,32
112	93218,37	438576,34	-1,63
113	93216,27	438567,40	-1,16
114	93216,01	438555,88	-1,15

Specificaties relining Ø300 BT (maand 2019): put V3-V4

Fabrikant liner	Insituform Europe
Linersysteem	Reichhold
Draagmateriaal	Naaldvilt
Harstyp	UP
Berekende wanddikte kous	9,7 mm
Gemiddelde gemeten wanddikte kous	10 mm


Specificatie putrenovatie Geen putrenovatie toegepast

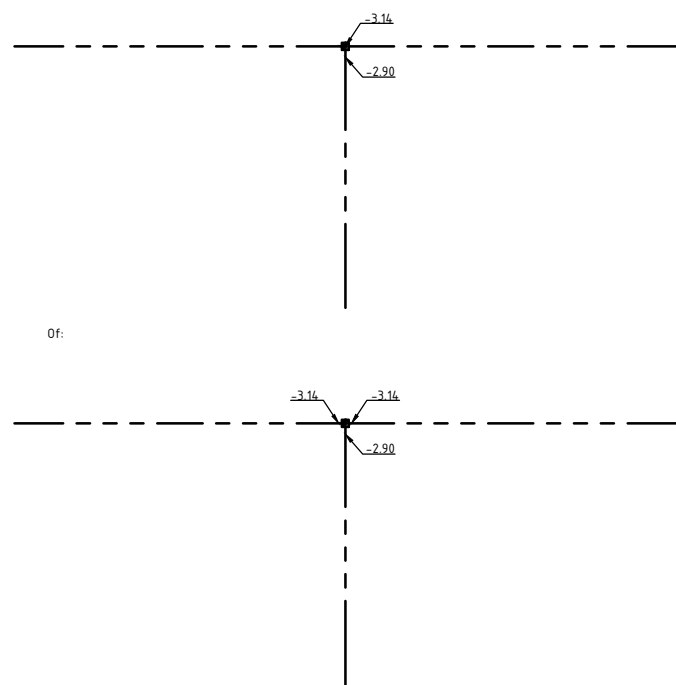

Aanlegpeil -3,14, aangegeven op de put
wil zeggen alle aansluitingen
op -3,14, behalve degene die afzonderlijk
zijn aangegeven.
Dat is dus het projectpeil -2,90 (pijlje
iets naast de put tekenen).

Riioolaansluiting	x-coördinaten	y-coördinaten	z-coördinaten	Tijd van aanleg	Type aansluiting
RV1	X=100672,85 X=100672,29	Y=444759,05 Y=444769,44	-4,85	2019 (04)	ZA45
RV3	X=100665,41 X=100661,18	Y=444755,41 Y=444764,04	-4,83	2019 (04)	BA
RV7	X=100652,81 X=100648,67	Y=444749,24 Y=444757,70	-4,80	2019 (04)	ZA45
RV9	X=100648,08 X=100643,97	Y=444746,93 Y=444755,34	-4,70	2019 (04)	ZA90
RV4	X=100652,81 X=100662,12	Y=444749,24 Y=444731,08	-4,82	2019 (04)	ZA45
RV12	X=100643,26 X=100652,27	Y=444744,56 Y=444726,14	-4,75	2019 (04)	BA
RV14	X=100633,24 X=100637,25	Y=444726,85 Y=444718,61	-4,82	2019 (04)	BA


Aansluiting met afstopping	x-coördinaten	y-coördinaten	z-coördinaten	Tijd van aanleg	Type aansluiting
AG1	X=100698,14 X=100699,46	Y=444640,61 Y=444637,92	-5,23	2019 (05)	Put 4200188 (bestaand) afstopping
AH1	X=100683,34 X=100678,48	Y=444761,61 Y=444771,43	-5,42	2019 (05)	afstopping

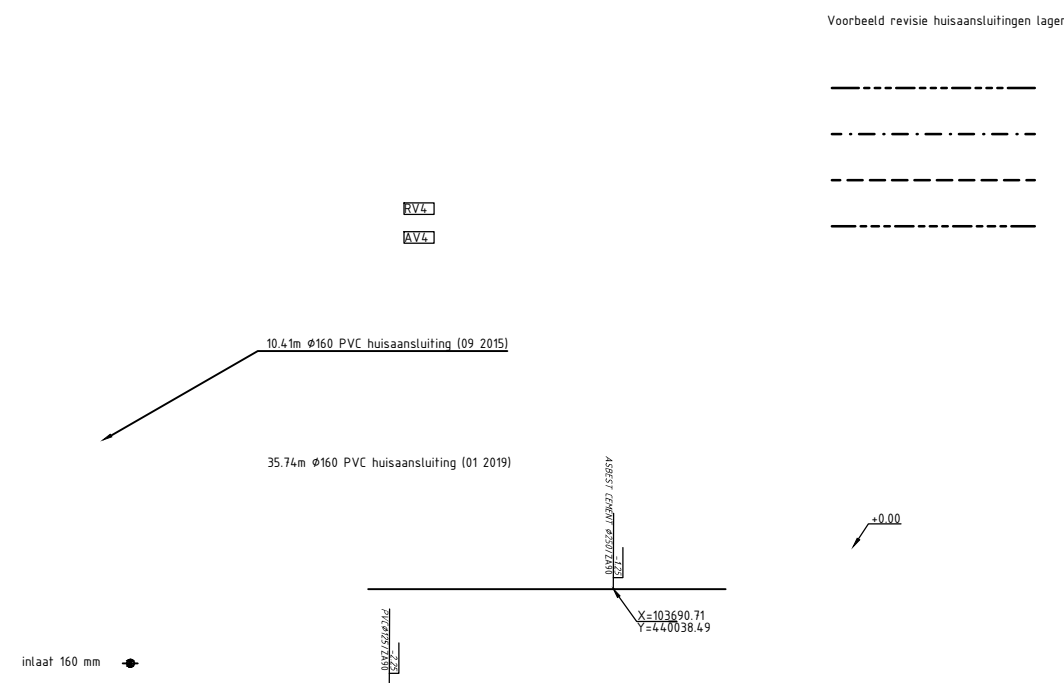

TEKENINGENLIJST			
OMSCHRIJVING	TEKNR	VERSIE	DATUM
Riolering - Bestaande en nieuwe situatie, details (nader in te vullen)			
Riolering - Revisie riolering, puttenstaat, details, e.d. (nader in te vullen)			
LIS-nummer (nader in te vullen)			
GS-nummers (nader in te vullen)			
LB-nummers (nader in te vullen)			

OPMERKINGEN			
- Maten in meters, tenzij anders vermeld - Peilmaten in meters L.o.v. N.A.P., tenzij anders vermeld - Diameters in millimeters, tenzij anders vermeld			

VERKLARING			
bestaande bestand bestaande kantopsluiting best. bestand, die vervalt te maken bestand bestaand gebouw best. gebouw dat vervalt overbouwing nieuw gebouw (gepland) as betwerk haag uitleggrens vastgestelde hoogte tijdelijke hoogte gemeentegrens werkgrs kredietgrens water gas bedplanting bestaande boom te verwijderen boom te verplanten boom talud bestaande beschoning nieuwe beschoning bestaande as waterkering best as waterkering, die vervalt nieuwe as waterkering tijdelijke as waterkering bedingsstrook spanmassa/panmassa met ov paal voor signaalsysteem/richtmass verkeersbord nutsbedrjvenkast geleideraal keerwand/damwand peilbuis bouwrijp te maken terrein	gepland gemengd riool aangelegd gemengd riool gepland VWA riool aangelegd VWA riool gepland HWA riool aangelegd HWA riool geplande singelverbinding aangelegde singelverbinding gepland infiltratie riool aangelegd infiltratie gepland pers riool aangelegd pers riool gepland drainage riool aangelegd drainage riool gepland collectie riool aangelegd collectie riool geplande / aangelegde / verwijderde beton put geplande / aangelegde / verwijderde kunststof put geplande / aangelegde / verwijderde gemiddelde put geplande / aangelegde / verwijderde blinde put verwijderd riool volgeschuind riool bestaande diameter en type buis (beton/PVC/PP/PE) aangelegde diameter en type buis (beton/PVC/PP/PE) tekeningnummer en jaar van aanleg bestaand riool schoupeil met jaar van schouw en projectpeil b.o.b. aanlegpeil b.o.b. ontwerppeil b.o.b. wereldscherm betonbuis met stalen kern (pendelbuis) inlaat	overstort taludbak pompput gemaal afsluiter singelput afslopping doorsput put huisaansluiting met hoogte onderkant bus, type en wijze van aansluiting: -o/aansluiting 90° -o/aansluiting 45° -bovenaansluiting bestaande maaiveldhoogte te maken maaiveldhoogte te verwijderen object wijzigingspijl putnummers t.b.v. nieuwe putten G = put t.b.v. gemengd riool V = put t.b.v. volwater riool H = put t.b.v. hemelwater riool S = put t.b.v. singelwaterleiding I = put t.b.v. infiltratie riool D = put t.b.v. drainage riool graafprofiel met nummer R = Riolaansluiting X = type (D, G, H, V) Y = huisnummering A = Aansluiting met afslopping X = type (D, G, H, V) Y = nummering	REVISIE gelegd riool met gemeten afstand ontworpen riool Rioolkaart : AY37 Bemalingsdistrict: 45

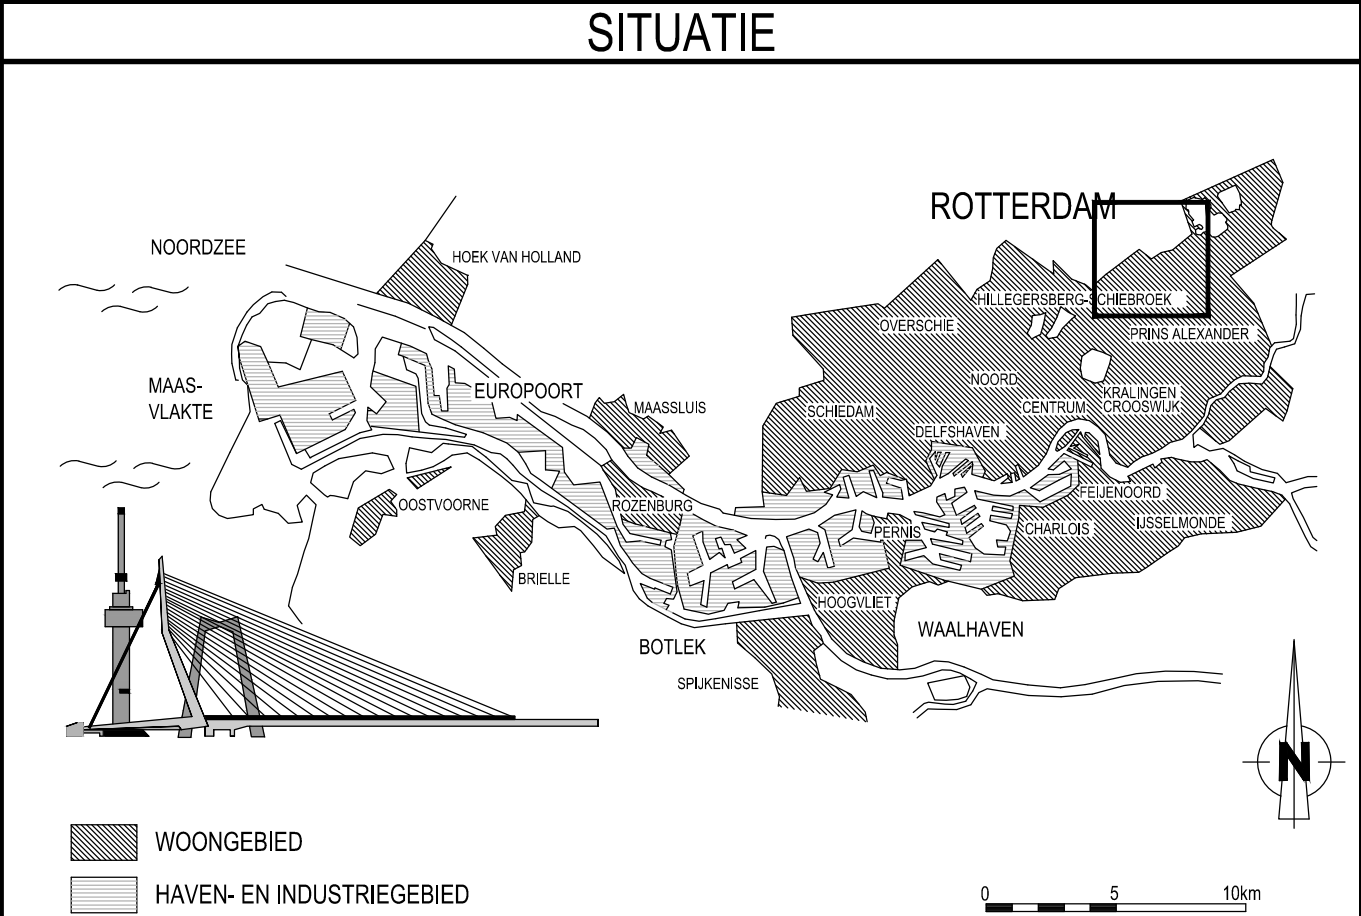

VERSIE			
f			
e			
d			
c			
b			
a			

VERSIE	OMSCHRIJVING	TEKENAAR	DATUM
BESTANDSNAAM: TEMPLATE VERSIE 2.1.1.DWG	PROJECTCODE:	VERMIDLING:	



GETEKEND: Bedrijfsnaam aannemer 00-00-0000	GECONTROLEERD: Naam Directievoerder PARAAF	GEAUTORISEERD: Naam Projectleider PARAAF/DATUM	TEKENINGNR.: 00-00-000 WUKPROJECTCODE - SOORT - VOLGNR.	BEHOORT BIJ: NUMMER: DOCUMENTSOORT: Tekening
			FORMAAT: A0	BLAD 1 VAN
			SCHAAL:	1 BLADEN

REVISIE RIOLERING

SCHAAL 1: 500

0 5 10 15 20m