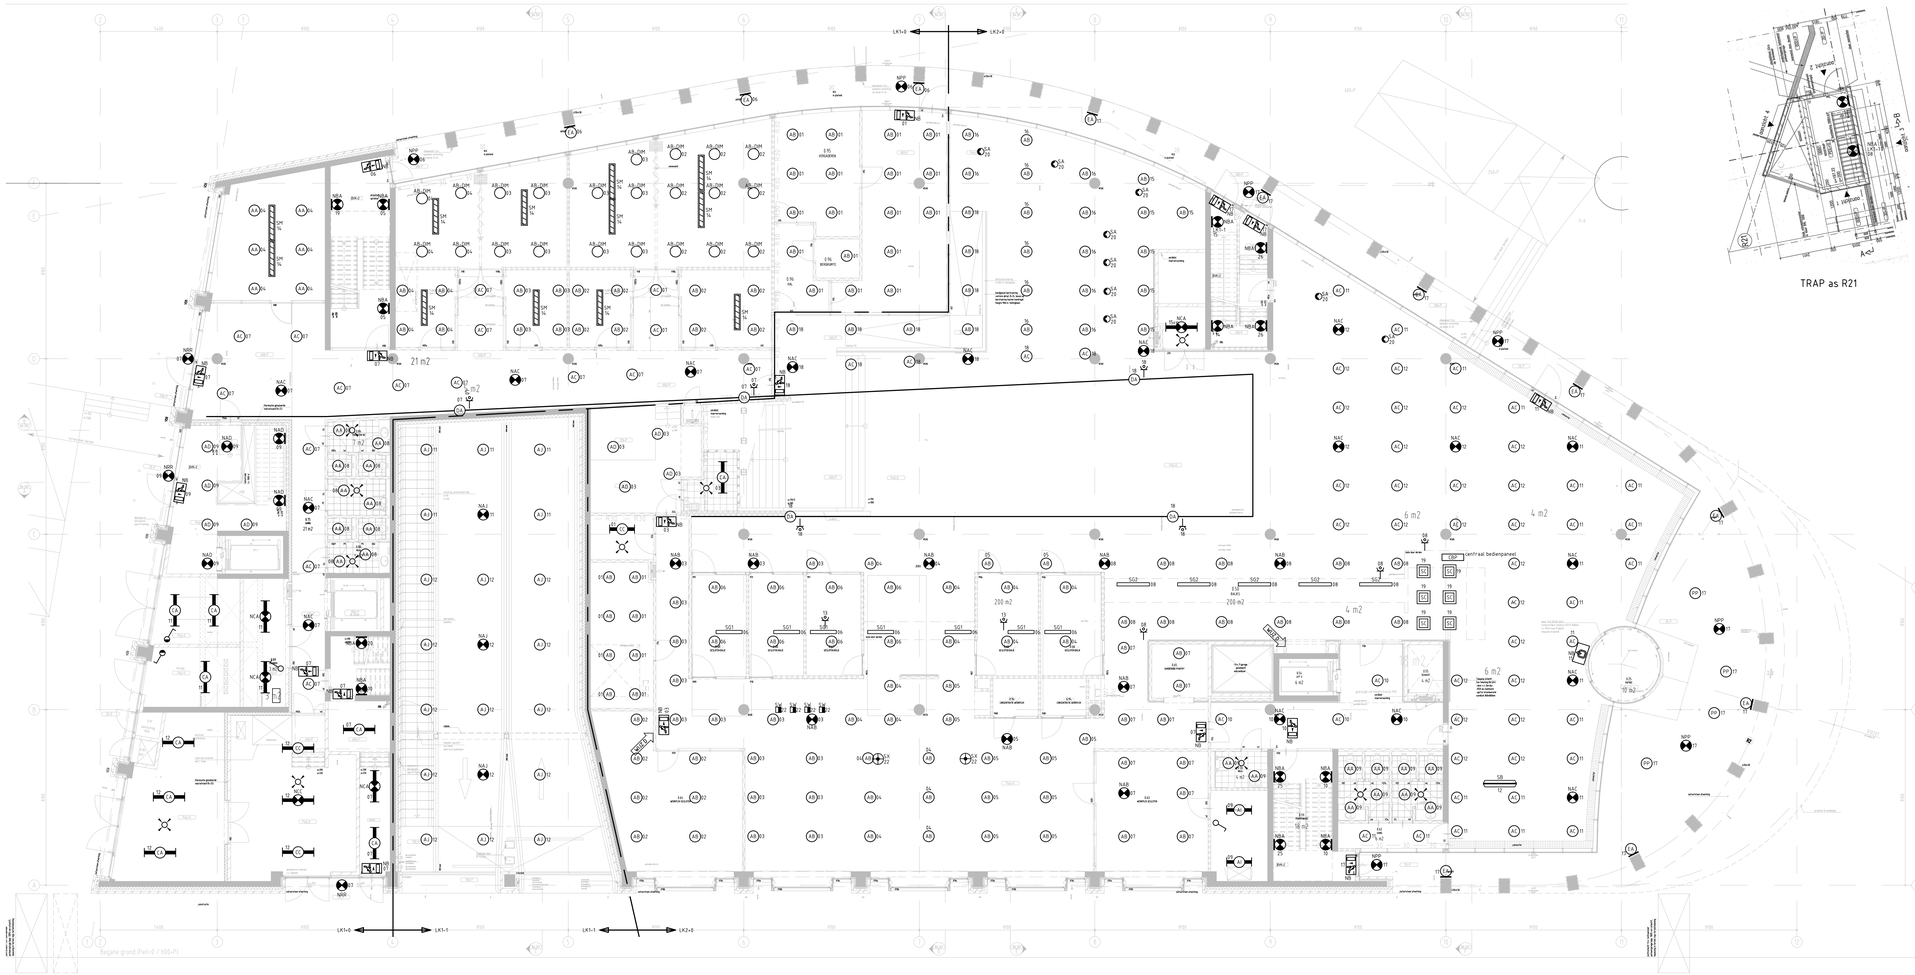

TRAP as R21

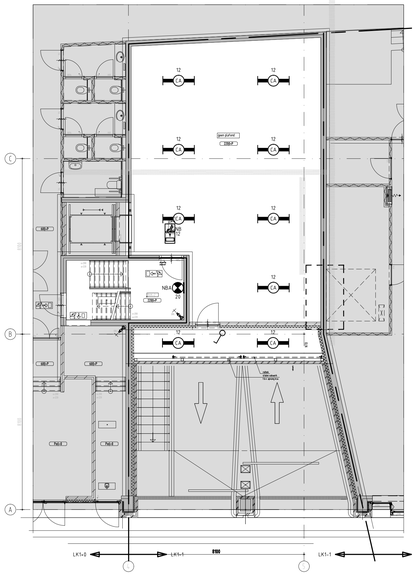

ENTRESOL (2200+peil)

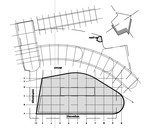

3	INRICHTING	6524100.DWG	-	6001GP101-20000.DWG	25-02-2013
2	PLAFONDTEKENING	6524A100.DWG	DEFINITIEF	6001GP101-20000.DWG	23-09-2011
1	PLATTEGROND	6524100.DWG	DEFINITIEF	6001GP101-20000.DWG	04-03-2013
nº	Omschrijving bouwkundige bron	Tekeningnummer	Status	Bevindt zich in X-REF	Laatste wijziging op
	Projectnummer 6001GP101 STADHUIS WEERT				

DEFINITIEF

REVISIETEKENING

F	DIVERSEN (REVISIE)	SHE	JBO	WAB 7-2-2014
E	DIVERSE AANPASSINGEN	MDU	JBO	WAB 13-6-2013
Wijz	Omschrijving van de wijziging	Getekend	Gecontr.	Gezien Datum

Bestemming: STADHUIS WEERT

Onderwerp: ELEKTROTECHNISCHE INSTALLATIE (NOOD-)VERLICHTINGSINSTALLATIE BEGANE GROND + ENTRESOL

Adviesbureau	NELISSEN EINDHOVEN
Architect	INBO EINDHOVEN
Opdrachtgever	TIBERIUS SOMEREN
Tekeningtype	INSTALLATIETEKENING
Schaal	1:100
Documentnaam	6001GP101-61000.dwg
Projectnummer	1511-8439-BEE-BEUD NR.
Aantal bladen	Blad :
Tekeningnummer	6001GP101-63000

Fase datum 21-6-2011 Tekenaar: SHE Gec. Gez.

COFELY GOMYN ESA

Cofely Zuidoost bv
Locatie Maastricht-Airport
Amerikalaan 35 · 6199 AE Maastricht-Airport
tel. (043) 36 75 000 · fax (043) 36 75 990

Auteursrecht voorbehouden inlgens de wet · A1-HOR1189