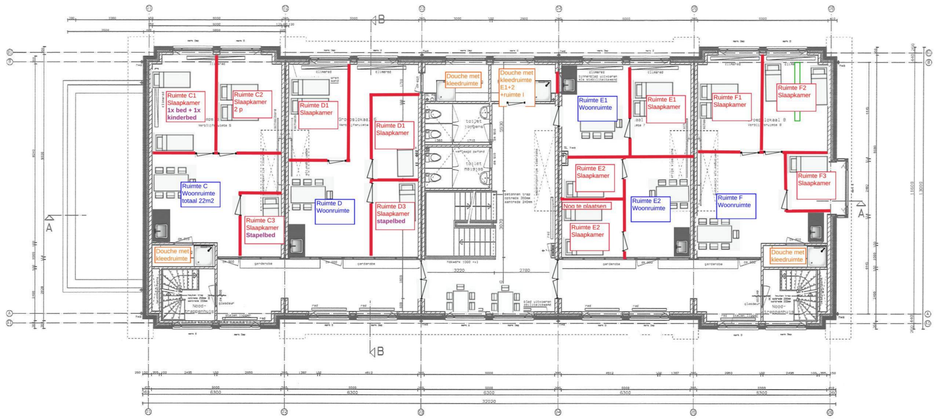

1e VERDIEPING

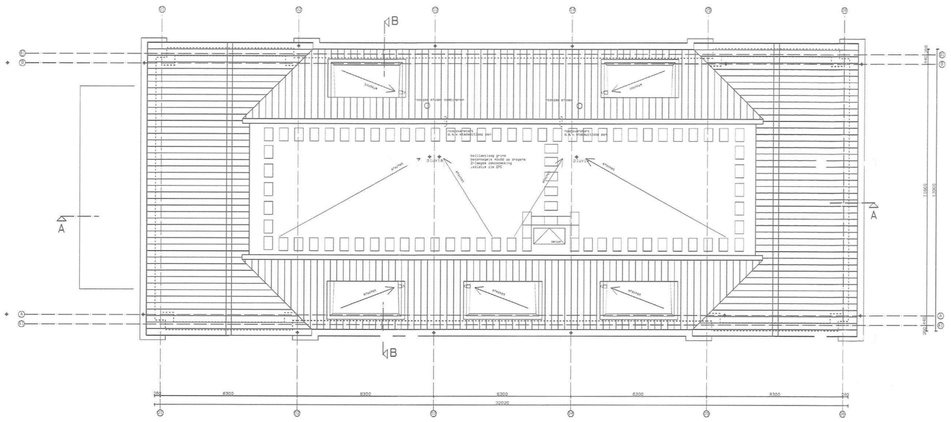

DAKOVERZICHT

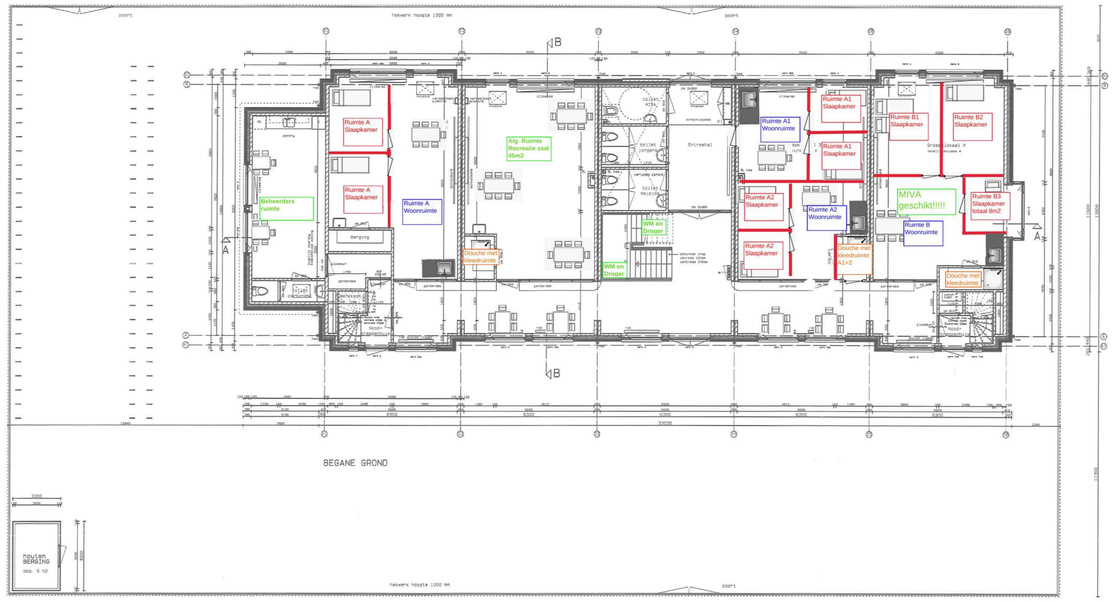

BEGANE GROND

plattegrond berging

2e VERDIEPING

koppenmaat 110 mm
lagenmaat 62,5 mm
start lagenverdeling 30 -peil

Tekeningen, 21-6

Project
5 Schoolwoningen
Leebrug II
Houten

Onderdeel
DO
Plattegronden

Opdrachtgever
Gemeente Houten

Projectarchitect
Ir. J. van Dijk

Projectleider
J. Spelt

Schaal
1:100

Formaat
60x120

Gewijzigd
22-07-2011

x 25-08-2011	d	g	j
b	e	h	k
c	f	i	l

KOKON
architectuur & stedenbouw

Postadres: Postbus 29131, 3001 GC Rotterdam
Bezoekadres: Veemarkt 72D, Grootheidsgebouw, Ingang C3
T 010 411 71 80 www.kokon.nl
F 010 411 71 87 info@kokon.nl

Bestand: L:\4516\4516-Tekenwerk\4516-4c\sedefarka\vef-CO.DR\\
Aanmaak plot: 25-08-2011 | 10:43

Tekeningnummer
4516

Tekeningnummer
B-02