


*Maatvoering in het werk te controleren.
De bouwkundige onderlegger is NIET door ons opgesteld/gemeten/getekend/gecontroleerd!!

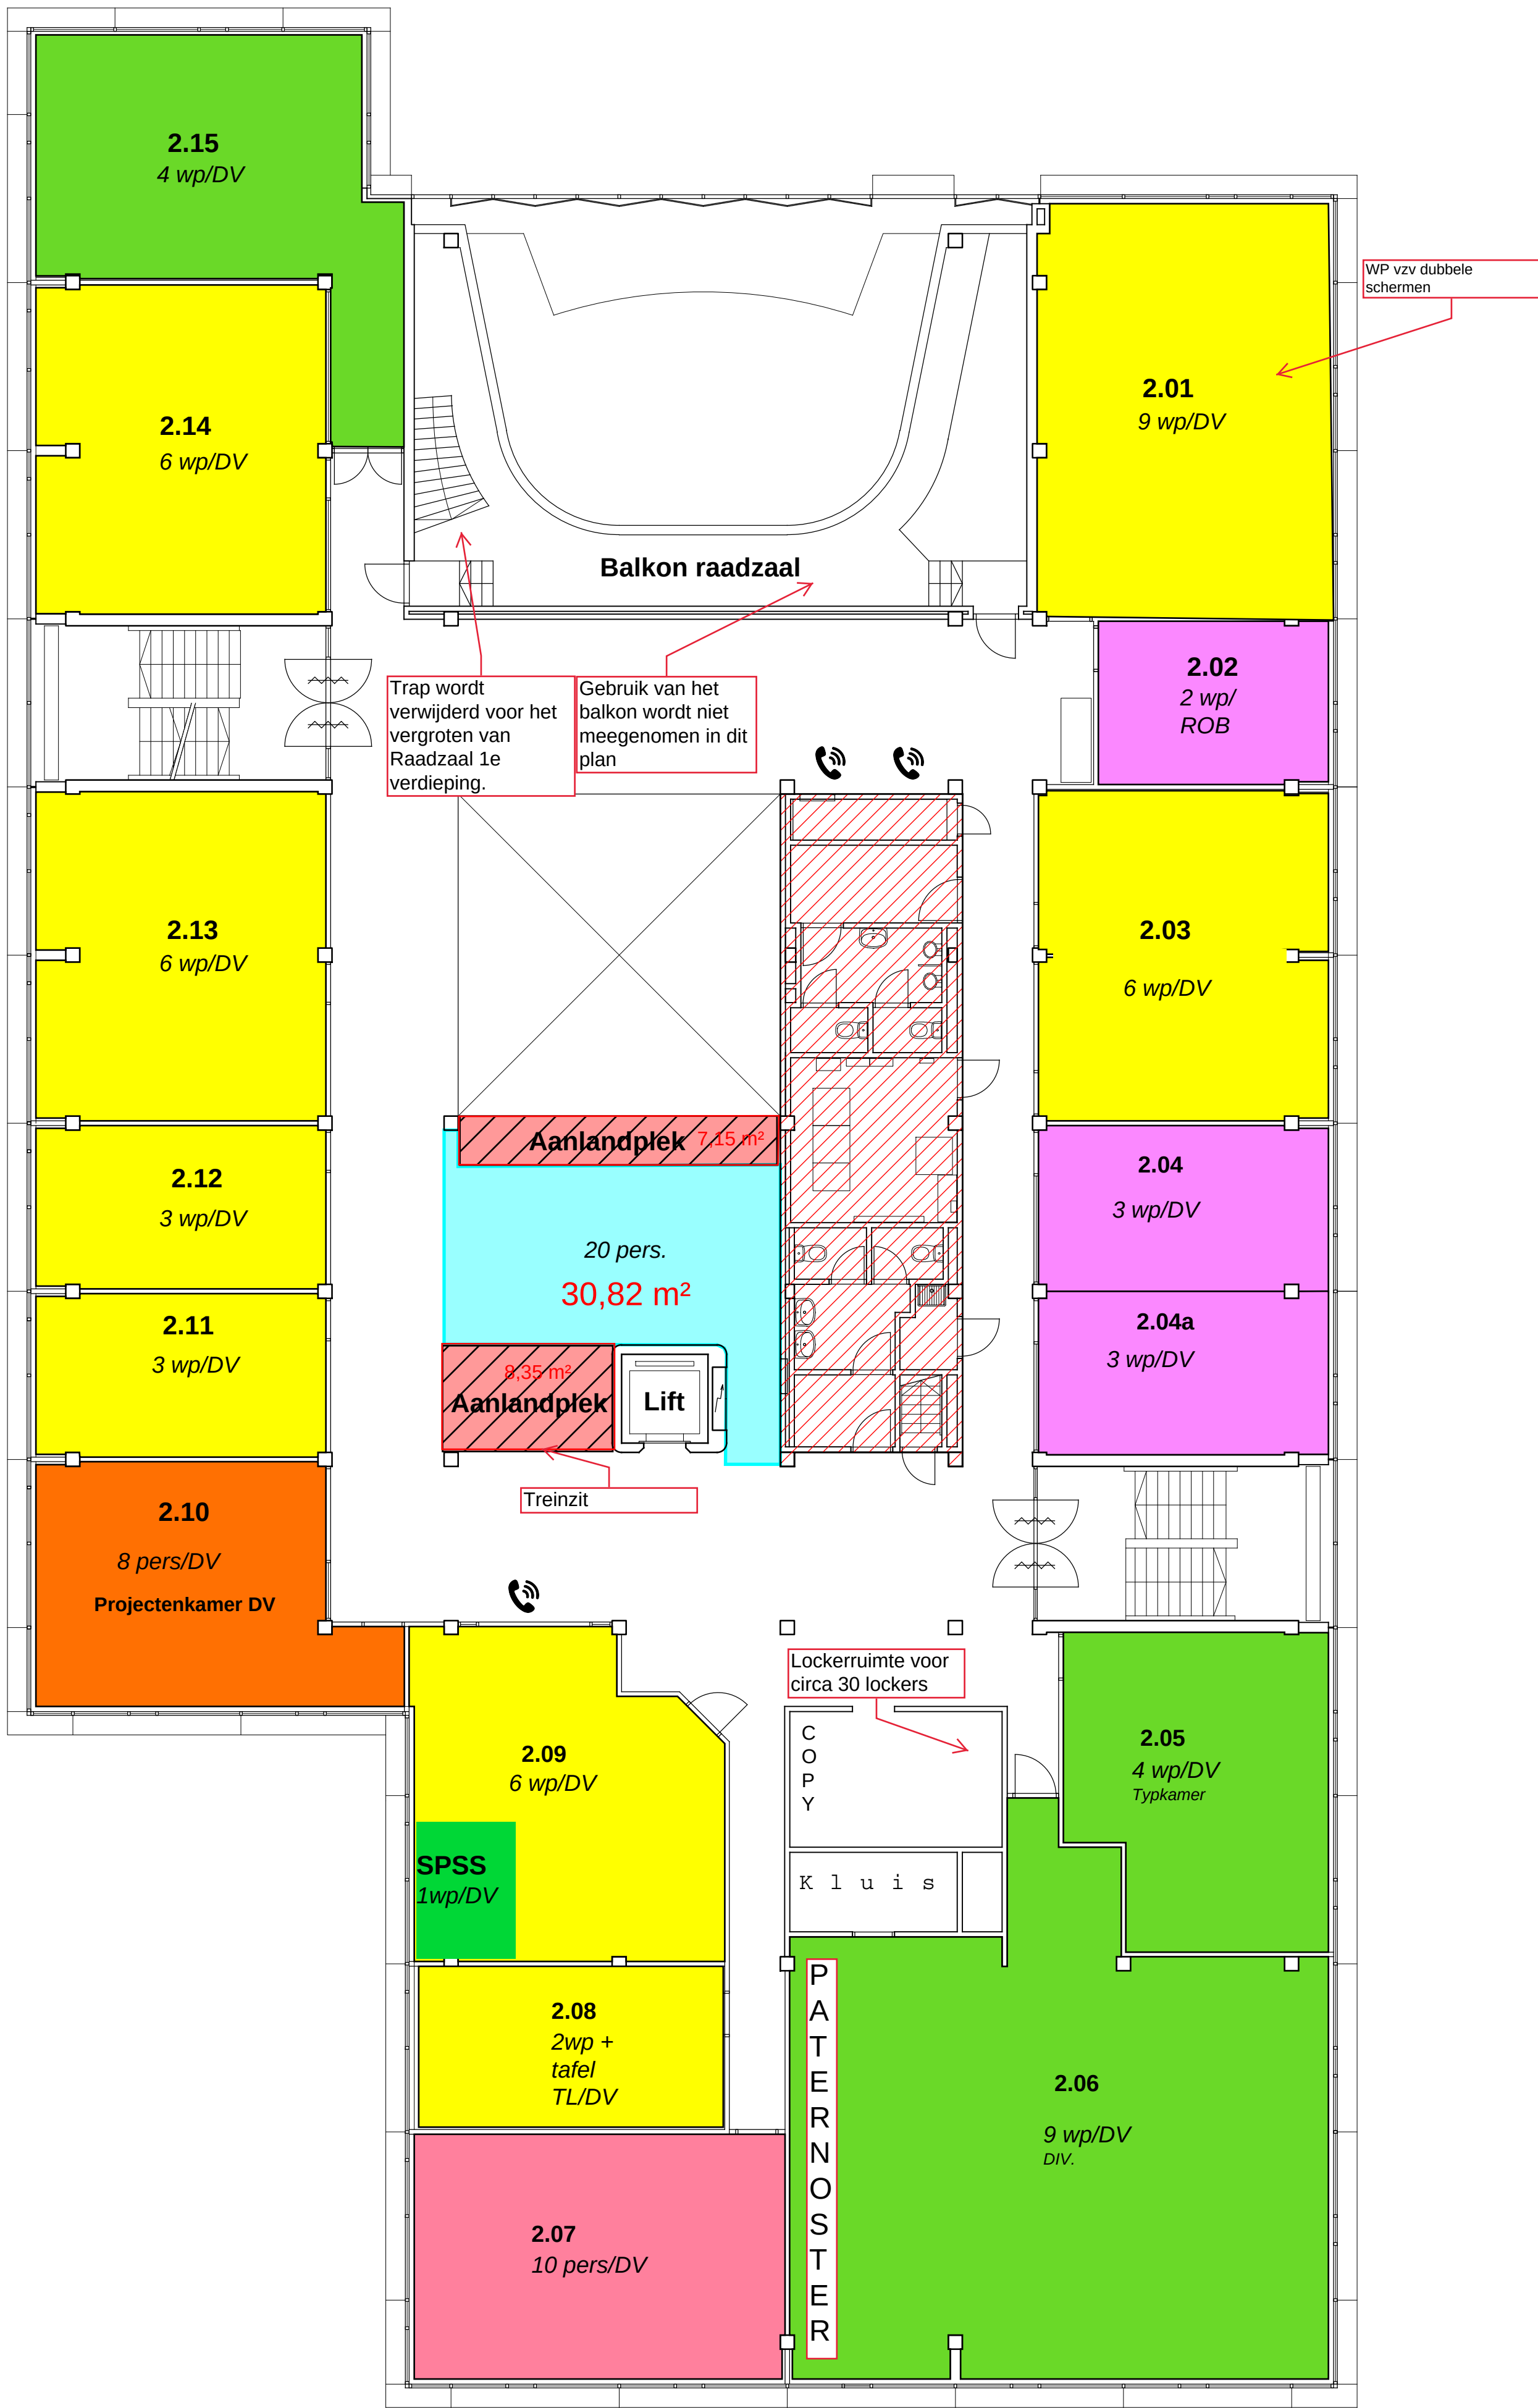

2e verdieping*
Vlekkenplan 1:100

LEGENDA/RUIMTEOMSCHRIJVING

- = FLEX
'Ga werken, waar je wilt'
Totaal vloeroppervlakte: 343,38 m2
- = VAST
'De vaste werkplekken'
Totaal vloeroppervlakte: 142,05 m2
- = AANLANDEN
'Gauw ergens zitten'
Totaal vloeroppervlakte: 15,50 m2
- = ONTMOETEN
'Snel kennis maken'
Totaal vloeroppervlakte: 30,82 m2
- = CONCENTREREN
'Ongestoord werken'
Totaal vloeroppervlakte: 60,64 m2
- = VERGADEREN
'Coöperatief samenwerken''
Totaal vloeroppervlakte: 78,78 m2
- = Telefooncel
'Ongestoord telefoneren'

Gemeente Stadskanaal
Dhr. R. Martowirono
Raadhuisplein 1
9501 SZ Stadskanaal
+31 6 45647190

Opdrachtgever
Contactpersoon
Adres
Postcode + plaats
Telefoon

Herindeling gemeentehuis
Stadskanaal

Project

2e verdieping
Vlekkenplan

Onderwerp

Voorlopig
17-12-2021
1:100
A-0
RB

Fase
Datum
Schaal
Formaat
Getekend

Voorlopig

Wijzigingsdatum
Editie
Omschrijving
Opmerkingen

P21.267
V03_2V

Projectnummer
Bladnummer

RENÉ VAN DER BURGH
BOUWKUNDE & VORMGEVING